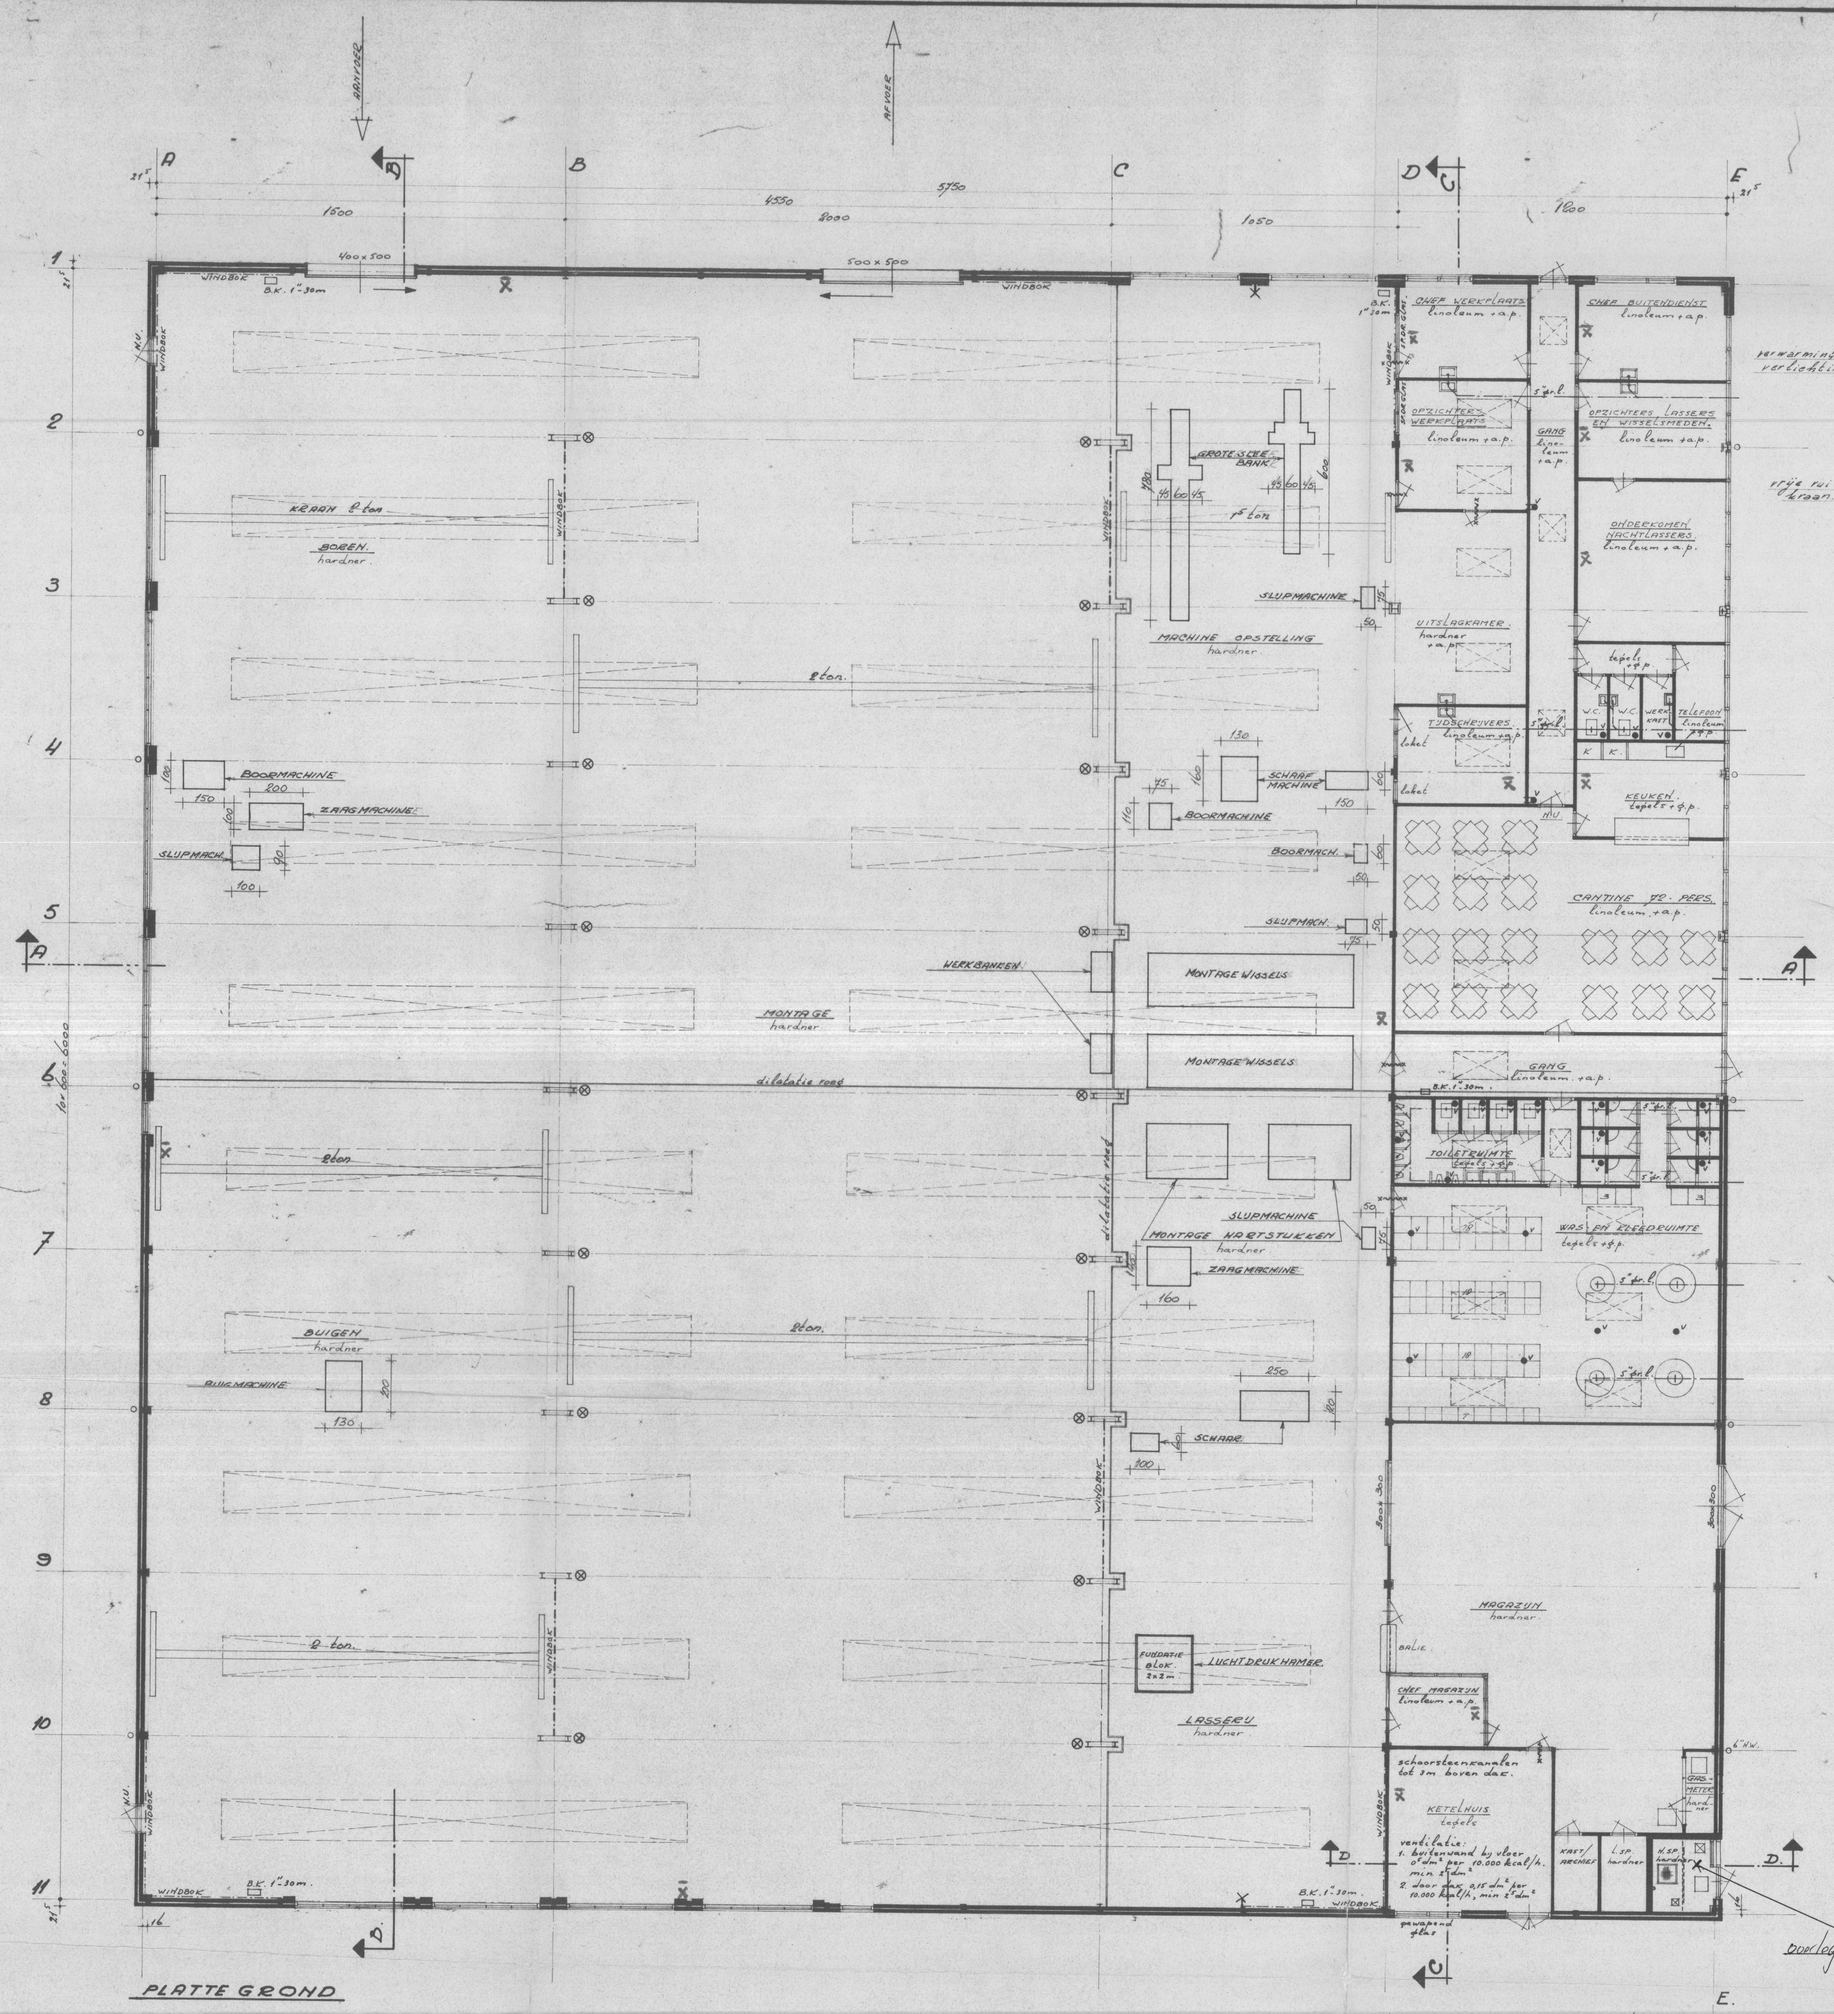

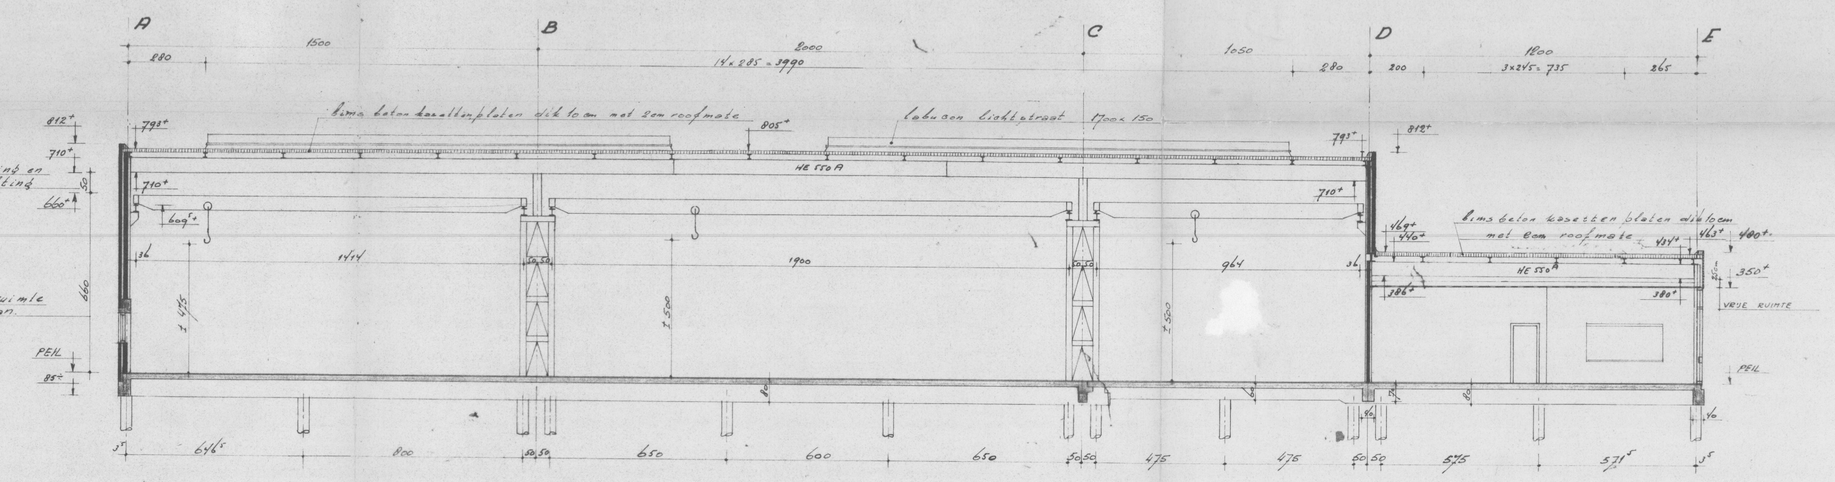

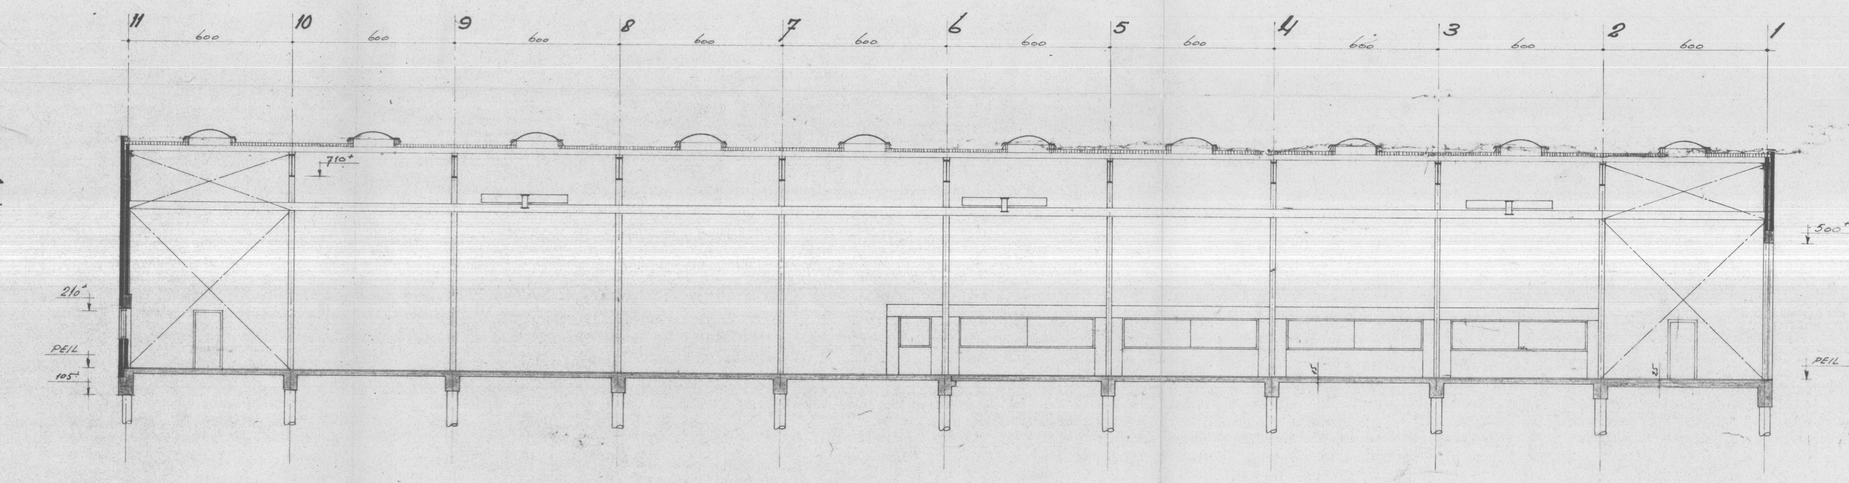

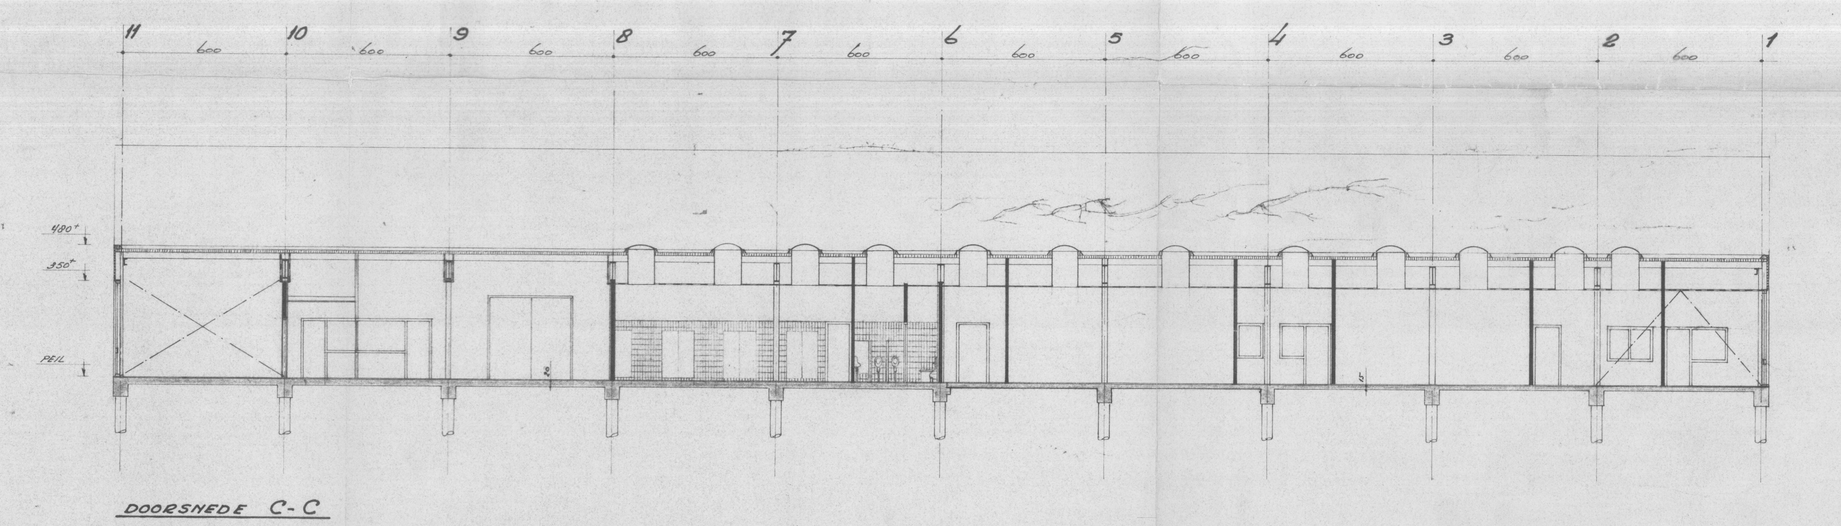

doorlopende (telefoon)

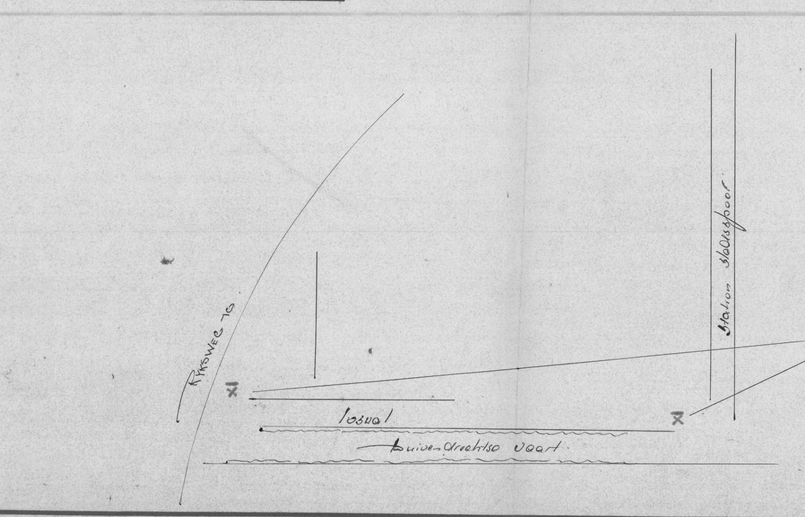

⊗ LUCHT OP 42 VOLT.
✕ WATER
telefoon.

a.p. = akoestisch plafond
g.p. = gestukadoord " "
v. = ventilatie daar aan.

20/8/31
Leveren aan de Mon P.T.T.
ca 15 toestell.
gdl

2 telefoonaansluitingen op terrein

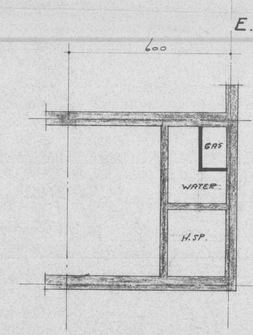

PLATTEGROND KELDER.

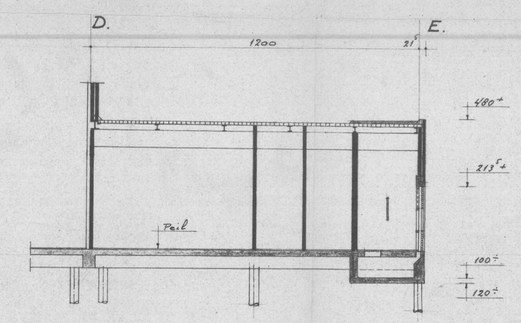

DOORSNEDE D-D.

P.T.T.

OPMERKING: 1. ALLE AKOESTISCHE PLAFONDS VAN ONBRANDBARE MATERIAAL.
2. LICHTSTRATEN EN LICHTKUPELS VAN ZELFDOVENDE KWALITEIT EN VERSTERKT MET GLASVEZEL.
3. ALLE BRANDWERENDE DEUREN ZELFSLUITEND.

DIENST P.W. AMSTERDAM afd. BOUWWERKEN

INDUSTRIEGEBIED AMSTEL II — VB 8.010

CONSTRUCTIE WERKPLAATS G.V.B. — V-11

PLANTEKENING
HET MACHINE OPSTELLING

gemaakt	G.W.	22/7/31	schaal 1:100
architect	H. Kamerling		
projectleider	Ir. H.R. Boeke		
constructeur			
groepleider			

archiefnummer
Plan: TSW. IV-1
Tel. Tekt.

1	blzn. tekeningen
2	blzn. stanen
gewijzigd op	datum