

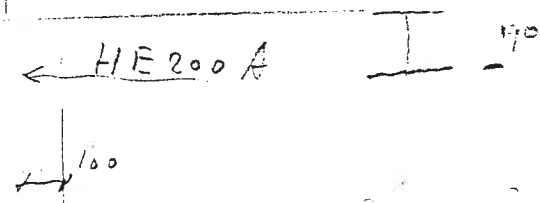


PLATTEGROND

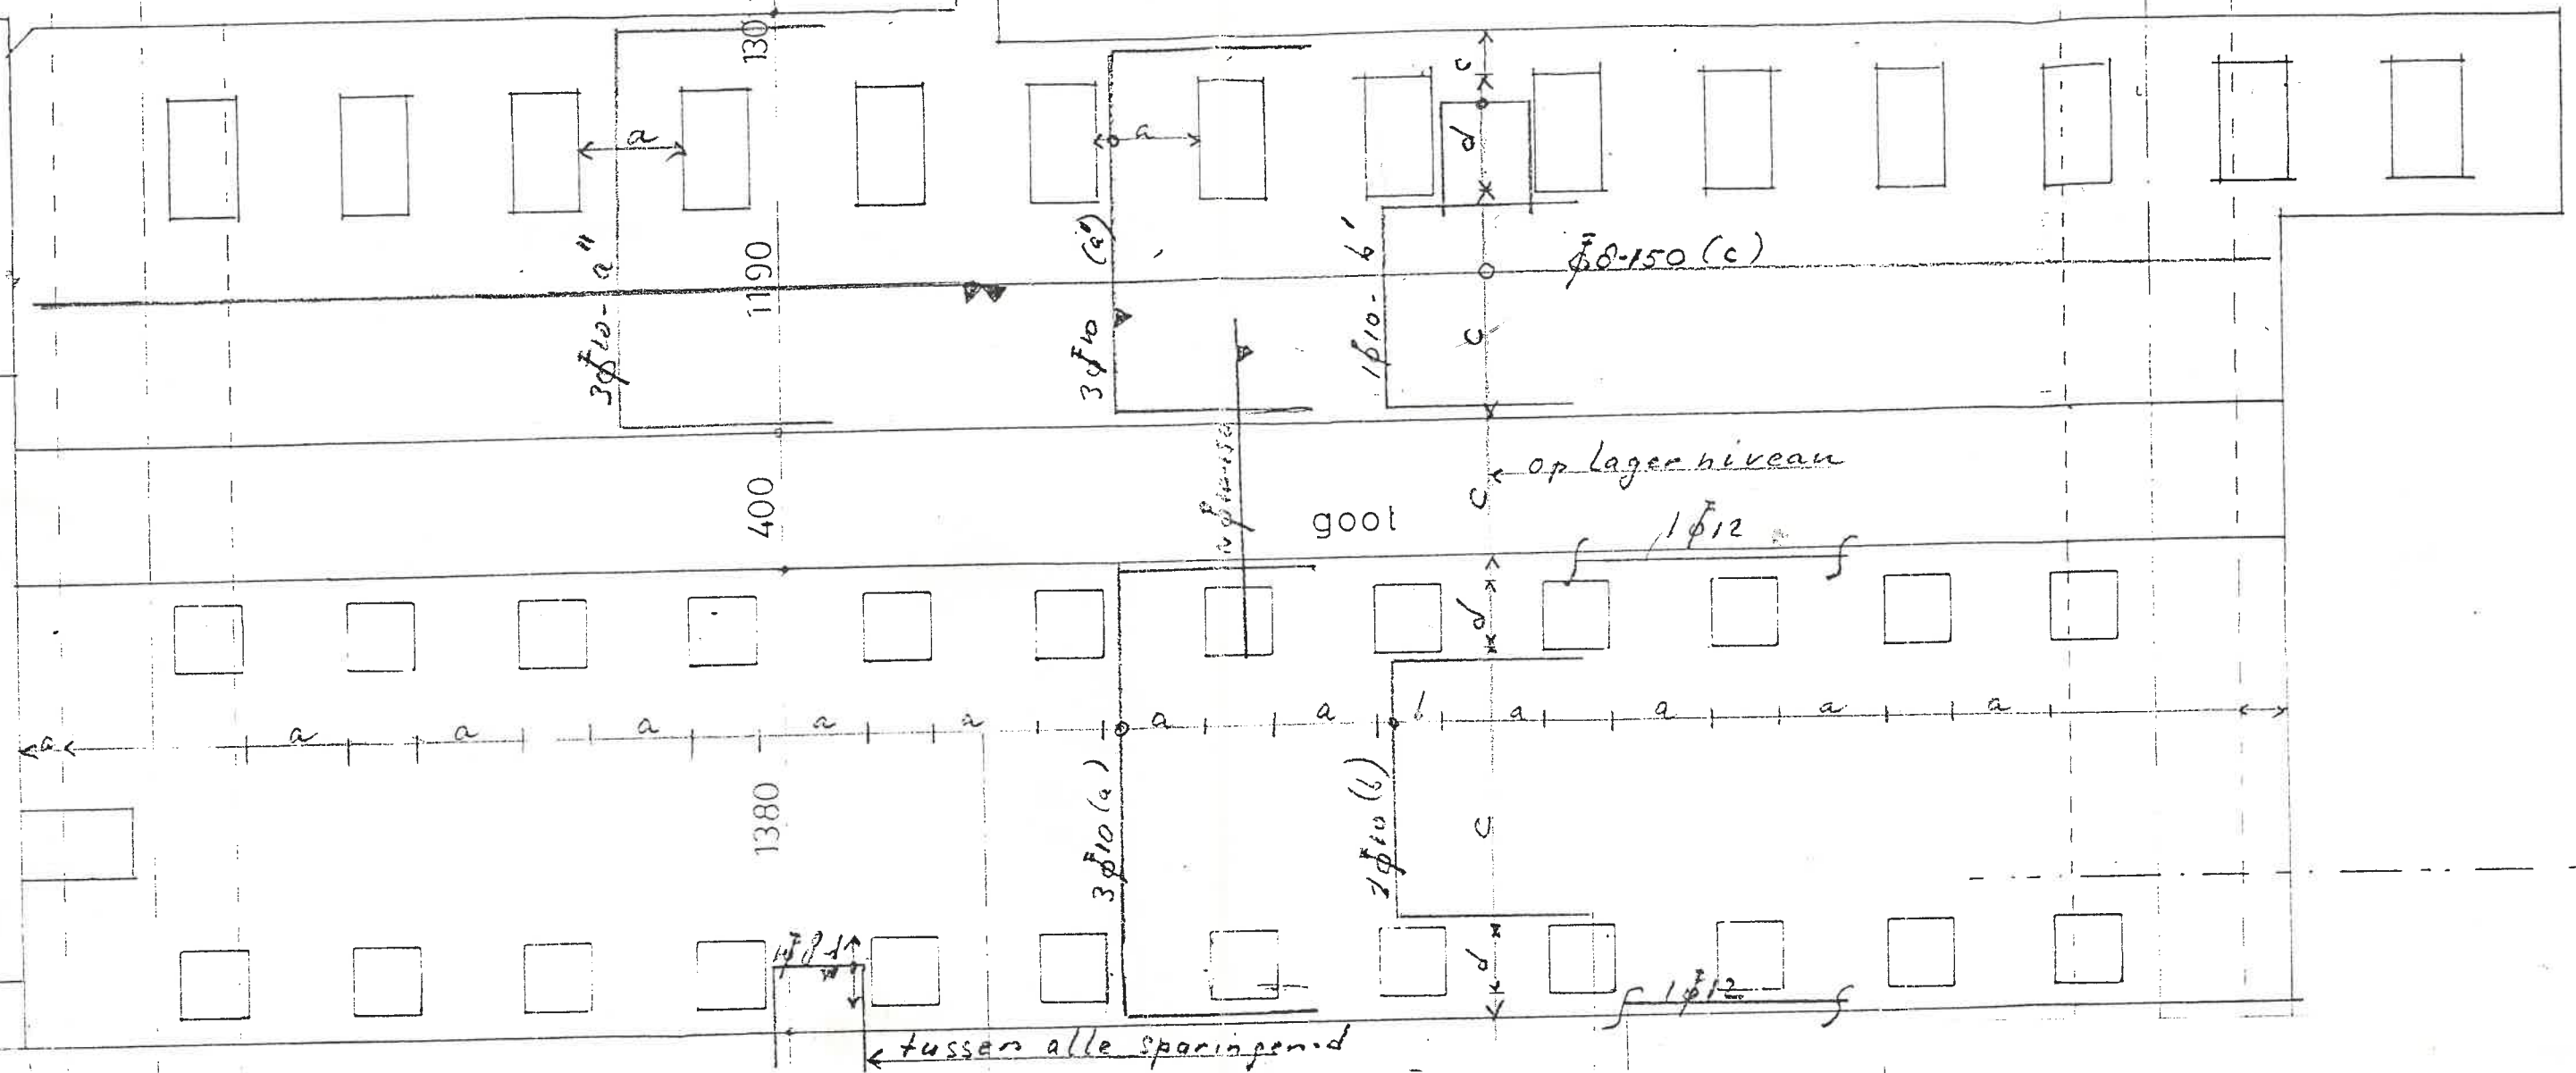

EVENTUELE SLOOPNAAD

GOOT VOOR SPANEN AFVOER

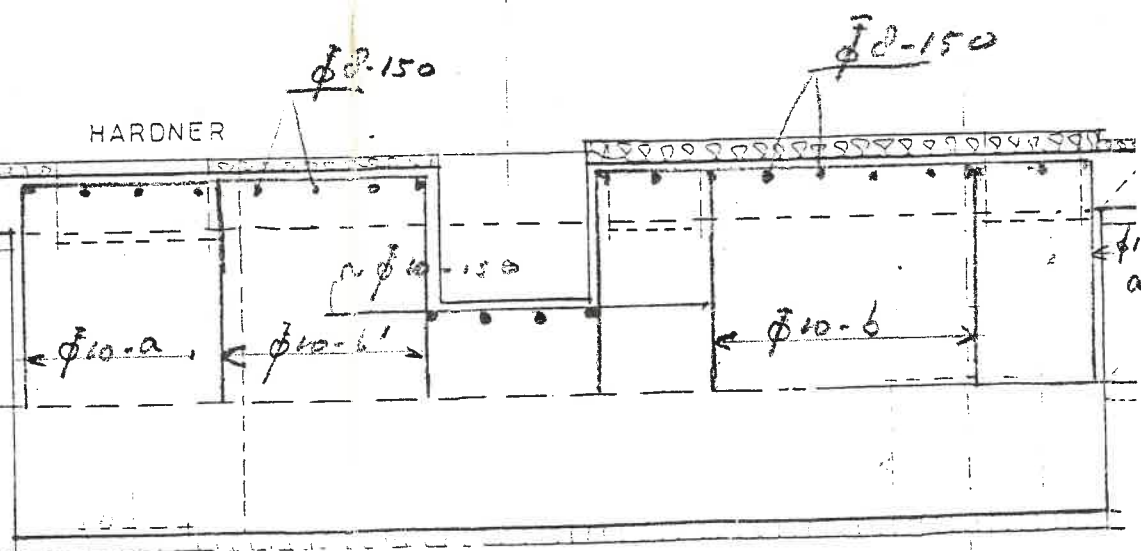

PROJECT	
Basiswerkplaats SVB praktische vsp machine fund.	
ARCHITECT	PROJECT NR 31006-1
PR. LEIDER P. Kaskens	SCHAAL 1:20
TEKENAAR	DATUM 23-2-7

TEKENING NUMMER
34

Van deze tekening bezitten wij het AUTEURSRECHT.
Inzag dat men onze ontwerpen of uitwerkingen kopiëren of anderszins openbaar maken, verspreiden of van derden tot beschikking worden gemaakt.