





Zuidoostbeemster, 24 februari 1993

RAPPORT

Betreffende : 1 sondering aan de Joan Muyskenweg 2 te Amsterdam.

Datum uitvoering : 23 februari 1993

Opdrachtnummer : 9541

Opdrachtgever : Aannemersbedrijf Terlingen
V Stuartweg 34
1112 AX Amsterdam
Telefoon -
Fax -


Architect : -
-
-
Telefoon -
Fax -

Constructeur : -
-
-
Telefoon -
Fax -

Bijzonderheden : Geen

Bijlagen : 2

5

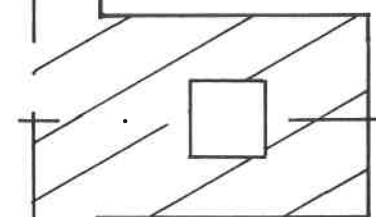

900

3200

S1

Toekomstige machinefundatie

LEGENDA

▼	Diepsondering
▼	Diepsondering met plaats. wrijving
●	Boring
⌘	Peilbuis

Maten in mm



Werk:

Amsterdam, Joan Muyskenweg 2.

Schaal: n.v.t.

Datum: 23-2-1993

SITUATIE

Werkno.: 9541

LANKELMA FUNDERINGSTECHNIKEN BV

Postbus 96 - 1440 AB Purmerend - tel. 02990-36590 - fax 02990-25541



Werknummer: 9541

Volgnummer: 1

Straat: Joan Muyskenweg 29

Plaats: Amsterdam

Conus: Electrisch

Datum: 23/02/1993

Maaiveld: -0.70 m tov NAP

Opdr.gever: Aann. Bedr. Terlingen

