OMSCHRIJVING	P_9005/10/15			P_9030			P-9035/40/45		P_9050	P_9055		P_9060/65	P_9080/85		P_9090			CP-9105	T-9110	CD-9115
OMSCHRIJVING	LENSPOMP			LENSPOMP			LENSPOMP		LENSPOMP	LENSPOMP		TERREINRIOLERINGSPOMP	TERREINRIOLERINGSPOMP		LENSPOMP			PERSLUCHTCOMPRESSOR	BUFFERVAT	CONDENSROOER
CAPACITEIT / MOTORVERMOGEN	7 m3/h 0,55 kW			7 m3/h 0,55 kW			7 m3/h 0,55 kW		0,55 kW			250 m3/h	120 m3/h		m3/h					
TYPE	KS DOMPELPOMP			KS DOMPELPOMP			KS DOMPELPOMP					DOMPELPOMP	DOMPELPOMP		DOMPELPOMP					
FABRIKAAT																				
OPMERKINGEN	OPVOERHOOGTE 80 kPa			OPVOERHOOGTE 80 kPa			OPVOERHOOGTE 80 kPa					OPVOERHOOGTE 75 kPa								

LENSPOMPEN

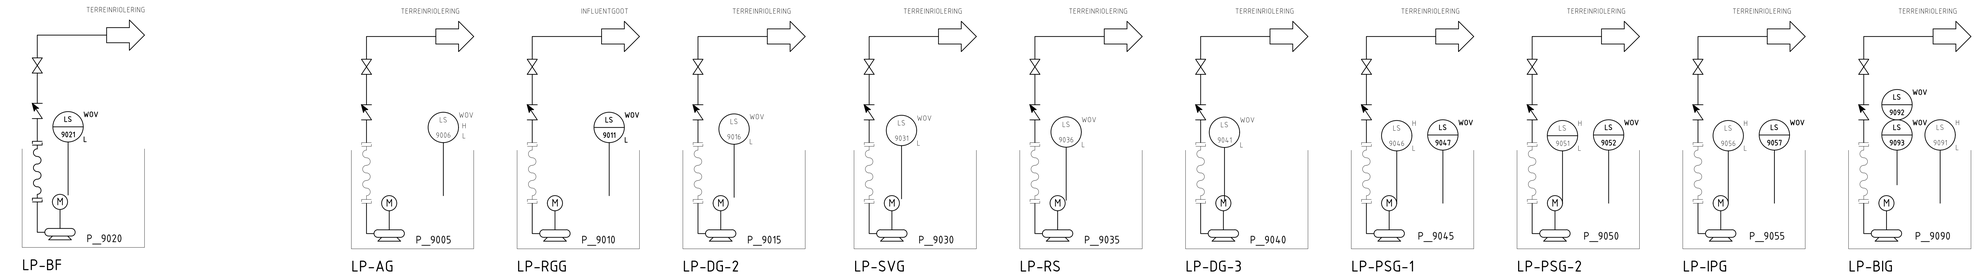

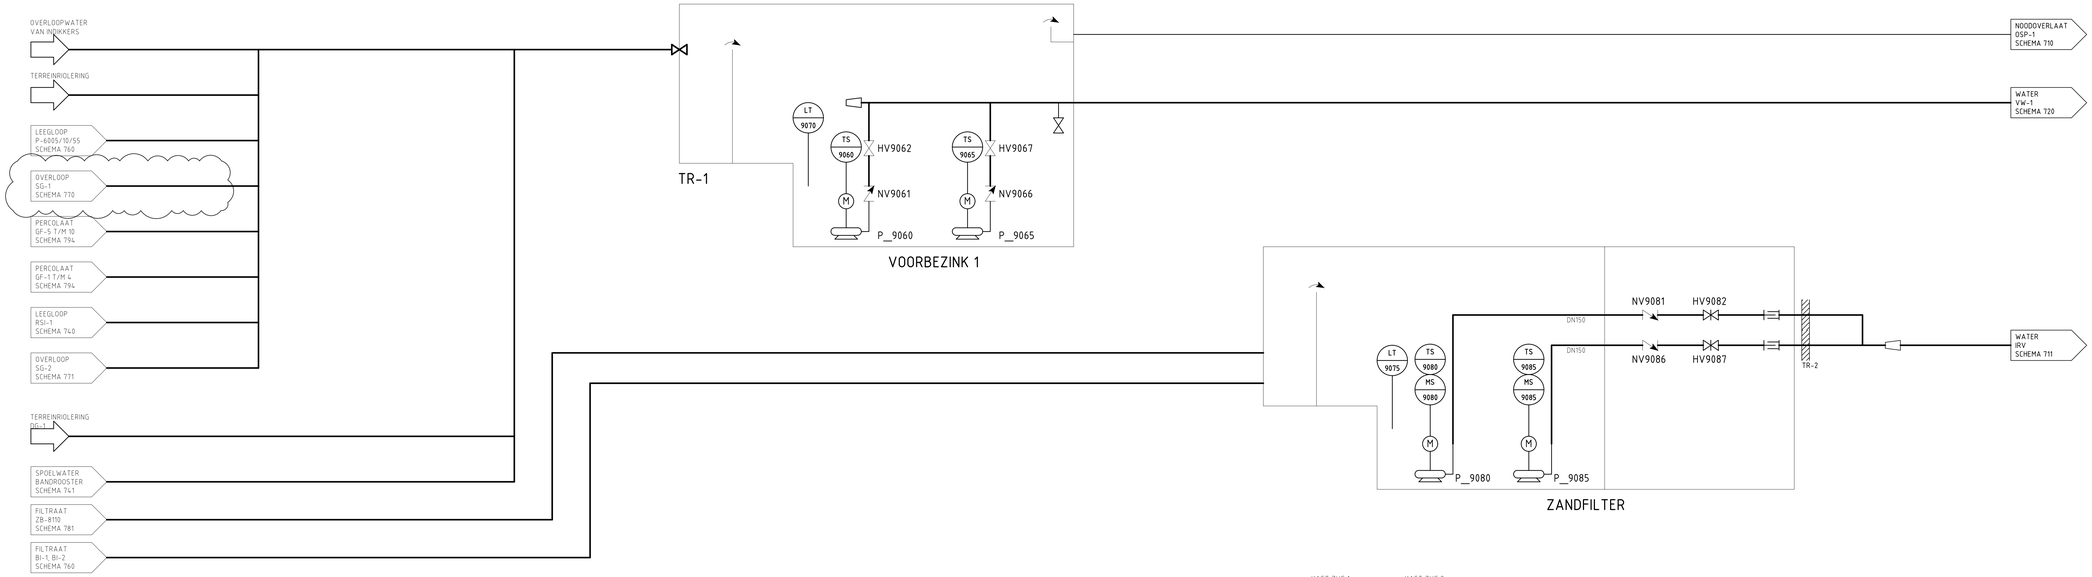

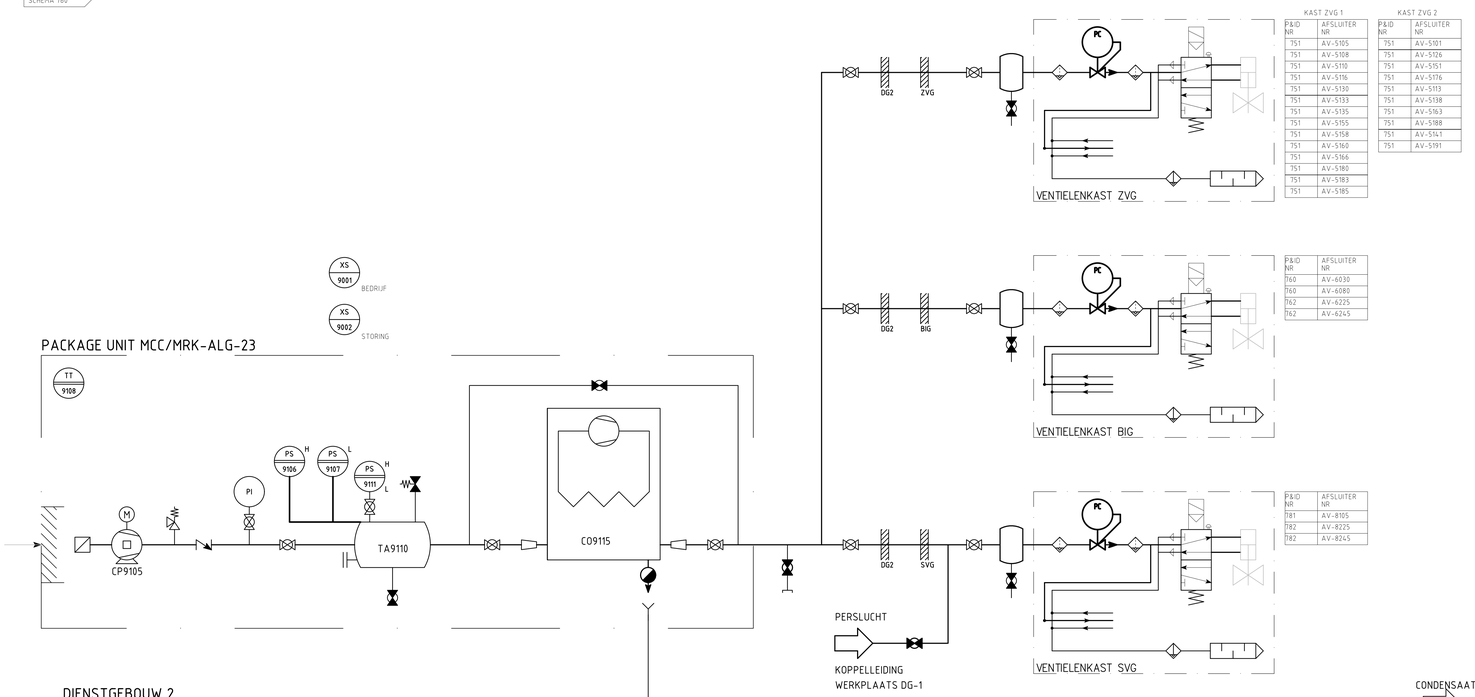

KAST ZVG 1

P&ID NR	AFSLUITER NR
751	AV-5105
751	AV-5108
751	AV-5110
751	AV-5116
751	AV-5130
751	AV-5133
751	AV-5135
751	AV-5155
751	AV-5158
751	AV-5160
751	AV-5166
751	AV-5180
751	AV-5183
751	AV-5185

KAST ZVG 2

P&ID NR	AFSLUITER NR
751	AV-5101
751	AV-5126
751	AV-5151
751	AV-5176
751	AV-5113
751	AV-5138
751	AV-5163
751	AV-5188
751	AV-5141
751	AV-5191

P&ID NR	AFSLUITER NR
760	AV-6030
760	AV-6080
762	AV-6225
762	AV-6245

P&ID NR	AFSLUITER NR
781	AV-8105
782	AV-8225
782	AV-8245

Amoveren

REFERENTIE TEKENINGEN

VOORBLAD/SYMBOLENVERKLARING P&ID	LN 3E-- 700
P&ID ONTVANGGEDEELTE	LN 3E-- 710
P&ID ROOSTERGOEDVERWIJDERING	LN 3E-- 711
P&ID VOORBEZINKING	LN 3E-- 720
P&ID NABEZINKING RETOURSLIBGEMAAL	LN 3E-- 740
P&ID GEMAAL DZ	LN 3E-- 741
P&ID SURPLUSSLIBBEHANDELING	LN 3E-- 760
P&ID SLIBGISTING TANK 1 SLIBSTROOM	LN 3E-- 770
P&ID SLIBGISTING TANK 2 SLIBSTROOM	LN 3E-- 771
P&ID SLIBCONTWATERING SLIBAFVOERINSTALLATIE	LN 3E-- 781
P&ID AFZUIGING ROOSTERGOEDVERW. VOORBEZINKTANKS, VERDEELWERK	LN 3E-- 794

Witteveen + Bos
Postbus 233
7400 AE Deventer
Telefoon 0570 69 79 11
Telefax 0570 69 73 44

Getekend	B. Knobbe	Schaal	
Gecontroleerd	O.C. Geluk		
Goedgekeurd	O.C. Geluk	blad 1 van 1	
Datum	25-05-2021	Formaat	A0

regio	Plotdatum 25 mei 2021		
wijz.	omschrijving:	get.:	d.d.: gez.:
D	diverse kleine aanpassingen	BC	24-4-2019
C	NIEUW	SWECO	010117
B	BESTAAND (VELD)	SWECO	110716
A	REFERENTIE TEKENINGEN	GRdJ	240713

AWZI LEIDEN NOORD — LN-027-001
P&ID
LENSPOMPEN, TERREINRIOOLGEMAAL 1&2, PERSLUCHTIN.

Hoogheemraadschap van Rijnland	get.: GRdJ	datum: 210110	schaal 1 :	formaat A0
	gec.:	datum:	behoort bij:	
	gez.:	datum:	tek. nr.: LN 3E-- 790X	

Postbus 156, 2300 AD Leiden, Telefoon 071-5168268, Telefax 071-5123916

A4/A3 fix T:\ALGEMEEN\Sjablonen\Sjablonen Bestand\Autocad\A4\A3\A3-fix_2021.dwt