




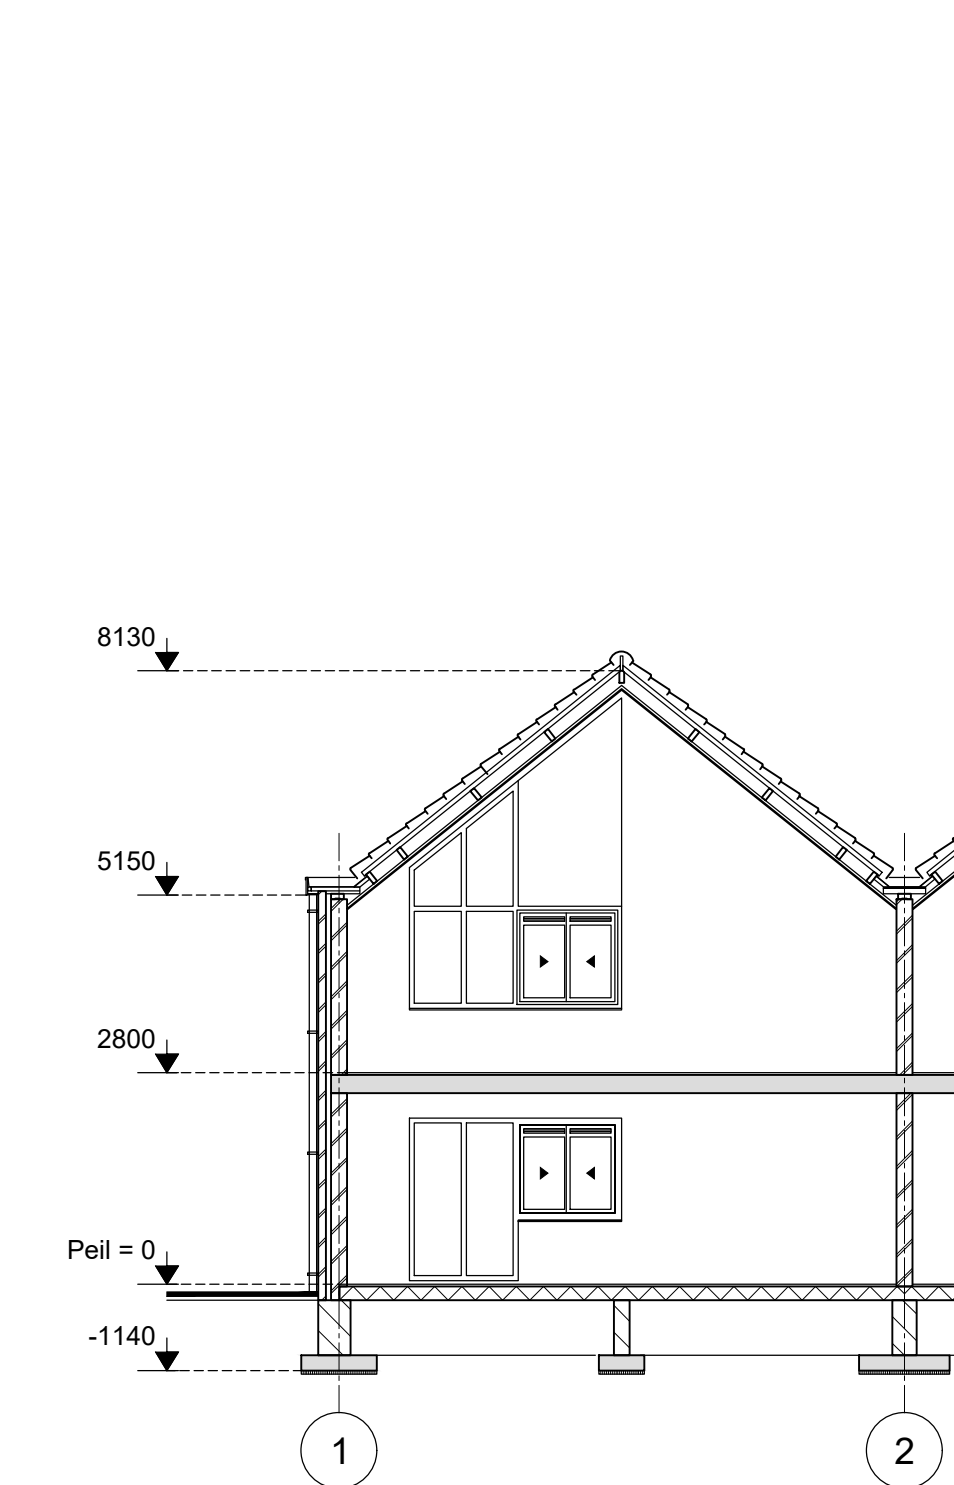


Doorsnede B-B

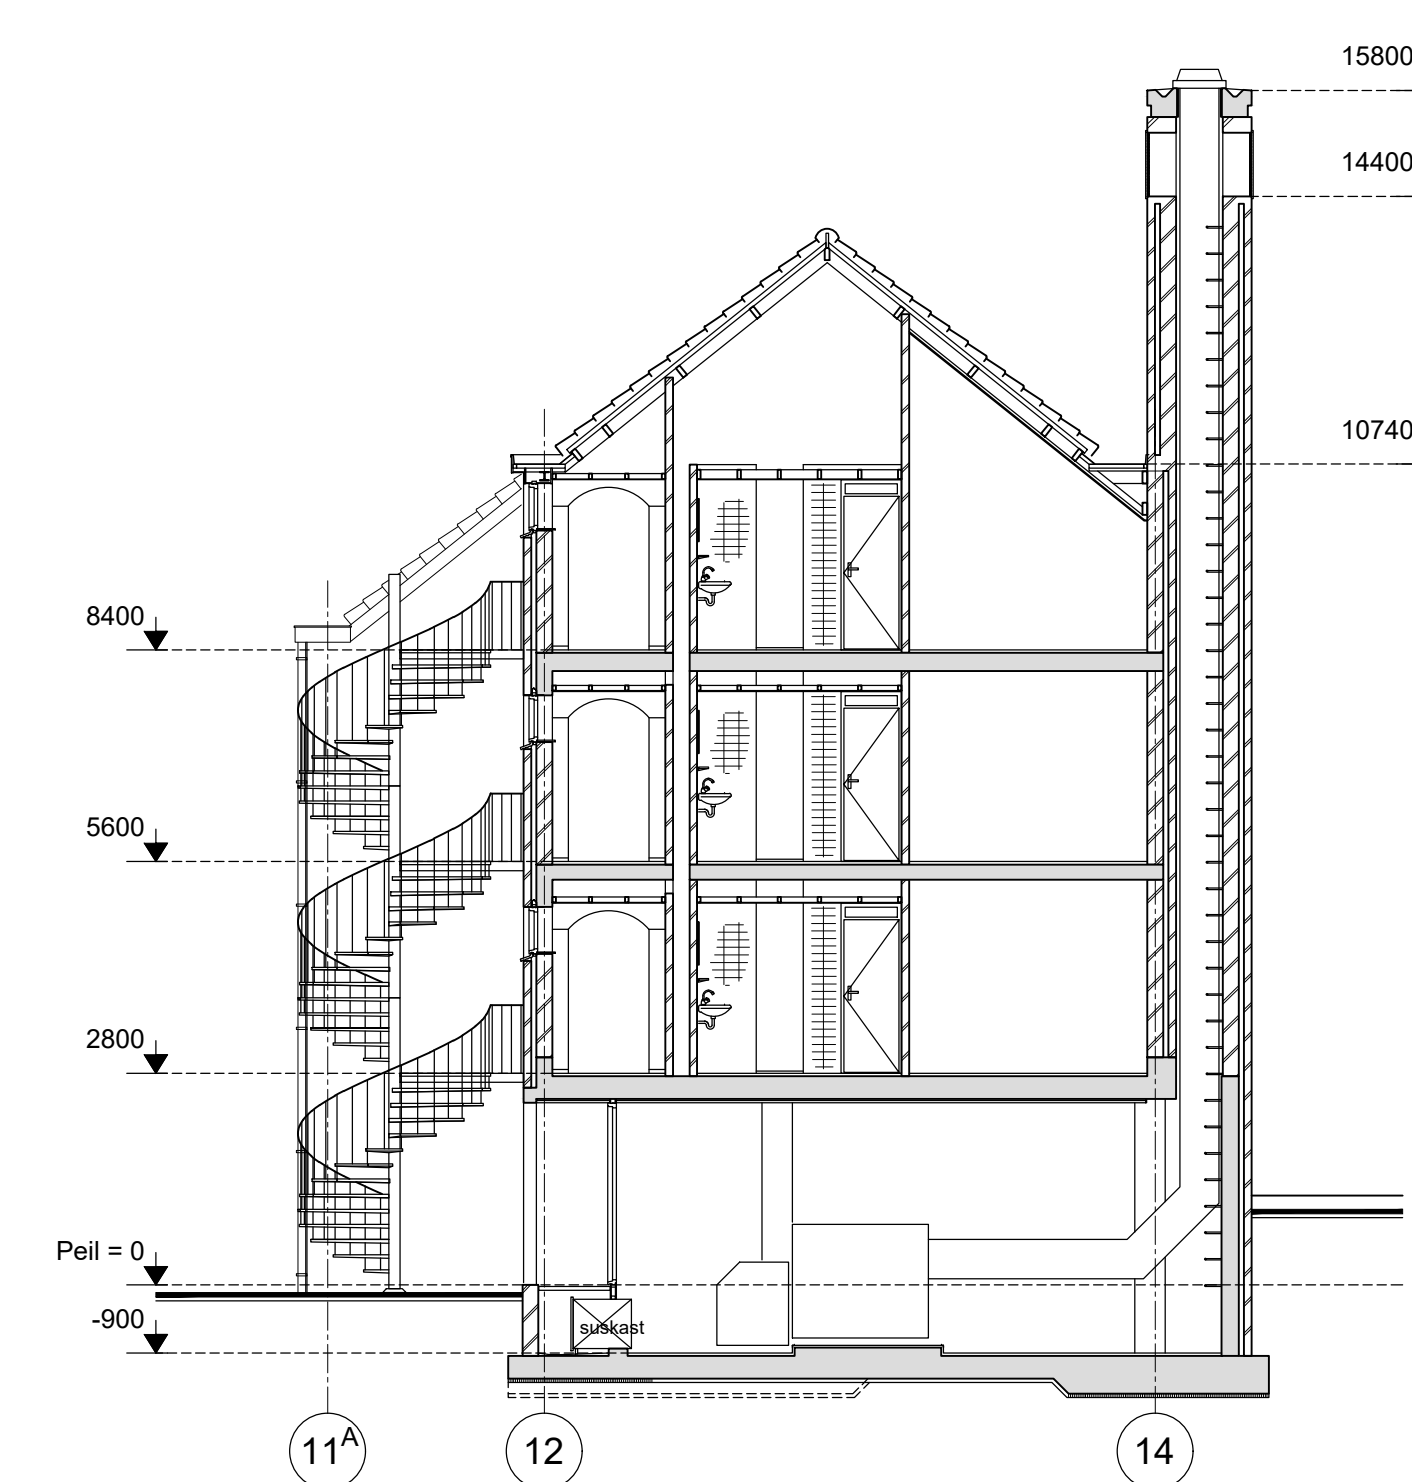

Doorsnede D-D

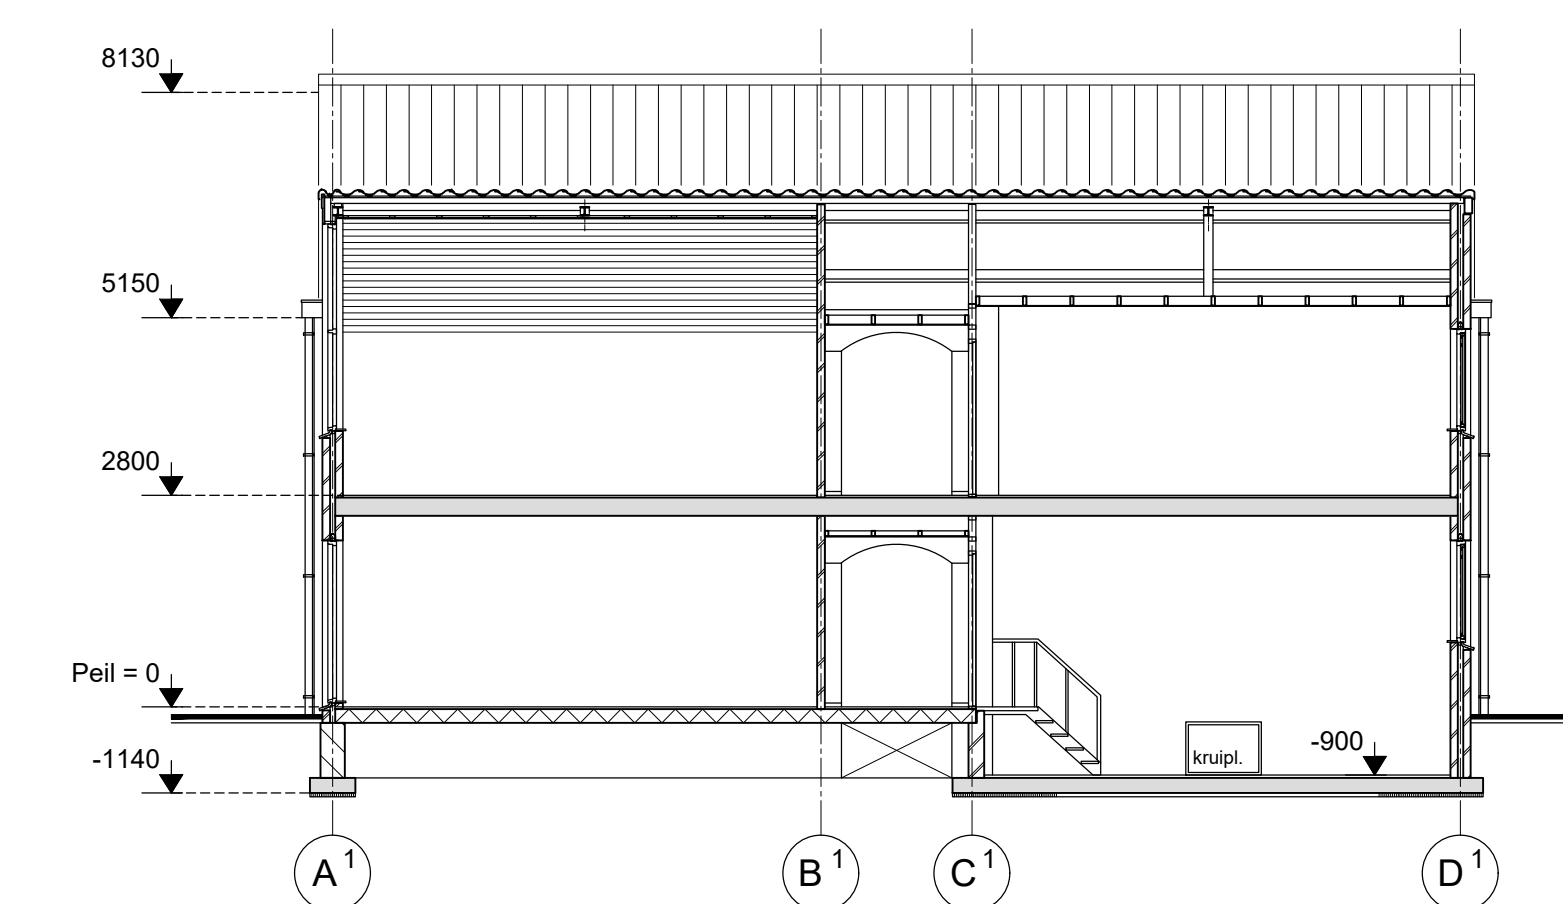

Doorsnede F-F

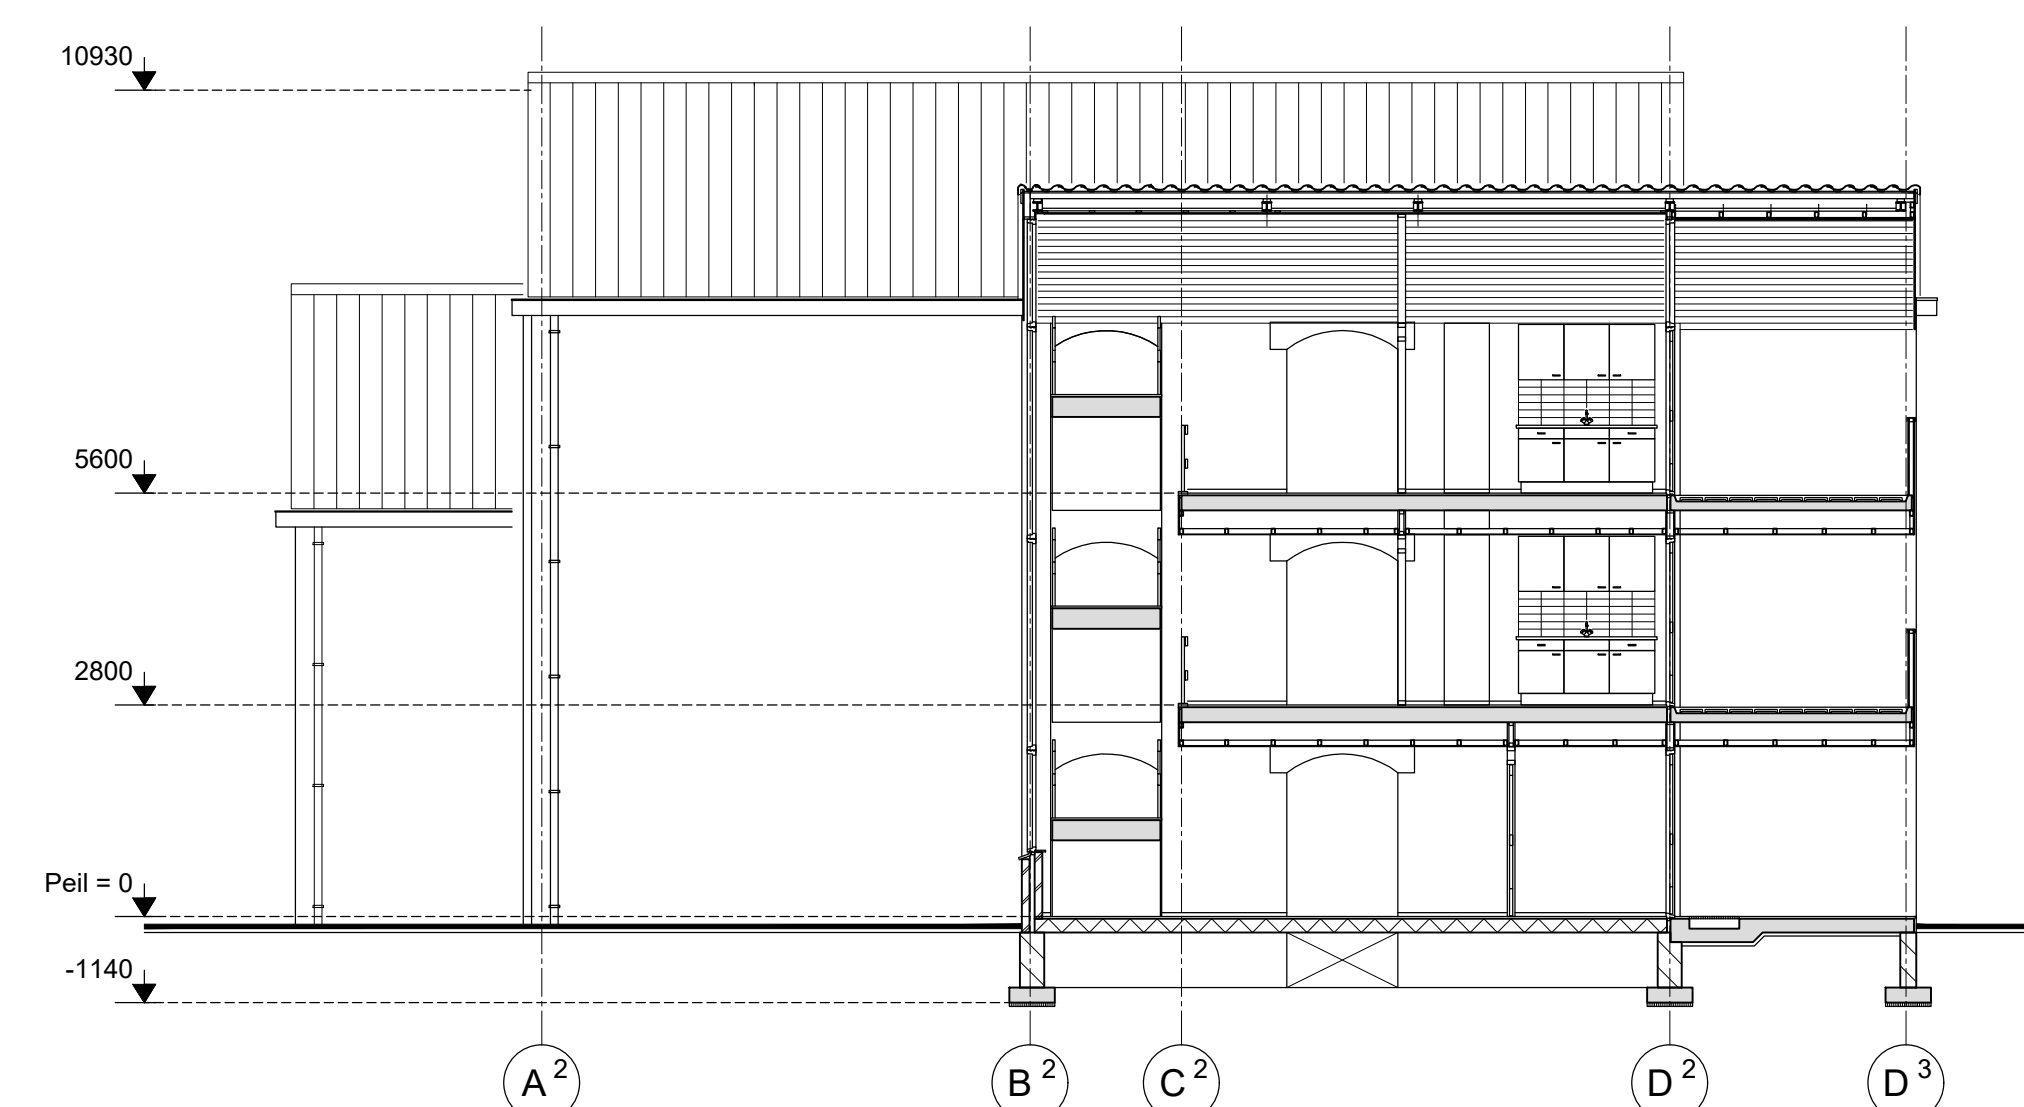

Doorsnede H-H

plotdatum: 01/03/2