


Bekabeling onder voorbehoud,
hangt af van te sturen installaties.

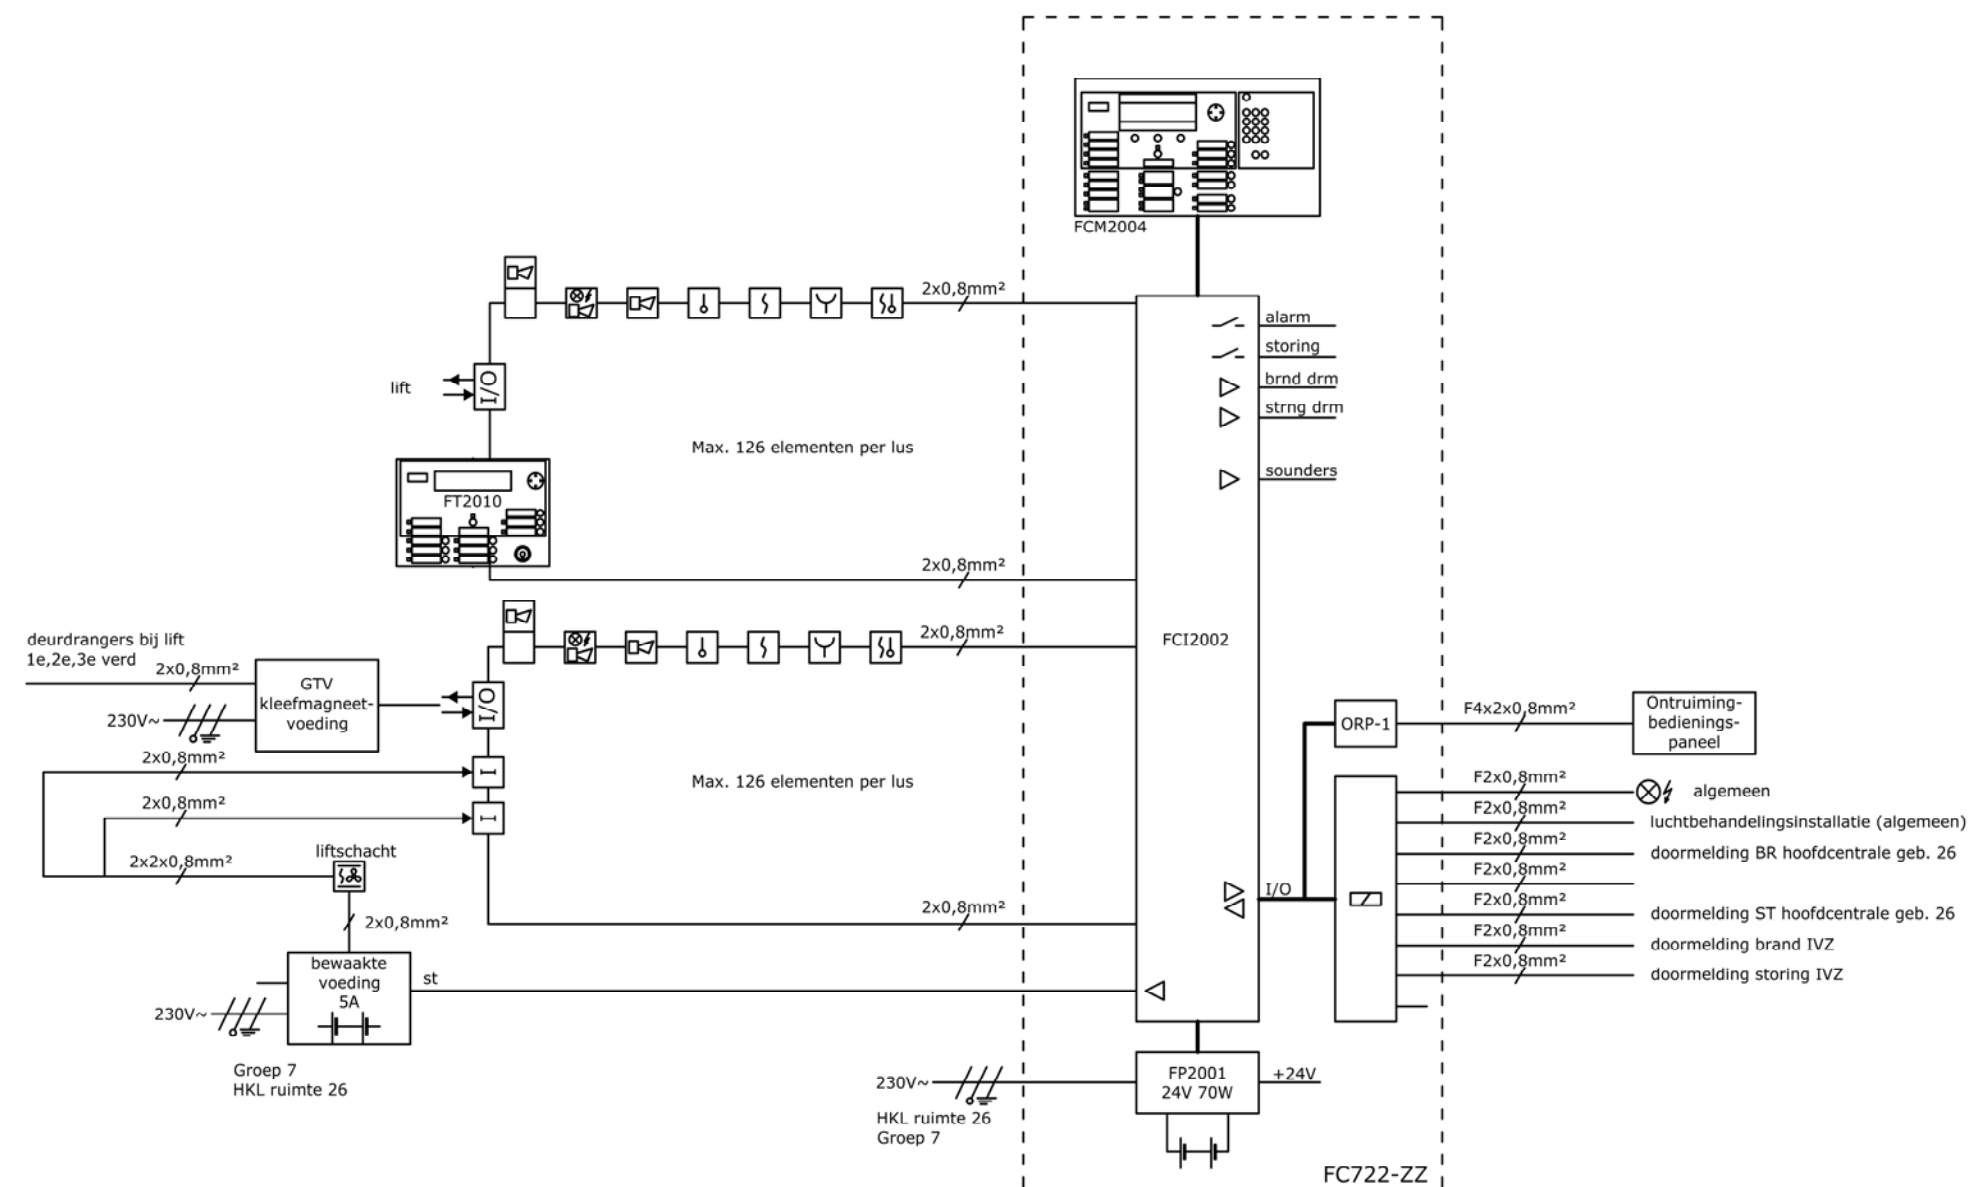

Legenda:

	rookmelder OP720
	multisensormelder OH720
	temperatuurmelder HI720/HI722
	handmelder FDM221..FDM226
	lineaire rookmelder FB40/FDL241
	aspiratiemelder LASD
	vlammenmelder FDF221/FDF241
	luisolator FDCL221
	zenerbarriere SB-3
	sokkel met sounder DBS720
	lussounder FDS221
	lussounder met flitslicht FDS229
	flitslicht LP-1/LT-3
	inputbox FDCI221/FDCI222
	in/outputbox FDCIO221/FDCIO222/FDCIO224
	in/outputbox FDCIO223

F2x2x0,8mm²:
F: functiebehoudkabel
2x2: 2 aderpennen (getwist)
0,8mm²

E			
D			
C			
B	17-05-2019	Revisie	WV
A	08-02-2019	Ontwerp	NP
Wijz.	Datum	Omschrijving	Getekend

Project : KWIII kazerne geb. 16 Sportlaan 55 7312 GA Apeldoorn Onderwerp : Blokschema Brandmeld- & Ontruimingsinstallatie	Status: REVISIE	Schaal: n.v.t.
	Getekend: NP	Formaat: A3
	Aanmaak datum: 08-02-2019	Revisie datum: 17-05-2019
	Deze tekening is eigendom van Hefas Branddetectie en mag zonder haar toestemming niet gekopieerd noch aan derden ter inzage worden gegeven. Auteursrecht voorbehouden volgens de wet. Project- & tekening nr.: 60-7312-014 B.00	

Hefas
Brandbeveiliging

Safety first!