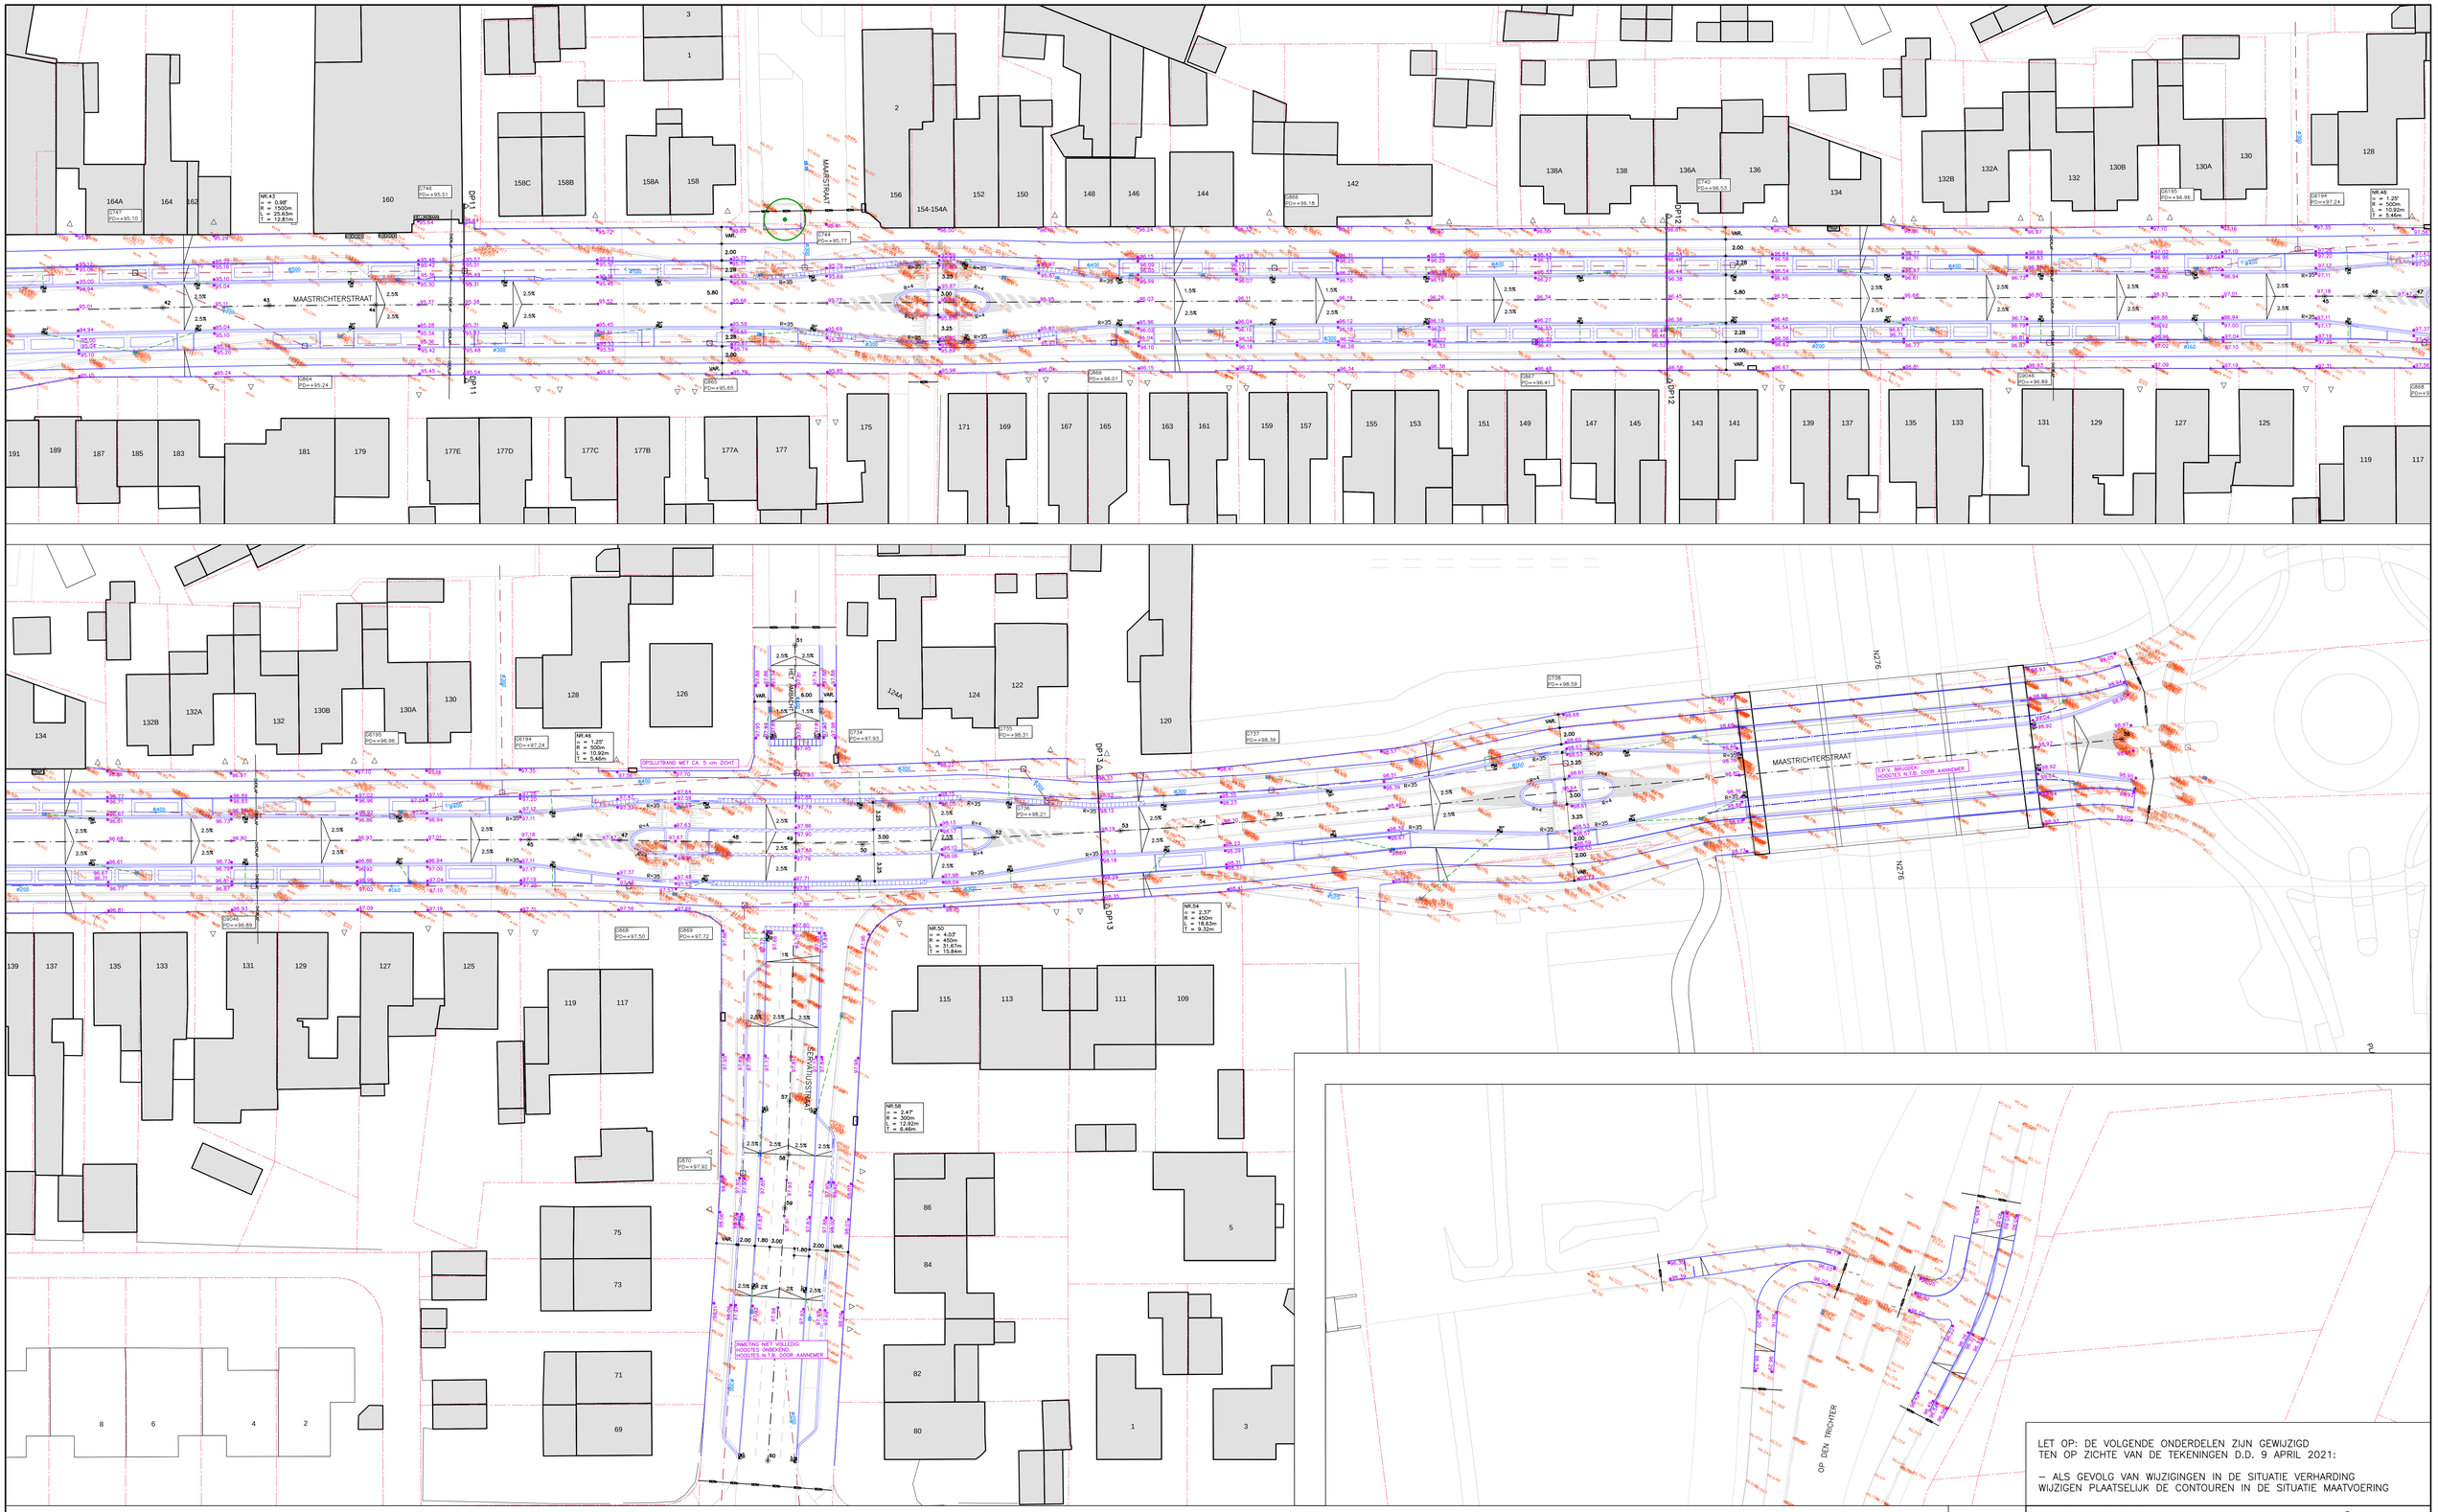

BESTAANDE BEBOUWING
BESTAANDE INRIT
KADASTRALE GRENS
WERKGRENS
NIEUWE WEGAS
BESTAANDE HOOGTE
NIEUWE AANLEGHOOGTE
AFWATERINGSPROFIEL

COÖRDINAATPUNT
COÖRDINAATPUNT T.P.V. BOCHTEN
BESTAAND PUTNUMMER MET NIEUWE PUTDEKSELHOOGTE
GEGEVENS BESTAANDE RIOOLSTRENG
AAN TE BRENGEN STRAATKOLK MET AFVOER PVC Ø160mm
AAN TE BRENGEN STRAATKOLK MET AFVOER PVC Ø160 mm AANSLUITEN OP BESTAANDE KOLKAANSLUITING
AAN TE BRENGEN HUISAANSLUITING TBV DMA-AFVOER PVC Ø160 mm KLEUR ROODBRUIN

COORDINATENLIJST

PUNTNR	X-COORDINAAT	Y-COORDINAAT	PUNTNR	X-COORDINAAT	Y-COORDINAAT	PUNTNR	X-COORDINAAT	Y-COORDINAAT
1	193200.971	327322.897	21	193934.439	327632.893	41	194497.173	327887.210
2	193239.525	327340.116	22	193944.340	327637.027	42	194523.195	327953.292
3	193245.669	327342.696	23	193968.838	327647.254	43	194534.426	327959.464
4	193251.663	327345.607	24	193970.903	327648.116	44	194545.761	327985.442
5	193255.716	327347.572	25	193972.967	327648.980	45	194753.308	328074.914
6	193264.843	327351.773	26	194072.509	327690.644	46	194758.136	328077.461
7	193406.095	327410.983	27	194109.836	327706.267	47	194763.018	328079.901
8	193411.820	327413.298	28	194140.328	327732.867	48	194774.986	328085.883
9	193417.139	327415.627	29	194171.437	327760.005	49	194781.945	328089.437
10	193634.476	327507.342	30	194193.812	327779.523	50	194789.156	328092.966
11	193657.413	327513.603	31	194220.136	327783.258	51	194770.869	328110.454
12	193701.492	327532.207	32	194398.445	327886.289	52	194802.793	328101.029
13	193723.290	327544.808	33	194403.397	327889.918	53	194815.935	328108.798
14	193794.631	327574.848	34	194412.328	327893.590	54	194823.956	328113.540
15	193798.912	327576.650	35	194463.922	327920.922	55	194831.773	328118.609
16	193803.202	327578.432	36	194474.051	327926.288	56	194917.745	328174.362
17	193907.751	327621.867	37	194484.097	327931.808	57	194795.681	328081.517
18	193913.634	327624.311	38	194471.295	327971.619	58	194798.531	328055.717
19	193919.523	327626.740	39	194480.301	327947.336	59	194801.128	328049.800
20	193924.521	327628.802	40	194491.150	327917.470	60	194813.388	328021.872

LET OP: DE VOLGENDE ONDERDELEN ZIJN GEWIJZIGD
TEN OP ZICHTE VAN DE TEKENINGEN D.D. 9 APRIL 2021:

– ALS GEVOLG VAN WIJZIGINGEN IN DE SITUATIE VERHARDING
WIJZIGEN PLAATSELIJK DE CONTOUREN IN DE SITUATIE MAATVOERING

DEFINITIEF

PLANGROEP HEGGEN B.V.

project	: REC. TRICHTERWEG–MAASTRICHTERSTRAAT		BRU–2101
opdrachtgever	: GEMEENTE BRUNSSUM		
onderdeel	: SITUATIE MAATVOERING	blad	B.09
getekend	: BH	schaal : 1:250	datum : 9 APRIL 2021
gewijzigd	:	3 MEI 2021	
CAD–bestand	: G:\2020\20.087 – Rec. Trichterweg–Maastrichterstraat, Brunssum\02. Besteksteekeningen\03. Nvt\20.087		

● Porkweg 1A Postbus 44 6120 AA Born tel.: (046) 458 22 22 fax: (046) 458 02 88
internet: www.plangroep-heggen.nl
e–mail: info@plangroep-heggen.nl