NIEUWE SITUATIE
SCHAAL 1 : 500

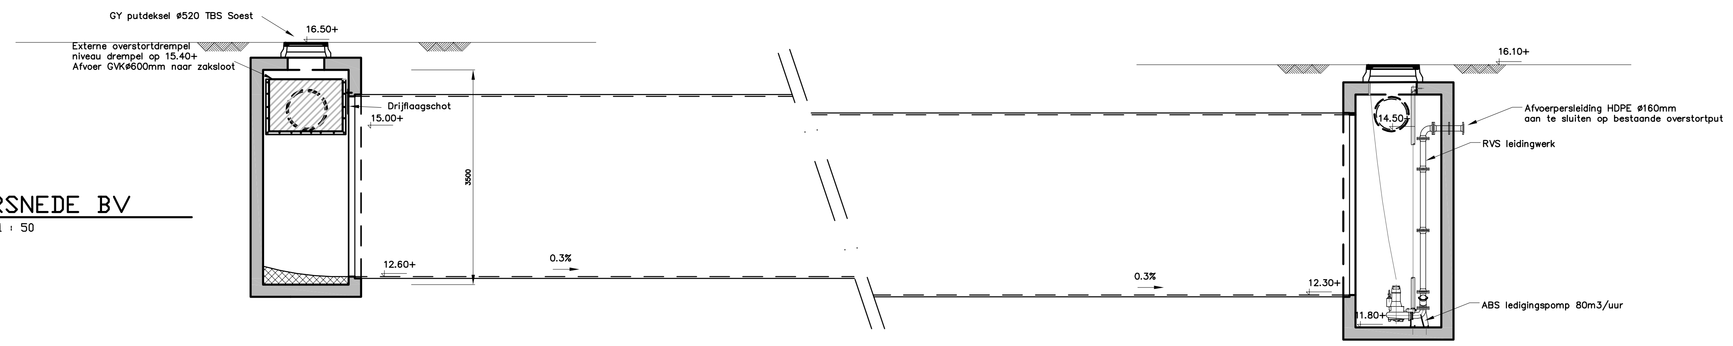

DOORSNEDE BV
SCHAAL 1 : 50

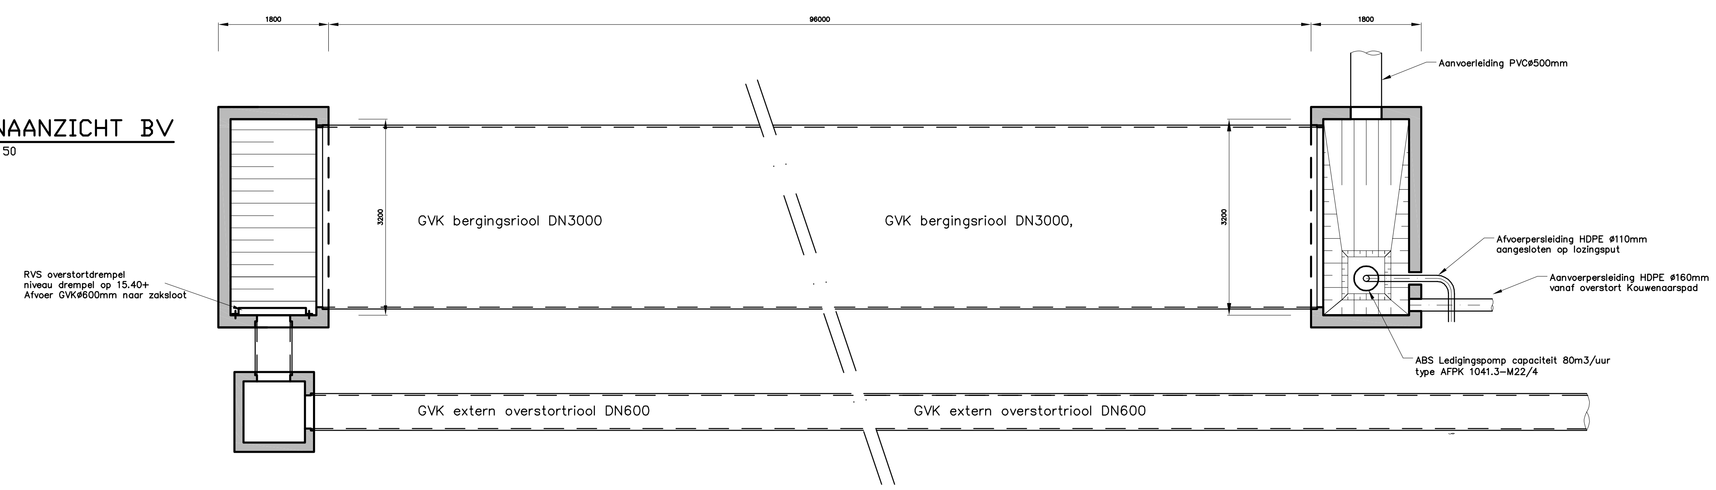

BOVENAANZICHT BV
SCHAAL 1 : 50

BOVENAANZICHT PP1
SCHAAL 1 : 50

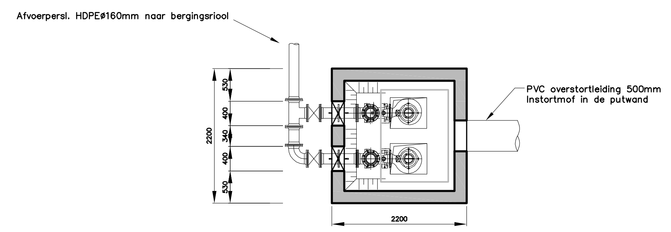

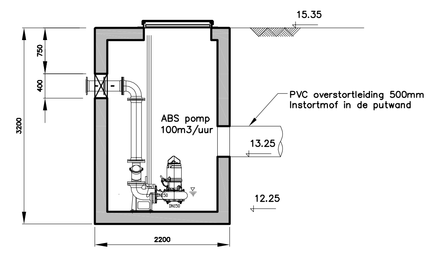

DOORSNEDE PP1
SCHAAL 1 : 50

Opmerkingen:

- Maten in millimeters
- Hoogtematen in meters t.o.v. N.A.P.
- Verkeersklasse 45
- BETON:
  - PREFAB BETONKWALITEIT: B45
  - I.H.W. GESTORT BETONKWALITEIT: B35
  - BETONSOORT: CEM III/B H HS
  - DEKKING 30 MM (TENZIJ ANDERS AANGEGEVEN)
  - ONCONTROLEERBAAR +5 MM
- STAALKWALITEIT: FeB 500 HWL en/of HK
- MILIEUKLASSE: 3

REVISIE

project	**Maatregelen sluiten overstorten Kouwenaarspad Vaassen**				
opdracht	**gemeente Epe Afd. Wegen en Riolering**				
onderwerp	**Revisietekening**				
project no.	**2009-040**	*schaal*	**1:50 / 500**	*wijz. A*	20-08-2009
				wijz. B	
tekening no.	**040-1a**	*datum*	**16-04-2009**	*wijz. C*	
				formaat	A0

PANNEKOEK GWW BV

Aannemingsmij
PANNEKOEK GWW BV
Talhoutweg 24 8171 MB - Vaassen
Telefoon 0578 - 57 86 70
Telefax 0578 - 66 13 87
Email PGWW@worldonline.nl