


Detail 3
1:100 zij aanzicht
pompopstelling

Pos.	Stuk	Benaming
1	1	mof ø250 PVC
2	1	Mof voor DN 1250 GVK
3	4	dagmaat 80x80cm
4	1	mof ø250 PVC
5	1	sparing 80x145cm
6	1	PVC mof ø110
7	1	PVC mof ø110
8	2	sparing 250x40cm
9	2	mantelbuis ø75 in dekplaat
10	1	sparing ø250
11	1	sparing 130x130cm
12	1	dagmaat 150x100cm
13	2	Ankerrail HTA 40/25
14	1	dagmaat 65x65cm
15	80	sparing DN 315 in diffusiewand
16	2	Sparing 30x30cm 8.50+
17	2	RVS 316 Leidingwerk, DN 100

opgesteld:	FHO	gecontroleerd:	FHO	vrijgegeven:	WVE
project:	Berg bezink voorziening Neustrinkweg/ De Pal te Epe				
opdrachtgever:	Gemeente Epe				
onderwerp:	Bergbezinkbassin Detailtekening Bergingsvoorziening				
projectnummer:	n.t.b.		schaal:	1:100	wijz. A wijz. B
tekeningnummer:	102		datum:	04-07-2014	wijz. C formaat: A2x1

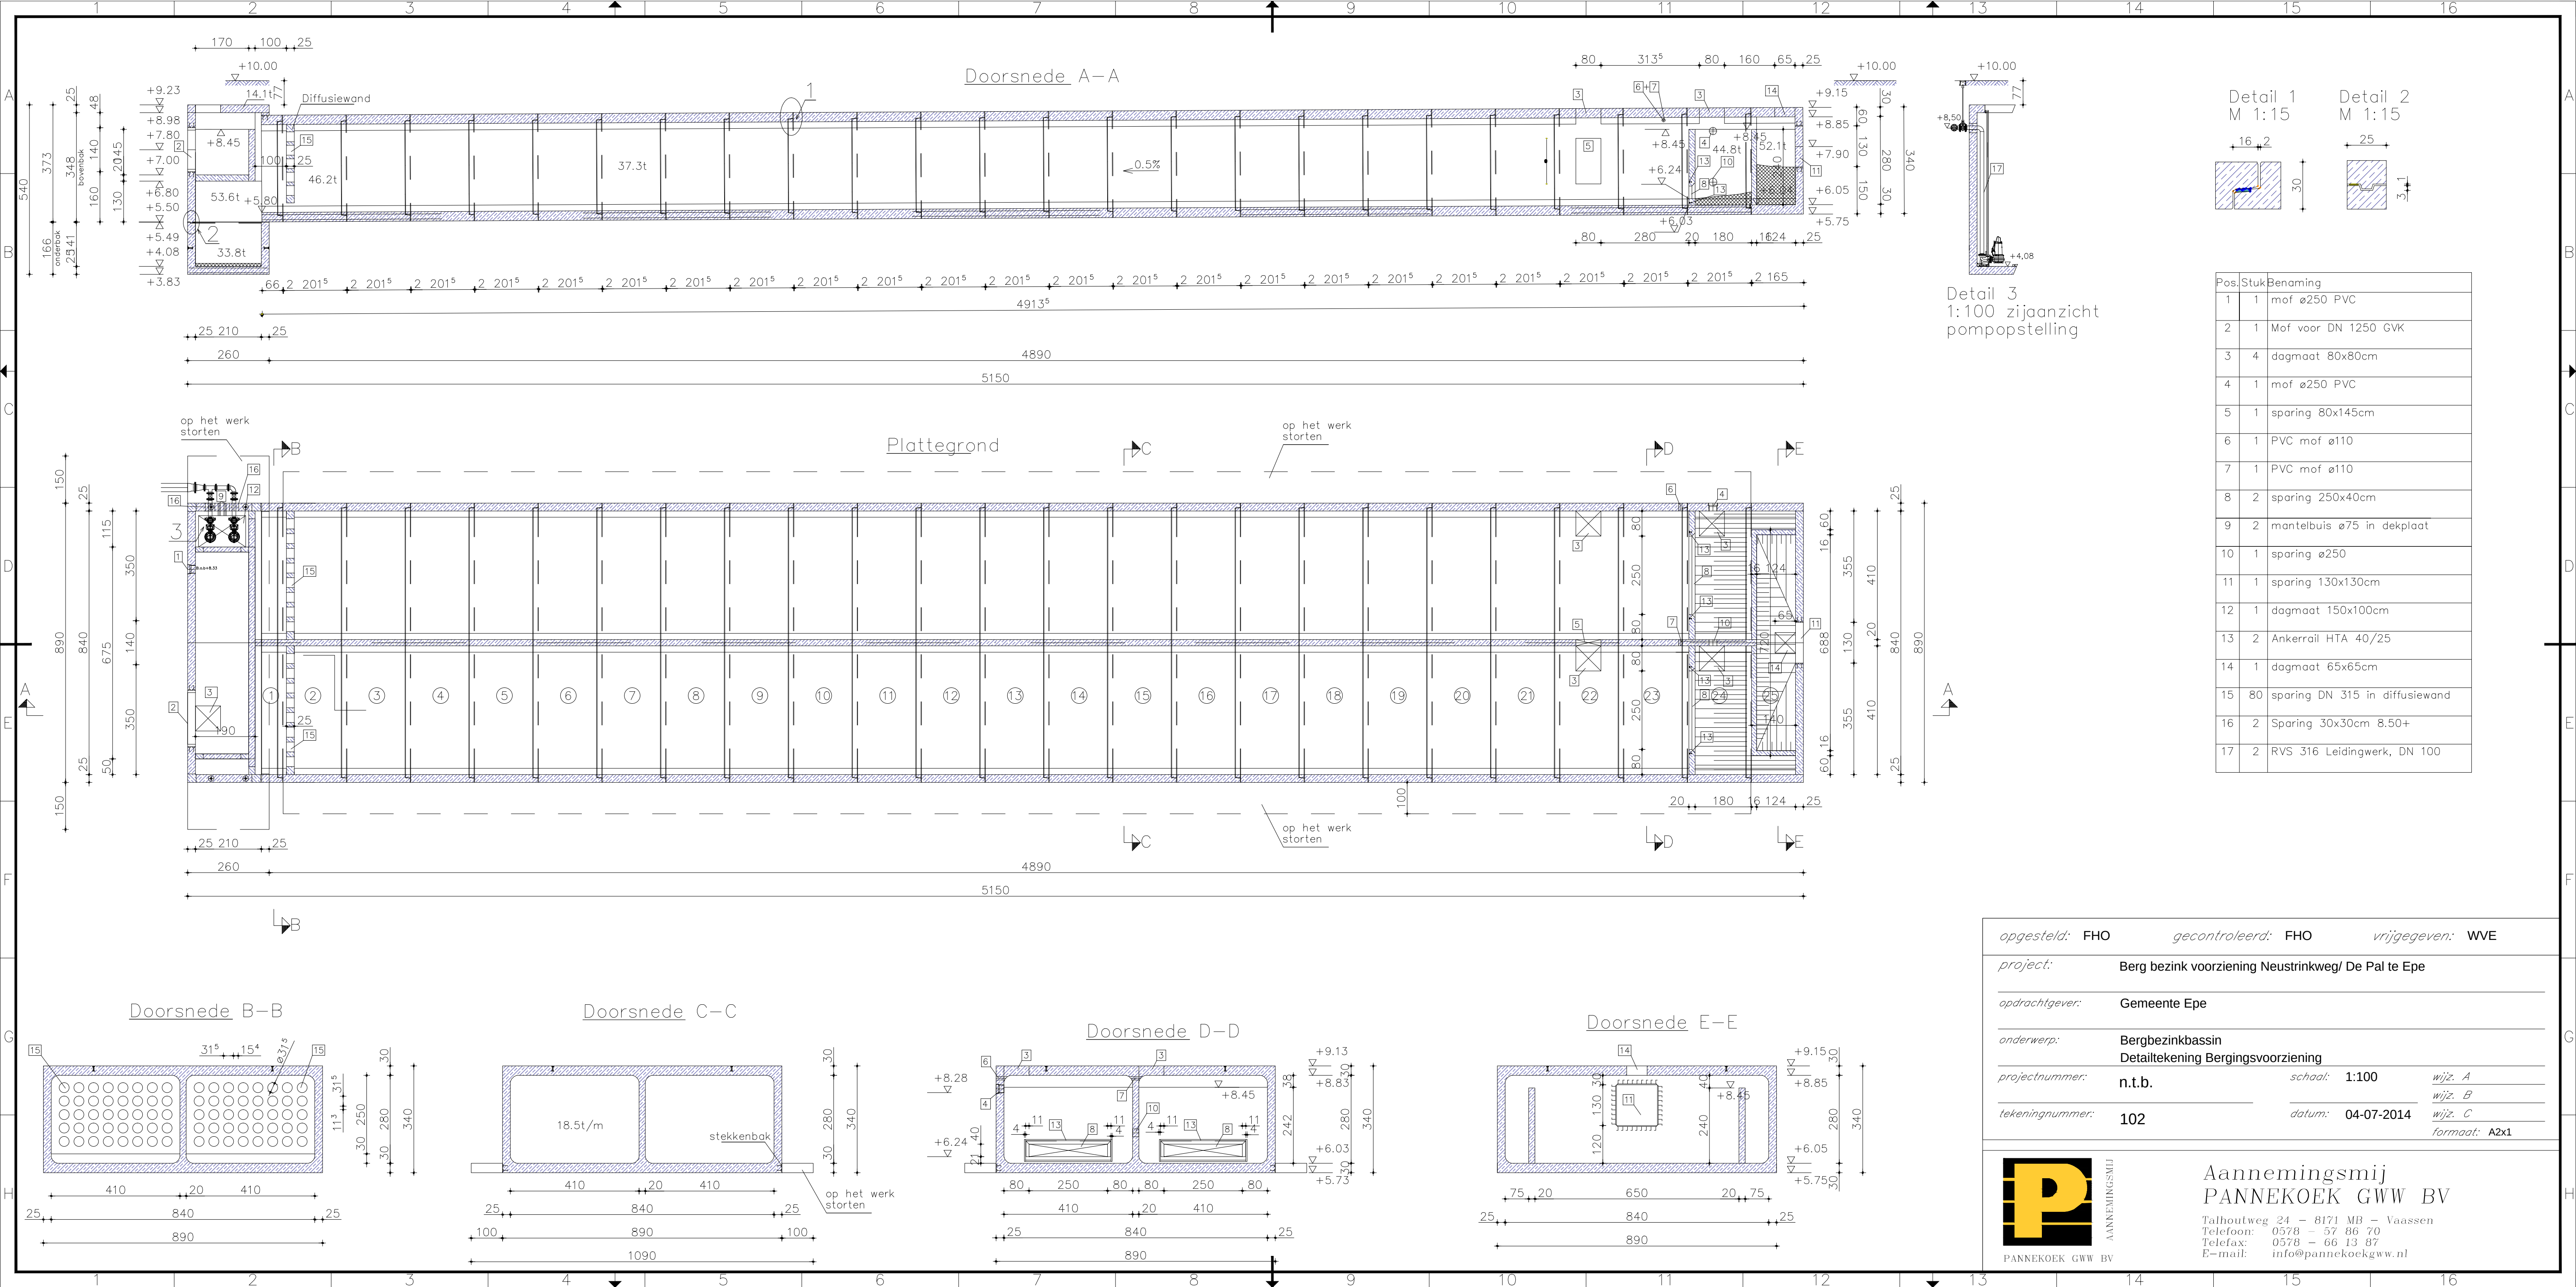

Aannemingsmij
PANNEKOEK GWW BV

Talhoutweg 24 - 8171 MB - Vaassen
Telefoon: 0578 - 57 86 70
Telefax: 0578 - 66 13 87
E-mail: info@pannekoekgww.nl