


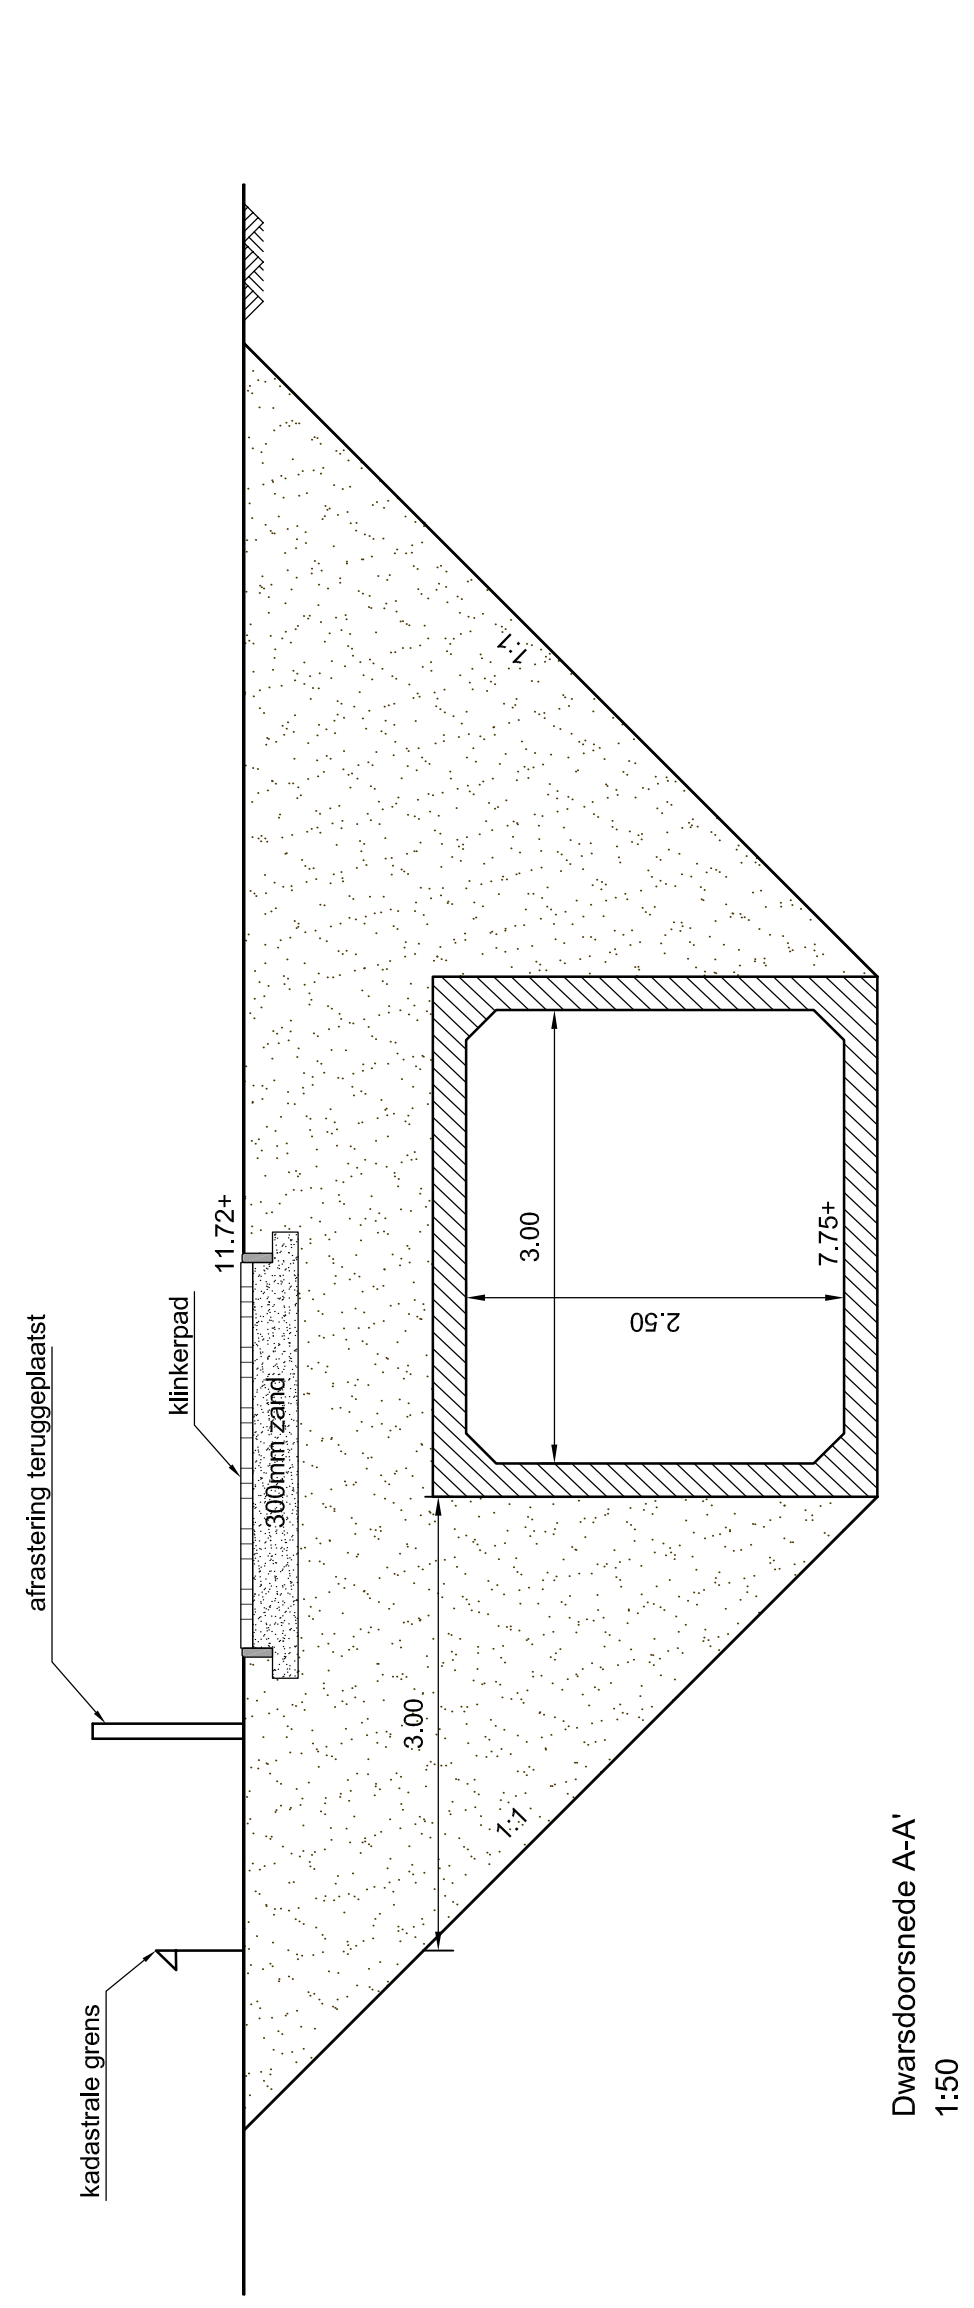
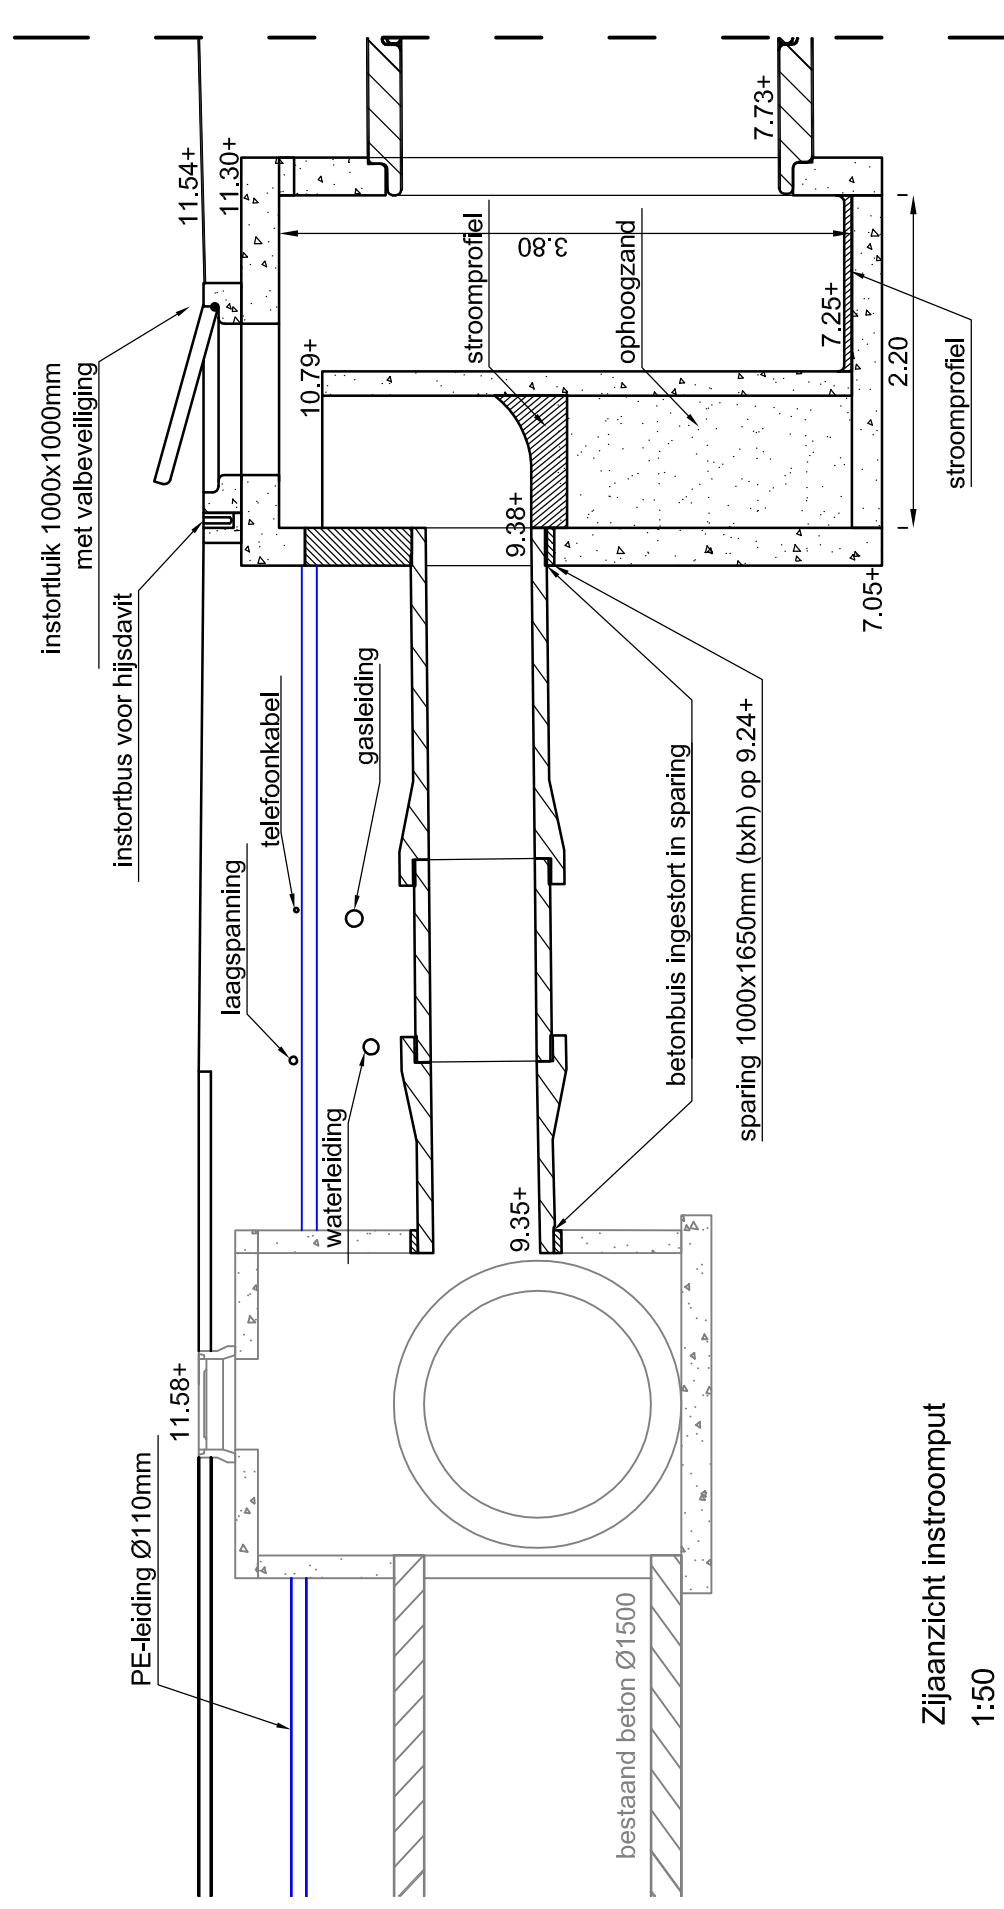
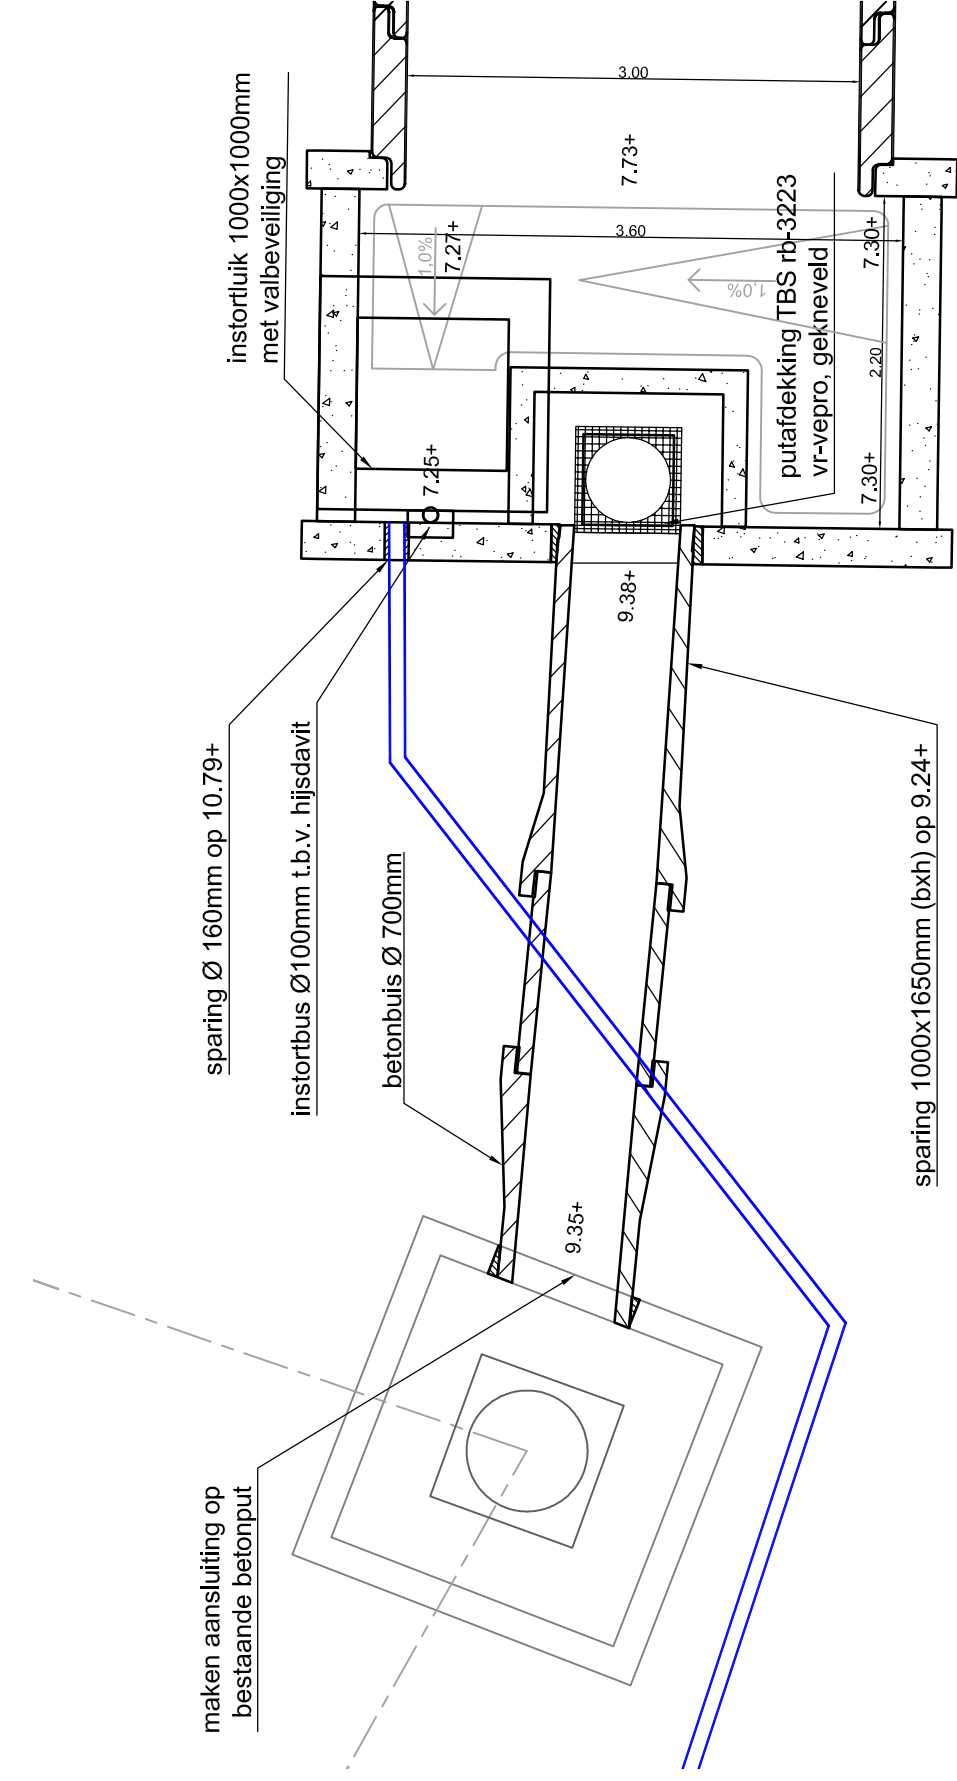


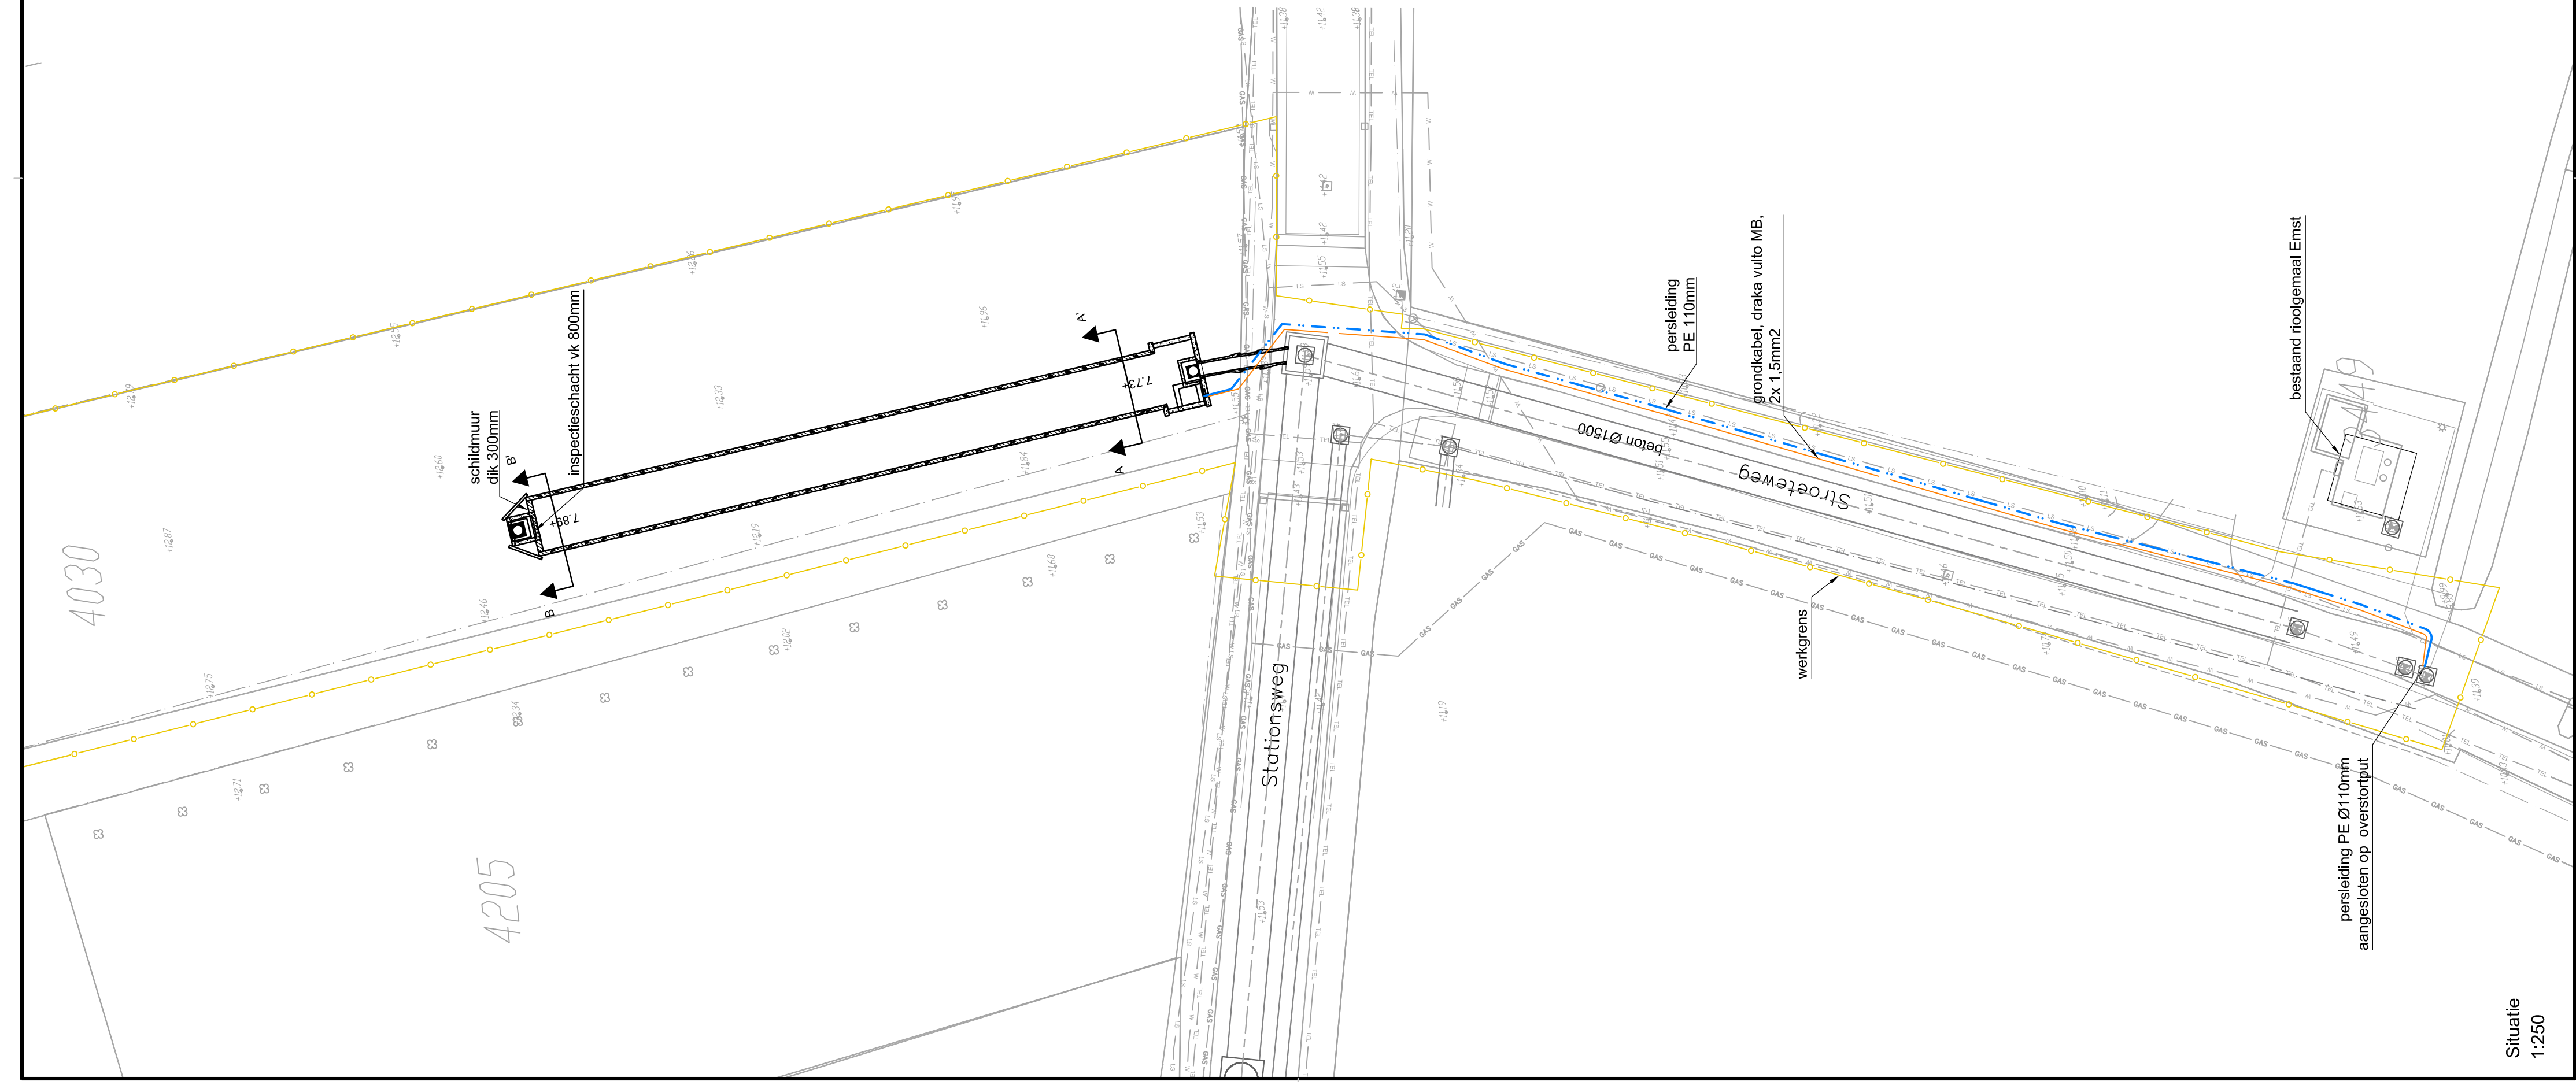


Dwarsdoorsnede A-A'
1:50

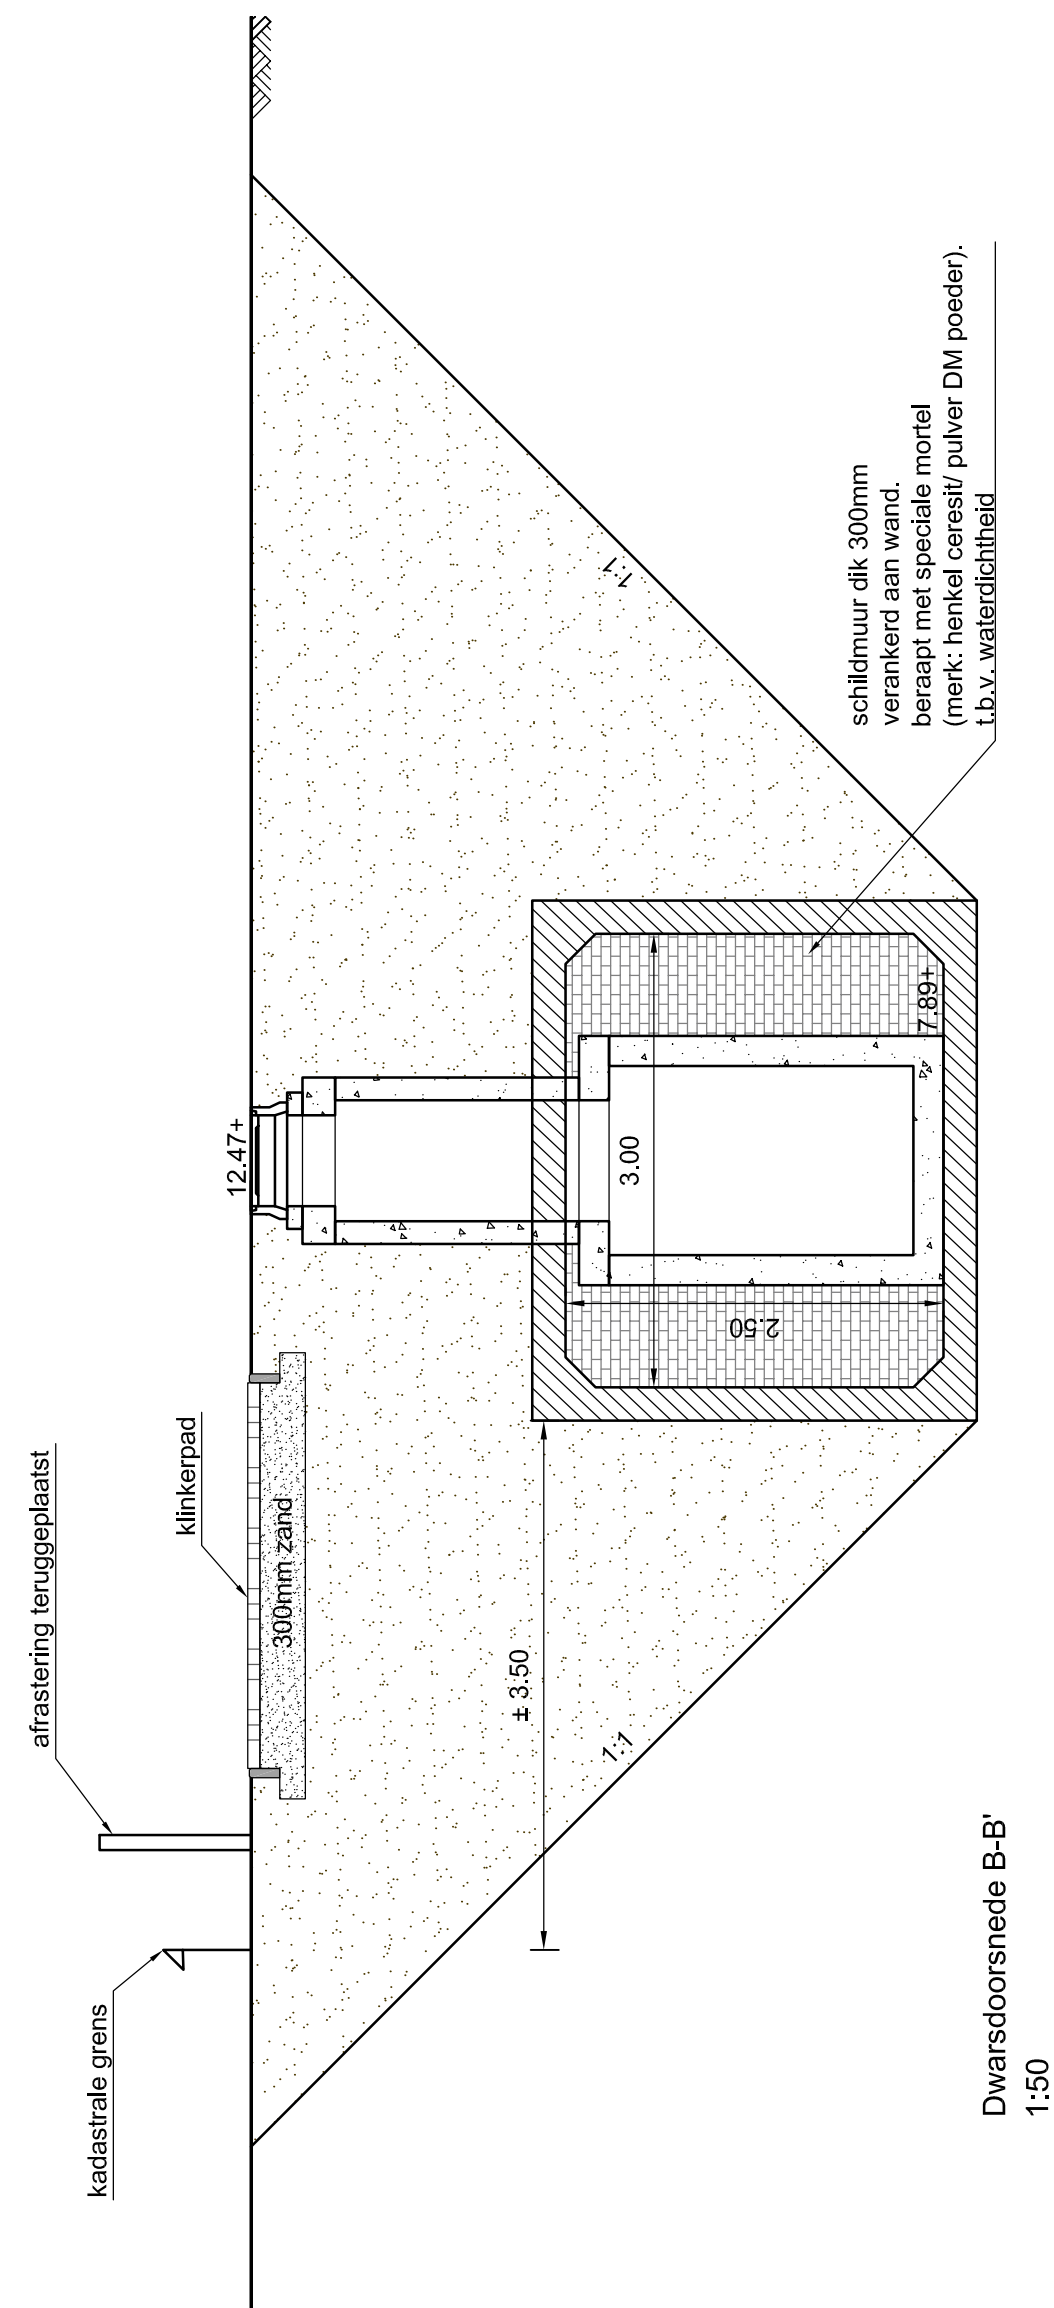

Dwarsdoorsnede B-B'
1:50

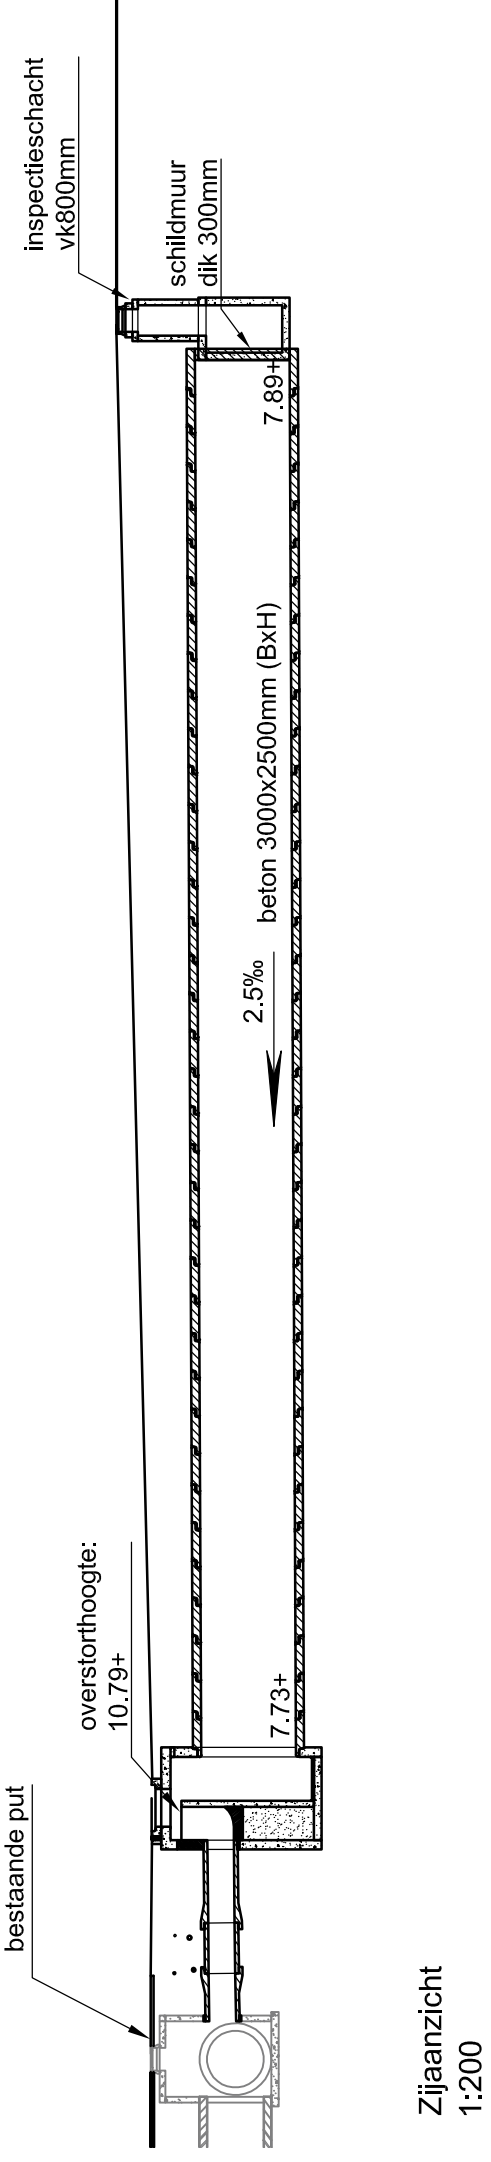

Zijaanzicht
1:200

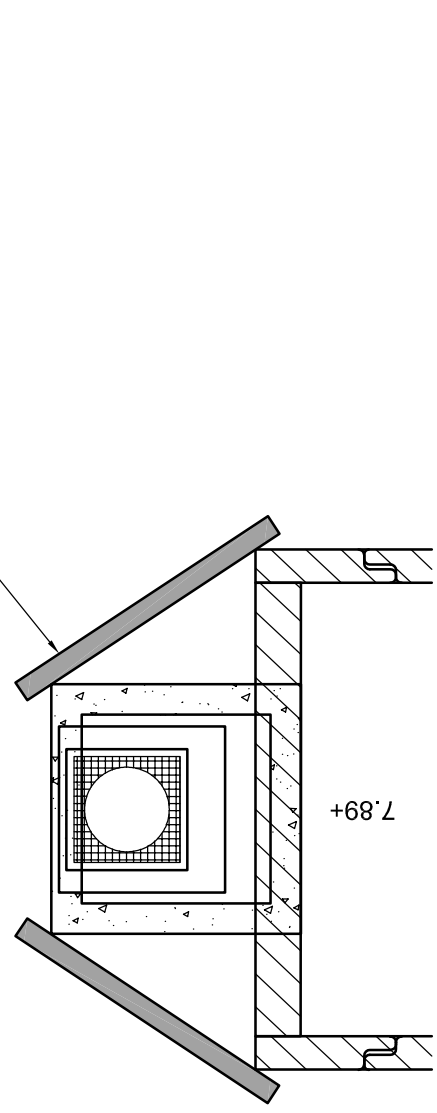

Bovenaanzicht eindput
1:50

Opdrachtgever		Gemeente Epe							
Project		Aanleg bergingsvoorziening Stroetweg / Stationsweg te Ennst							
Onderdeel		Revisie (concept)							
Versienummer	8.0	9.0	10.0	11.0	12.0				
Datum versie	28-11-2010	04-02-2011							
Getekend	S. Agellink	S. Agellink							
Gecontroleerd	M. Hulskamp	M. Hulskamp							
		Tekeningnummer		P015194.01.v6.0					
		Blatnummer		1 van 2					
		Schaal		1:5000/1:2500/1:2500/1:500					
		Formaat		A1					
		Status tekening		Revisie					
		Projectnummer		P015194					
		Besluitaanpak		P015194.ev6-6-concept					
		Datum		22-04-2010					
						dusseldorp infra, sloop en milieutechniek			
