


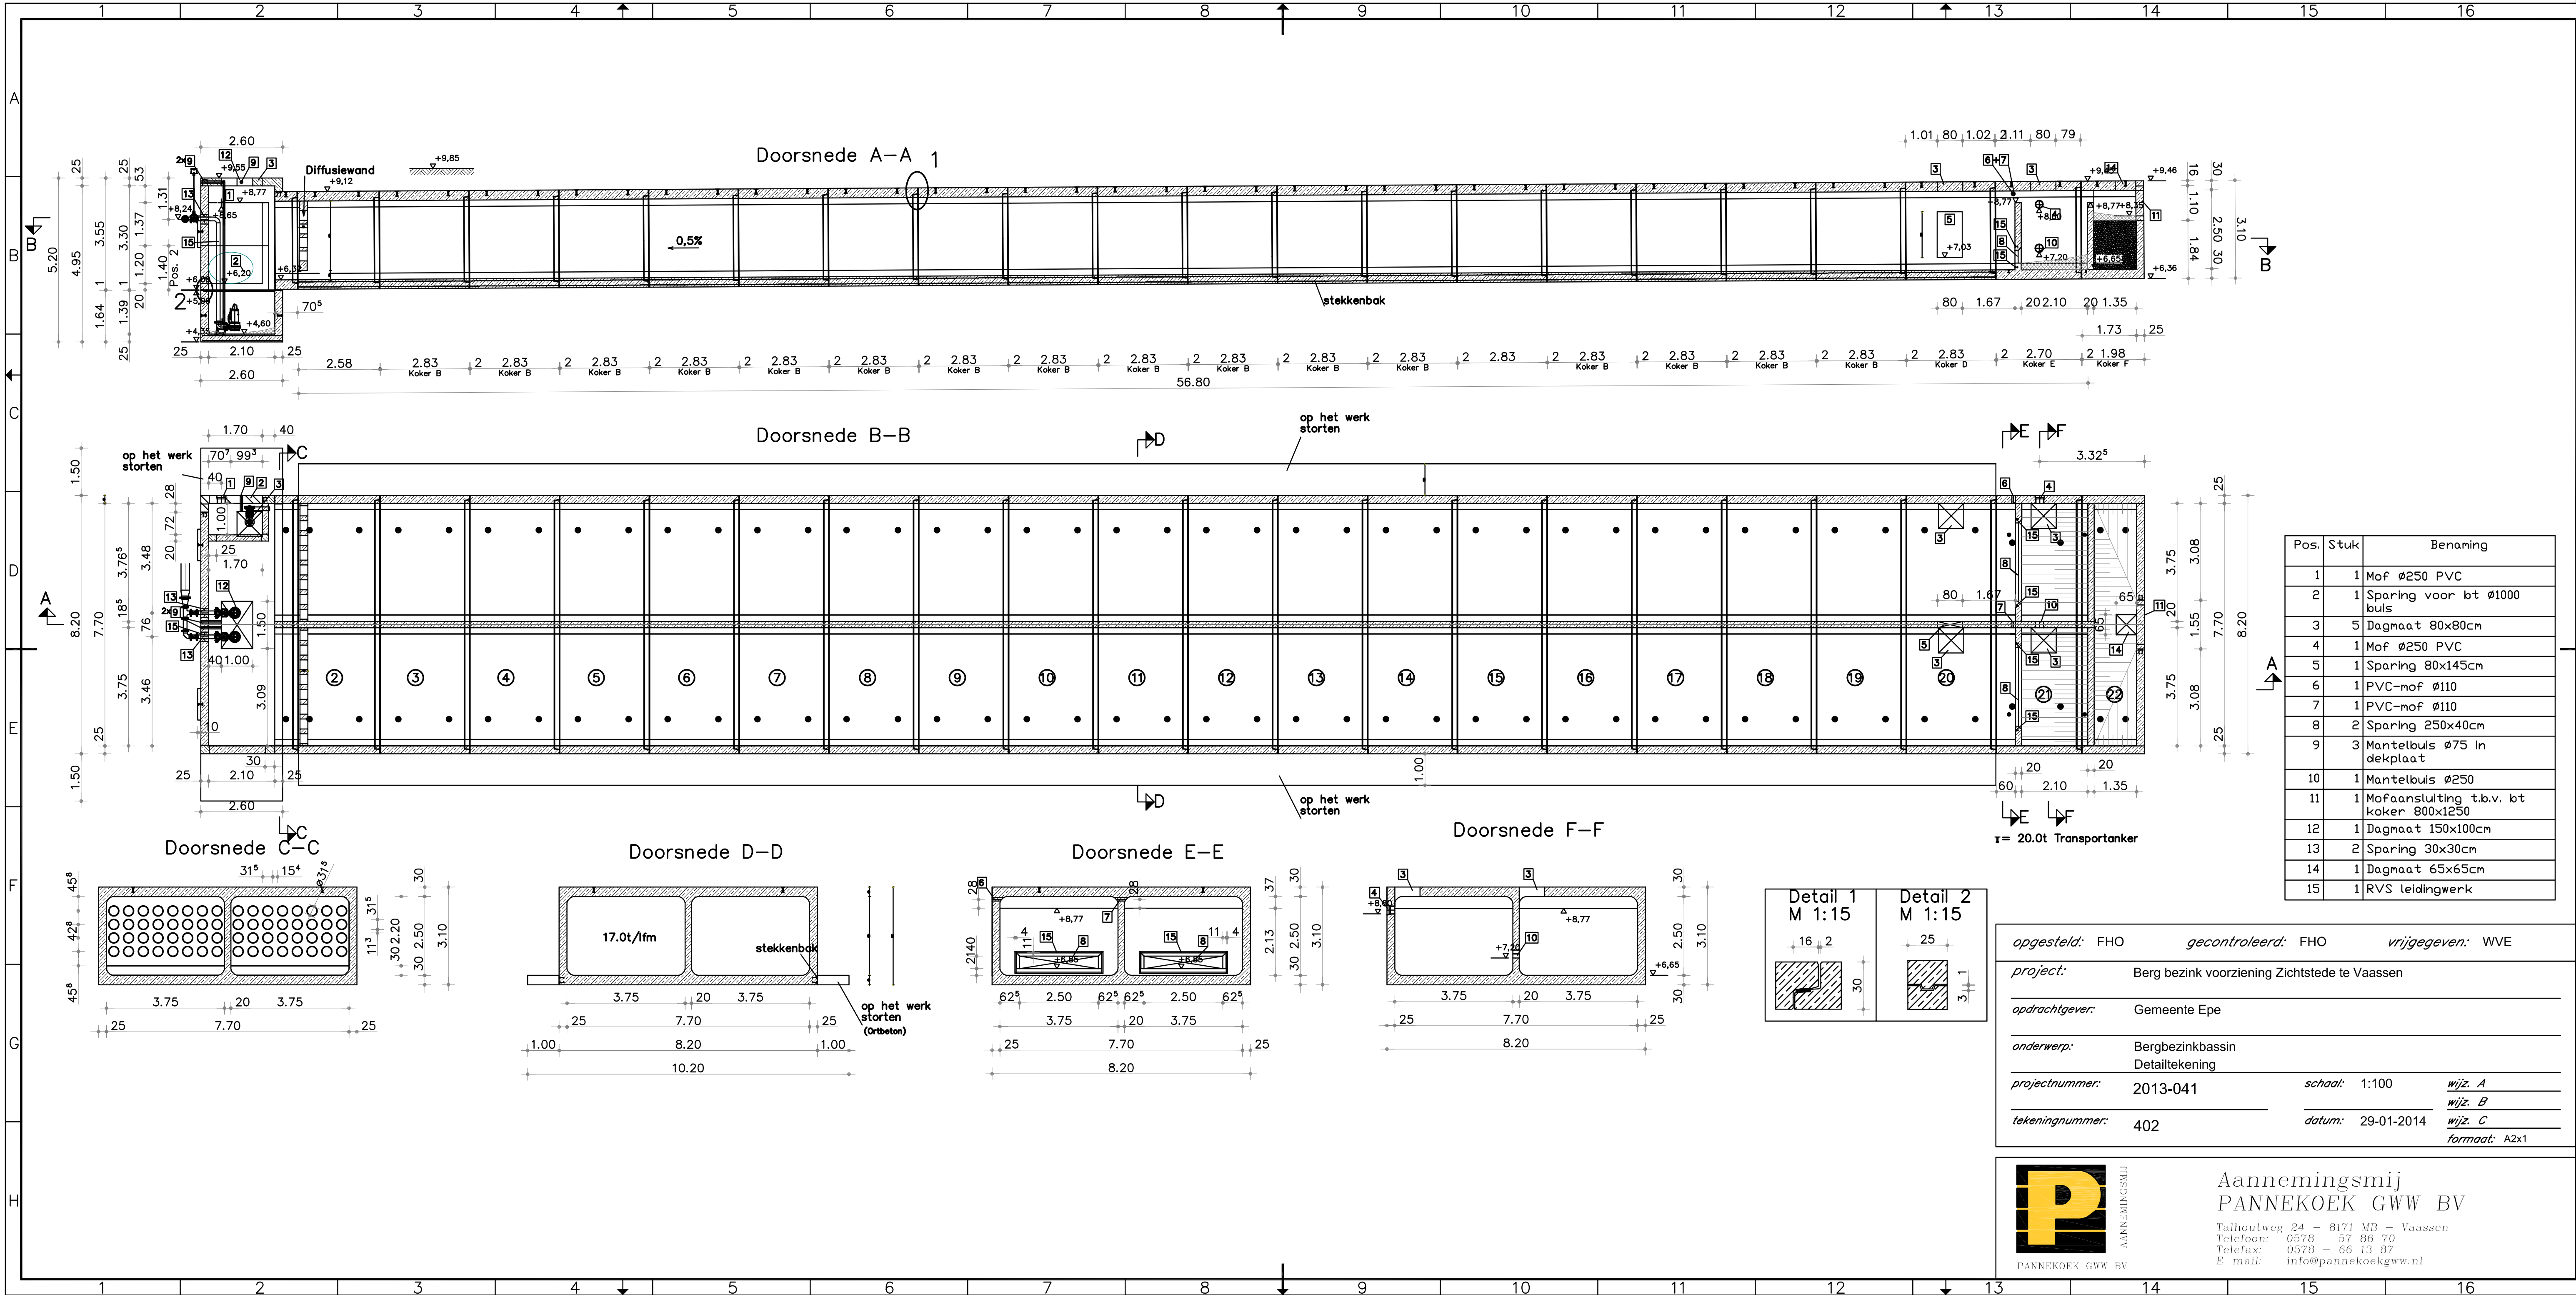

Aannemingsmij
PANNEKOEK GWW BV

Talhoutweg 24 - 8171 MB - Vaassen
Telefoon: 0578 - 57 86 70
Telefax: 0578 - 66 13 87
E-mail: info@pannekoekgww.nl