


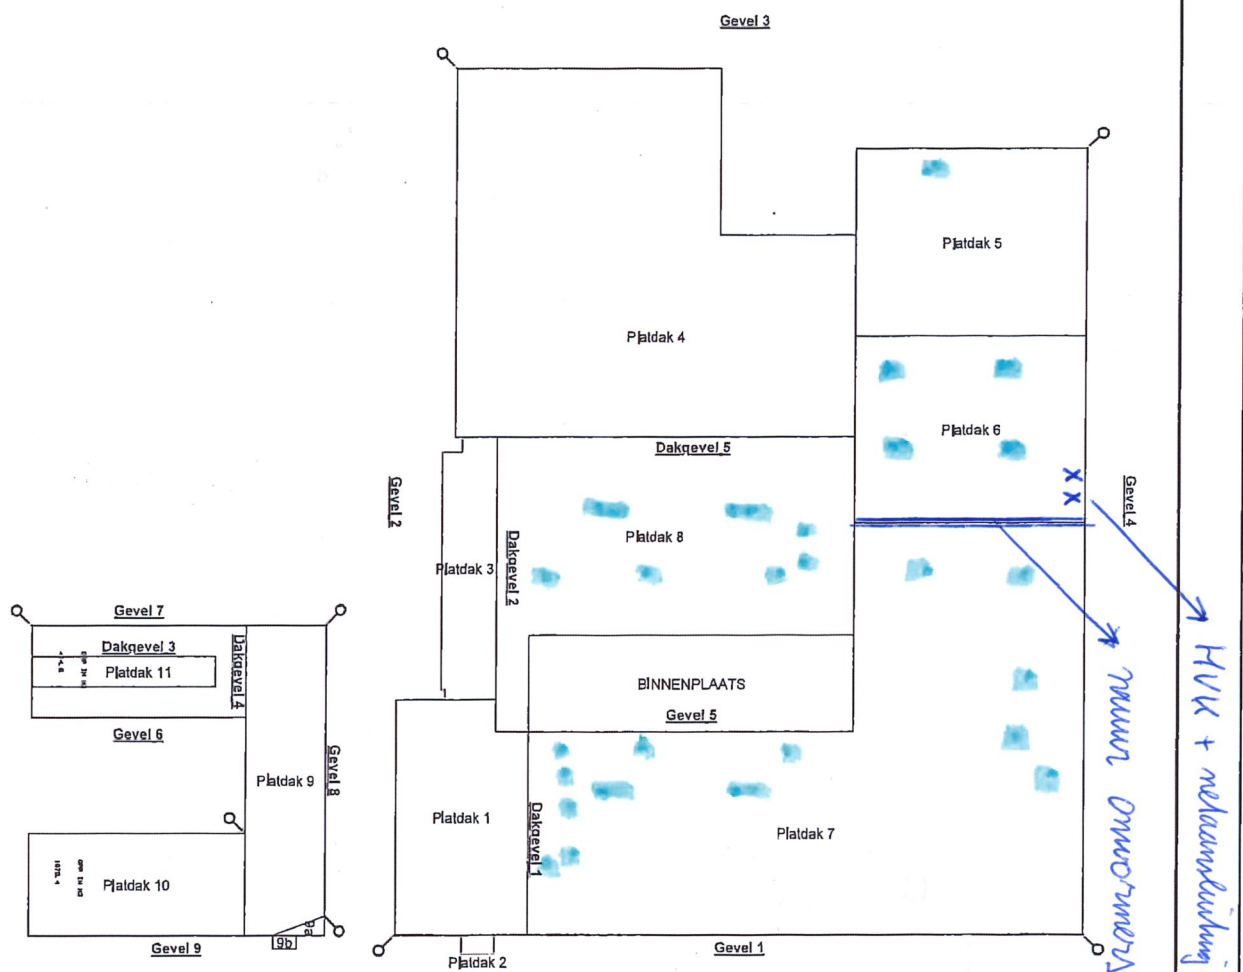

LIJNENSCHETS

DIAMANT-GROEP

Nr. 0586

Zevenheuvelenweg 14 en 16 te Tilburg

Datum: 16-10-2016

Arec
ingenieursgroep