TEL ARCHIEF GEMEENTEWERKEN ROTTERDAM PORT No. 194

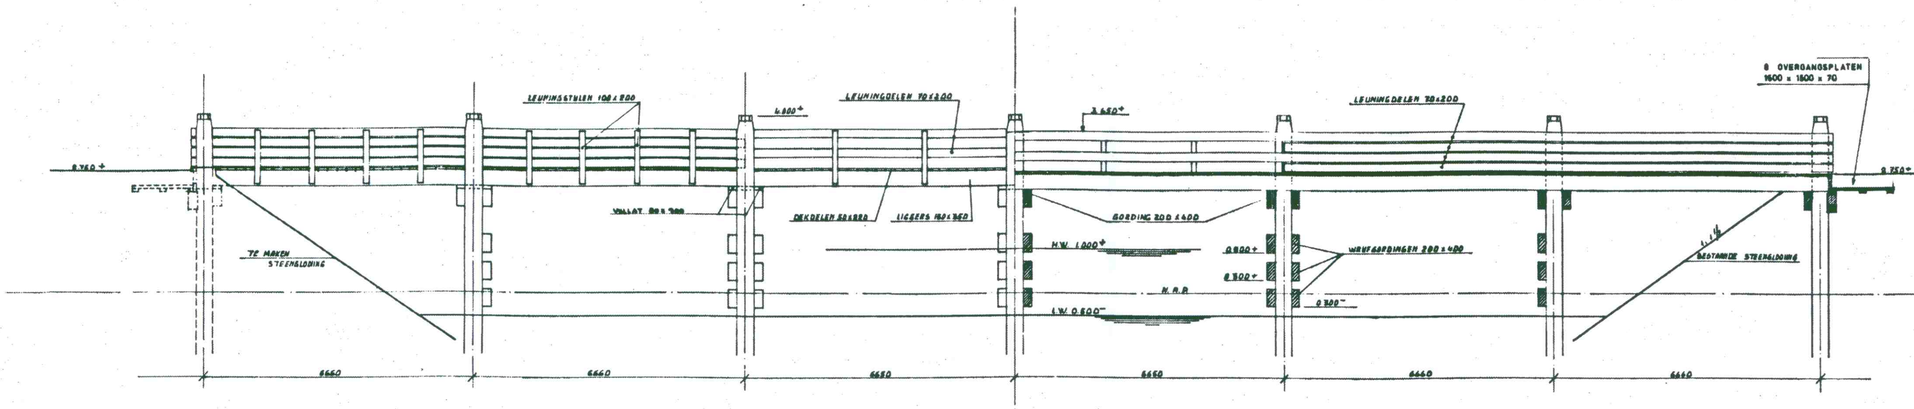

ZUID

AANZICHT

DOORSNEDE

NOORD

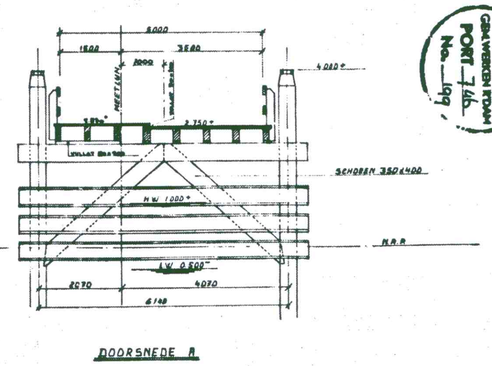

DOORSNEDE A

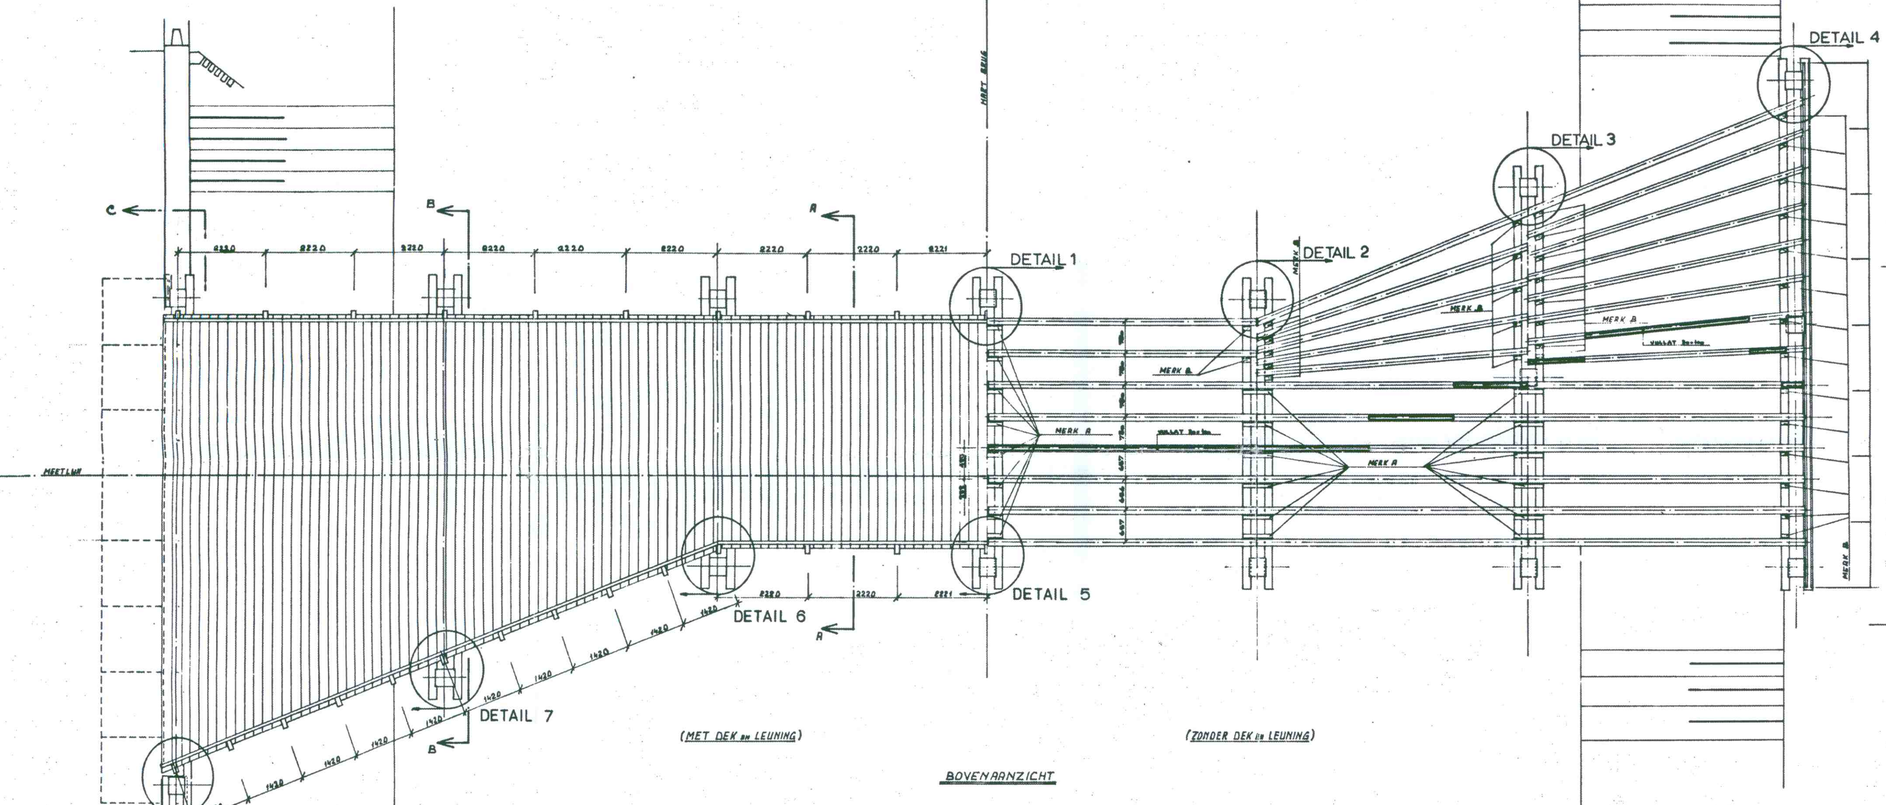

(MET DEK en LEUNING)

(ZONDER DEK en LEUNING)

BOVENAANZICHT

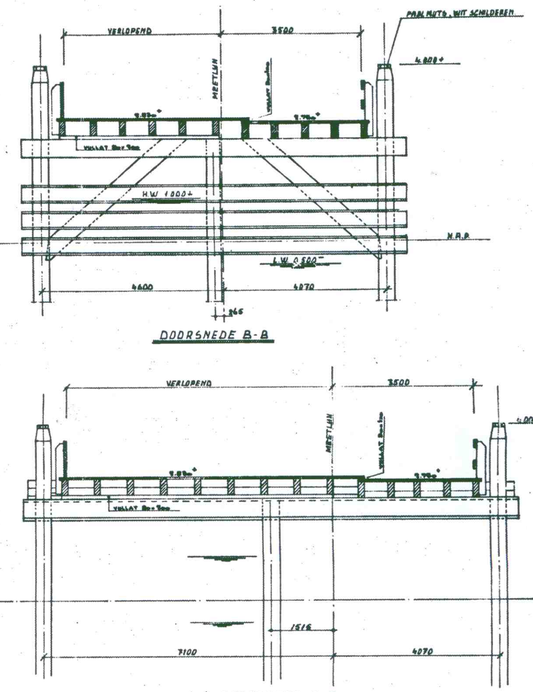

DOORSNEDE B-B

DOORSNEDE C-C

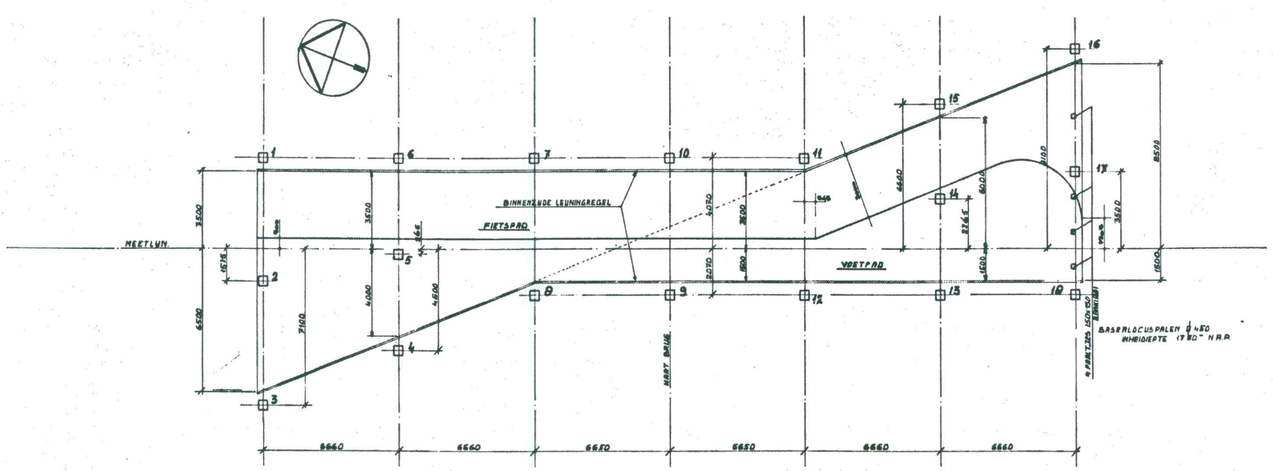

PALENPLAN + MATENSCHEMA

9		
8		
7		
6		
5		
4		
3		
2		
1		
a	1-4-'86	WIJZ. HAARVOERING SCHEIDING FIETS-VOETPAD.

wijzigingen

MATEN IN MM.
PEILMATEN IN M t.o.v. N.A.P.
STALEN ONDERDELEN BOUTEN MOEREN ETC. THERMISCH VERZINKT.
BOUTGATEN VOORBOREN TOT Ø 21 MM.
VOOR SITUATIE ZIE TEK. NR. DKV 154-5-101 (2)
VOOR DETAILS ZIE TEK. NR. DKV 154-5-104 (4)
DRV. 186-8-109.

REVISIE

DET.	A.H.M. de Jong	28/8/86.	44
CH. TEK.			44
IR.			44

ONTWERP: ARCHITECTENBUREAU G.W. ROTTERDAM
MAARTEN STRUUS

gemeentewerken rotterdam

BUIZENGAT	5	waterbouw
VOETGANGERS / WIELRIJDERSBRUG	bestek	1-010-85
AANZICHTEN, DOORSNEDEN, PALENPLAN (3)	formaat	90 X 126 [1/1] A0
	schaal	1:50 1:100
	datum	NOV 1984
getekend: H. de Jong	tekeningnummer	A DKV 154-5-103