


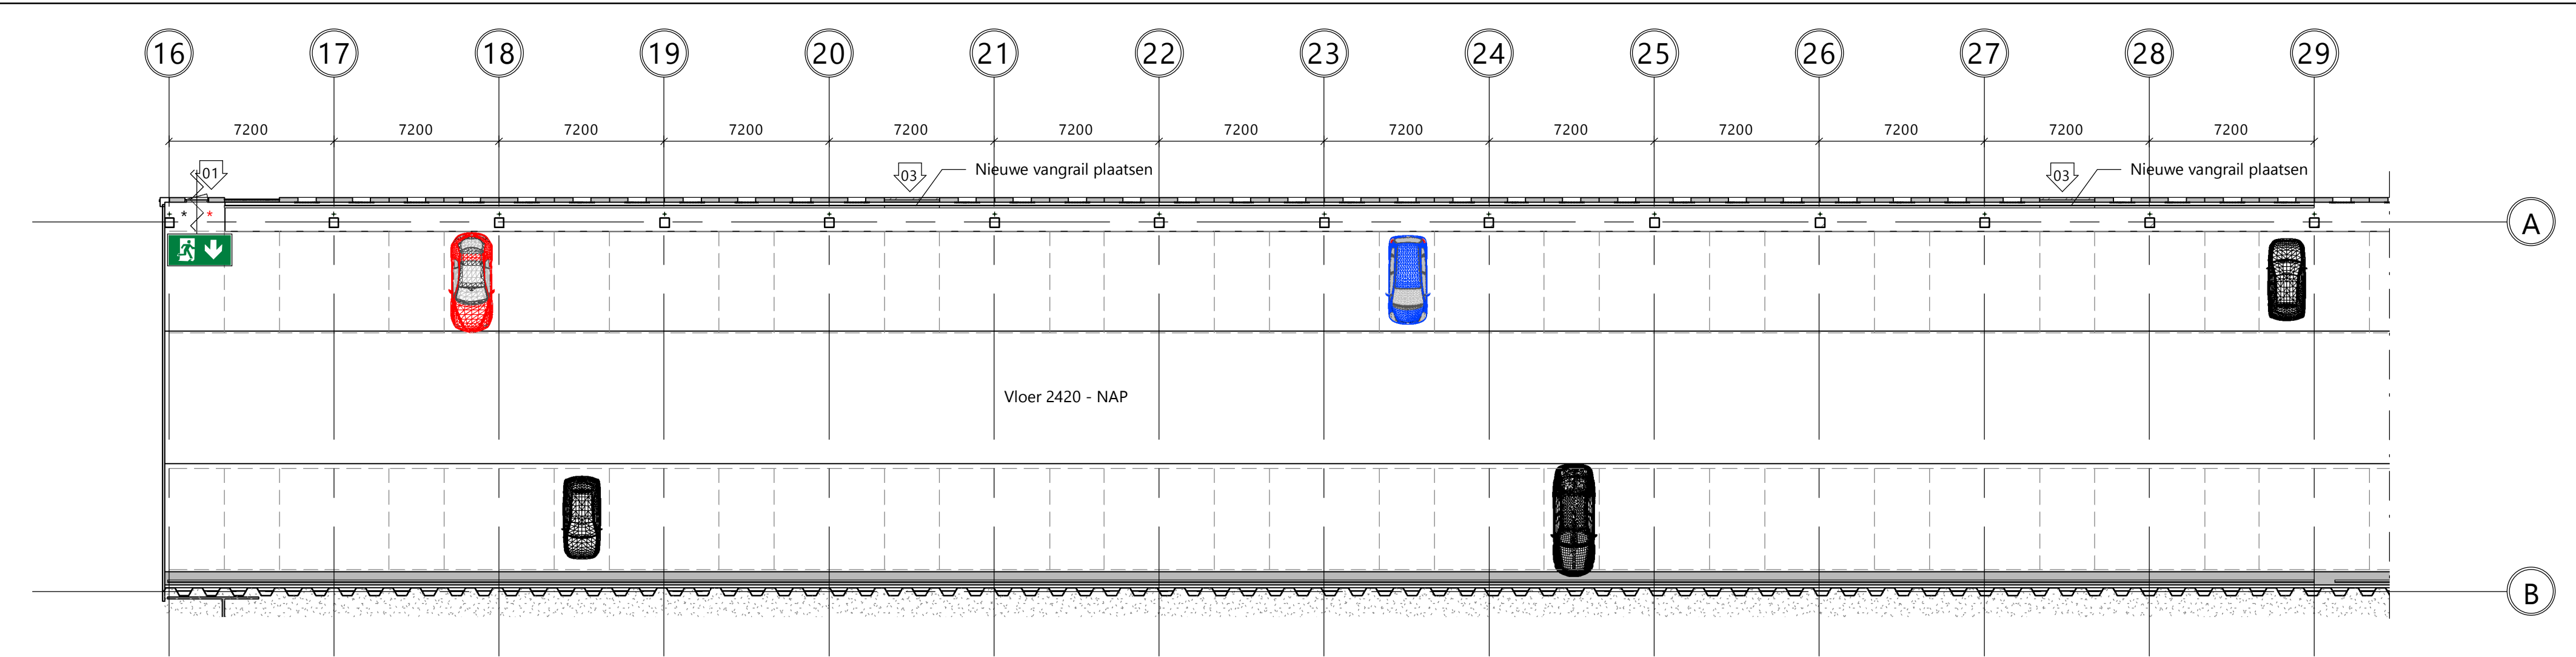
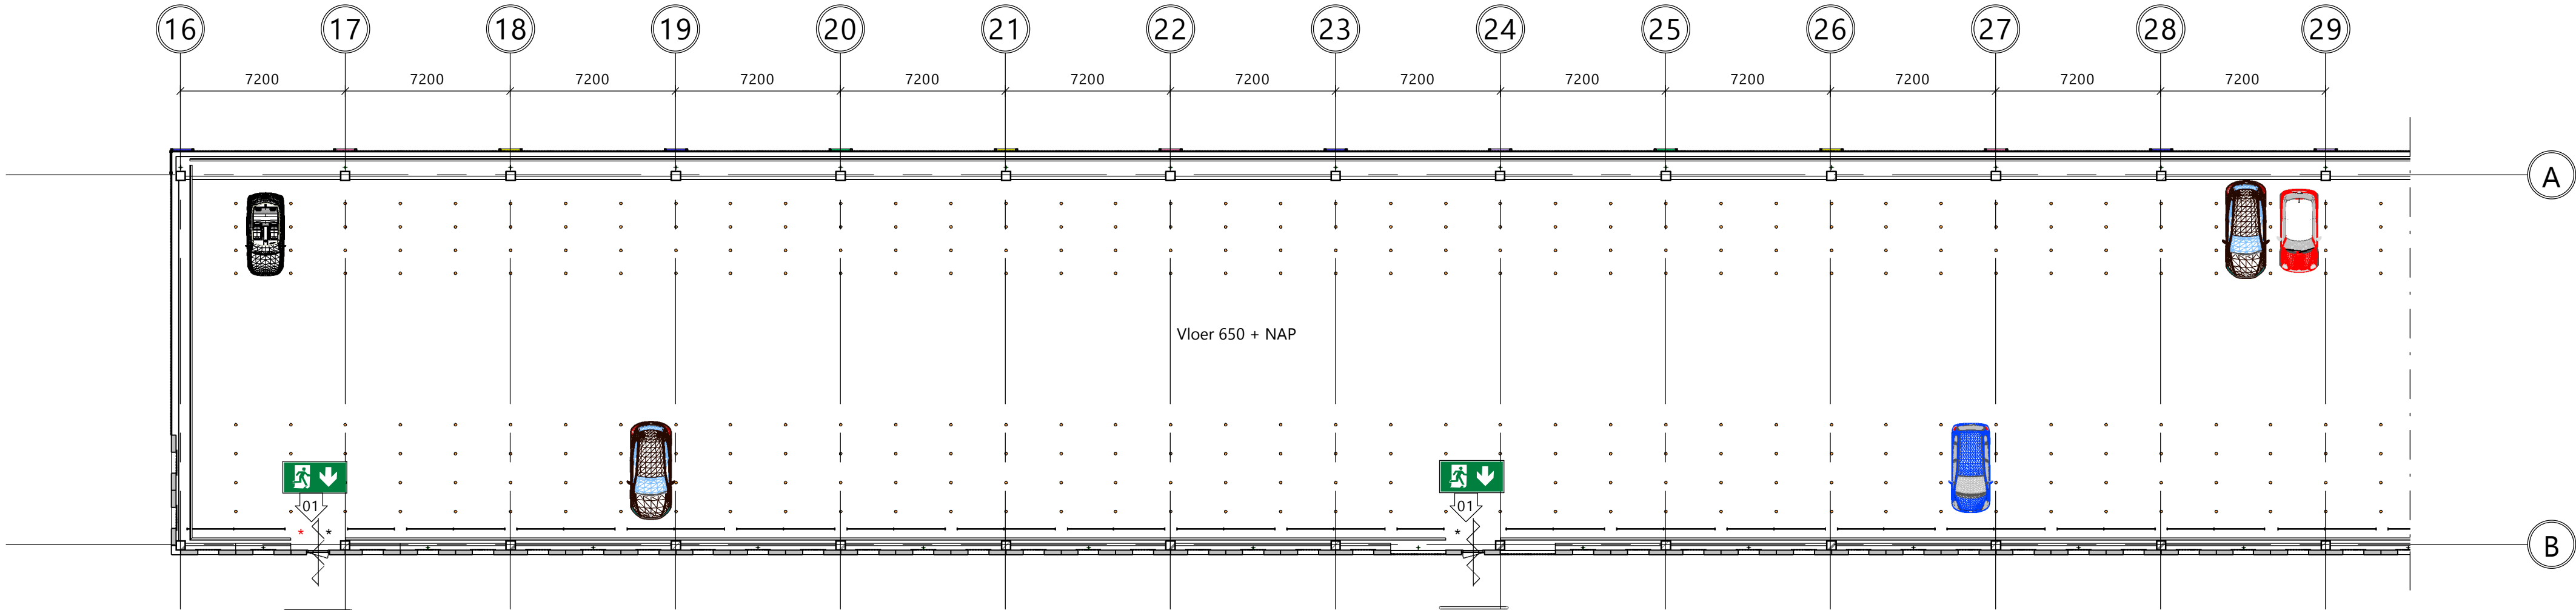


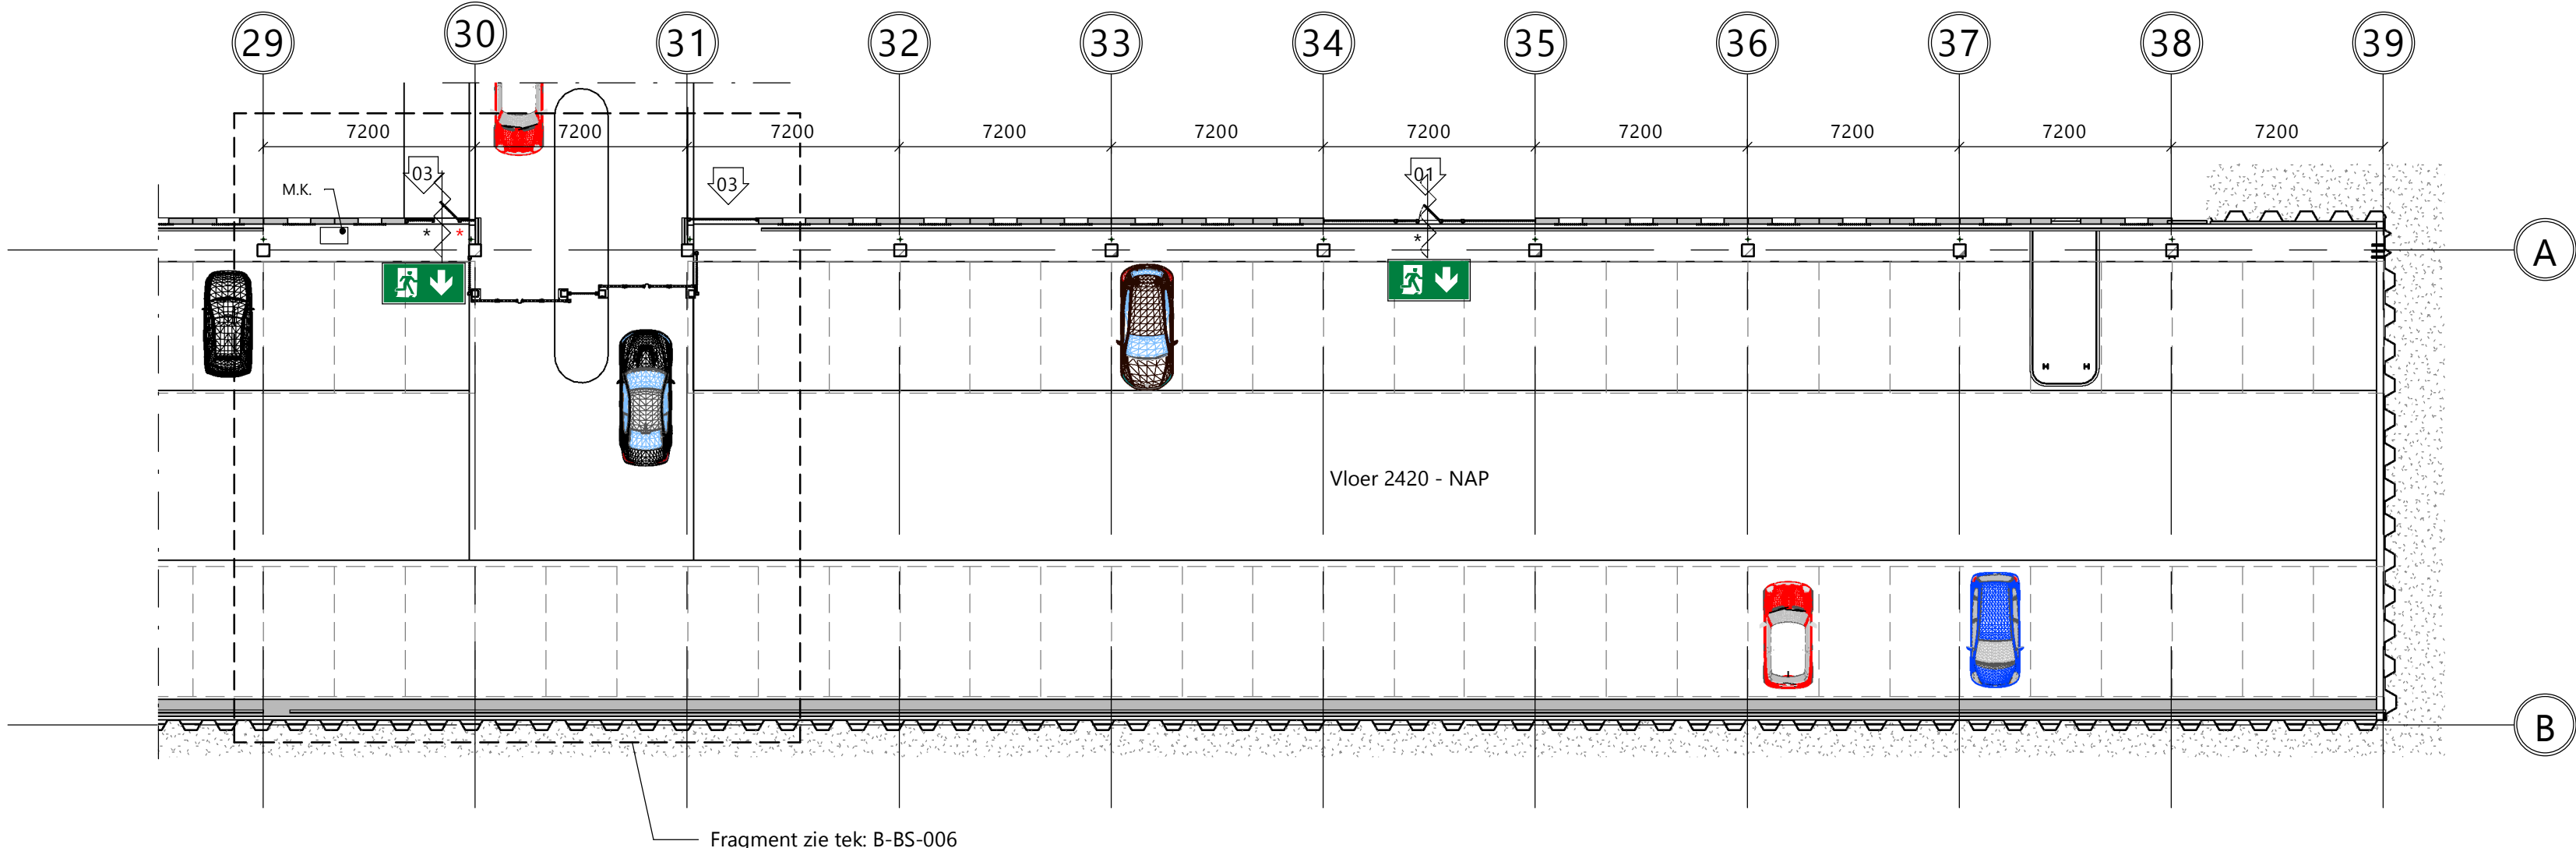

Begane grond
Schaal: 1 : 200

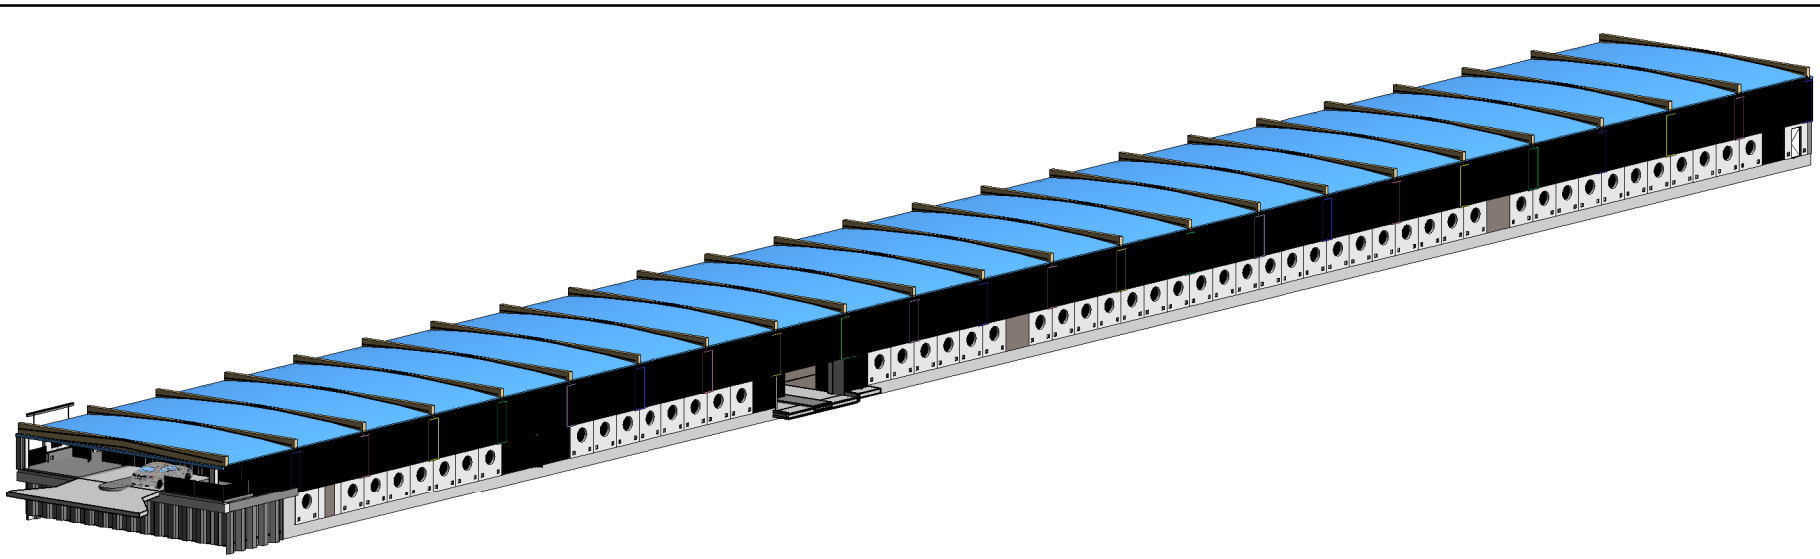

1e verdieping
Schaal: 1 : 200

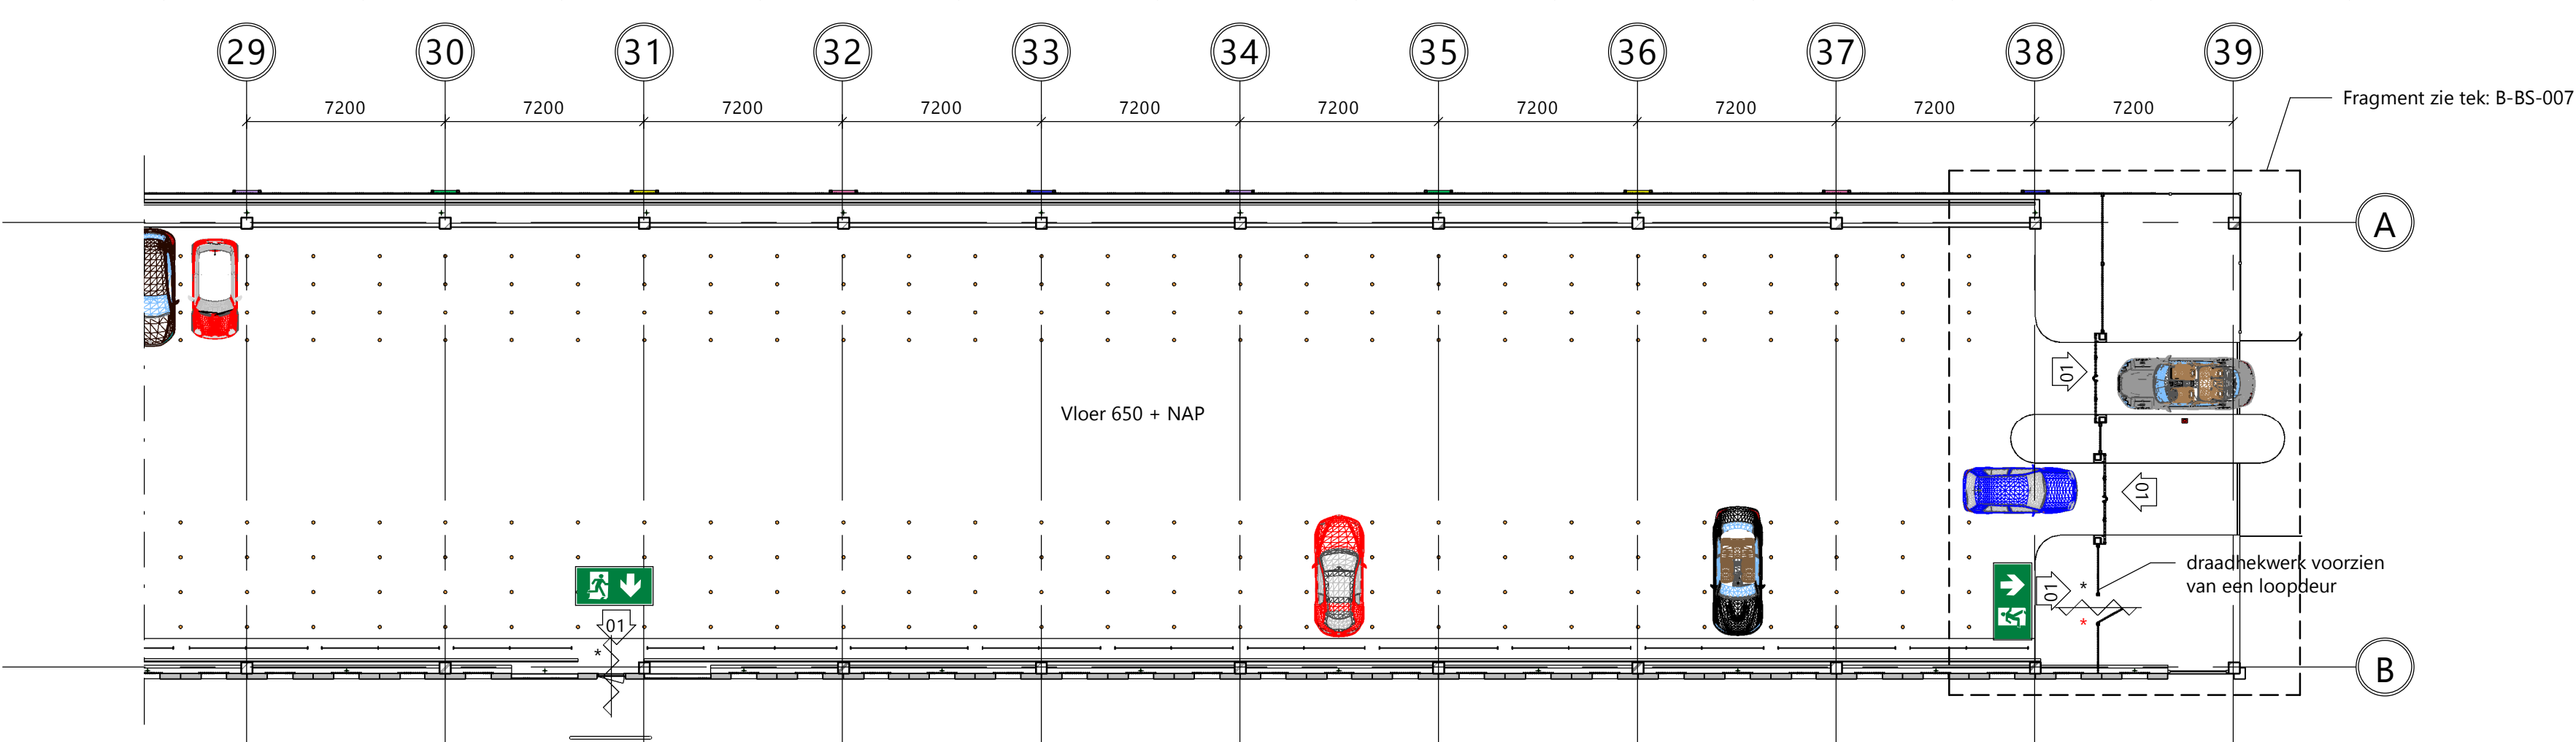

3D impressie Hoptille nieuwe situatie

DEFINITIEF

RENVOOI - Werkzaamheden

- Werkzaamheden aan openbare ruimte worden uitgevoerd door derden, zoals verwijderen ongewenste vegetatie langs gevels, werkzaamheden aan hekwerk tpv draaideuren en aanpassen straatwerk.
- Veiligheidssignalering en vluchtrouteaanduiding conform NEN 1414 / NEN 3011 / NEN-ISO 7010

	Betonherstel 0,25m²		Mosgroei verwijderen
	Betonherstel 0,5m²		
	Betonherstel 1,0m²		
	4,0m² herstel druklaag		
	0,5m² herstel		
	Verwijderen		
	Herstel bestrating		
	Gevel reinigen		
	Verwijderen vegetatie		
			Vluchtrouteaanduiding rechtdoor / beneden
			Vluchtrichting


RENVOOI - Materiaalstaat

	Beton
	Metselwerk
	Pers-rooster
	Glazen gevelbeplating
	Stalen damwand

RENVOOI - Opmerkingen

- Maten in mm en zijn t.o.v. NAP
- Tekening is plantekening, bestemd als basis voor detail engineering
- Maatvoering niet meten van tekening
- Afwijkingen op tekening direct doorgeven aan directievoering
- Alle maatvoering in het werk controleren

Situatie

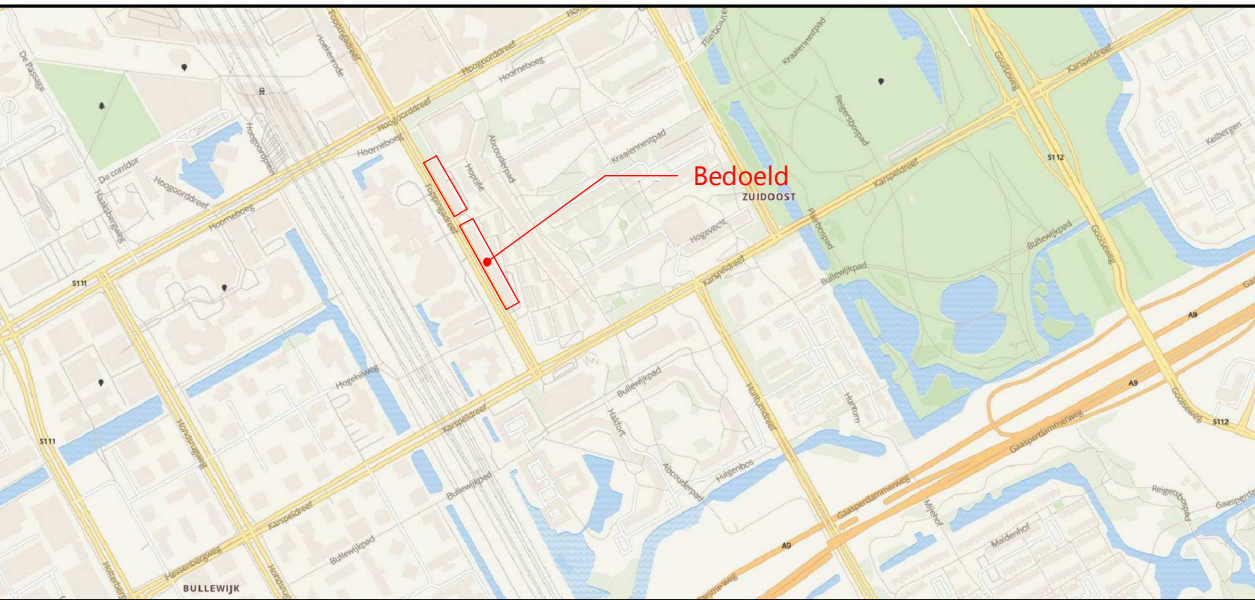

03	BAN	JKO	11-07-2019	Positie draaideur bij speedgates en aanrijdbeveiliging
02	GJA	BAN	12-06-2019	Diverse wijzigingen
01	BAN	JKO	29-04-2019	Diverse wijzigingen
Rev.	Get.	Gez.	Datum	Omschrijving wijziging

Revisienummer

Project	Renovatie parkeergarages Hoptille & Hardstee		
Onderdeel	HOPTILLE Plattegrond Nieuw		
Opdrachtgever	RVE Parkeren Gemeente Amsterdam		
Fase	Bestek	Schaal	1:200
Status	Definitief	Formaat	A1
Getekend	KGR	d.d.	26-03-2019
Gecontroleerd	MJA	d.d.	26-03-2019
Vrijgegeven	T. van Eck		
Projectnummer	2018204	Tekeningnummer	B-BS-005

