


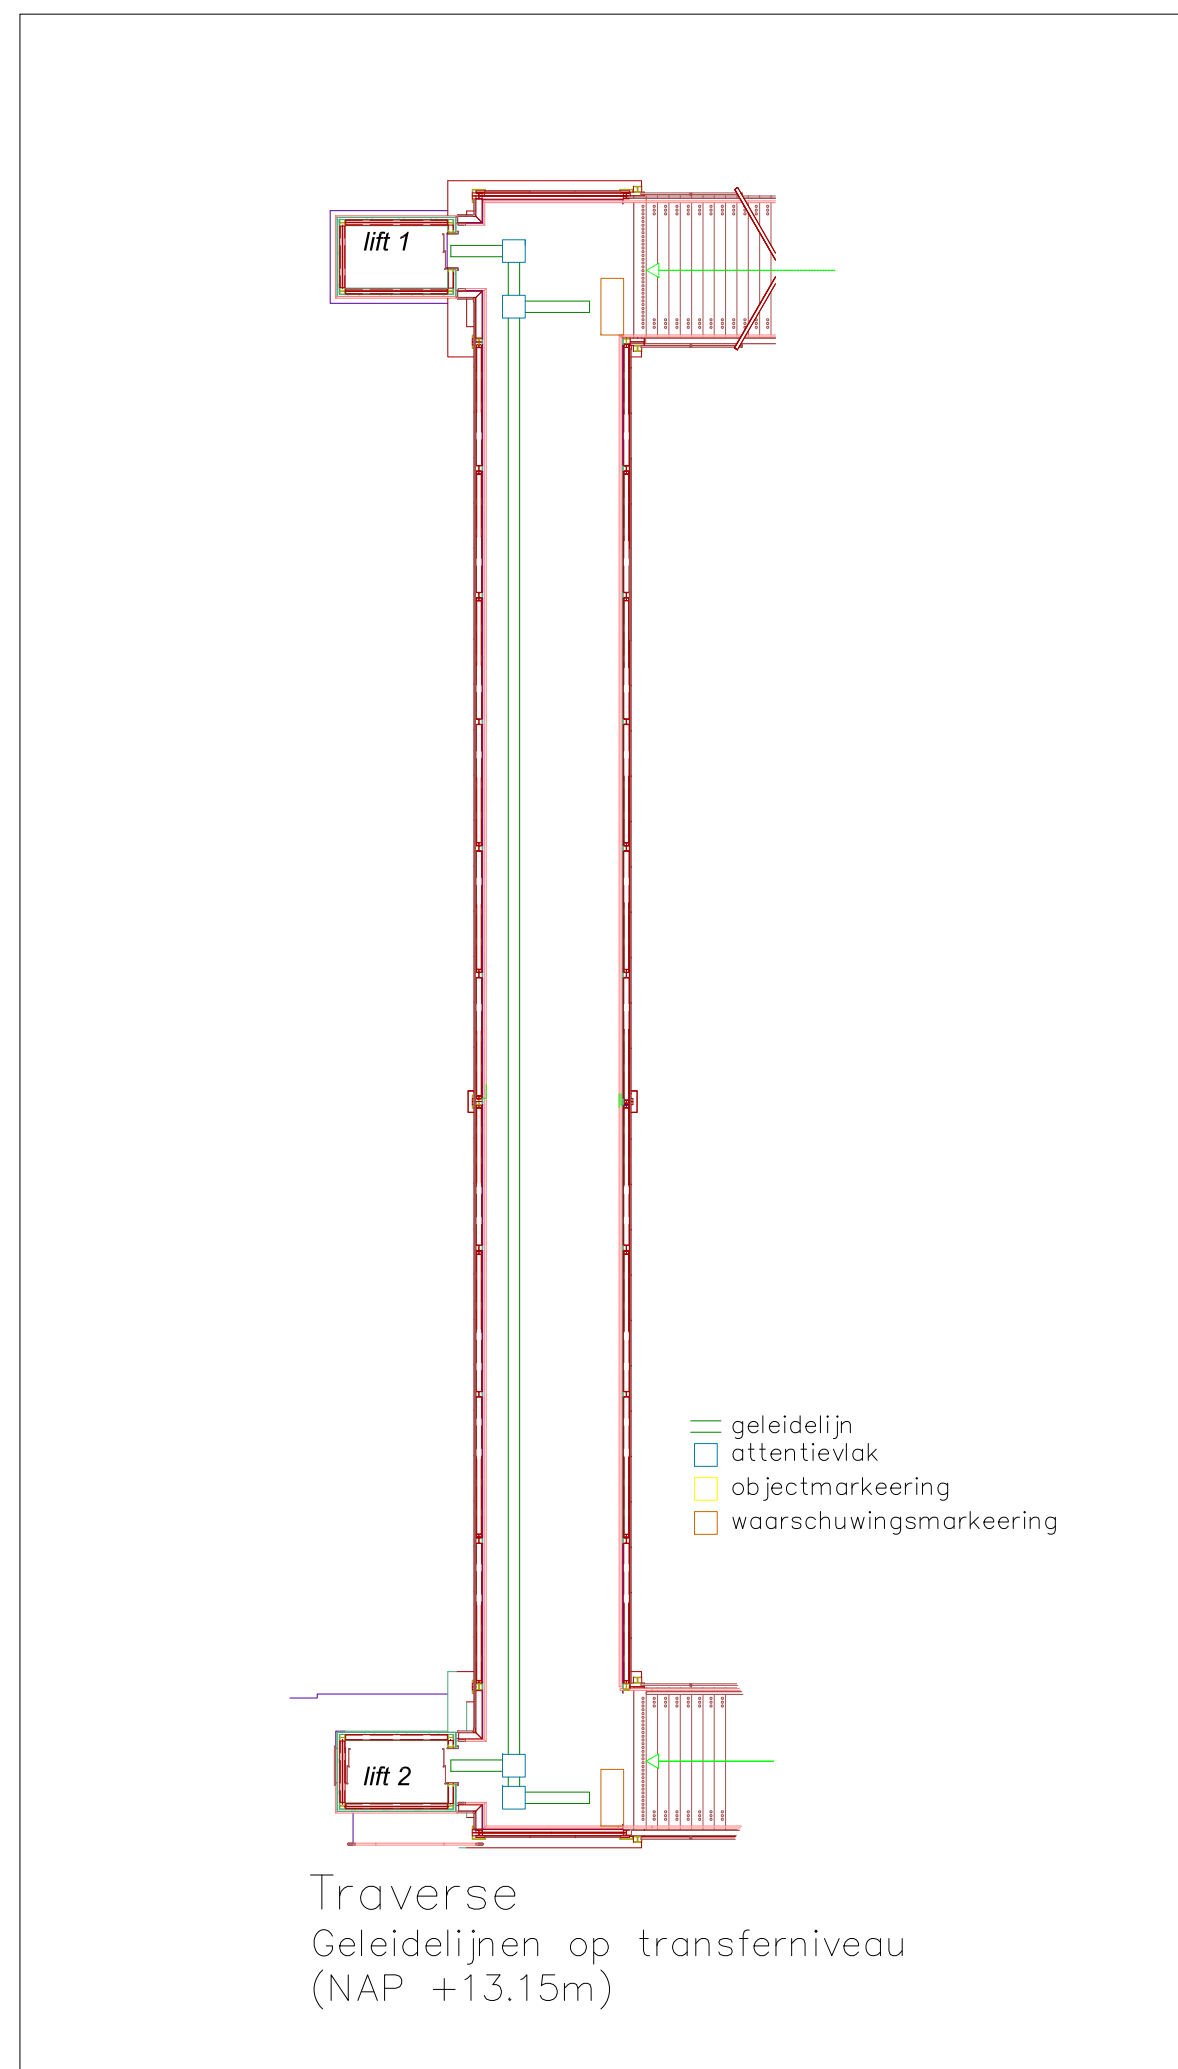

Tijdelijke onbewaakte fietsenstalling: 304 fietsen
19x etagerekken (enkelzijdig)

Verschoven Abri's

Oordeel over
positie DRIS
panelen + KVA

Toekomstige
wachtruimte

- Luifel boven DRIS en Reisinfo
Vormgeving ntb in overleg met NS
- A: Commerciële automaat
 - B: Ruimte voor vertrekstaten en stationsbord
 - C: TB-1 boven vertrekstaten
 - D: Kaartverkoopautomaat NS (2000 en 2006)
 - E: Klok
 - F: Prullenbak
 - G: Stationsnaam
 - H: Kaartverkoopautomaat bus
 - J: Reisinfo Bus
 - K: DRIS bus

VERKLARING

- Systeegrens
- Wegas
- Damwand
- Omteek civiele bakconstructie
- Bovenbouw rijcurve
- Onderbouw rijcurve
- Aan te brengen barrier

Verhardingen

- Ruimte tijdelijke fietsenstalling
- Bebouwing stationsvoorzieningen
- Aan te brengen gras
- Aan te brengen betegels
- Aan te brengen betonstraatstenen
- Aan te brengen beton
- Aan te brengen betonstraatstenen, meerdere soorten
- Aan te brengen asfalt op wegen
- Aan te brengen rood asfalt t.b.v. fietspad
- Aan te brengen afwerking grond
- Aan te brengen betegels, rood
- Aan te brengen granietkeien (portugees)
- Aan te brengen gebakken klinkers, dikformaat
- Aan te brengen halfverharding
- Bouwomgeving
- Ruimtebeslag traverse
- Grond derden
- Opstelplaats voertuig
- Geleidelijnen (voetgangerszone)

Situatie

- Bestaande situatie
- Opmerking:
Deze tekening is uitsluitend bedoeld voor de situatie op de eerste dag na TVP 085.

Verlichting

- Lichtmast 10 meter enkele uithouder
TECEO 2/ 5102
88 LEDS 500mA AMBER (4 st)
- Lichtmast 10 meter dubbele uithouder
TECEO 2/ 5102
88 LEDS 500mA AMBER (19 st)
- Lichtmast 6 meter
TECEO 2/ 5068
80 LEDS 500mA AMBER (18 st)
- Lichtmast 10 meter enkele uithouder
TECEO 2/ 5068
88 LEDS 500mA AMBER (4 st)
- Lichtmast 10 meter dubbele uithouder
TECEO 2/ 5068
88 LEDS 500mA AMBER (4 st)
- Lichtmast 10 meter Cuijkmast
TECEO 1/ 5119/ 48 LEDS
700mA WW (5 st)
- Lichtmast 4 meter koffer
PIANO MINI 5068
24 LEDS 500mA AMBER (37 st)
- Tijdelijke lichtmast, bestaand hergebruik (type n.t.b.)
Vorm op tekening indicatief
- Aan te brengen VRI
- Aan te brengen drukknooppn
- Aan te brengen fietsseinen
- Aan te brengen voetgangerssein
- Aan te brengen portaal

Meubilair

- Aan te brengen hekwerk
- Prullenbak
vorm en afmetingen indicatief
- Aan te brengen zitmeubel
- Stationsnaambord incl. reclame
- Vertrekstaat
- Stationsnaambord incl. reclame en bank
- Bank incl. reclamebord
- Stationsnaambord
- Informatie/reclamebord
- Luidpreker bestaand
locatie indicatief
- service en alarm zuil

Bouwtterrein

concept
alleen tbv bespreken verschuiven
tijdelijke abris

Opdrachtgever: ProRail

Project: Stationsgebied Driebergen-Zeist

Omschrijving: Tijdelijke inrichting - Stationsplein Noord
Fasering 085

BAM Infraconsult bv

Verifying:
Project: 2017-05-01
Tijdelijke inrichting - Stationsplein Noord
Fasering 085

2017-05-01

2017-05-01

2017-05-01

Status:

30-05-2017

Scale: 1:200

Format: A0

Teekening: B-DO-85-SP-001

datum: