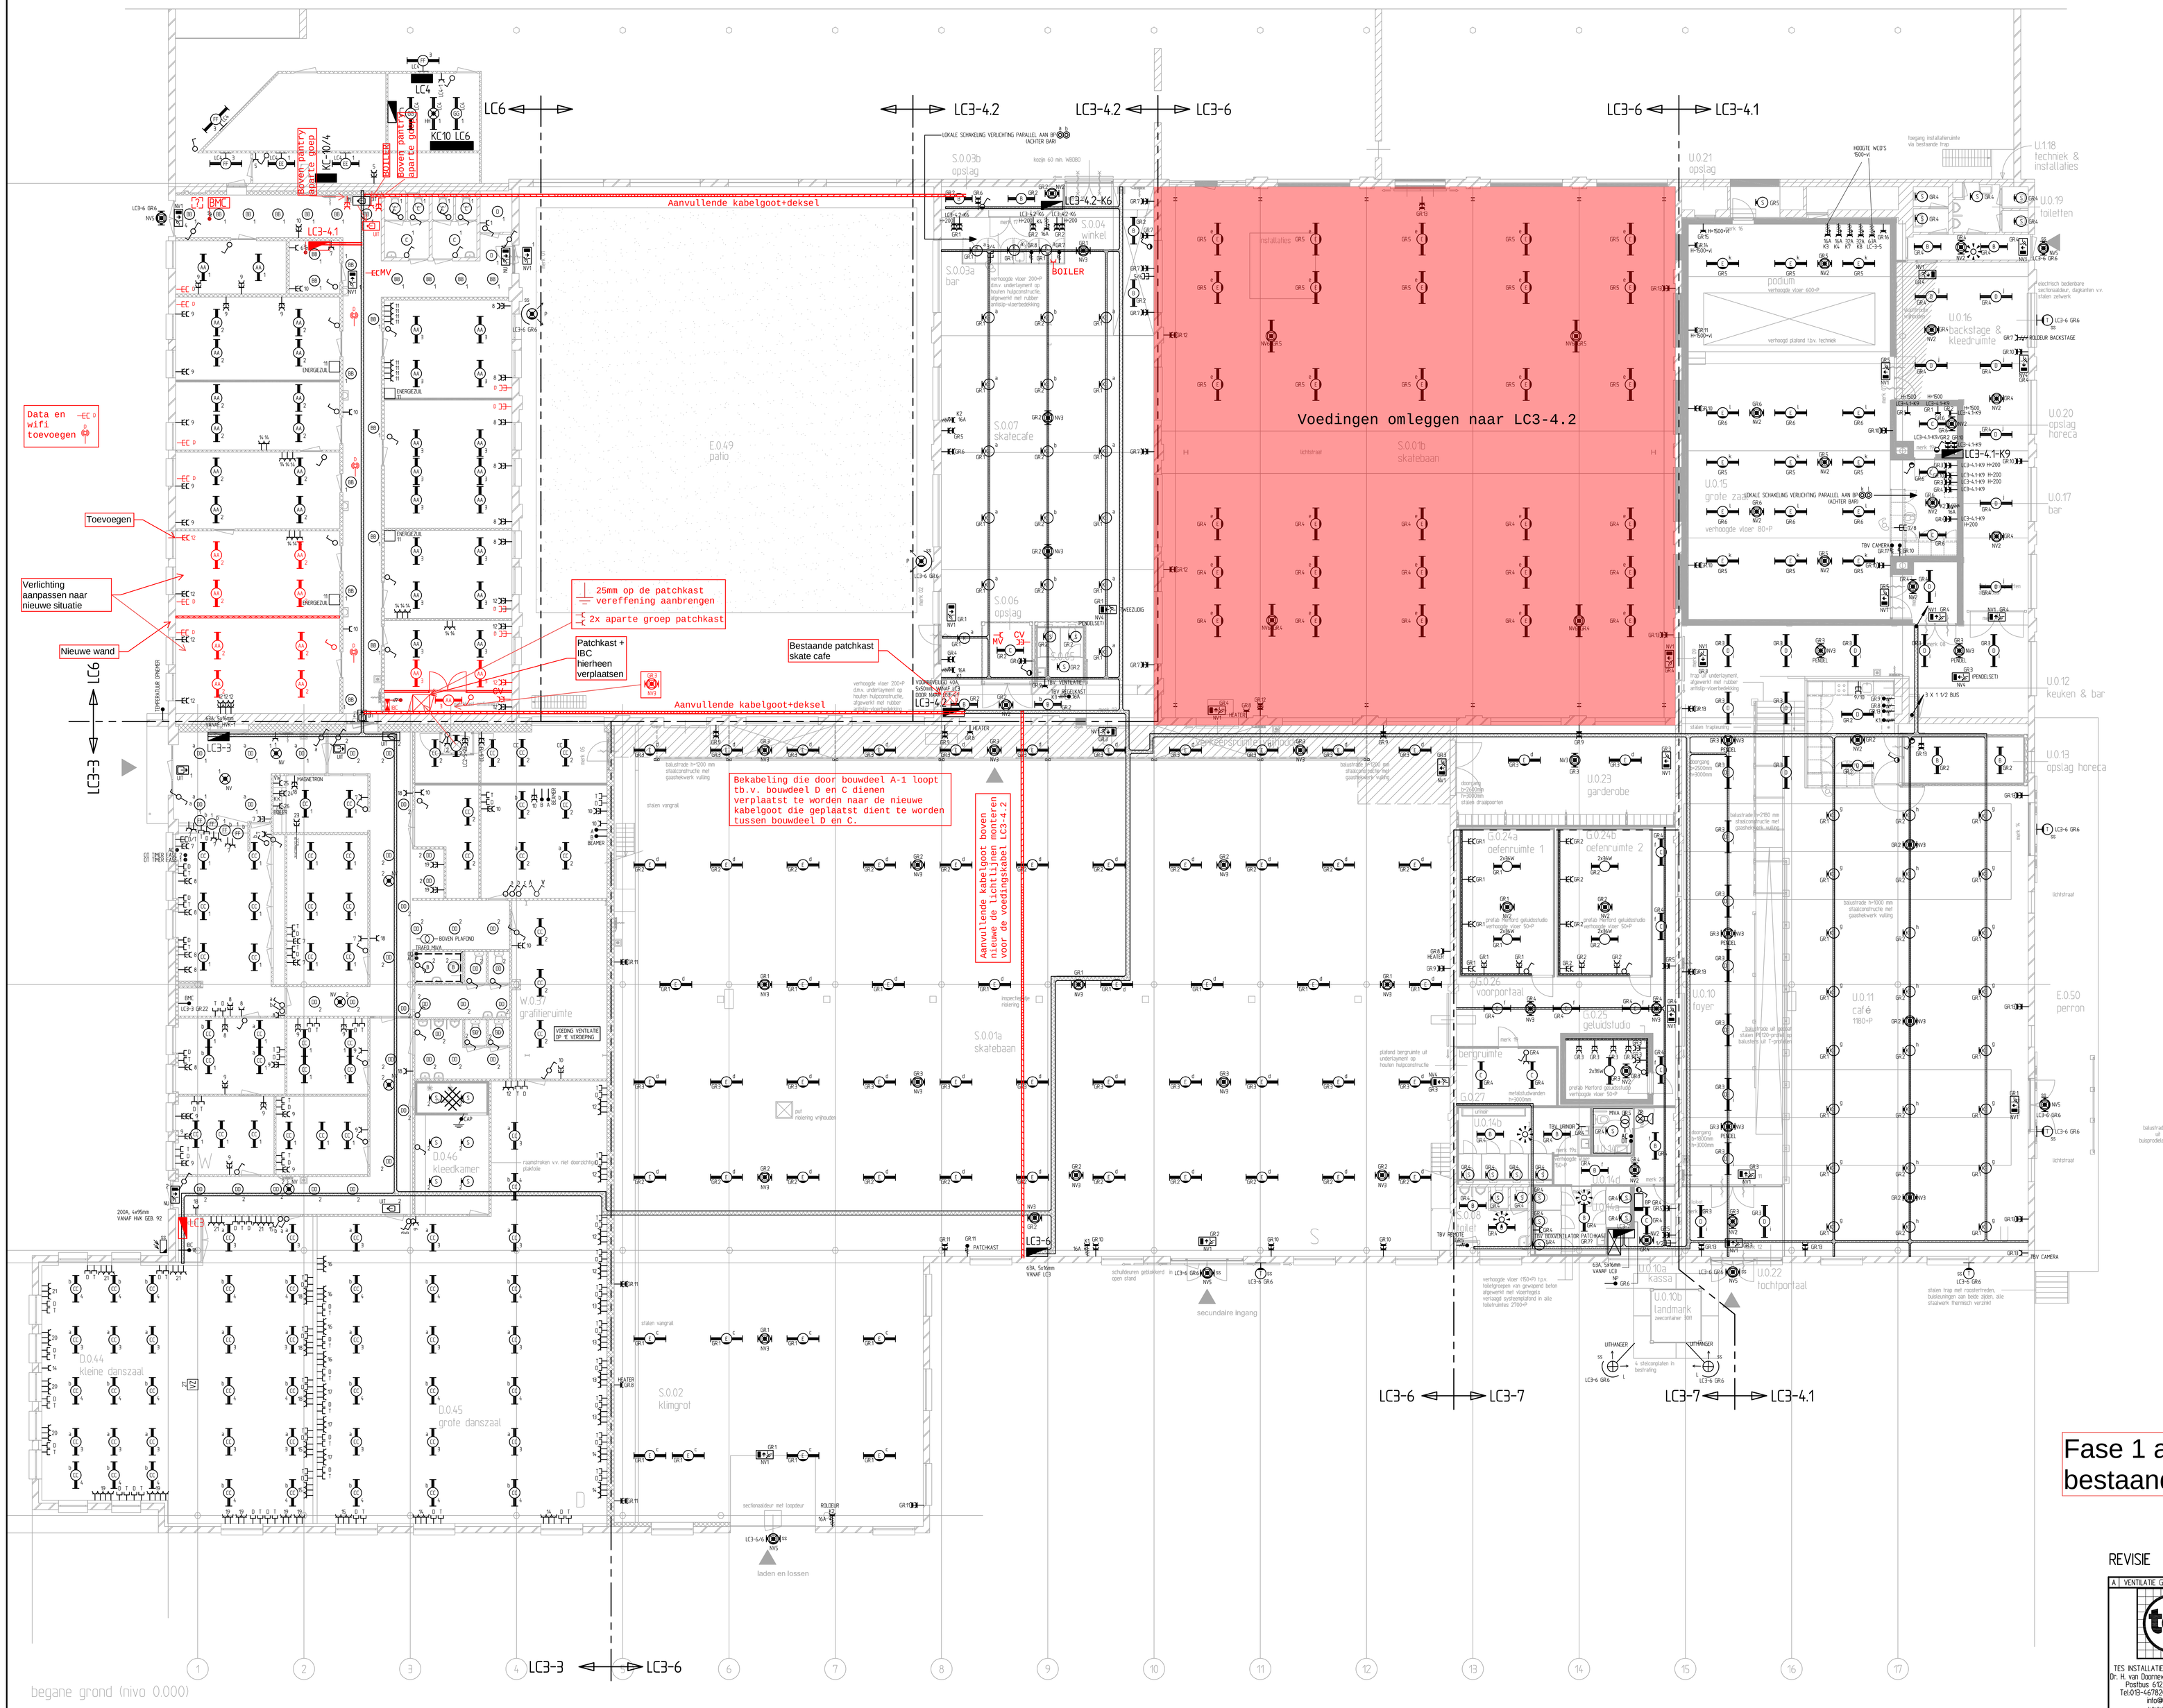

schema bestemmingen gebouw

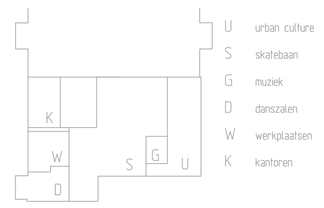

ruimtestaat

SKATEPARK (S)

S.0.01a	skatebaan
S.0.01b	skatebaan
S.0.02	klimgrot
S.0.03 a	bar
S.0.03b	opslag
S.0.04	winkel
S.0.05	toilet
S.0.06	opslag
S.0.07	skatecafe
S.0.08	toiletten
S.109	onbestemd

URBAN CULTURE (U)

U.0.10	entree & foyer
U.0.10a	kassa
U.0.10b	landmark
U.0.11	café
U.0.12	keuken & bar
U.0.13	opslag horeca
U.0.14a	toiletten vrouw
U.0.14b	toiletten man
U 0.14c	Mva-toilet
U.0.14d	voorruimte
U.0.15	grote zaal
U.0.16	backstage en kleedruimte
U.0.17	bar
U.0.18	techniek & installaties
U.0.19	toiletten
U.0.20	opslag horeca
U.0.21	opslag backstage
U.0.22	tochtportaal
U.0.23	garderobe

GELUIDSTUDIO (G)

G.0.24a	oefenruimte 1
G.0.24b	oefenruimte 2
G.0.25	geluidstudio
G.0.27	bergruimte

WORKSHOP & ATELIERS (W)

W.0.37	graffiteruimte

DANS (D)

D.0.44	kleine danszaal
D.0.45	grote danszaal
D.0.46	kleedruimte & douche

BUITEN / EXTERIEUR (E)

E.0.49	patio
E.050	perron

RENVOOI

- KABELGOOT 75mm (50.25)
- KABELGOOT 150mm (50.50.50)
- KABELGOOT 200mm (100.50.50)
- DATA-AANSLUITPUNT (2-VOUDIG)
- OPBOUWARMATUUR 1x18w
- PENDELARMATUUR 'KELK'
- TL-D; 1x36W
- TL-D; 2x36W
- TL-D; 2x58W
- TL-D; 2x58W, SPATWATERDICHT
- AANSTRALER AAN UITHANGER
- LICHTSCHAKELAAR
- LICHTSCHAKELAAR, SPATWATERDICHT
- ARMWEGDEEDSMELDER
- NV1 VLUCHTWEGAANDUIDING (RECHTDOORI
- NV2 NOODVERLICHTING 8W
- NV3 NOODVERLICHTING 15W
- NV4 VLUCHTWEGAANDUIDING (RECHTS/LINKS)
- NV5 NOODVERLICHTING 8W, SPATWATERDICHT
- NV6 NOODVERLICHTING 36W 0
- AANSTRALER NOODVERLICHTING
- EMKLE WCD VOOR ALGEMEEN GEBRUIK, SPATWATERDICHT
- DUBBELE WCD VOOR ALGEMEEN GEBRUIK
- DUBBELE WCD VOOR ALGEMEEN GEBRUIK, SPATWATERDICHT
- WCD DP APARTE GROEP, SPATWATERDICHT
- 16A WCD 400V, 16A, SPATWATERDICHT
- 32A WCD 400V, 32A, SPATWATERDICHT
- VERDEELKAST
- TABLEAU SCHAKELTABLEAU VERLICHTING

CENTRALE SCHAKELINGEN VOOR
a= SKATE CAFE
b= KLIMGROT
c= SKATEBAAN HAL 1
d= SKATEBAAN HAL 2
e= KASSA + OEFENRUIMTE
f= CAFE
g= BAR
h= FOYER
i= BACK STAGE/KLEEDRUIMTE
j= GROTE ZAAL

- KAASTSCHEDING

Fase 1 aanpassingen bestaande installatie

REVISIE

BOUWKUNDIGE TEKENING: B1010.DWG D.D. 22-11-2011

A	VENTILATIE GRAFITIE-RUIMTE	26-01-2012	TES B

TES INSTALLATIETECHNIEK TILBURG B.V.
Dr. H. van Doornweg 42, 5026 RA, Tilburg
Postbus 612, 5000 AP, Tilburg
Tel.013-4678200-Fax:013-4678600
info@tesINtilburg.nl
www.tesgroep.nl

project	HALL OF FAME, TILBURG NEDTRAIN HAL '90
onderdeel	ELEKTROTECHNISCHE INSTALLATIE BEGANE GROND
opdrachtgever	GEMEENTE TILBURG
adviseur	-
architect	VAN HOOGMOED ARCHITECTEN
geldige norm	NEN 1010. 2007 + C1. 2008
	NEN 2535 2e druk 1996 + blad A1 2002 + NPR2576
datum	12-12-2011
schaal	1:100
getekend	MH
opdr.nr.	7530
formaat	-
tekenr.	01
gecontroleerd PL	
blad	01

deze tekening blijft ons eigendom en mag zonder onze schriftelijke toestemming NIET gekopieerd, gereproduceerd of aan derden ter inzage gegeven worden.