
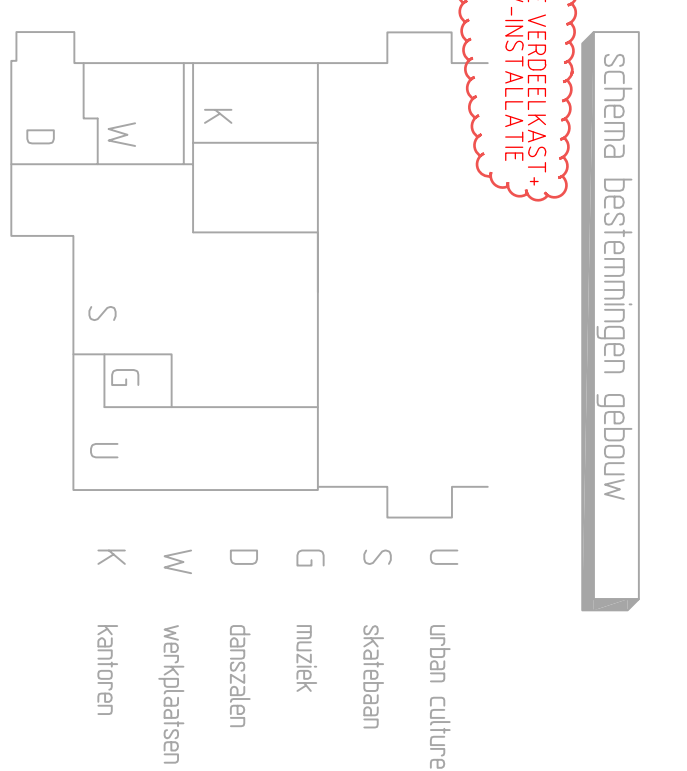
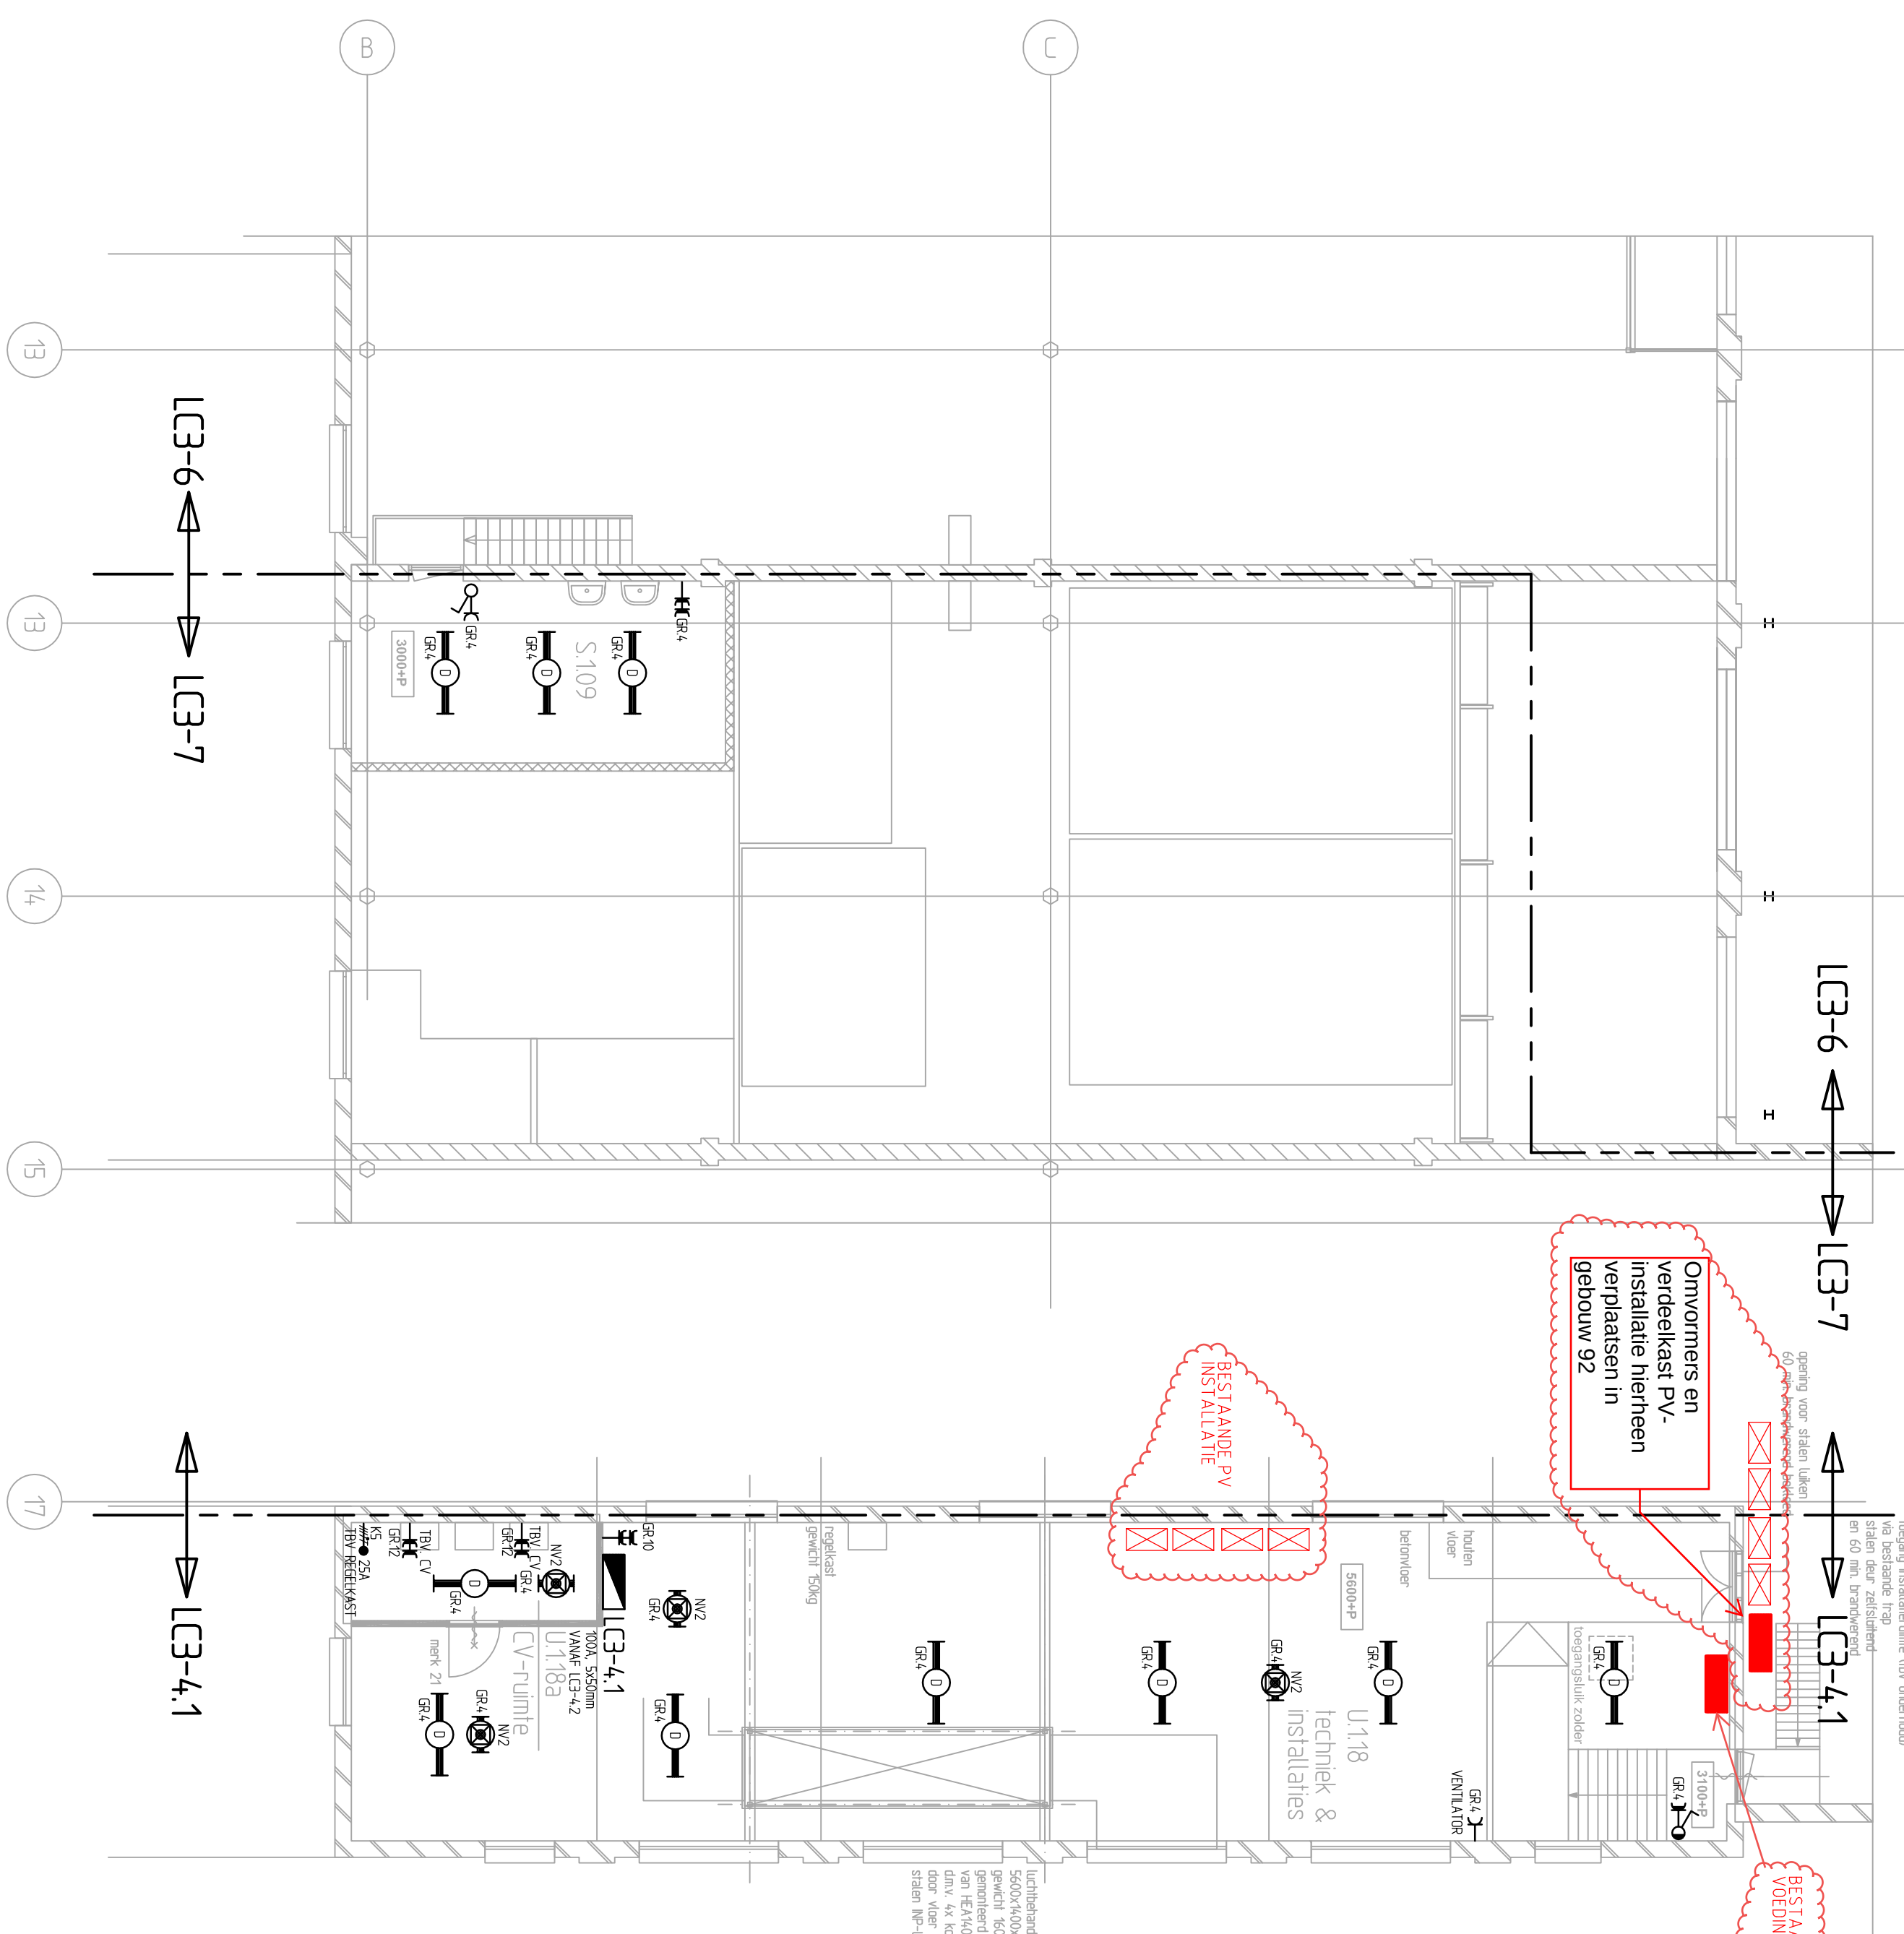


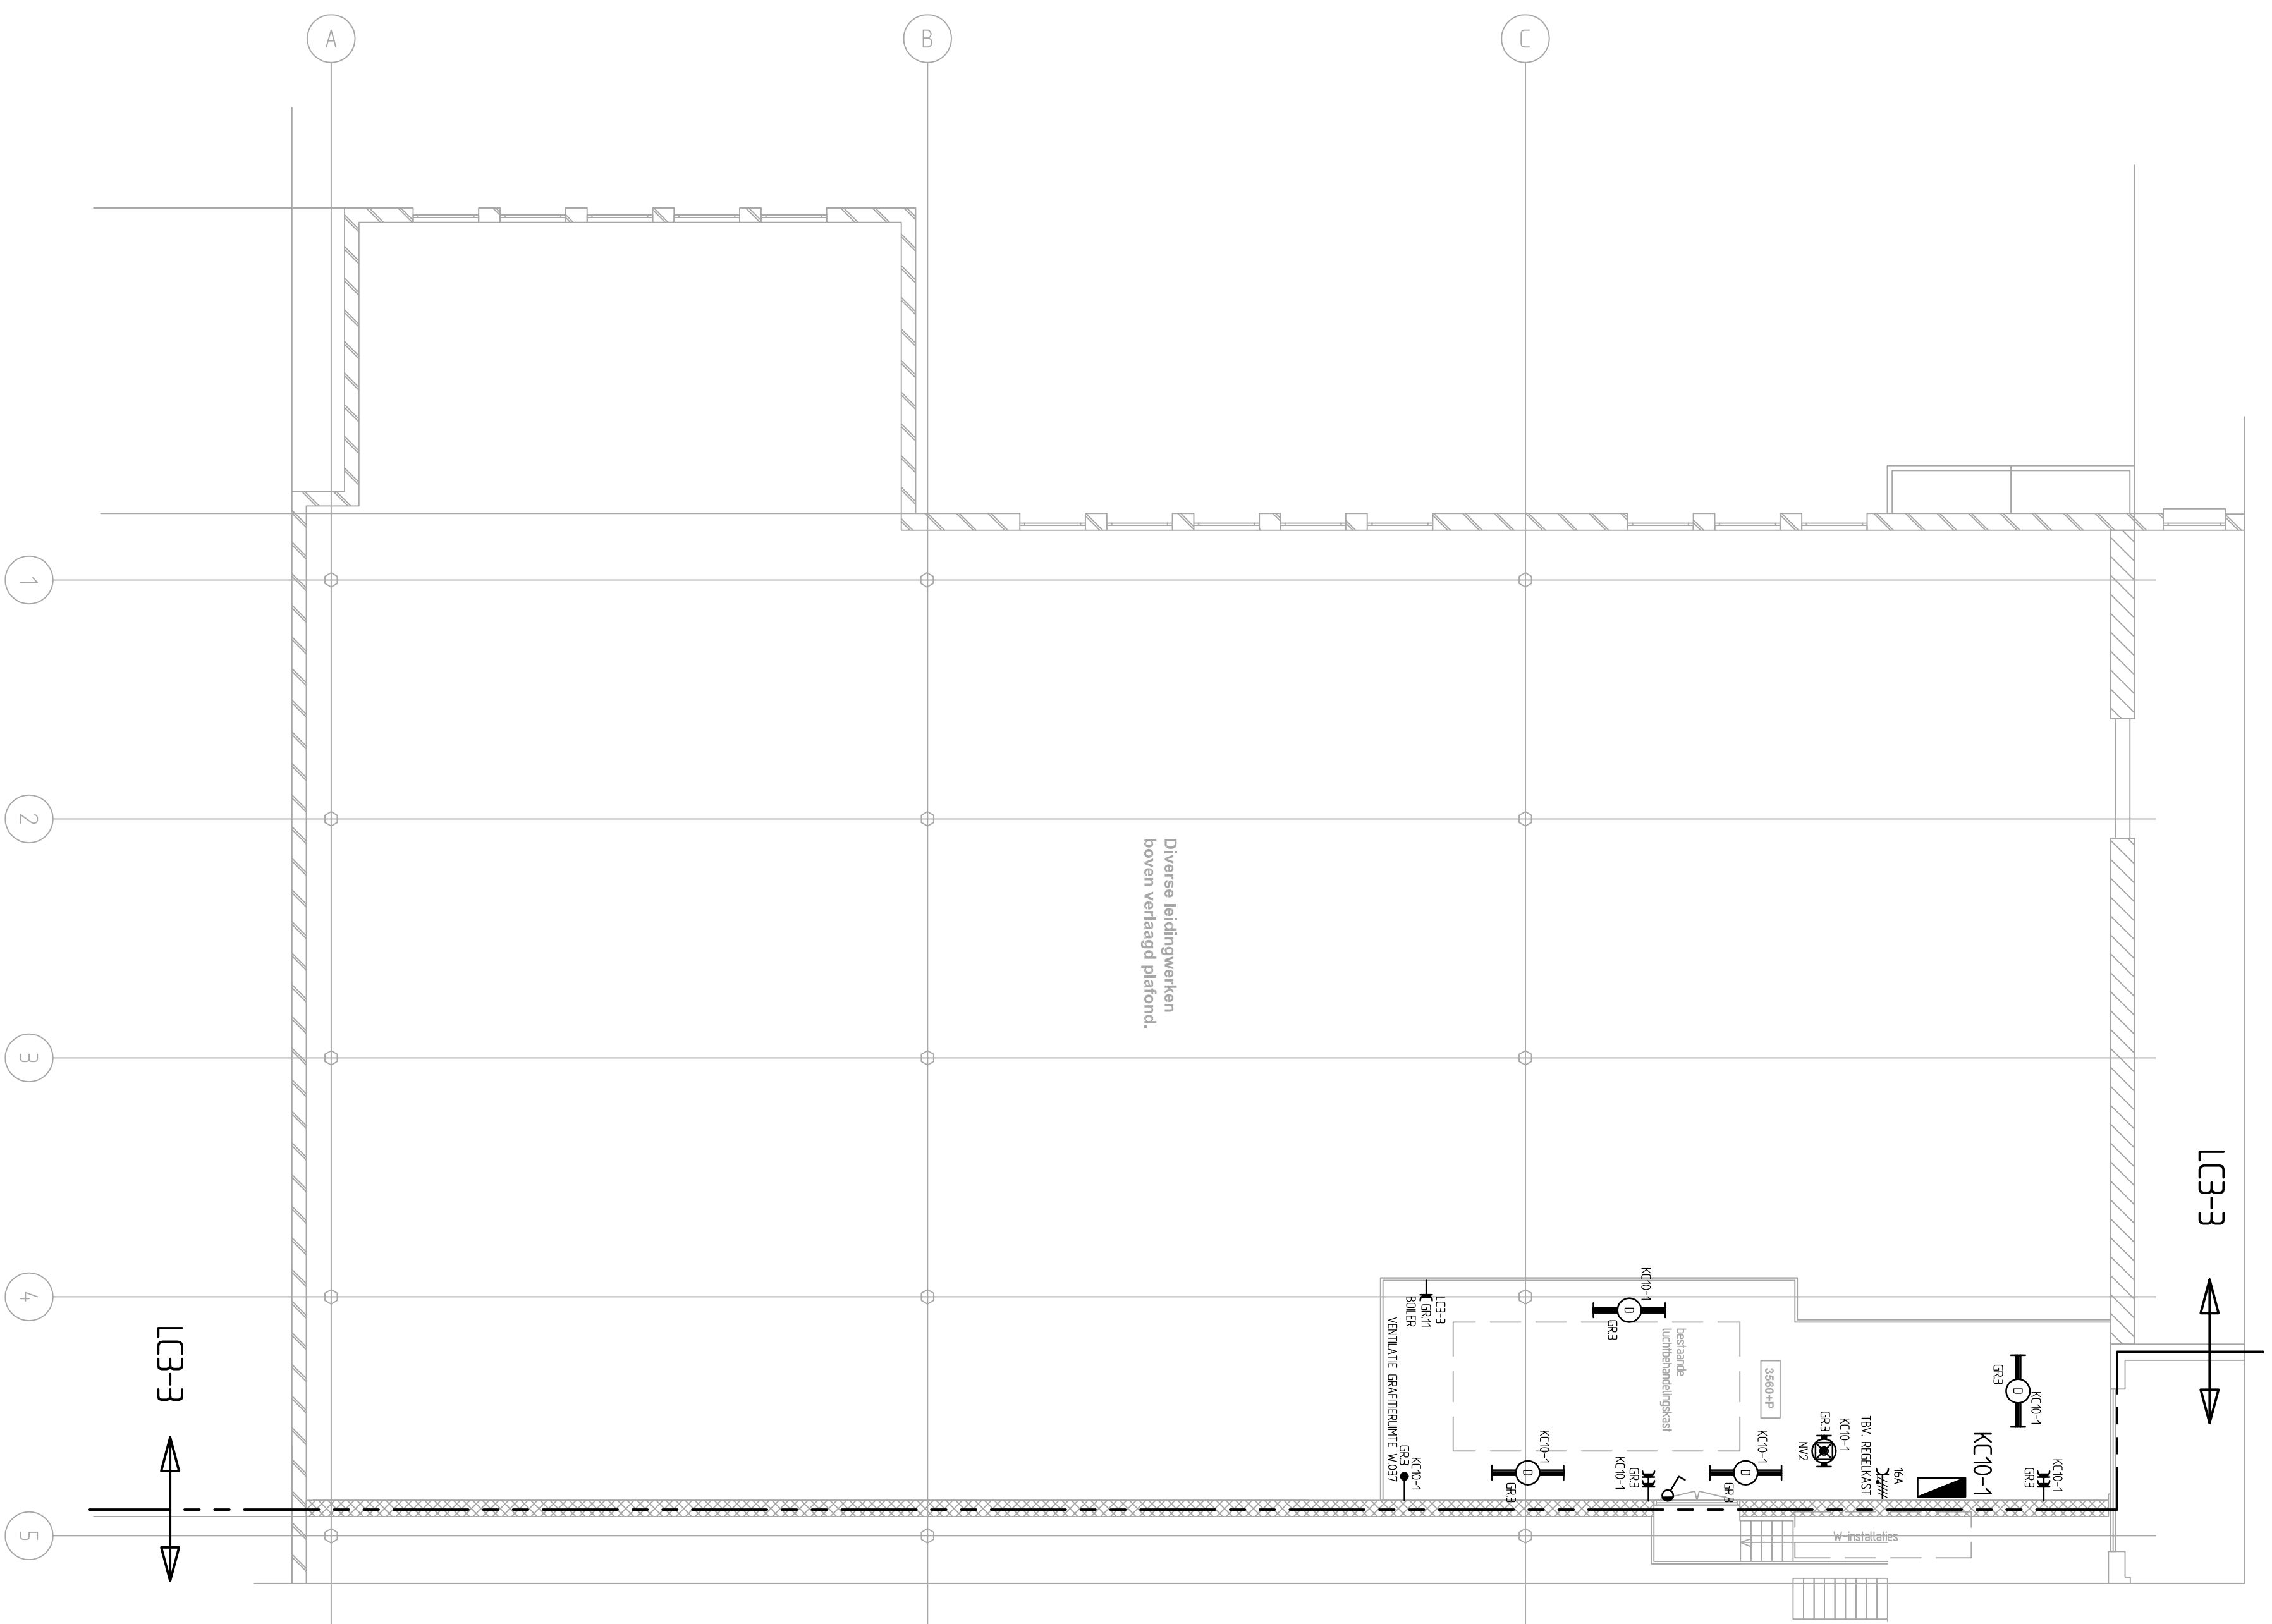

ruimtestaat

SKATEPARK (S)
S.109 onbestemd

URBAN CULTURE (U)

RENY001

- = KABELG00T 75mm (50,25)
- = KABELG00T 150mm (50,50,50)
- = KABELG00T 200mm (100,50,50)

- 
- OPGEBWINDUNG KDW
 - PENDELARMATUR KEK
 - 1L-0, 363W
 - 1L-0, 2436W
 - 1L-0, 258W
 - 1L-0, 258W, SPATWATERCOOL
 - AANSTRAAL VAN UPHANGER

- | | |
|---|------------------------------|

- ENKELE WCD VOOR ALLEGEN GEBRUIK, SPATWATEROCHT
- DOBBELE WCD VOOR ALLEGEN GEBRUIK
- DOBBELE WCD VOOR ALLEGEN GEBRUIK, SPATWATEROCHT
- WCD OP APARTE GEDEPTE, SPATWATEROCHT
- WCD 400V, 16A, SPATWATEROCHT
- WCD 400V, 32A, SPATWATEROCHT

TABLEAU  = SCHAKEL TABLEAU VERLICHTING

- a= SKATE CAFE
- b= KLIMPEROT
- c= SKATEBAAN HAL 1
- d= SKATEBAAN HAL 2
- e= KASSA + DEFFERANTE
- f= CAFE
- g= CAFE
- h= FOYER
- i= BACK STAGE/KLEEDRUIMTE
- j= GROTE ZAAL

= KASTSCHEDING

Aanpassing PV-Installatie

REVISIE

BOUWKUNDIGE TEKENING: B103.DWG D.D. 18-11-2011

A	VOEDING BOILER EN VENTILATIE	26-01-2012	TES	B	
		product			LIJN 06 CAVE TIL DING

tes

NEDRIAN HAL 90

ontwerper : ELEKTROTECHNISCHE INSTALLATIE 't VERBOEPING
opdrachgever : GEFIENTE TILBURG
adviseur :
architect : VAN HOOGHEM ARCHITECTEN

afleverdatum : JUNI 2000
NEDRIAN 2000 - 124 2000

geografische	NRN 03.05.2009 + Lit 2.006
datum	NEN 255 28. druk 1996 + bind A1 2002 + NP2576
afgeleverd	12-12-2011
getekend	: MH
getekend	: MH
afgeleverd	: 1750
afgeleverd	: 7530
afgeleverd	: 01

Deze levering blijft ons eigendom en mag zonder onze schriftelijke toestemming niet worden gereproduceerd of aan derden ter beschikking worden gesteld.