
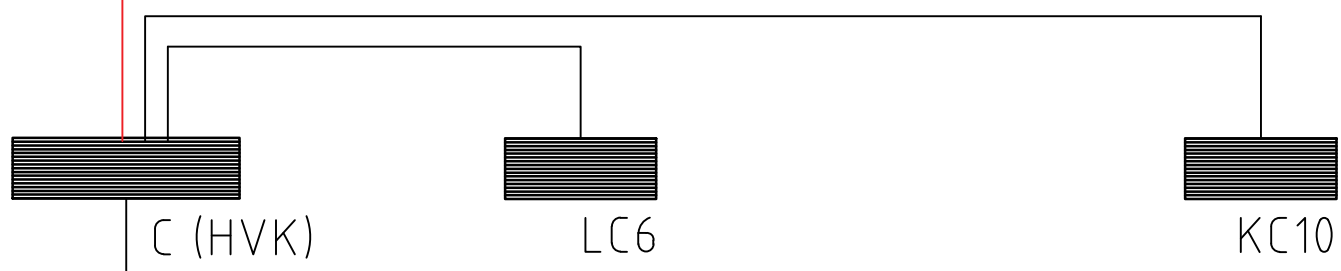


GEBOUW 90

GEBOUW 92

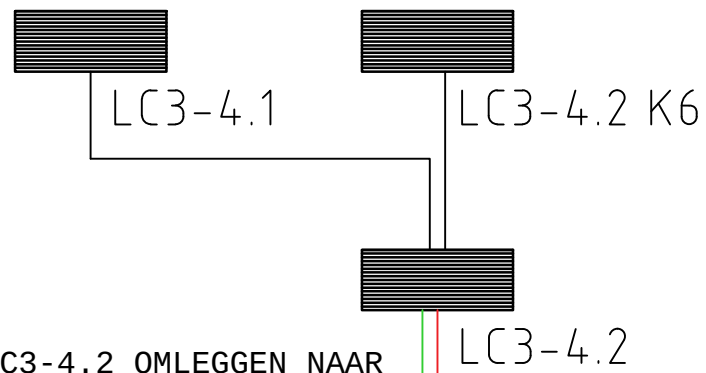

VOEDING VANAF
NIEUWE TRAFO
GEBOUW 90
GROEP 1

VOEDING VANAF
BESTAANDE TRAFO
VOORZIJDE
GEBOUW 90/92
GROEP ???

ALLES IN ROOD DEMONTEREN EN AFVOEREN

ALLES IN ZWART DIENT BESTAAND TE BLIJVEN
OM BESTAANDE ONDERDELEN TE BLIJVEN VOEDEN

Fase: **BESTEK**

Project:		Discipline: E	
Spoorzone, Renovatie gebouw 90 te Tilburg		Type: Elektro	
Fase 2 situatie hoofdstroomvoorzieningen		Tekeningfile: .dwg	
Omschrijving:		A	Get. Gez.
Elektrotechnische installatie		B	Get. Gez.
Fase 2 Blokschema hoofdstroom voorzieningen in geb. 90 & 92		C	Get. Gez.
Get: NL	Datum: 20-11-2020	Schaal: -	Projectnr: Tekeningsnr: Formaat:
		Project adres Buksumweg 24A 5080 CT Hilvarenbeek 06-29490443 www.markkantadvies.nl info@markkantadvies.nl	Post adres Postbus 149 5080 AC Hilvarenbeek 06-29490443 www.markkantadvies.nl info@markkantadvies.nl
		PR 1062020	E1-6 A3