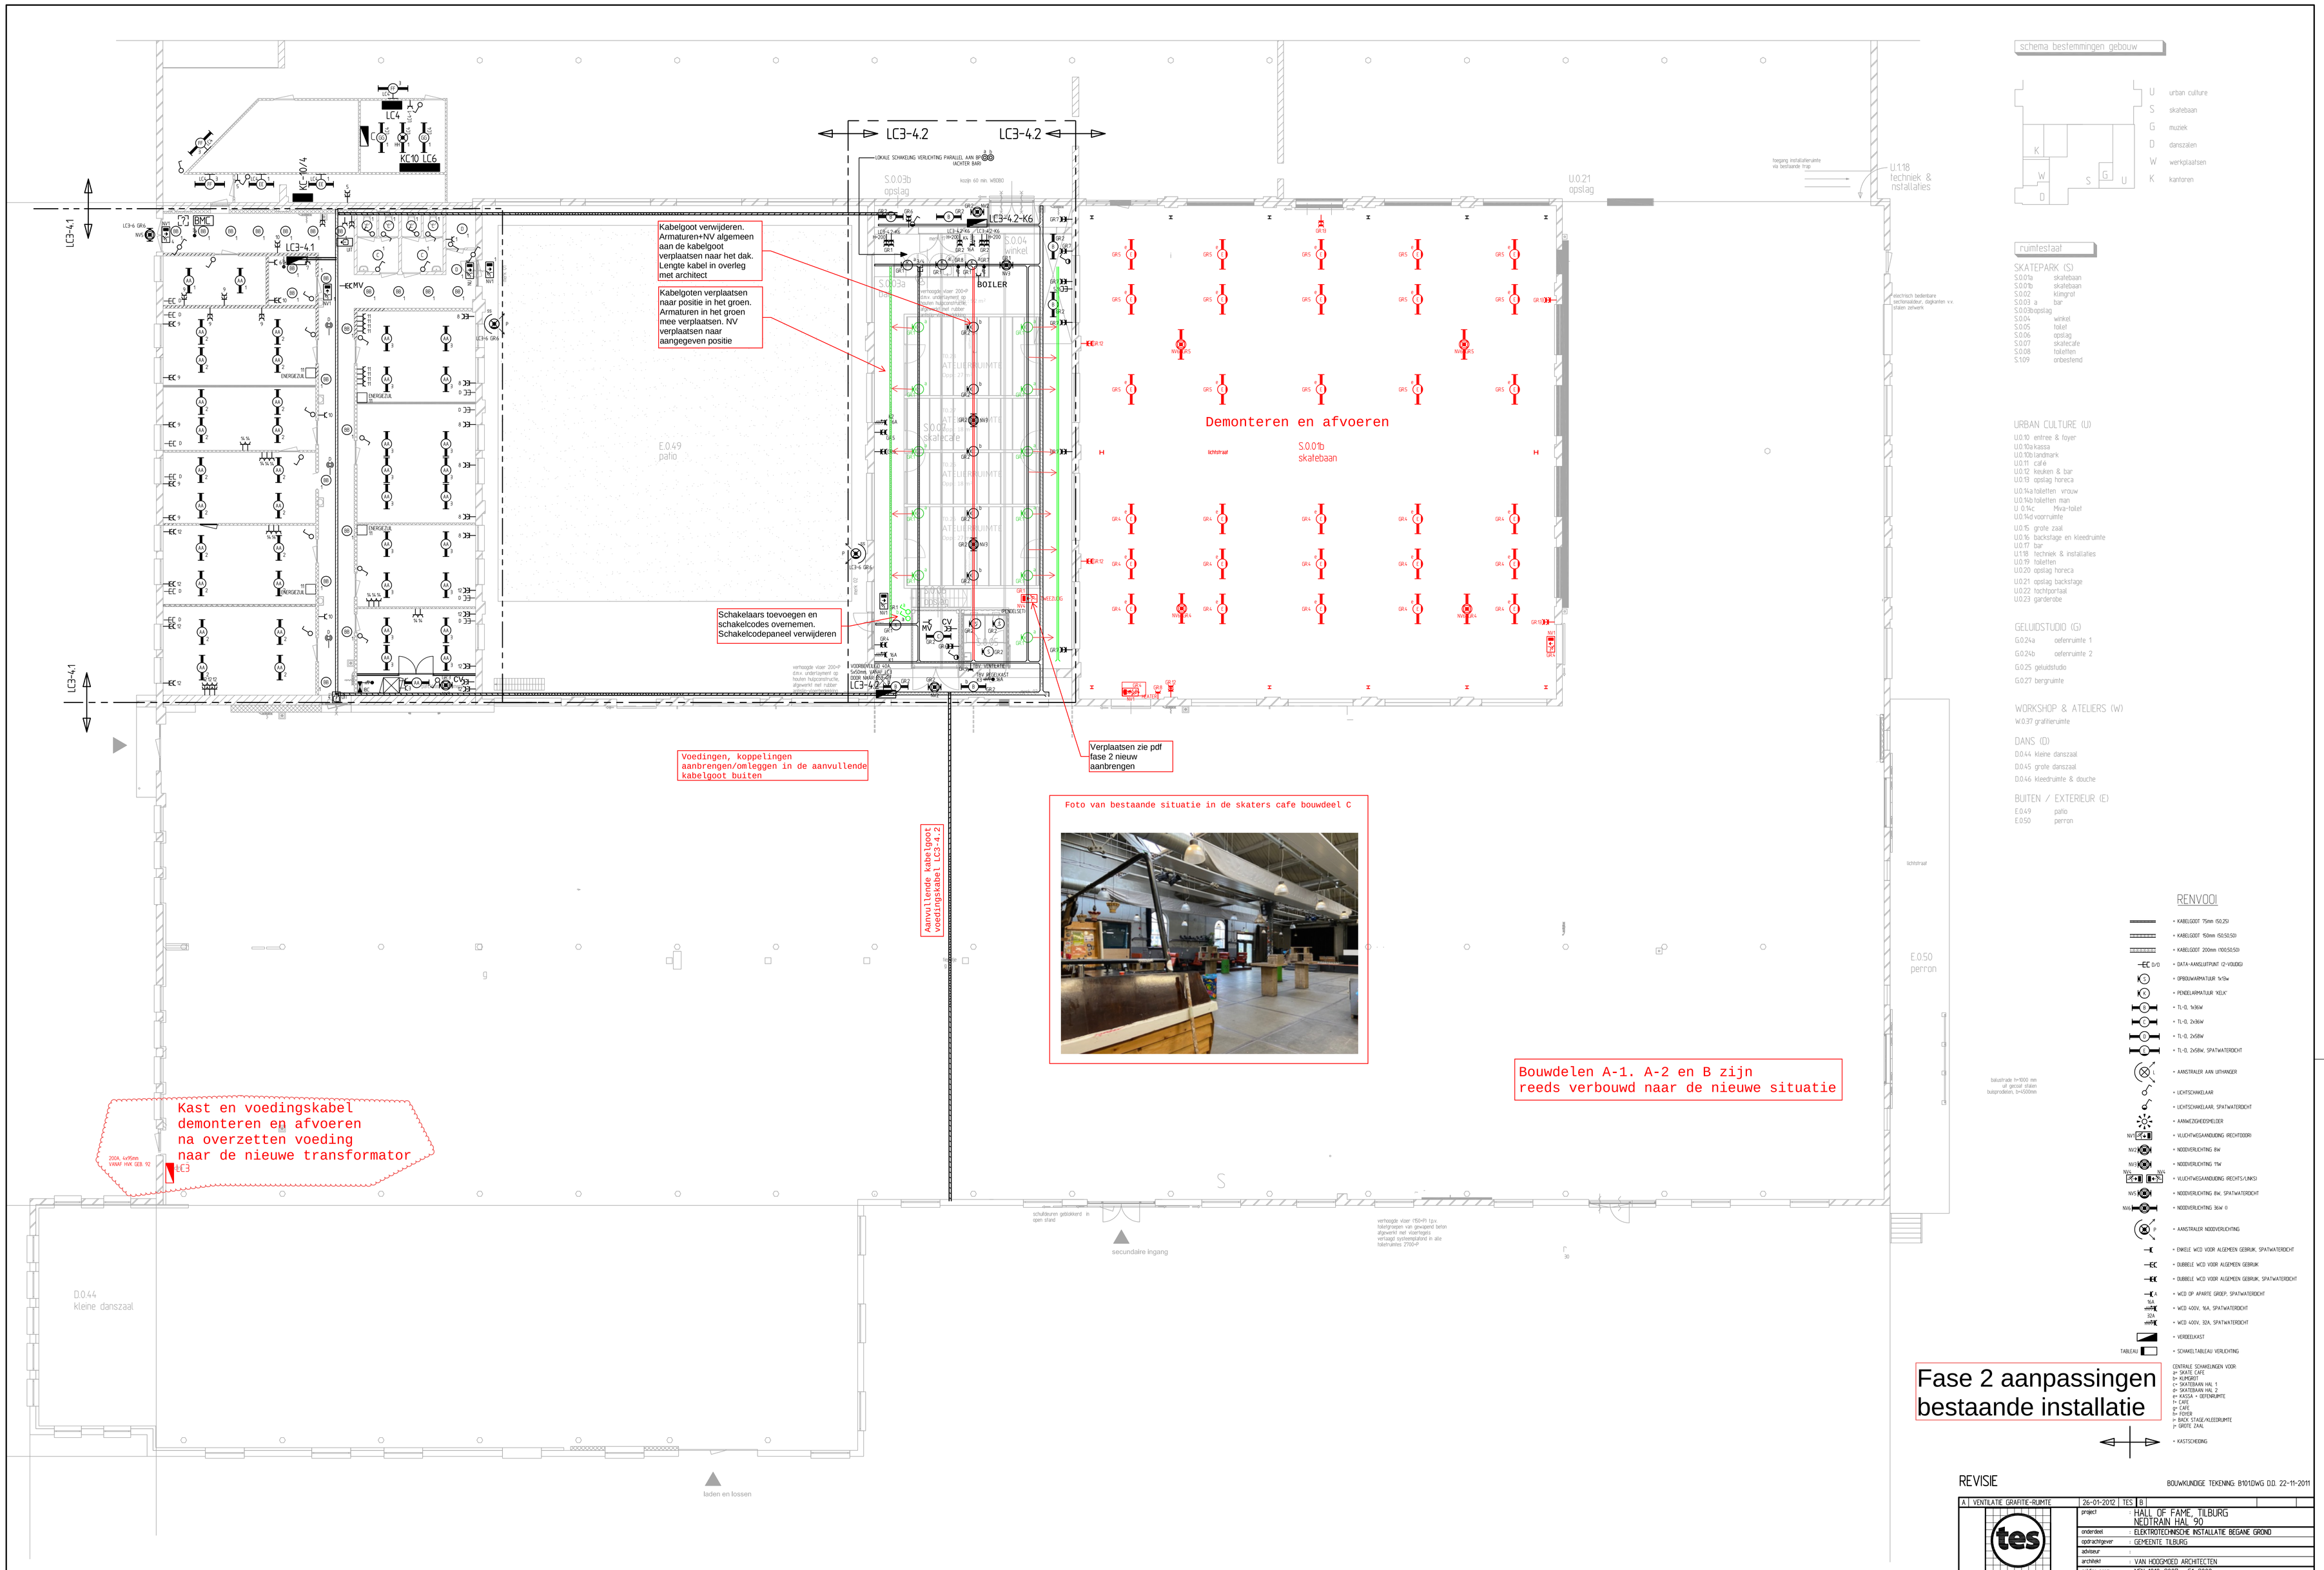
LC3-4.2
LC3-4.2
LC3-4.1
LC3-4.1
LC4
KC10 LC6
KC-10/4
LC3-4.2-K6
S.0.03b opslag
S.0.04 winkel
S.0.03a
BOILER
E.0.49 patio
Demonteren en afvoeren
S.0.01b skatebaan
U.0.21 opslag
U.1.18 techniek & installaties
E.0.50 perron
D.0.44 kleine danszaal
secundaire ingang
laden en lossen
begane grond (nivo 0.000)
Kabelgoot verwijderen. Armaturen+NV algemeen aan de kabelgoot verplaatsen naar het dak. Lengte kabel in overleg met architect
Kabelgoten verplaatsen naar positie in het groen. Armaturen in het groen mee verplaatsen. NV verplaatsen naar aangegeven positie
Schakelaars toevoegen en schakelcodes overnemen. Schakelcodepaneel verwijderen
Voedingen, koppelingen aanbrengen/omleggen in de aanvullende kabelgoot buiten
Aanvullende kabelgoot voedingskabel LC3-4.2
Verplaatsen zie pdf fase 2 nieuw aanbrengen
Foto van bestaande situatie in de skaters cafe bouwdeel C
Bouwdelen A-1. A-2 en B zijn reeds verbouwd naar de nieuwe situatie
Kast en voedingskabel demonteren en afvoeren na overzetten voeding naar de nieuwe transformator
200A, 4x95mm
VANAF HAK QEB 92
LE3
schema bestemmingen gebouw
U urban culture
S skatebaan
G muziek
D danszalen
W werkplaatsen
K kantoren
ruimtestaat
SKATEPARK (S)
S.0.01a skatebaan
S.0.01b skatebaan
S.0.02 klimgrot
S.0.03 a bar
S.0.03b opslag
S.0.04 winkel
S.0.05 toilet
S.0.06 opslag
S.0.07 skatecafe
S.0.08 toiletten
S.109 onbestemd
URBAN CULTURE (U)
U.0.10 entree & foyer
U.0.10a kassa
U.0.10b landmark
U.0.11 café
U.0.12 keuken & bar
U.0.13 opslag horeca
U.0.14a toiletten vrouw
U.0.14b toiletten man
U 0.14c Mva-toilet
U.0.14d voorruimte
U.0.15 grote zaal
U.0.16 backstage en kleedruimte
U.0.17 bar
U.1.18 techniek & installaties
U.0.19 toiletten
U.0.20 opslag horeca
U.0.21 opslag backstage
U.0.22 tochtportaal
U.0.23 garderobe
GELUIDSTUDIO (G)
G.0.24a oefenruimte 1
G.0.24b oefenruimte 2
G.0.25 geluidstudio
G.0.27 bergruimte
WORKSHOP & ATELIERS (W)
W.0.37 graffiteruimte
DANS (D)
D.0.44 kleine danszaal
D.0.45 grote danszaal
D.0.46 kleedruimte & douche
BUITEN / EXTERIEUR (E)
E.0.49 patio
E.0.50 perron
RENVOOI
= KABELGOOT 75mm (50.25)
= KABELGOOT 150mm (50.50.50)
= KABELGOOT 200mm (100.50.50)
= DATA-AANSLUITPUNT (2-VOUDIG)
= OPBOUWARMATUUR 1x18w
= PENDELARMATUUR 'KELK'
= TL-D. 1x36W
= TL-D. 2x36W
= TL-D. 2x58W
= TL-D. 2x58W. SPATWATERDICHT
= AANSTRALER AAN UITHANGER
= LICHTSCHAKELAAR
= LICHTSCHAKELAAR. SPATWATERDICHT
= AANWEZIGHEIDSMELDER
= VLUCHTWEGAANDUIDING (RECHTDOOR)
= NOODVERLICHTING 8W
= NOODVERLICHTING 11W
= VLUCHTWEGAANDUIDING (RECHTS/LINKS)
= NOODVERLICHTING 8W. SPATWATERDICHT
= NOODVERLICHTING 36W ⊖
= AANSTRALER NOODVERLICHTING
= ENKELE WCD VOOR ALGEMEEN GEBRUIK. SPATWATERDICHT
= DUBBELE WCD VOOR ALGEMEEN GEBRUIK
= DUBBELE WCD VOOR ALGEMEEN GEBRUIK. SPATWATERDICHT
= WCD OP APARTE GROEP. SPATWATERDICHT
= WCD 400V. 16A. SPATWATERDICHT
= WCD 400V. 32A. SPATWATERDICHT
= VERDEELKAST
= SCHAKELTABLEAU VERLICHTING
CENTRALE SCHAKELINGEN VOOR:
a= SKATE CAFE
b= KOMBIBAR
c= SKATEBAAN HAL 1
d= SKATEBAAN HAL 2
e= KASSA + OEFENRUIMTE
f= CAFE
g= CAFE
h= FOYER
i= BACK STAGE/KLEEDRUIMTE
j= GROTE ZAAL
= KASTSCHEDING
Fase 2 aanpassingen bestaande installatie
REVISIE
BOUWKUNDIGE TEKENING B1910.DWG D.D. 22-11-2011
A VENTILATIE GRAFITIE-RUIMTE 26-01-2012 TES B
TES INSTALLATIETECHNIEK TILBURG B.V.
Dr. H. van Doorneweg 42, 5026 RA, Tilburg
Postbus 612, 5000 AP, Tilburg
Tel.013-4678200-Fax.013-4678600
info@tesTilburg.nl
www.tesgroep.nl
project HALL OF FAME, TILBURG NEDTRAIN HAL 90
onderdeel ELEKTROTECHNISCHE INSTALLATIE BEGANE GROND
opdrachtgever GEMEENTE TILBURG
adviseur
architect VAN HOOGMOED ARCHITECTEN
geldige norm NEN 1010: 2007 + C1 2008
NEN 2535: 2e druk 1996 + blad A1 2002 + NPR2576
datum 12-12-2011
schaal 1:100
getekend MH
opdr.nr. 7530
formaat
tek.nr. 01
gecontroleerd PL
blad 01
Deze tekening blijft onze eigendom en mag zonder onze schriftelijke toestemming NIET gebruikt, gereproduceerd of aan derden ter inzage gegeven worden.