
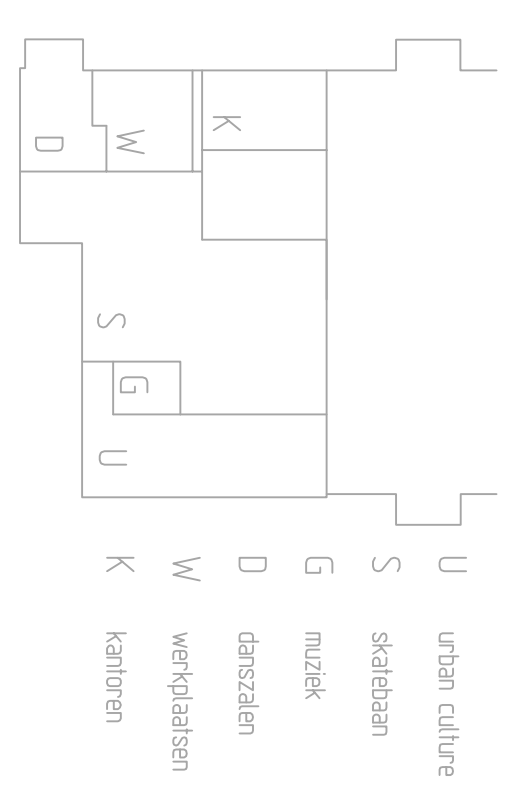


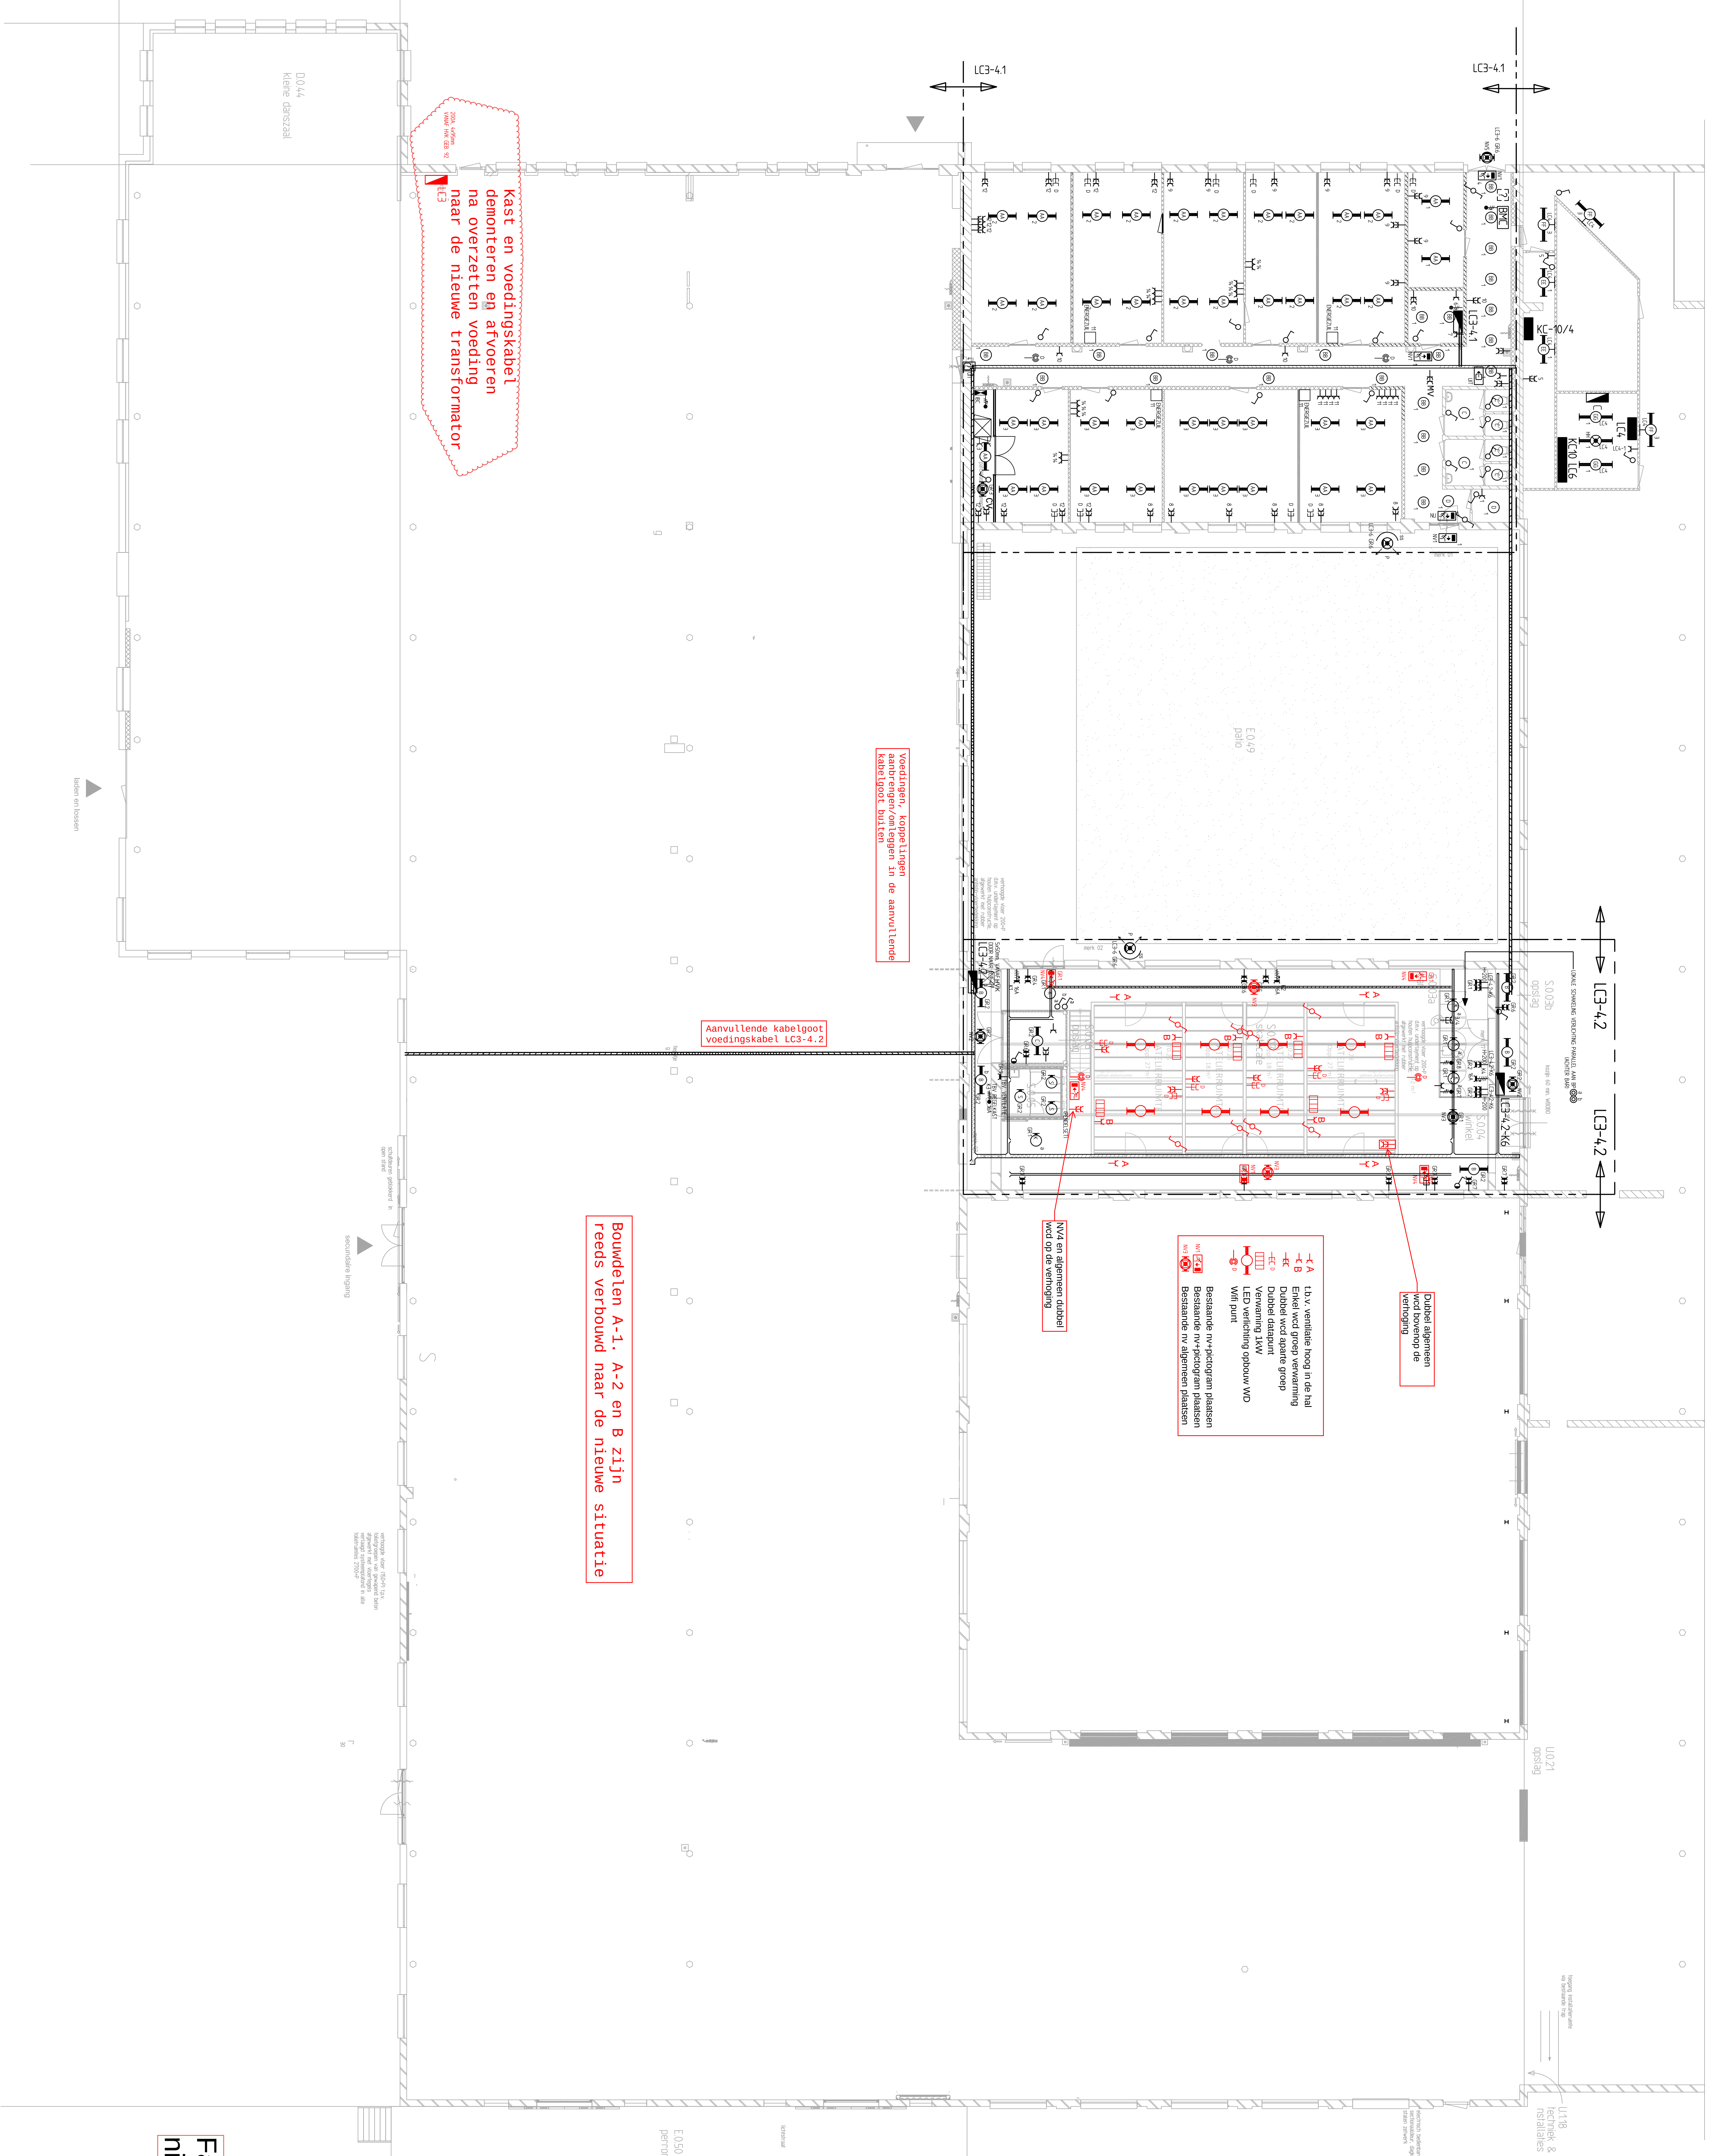

nummer1








[illegible][illegible]

Fase 2 aanbrenge nieuwe installatie

[illegible]