
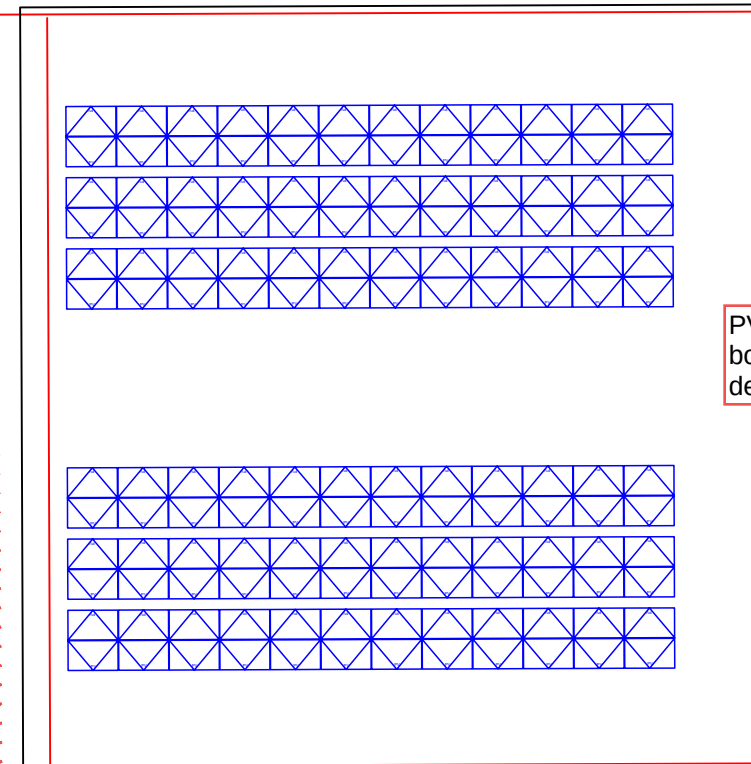



hoofdingang

De demonteren
PV-panelen

A	10-1-18	FS	Smelers
B	10-1-18	FS	
C	10-1-18	Fs	
Projectgegevens:			
Hal Of Fame Tilburg			eigenenergie.net
Spearpot 20 5667 KG GELDROP +31 (0) 40 - 84 32 067			info@eigenenergie.net www.eigenenergie.net
Werkadres:		Projectcode:	Blad:
burgermeester borkxslaan 6			001
5041 SB Tilburg		Projectleider	Gezien
		Tekenaar	Schaal
		Datum	Formaat
Onderdeel:		Status:	
inplantingstekening As bild		Voor Uitvoering	

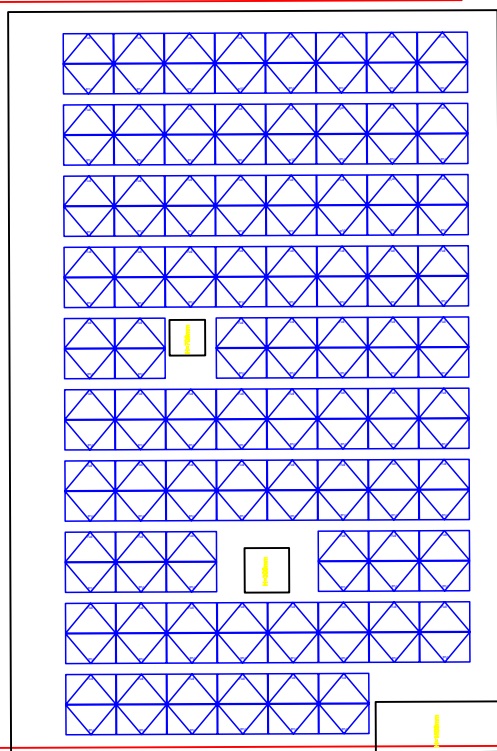

PV-panelen op
bouwdeel B en E
demonteren

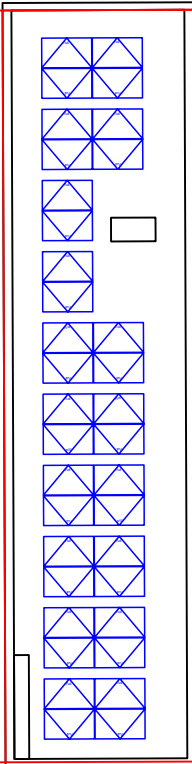

36 JA Solar panelen o-w 10gr.

78 JA Solar panelen o-w 10gr.