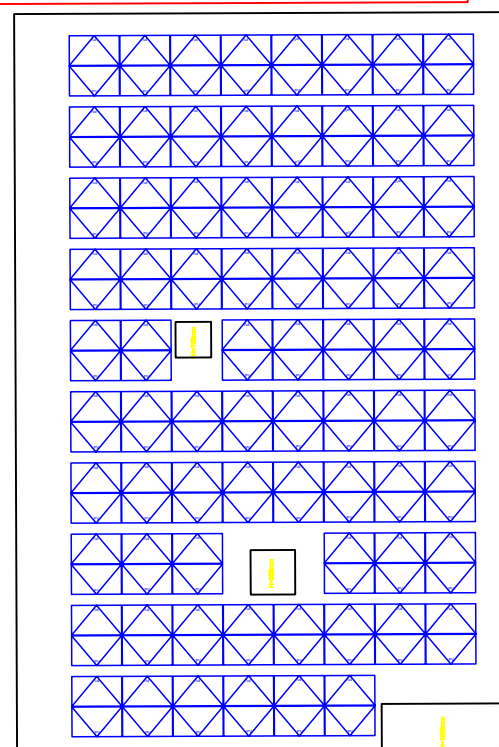


hoofdingang

A	10-1-18	Smelers
B	10-1-18.	FS
C	10-1-18	Fa

Projectgegevens:	 Spaarpot 20 5687 KG GELDROPP info@eigenenergie.net +31 (0) 40 - 84 32 067 www.eigenenergie.net
Hal Of Fame Tilburg	

Werkadres:	Projectcode: Blad: 001
burgermeester borkxslaan 6	
5041 SB Tilburg	

Projectleider	AS	Gezien	
Tekenaar	FS	Schaal	1:150
Datum	10-1-18	Formaat	A3

Onderdeel:

inplantingstekening As bild

Status:

Voor Uitvoering