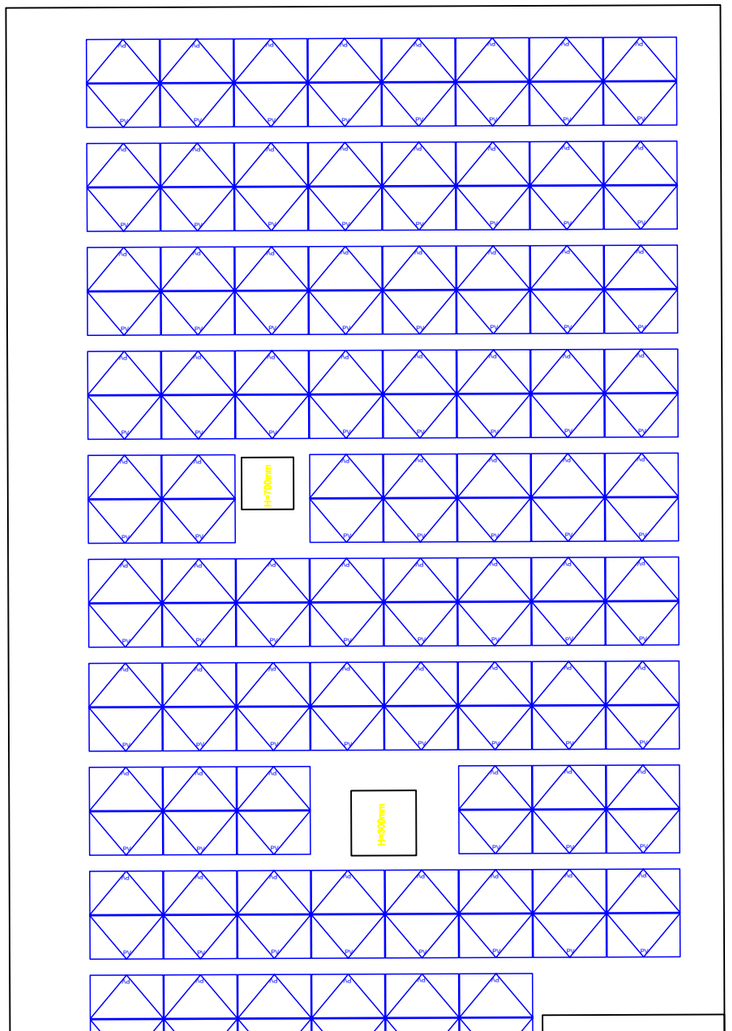

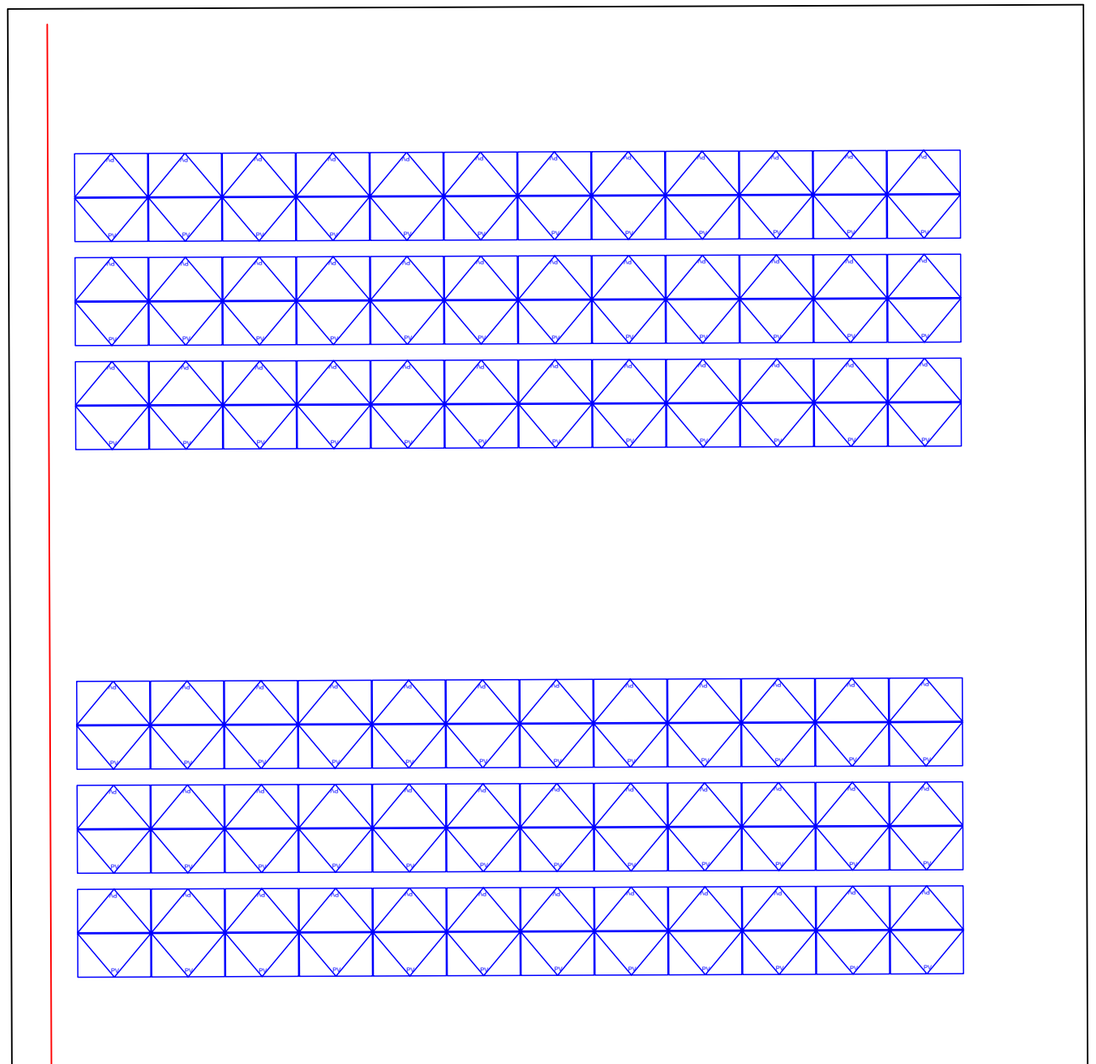

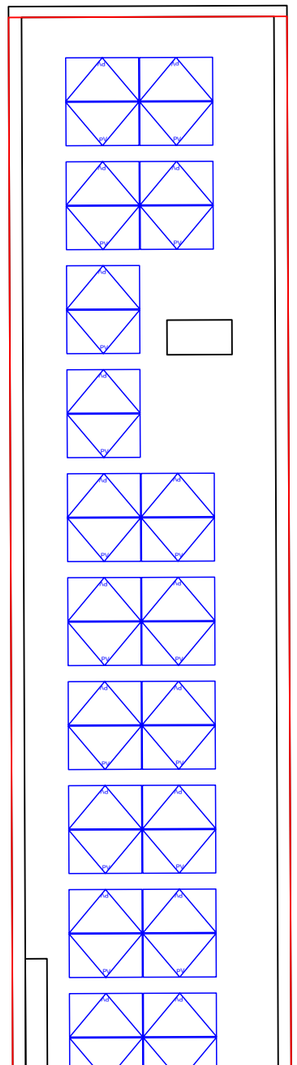

A	10-1-18	Smeisers	
B	10-1-18.	FS	
C	10-1-18	Fs	

Projectgegevens:
Hal Of Fame Tilburg

eigenenergie.net
Spearpot 20
5667 KG GELDROP info@eigenenergie.net
+31 (0) 40 - 84 32 067 www.eigenenergie.net

Werkadres:
burgermeester borkxslaan 6
5041 SB Tilburg

Projectcode:		Blad:	001
Projectleider	AS	Gezien	
Tekenaar	FS	Schaal	1:150
Datum	10-1-18	Formaat	A3

Onderdeel:
inplantingstekening As bild

Status:
Voor Uitvoering

All rights are reserved. Reproduction in whole or in part is prohibited without the written consent of the copy. Alle rechten zijn voorbehouden. Reproductie in geheel of gedeeltelijk is verboden zonder (schriftelijke) toestemming van EigenEnergie.net