



LC3-4.2-K6

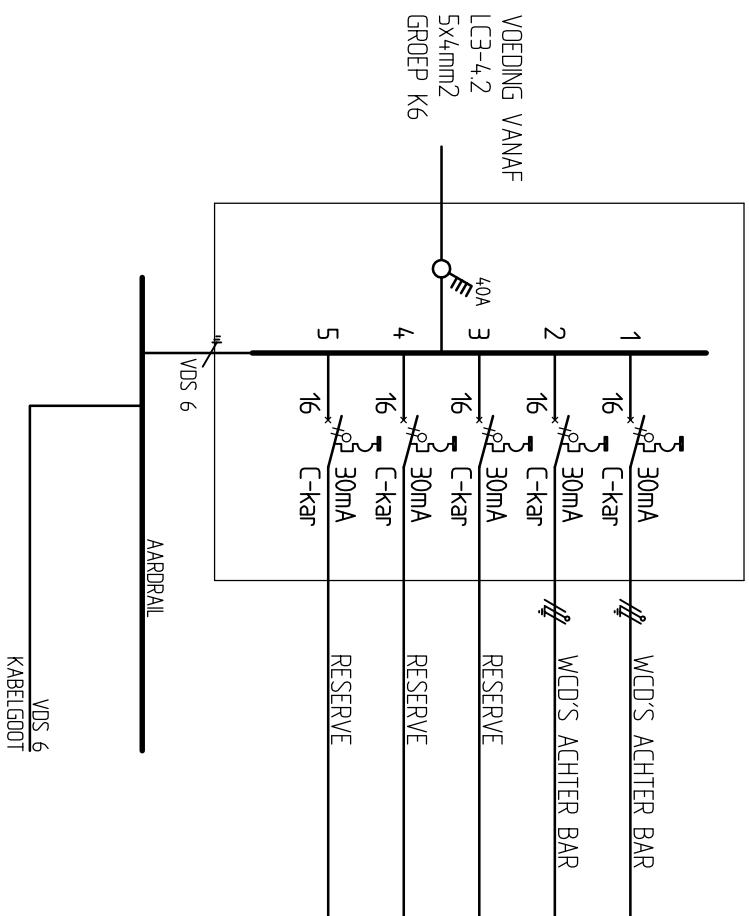


	2			2x200		400	200
	3			3x200		600	300

TOTALEN VERMOGENS	1.000	500
-------------------	-------	-----

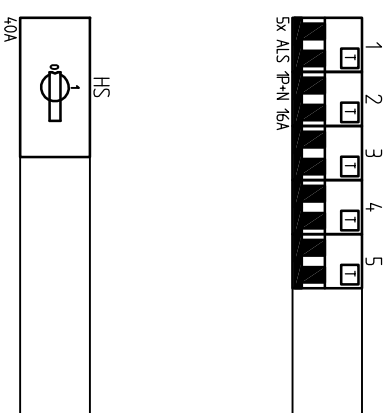

K 444/2h

REVISIE

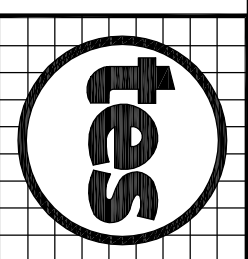A				B			
tes 							
TES INSTALLATIETECHNIEK TILBURG B.V.							
Dr. H. van Doorneweg 42, 5026 RA, Tilburg							
Postbus 612, 5000 AP, Tilburg							
Tel: 013-4678200 - Fax: 013-4678600							
info@testilburg.nl							
www.tesgroep.nl							
project		: HALL OF FAME, TILBURG NEDIRAIN HAL 90					
onderdeel		: SCHEMA EN AANZICHT VERDEELINRICHTING LC3-4.2-K6					
opdrachgever		: GEMEENTE TILBURG					
adviseur		:					
architect		: VAN HOOGMOED ARCHITECTEN					
geldige norm		: NEN 1010: 2007 + C1: 2008 NEN 2535 2e druk 1996 + blad A1 2002 + NPR2576					
datum		: 12-12-2011		schaal		: n.v.t.	
getekend		: AvH		opdr.nr.		: 7530	
formaat		: A3		tek.nr.		: 13	
gecontroleerd PL		:		blad		: 05	

Deze tekening blijft ons eigendom en mag zonder onze schriftelijke toestemming NIET gekopieerd, gereproduceerd of aan derden ter inzage gegeven worden.