| 0 | 1 | 2 | 3 | 4 | 5 | 6 | 7 | 8 | 9 |
|---|---|---|---|---|---|---|---|---|---|
| | STURING | SIGNALERING | STURING | SIGNALERING | | | | | |
| | VERLICHTING | VERLICHTING | VERLICHTING | VERLICHTING | | | | | |
| | GROTE ZAAL | GROTE ZAAL | GROTE ZAAL | GROTE ZAAL | | | | | |

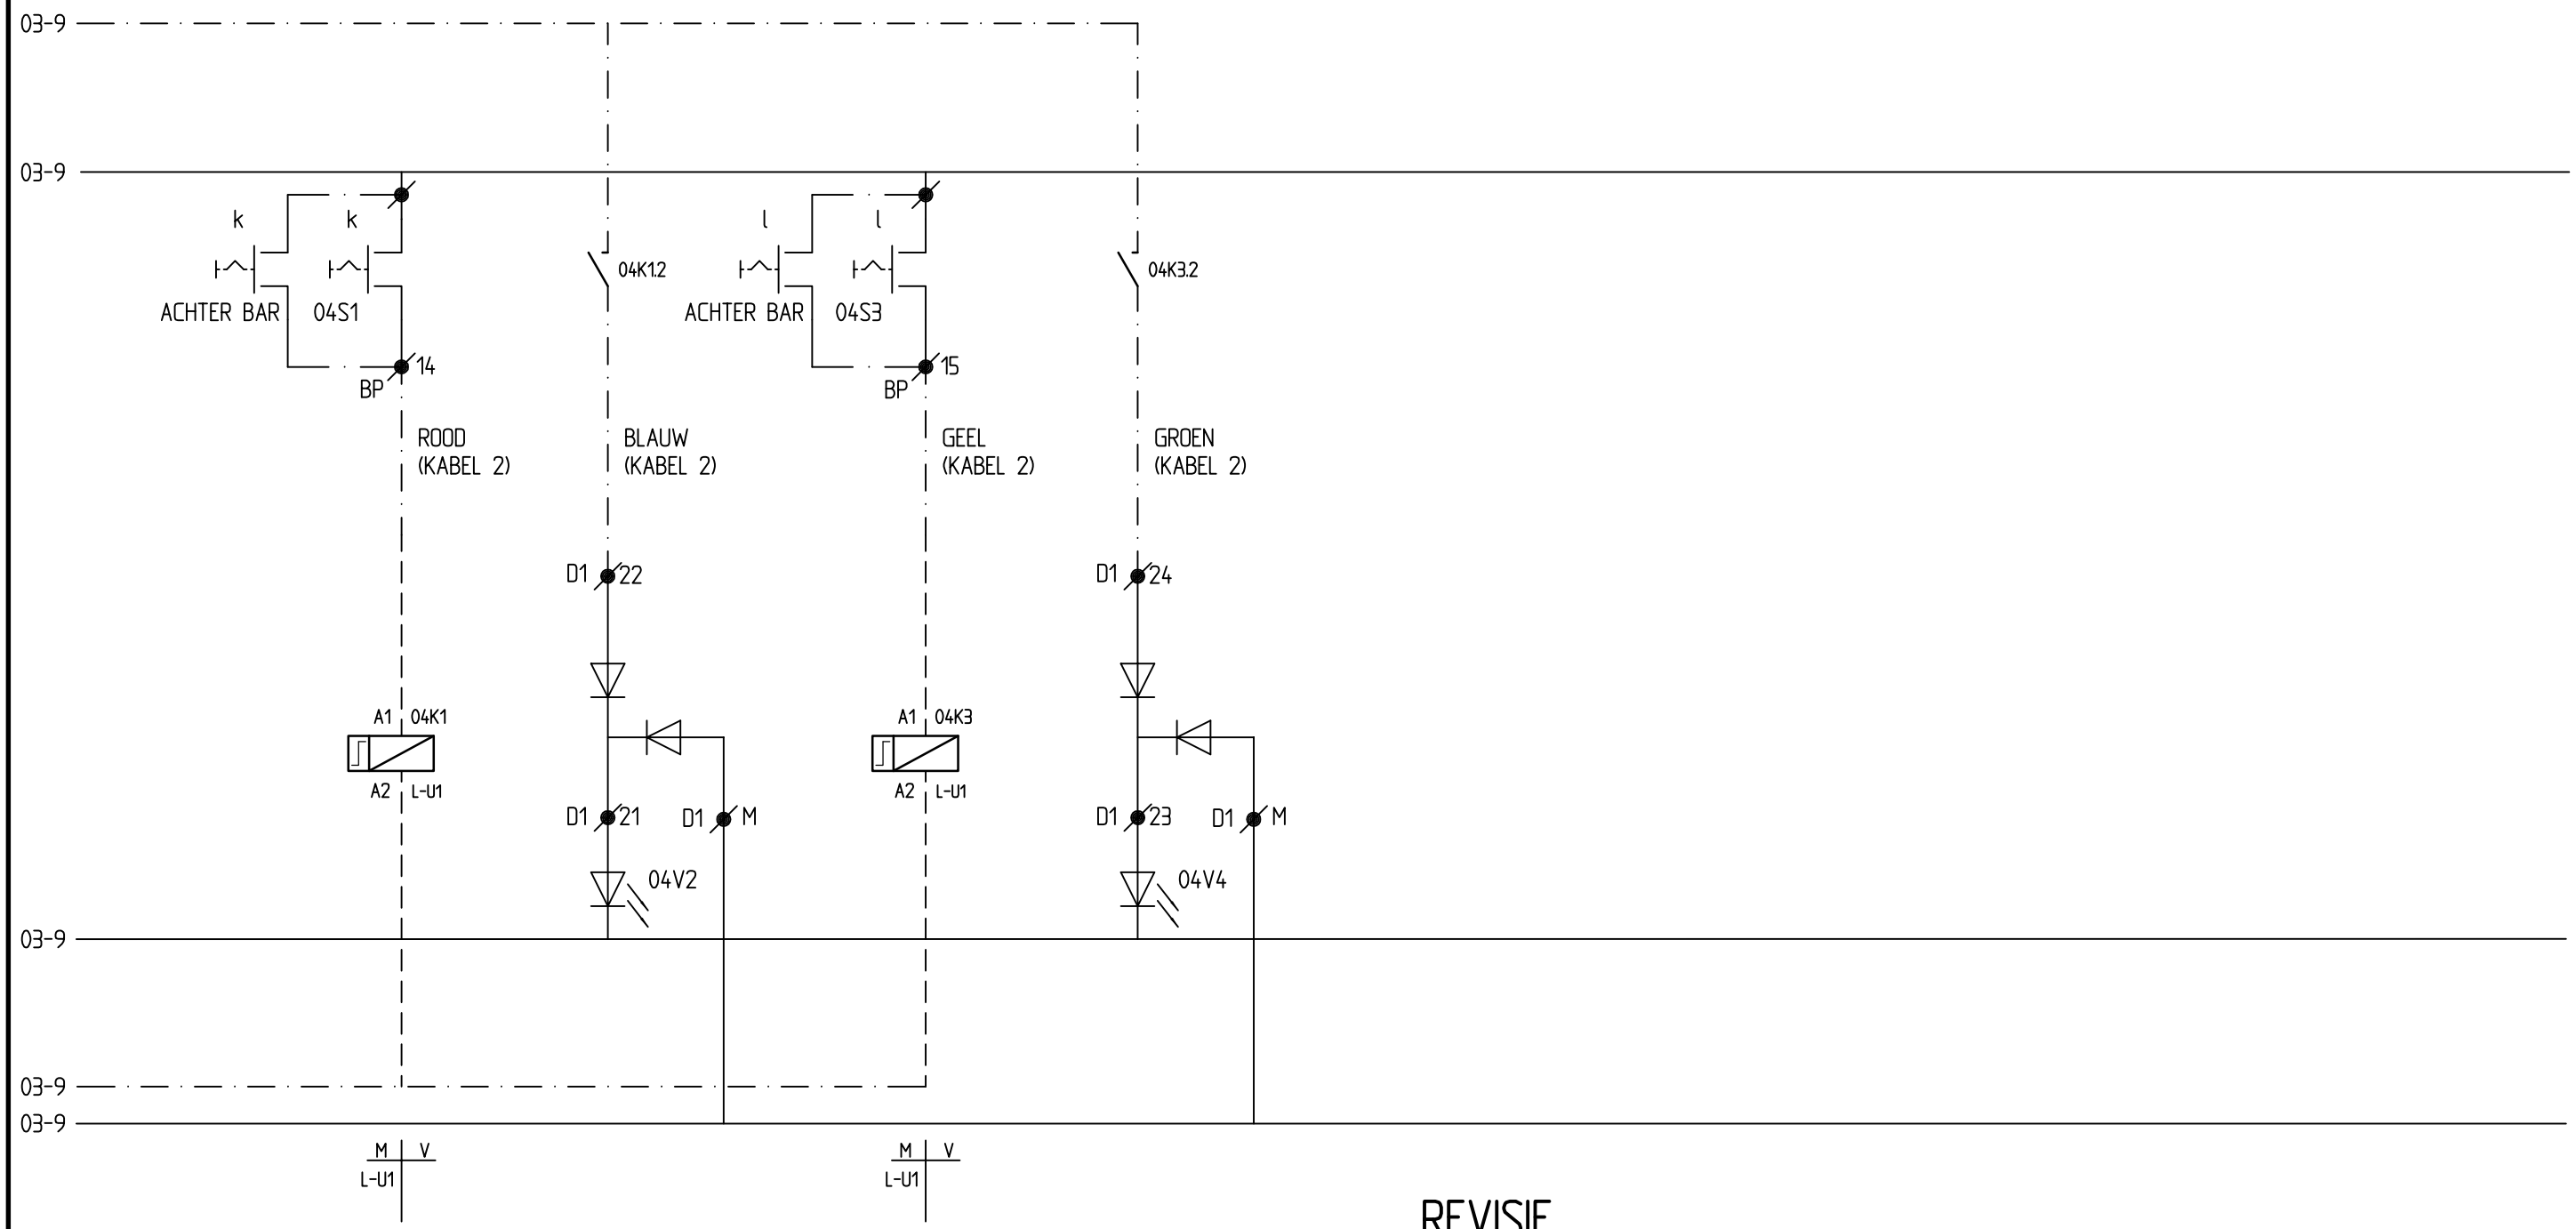


IN BEDIENPANEEL

IN VERDEELKASTEN 24V==

VERDINDINGEN TUSSEN KASTEN EN BEDIENPANEEL

## REVISIE

| A | | | | B | | | |
|---|---|---|---|---|---|---|---|


TES INSTALLATIETECHNIEK TILBURG B.V.
Dr. H. van Doorneweg 42, 5026 RA, Tilburg
Postbus 612, 5000 AP, Tilburg
Tel:013-4678200-Fax:013-4678600
info@testilburg.nl
www.tesgroep.nl


| | | | |
|---|---|---|---|
| project | : HALL OF FAME, TILBURG<br>NEDTRAIN HAL 90 | | |
| onderdeel | : STUURSTROOM SCHEMA BEDIENPANEEL VERLICHTING | | |
| opdrachtgever | : GEMEENTE TILBURG | | |
| adviseur | : | | |
| architekt | : VAN HOOGMOED ARCHITECTEN | | |
| geldige norm | : NEN 1010: 2007 + C1: 2008<br>NEN 2535 2e druk 1996 + blad A1 2002 + NPR2576 | | |
| datum | : 12-12-2011 | schaal | : n.v.t. |
| getekend | : AvH | opdr.nr. | : 7530 |
| formaat | : A3 | tek.nr. | : 59 |
| gecontroleerd PL | : | blad | : 04 |


Deze tekening blijft ons eigendom en mag zonder onze schriftelijke toestemming NIET gekopieerd, gereproduceerd of aan derden ter inzage gegeven worden.