



Raadgevend Ingenieurs B.V.

Watertorenstraat 10 | 5102 AG Dongen
+31 (0)162 - 322 111 | h4d.nl | info@h4d.nl

Notitie t.b.v. 1e nota van inlichtingen blad 1 van 5

Werk : Spoorzone, renovatie gebouw 90
Werknr. : 19-052
Betreft : begane grond vloer foyer
Datum : 27-01-2021
Behandeld door : Ir. J.J.W.J. Houben

Inleiding


In de bestaande situatie is in het gebied van de nieuwe foyer een verhoogde begane grond vloer aanwezig, welke gesloopt wordt om een in een kleinere omvang met een nieuwe vloerconstructie in het nieuwe plan terug te komen.

Onlangs is in de archieven nog een tekening gevonden welke het ontwerpteam in de bestekfase nog niet ter beschikking stond. Hierop is te zien dat de bestaande bedrijfsvloer welke in het foyer gedeelte dient te worden gesloopt, onder de bestaande verhoogde vloer door loopt. Destijds is op deze vloer een zandpakket aangebracht waarop stelconplaten / betontegels zijn aangebracht. Om te voorkomen dat de gevels ten gevolge van deze horizontale belasting naar buiten worden gedrukt, zijn trekstangen aangebracht. Deze zijn door de metselwerk gevel verankerd en verankerd op de bestaande bedrijfsvloer.

Op de volgende pagina's is deze bestaande tekening weergegeven.

Notitie t.b.v. 1e nota van inlichtingen blad 2 van 5


Werk : Spoorzone, renovatie gebouw 90
Werknr. : 19-052
Betreft : begane grond vloer foyer
Datum : 27-01-2021
Behandeld door : Ir. J.J.W.J. Houben

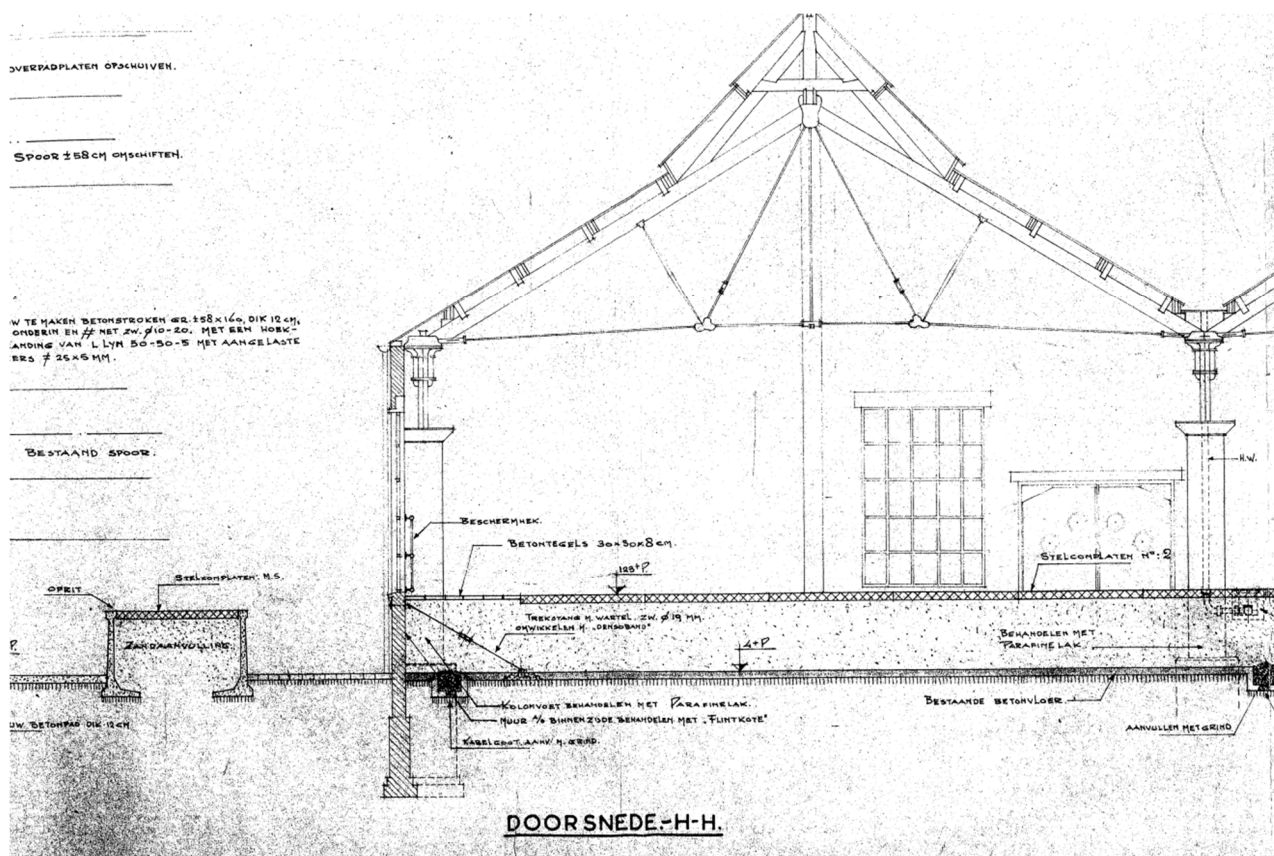

Bestaande doorsnede.

Notitie t.b.v. 1e nota van inlichtingen blad 3 van 5


Werk : Spoorzone, renovatie gebouw 90
Werknr. : 19-052
Betreft : begane grond vloer foyer
Datum : 27-01-2021
Behandeld door : Ir. J.J.W.J. Houben

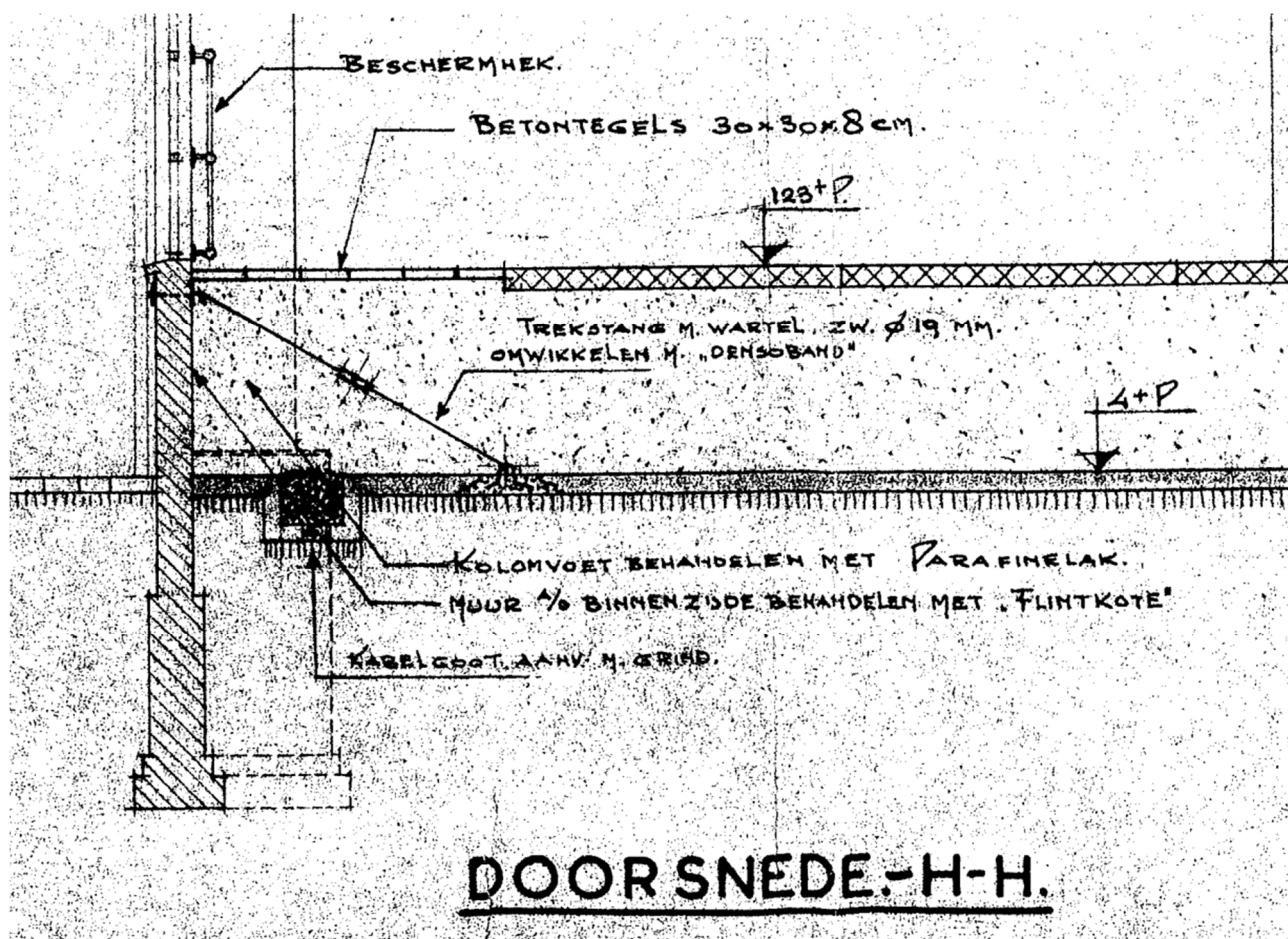

Fragment bestaande doorsnede.

Notitie t.b.v. 1e nota van inlichtingen blad 4 van 5

Werk : Spoorzone, renovatie gebouw 90
Werknr. : 19-052
Betreft : begane grond vloer foyer
Datum : 27-01-2021
Behandeld door : Ir. J.J.W.J. Houben

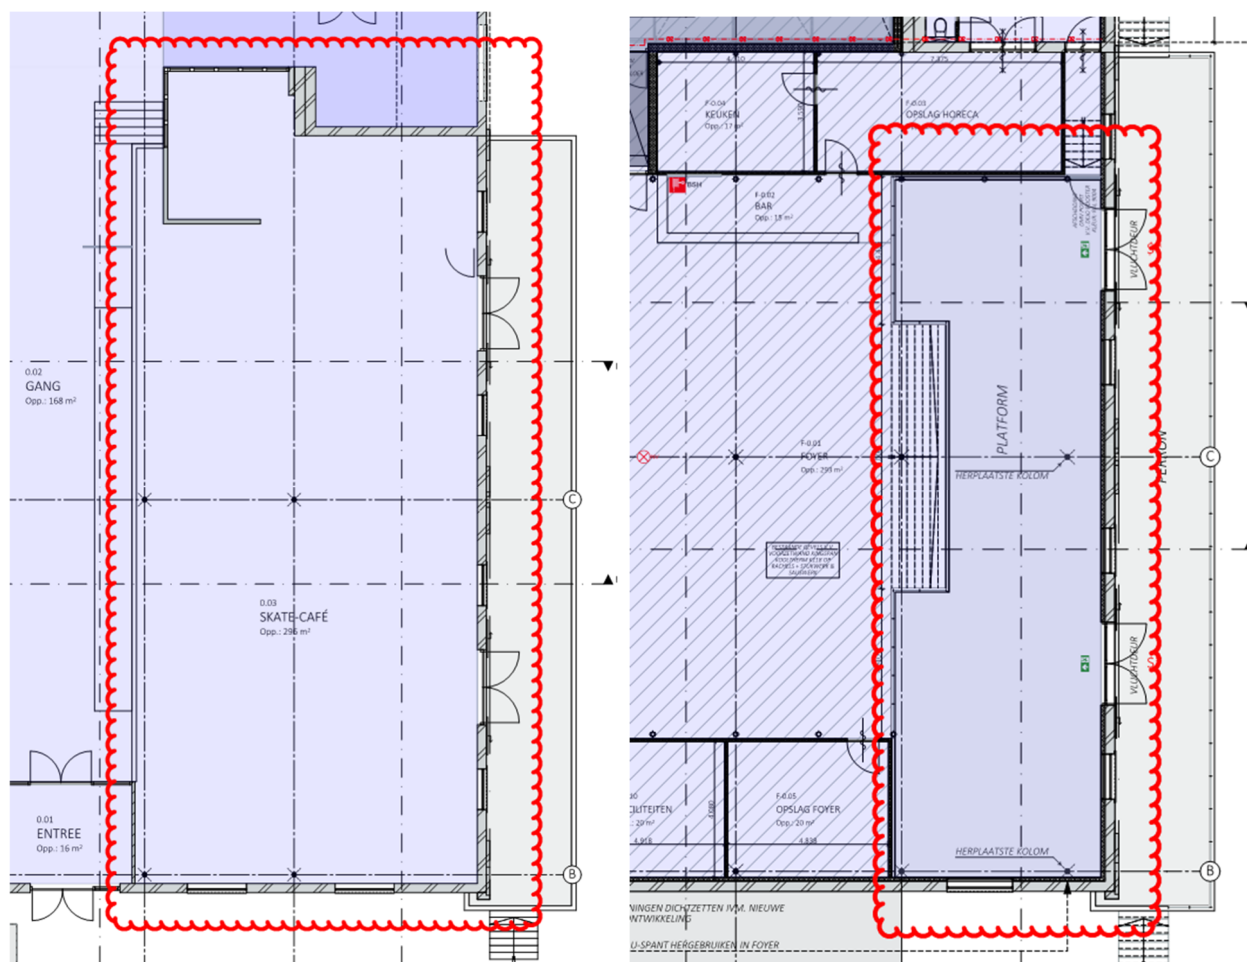

Links de bestaande verhoogde vloer en rechts de nieuwe verhoogde vloer.



Raadgevend Ingenieurs B.V.

Watertorenstraat 10 | 5102 AG Dongen
+31 (0)162 - 322 111 | h4d.nl | info@h4d.nl

Notitie t.b.v. 1e nota van inlichtingen blad 5 van 5

Werk : Spoorzone, renovatie gebouw 90
Werknr. : 19-052
Betreft : begane grond vloer foyer
Datum : 27-01-2021
Behandeld door : Ir. J.J.W.J. Houben

De bestaande bedrijfsvloer ter plaatse van de foyer dient te worden gesloopt ter vervanging door een geïsoleerde betonvloer. Gegeven de vaststelling o.b.v. de bestaande tekening dat de bestaande bedrijfsvloer onder de bestaande verhoogde vloer doorloopt, dient de aannemer rekening te houden met betreffend deel te slopen bestaande vloer onder de bestaande verhoogde vloer. Het vloerdeel onder de verhoogde vloer in de nieuwe toestand (buiten de keerwanden) kan worden gehandhaafd.

Tevens dient de aannemer de staat van de bestaande verankeringen van de gevel in het werk te controleren.

einde document