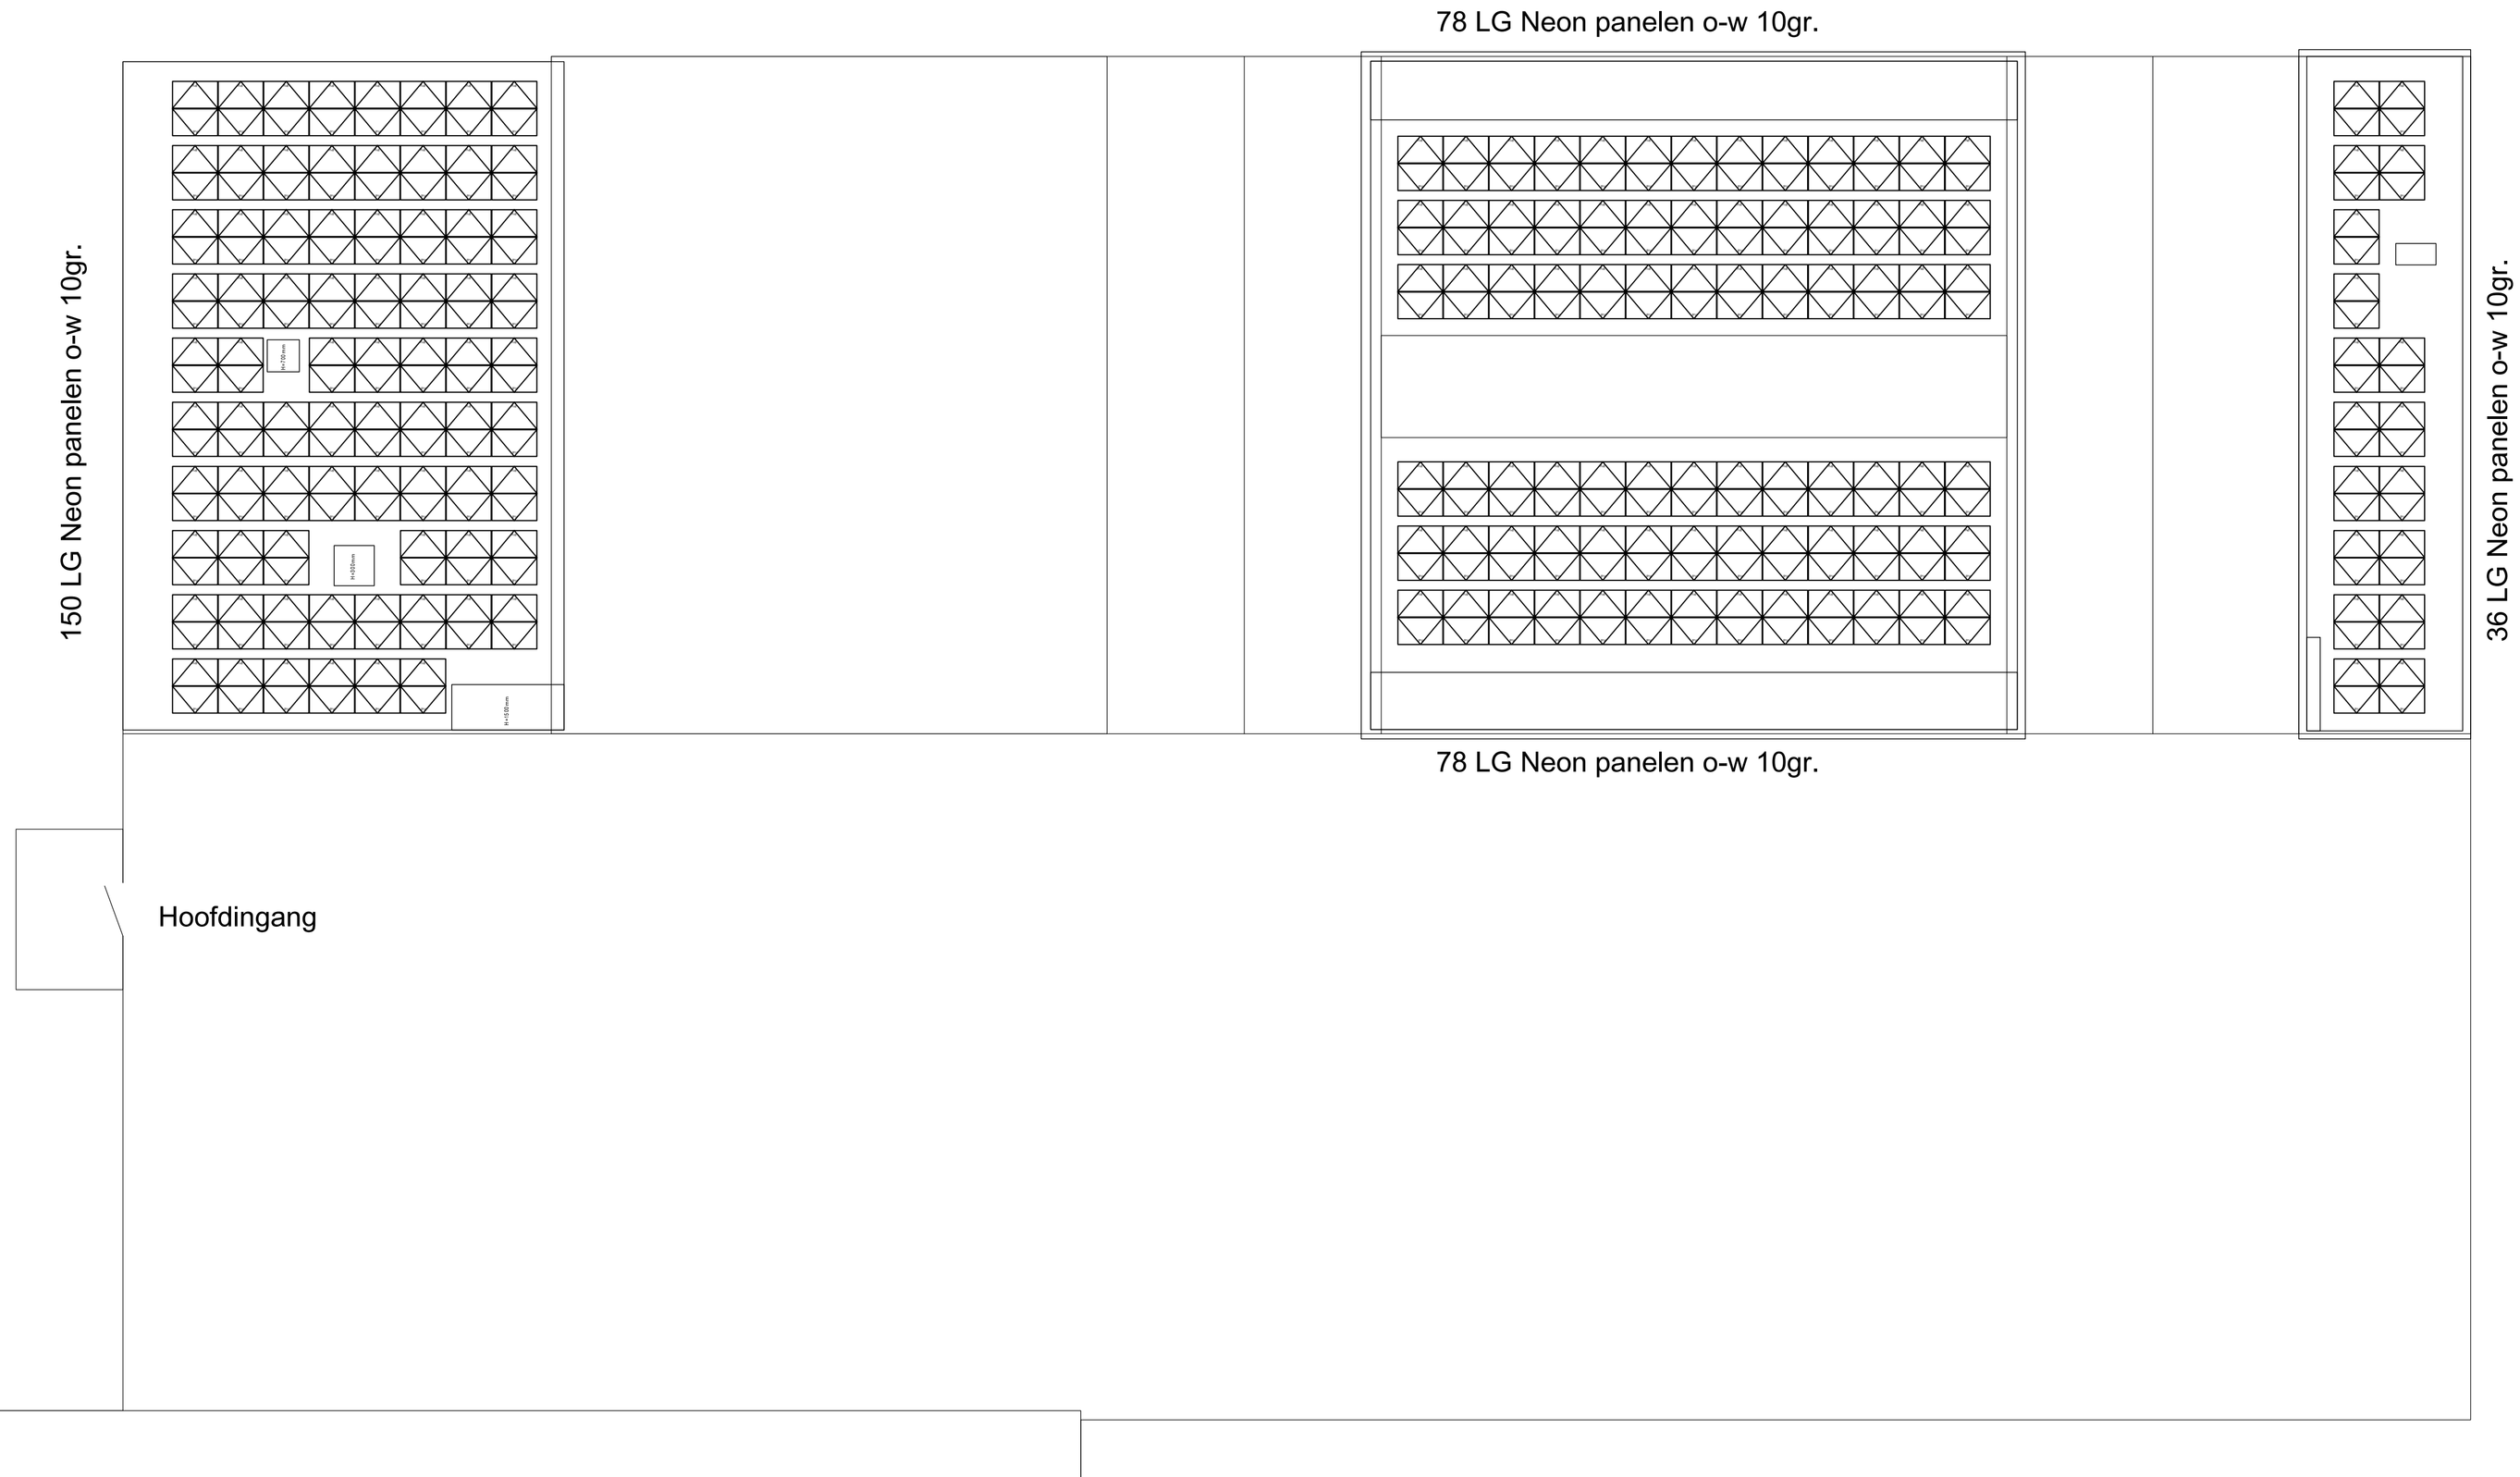

In totaal 342 LG Neon panelen

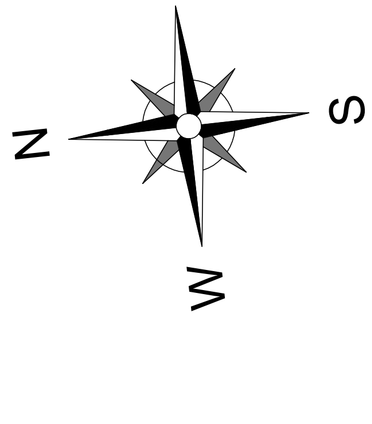

A	20-04-2018	JG	Aantallen en paneeltype toegevoegd
B	27-06-2018	JG	As Build in stempel

Projectgegevens:
Hall of Fame Tilburg

eigenenergie.net
Spaarpot 20
5667 KG GELDROP info@eigenenergie.net
+31 (0) 40 - 84 32 067 www.eigenenergie.net

Werkadres:
Burgemeester Brokxlaan 6
5041 SB Tilburg

Projectcode:		Blad:	001
Projectleider	AS	Gezien	
Tekenaar	FS	Schaal	50
Datum	10-01-2018	Formaat	A1

Onderdeel:
Inplantingstekening As Build

Status:
As Build

All rights are reserved. Reproduction in whole or in part is prohibited without the written consent of the copy. Alle rechten zijn voorbehouden.
Reproduktie is geheel of gedeelte is toegestaan mits voorafgaande goedkeuring van eigenenergie.net