


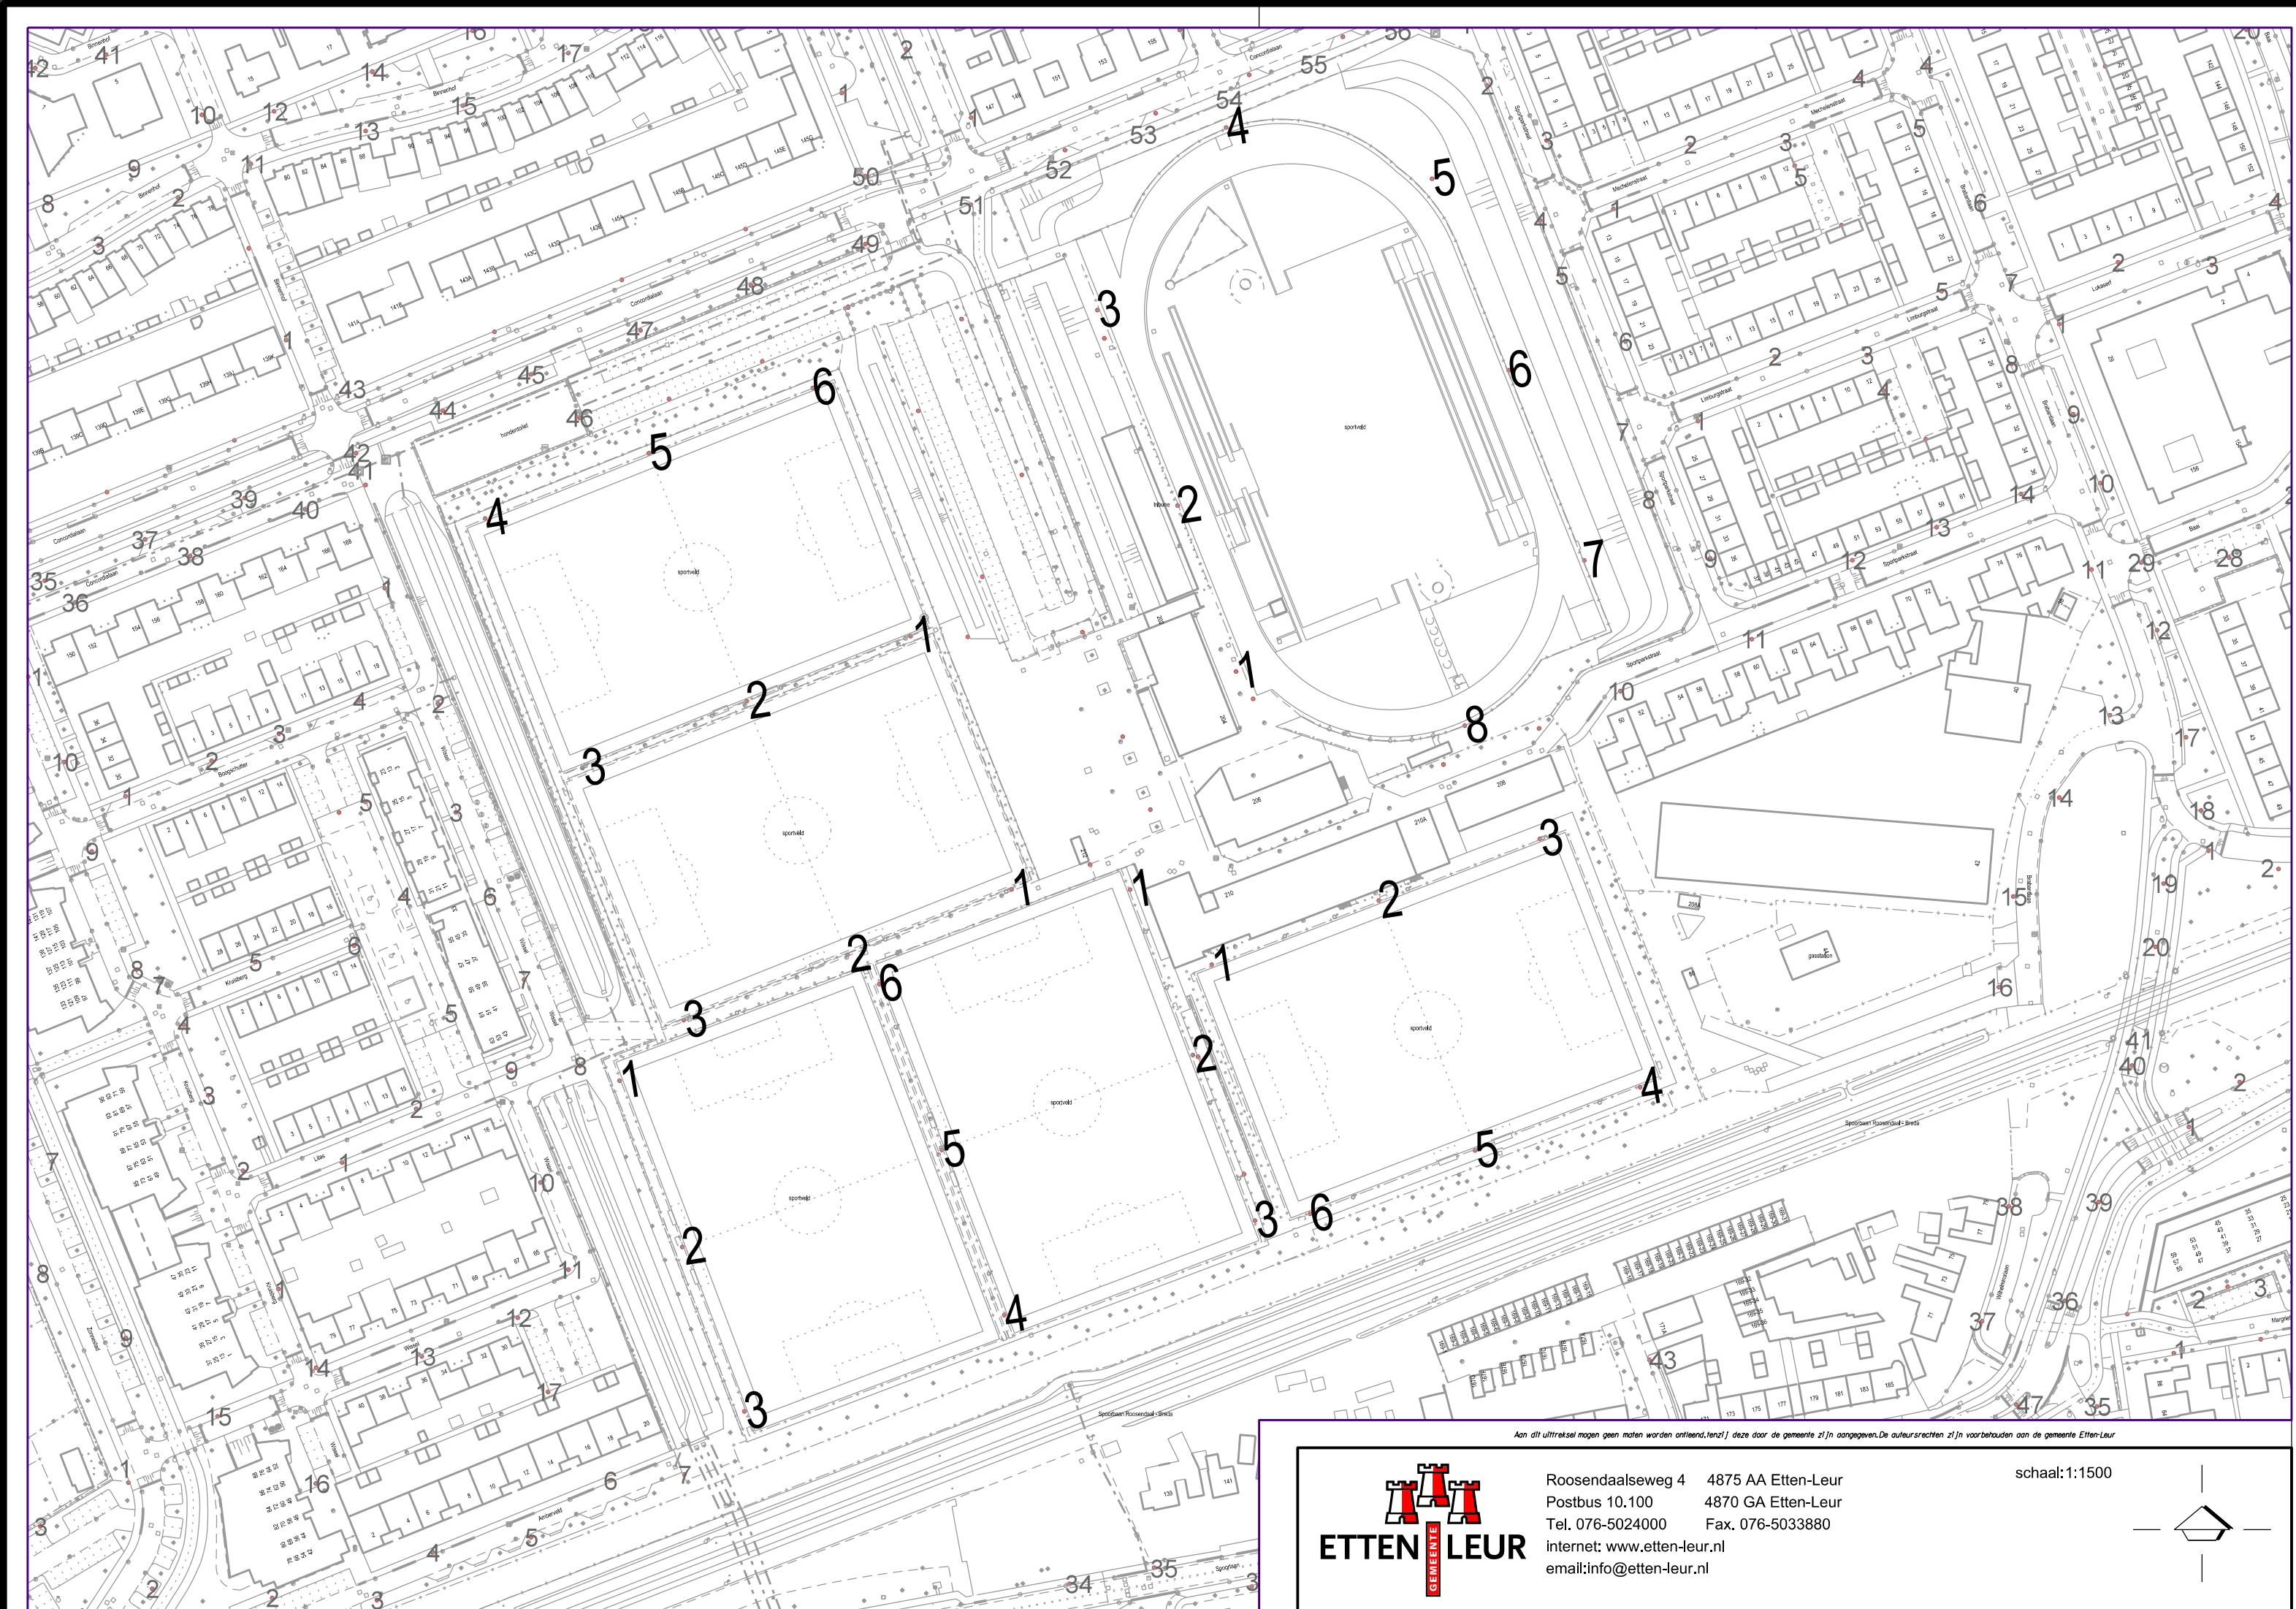

Aan dit uittreksel mogen geen maten worden ontleend, tenzij deze door de gemeente z/n aangegeven. De auteursrechten z/n voorbehouden aan de gemeente Etten-Leur



Roosendaalseweg 4 4875 AA Etten-Leur
Postbus 10.100 4870 GA Etten-Leur
Tel. 076-5024000 Fax. 076-5033880
internet: www.etten-leur.nl
email: info@etten-leur.nl

schaal: 1:1500

