

RENOVOOI SYMBOLENVERKLARING

	KABELDOOT / LADDERBAK	STUJLEIDING
	WANDGROOT	DOORGAANG STUJLEIDING
	VLOERGROOT	DOORGAANG ZAKLEIDING
	BRANDWERKING	
	STUJLESTUK / VERVALSTUK	DOORGAANG ZAKLEIDING
	KABELDOOT VERTICAAL NAAR BINNEN/GAAND	
	KABELDOOT VERTICAAL VAN BINNEN/OPGAAND	
	VLOERGROOT	
	ZAKLEIDING	

ROUTE DALI-STUURKABEL DOOR WANDEN (GEEN BST1412 MEEGENOMEN)


ROUTE DATAKABEL DOOR WANDEN

Verklaring kabelgootvlag

1	Breedte goot
2	Hoogte goot
3	Wandafstand
4	Wanddikte
5	Wandtype


REVISIE
Datum: 20-04-2012
Object nr: OR600721

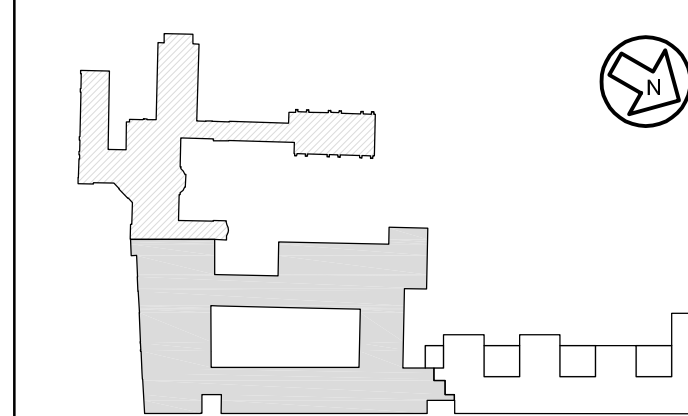

REVISIE
PAR: DATUM:

VRM Rijkswaardigheidsdienst

Renovatie Raad van State fase 2
Raad van State

Den Haag

Breijer Elektrotechniek

Project: 250210
Datum: 20-04-2012
Blad: 3 van 3