




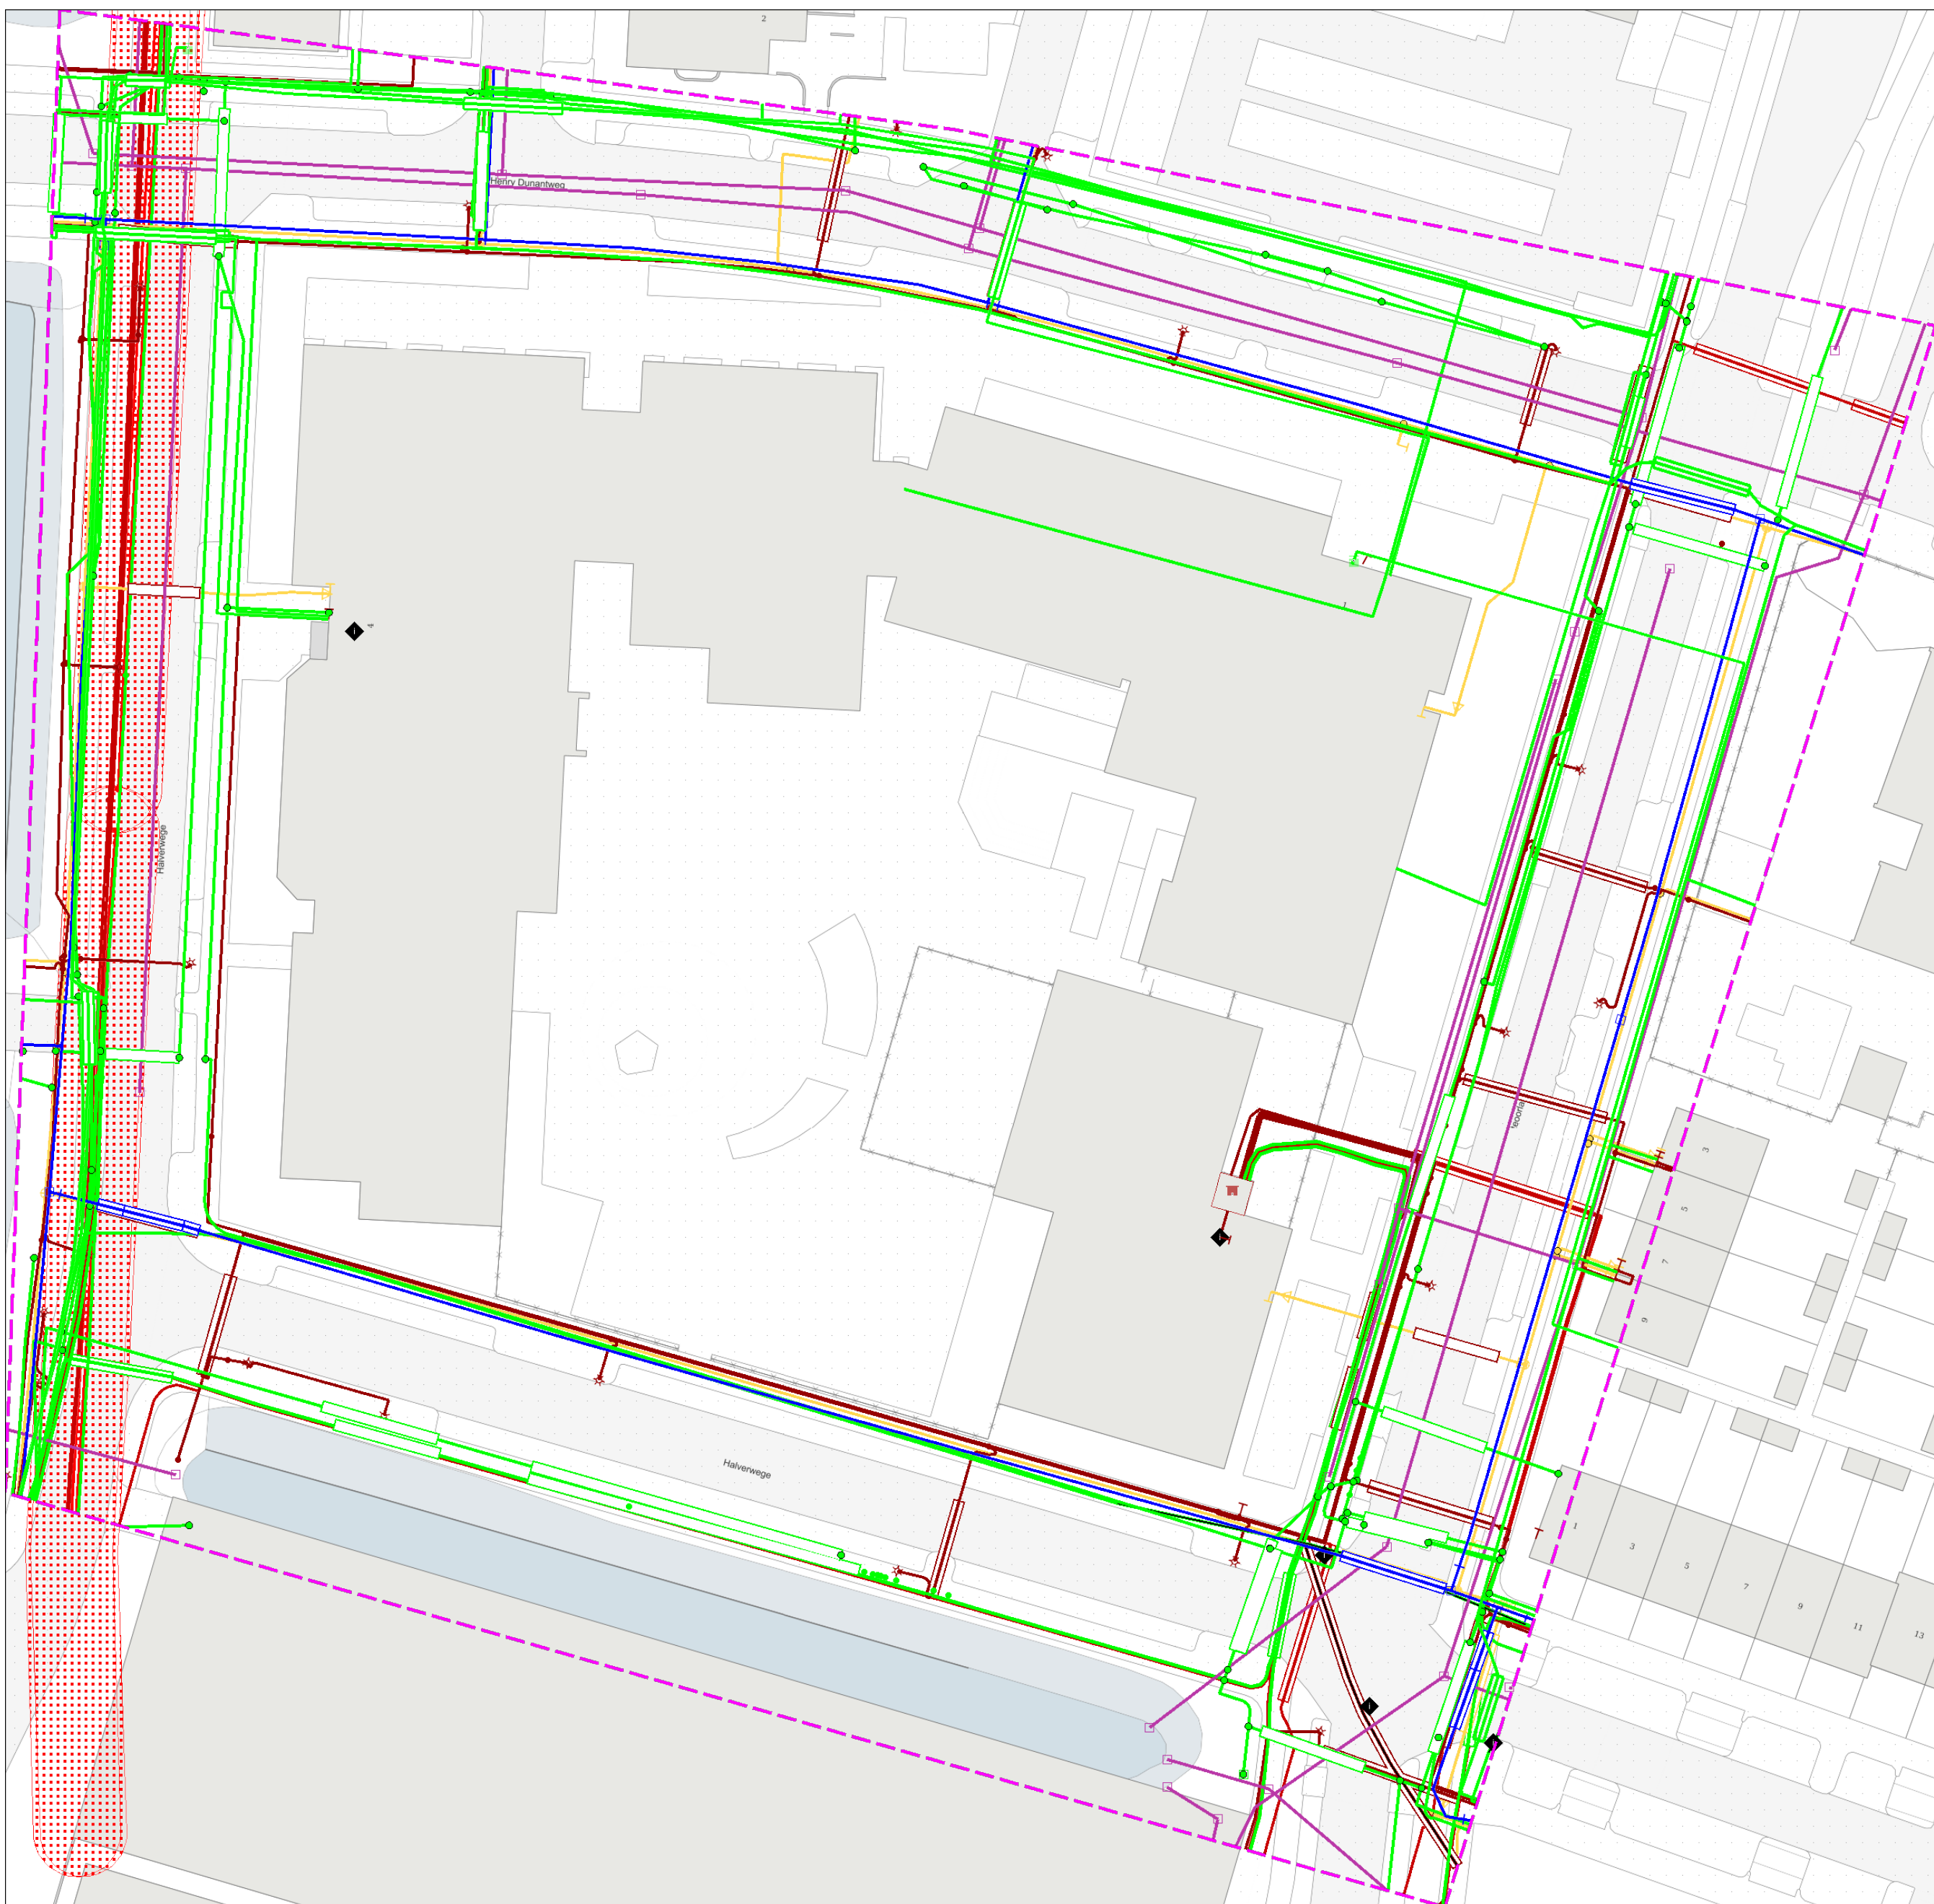



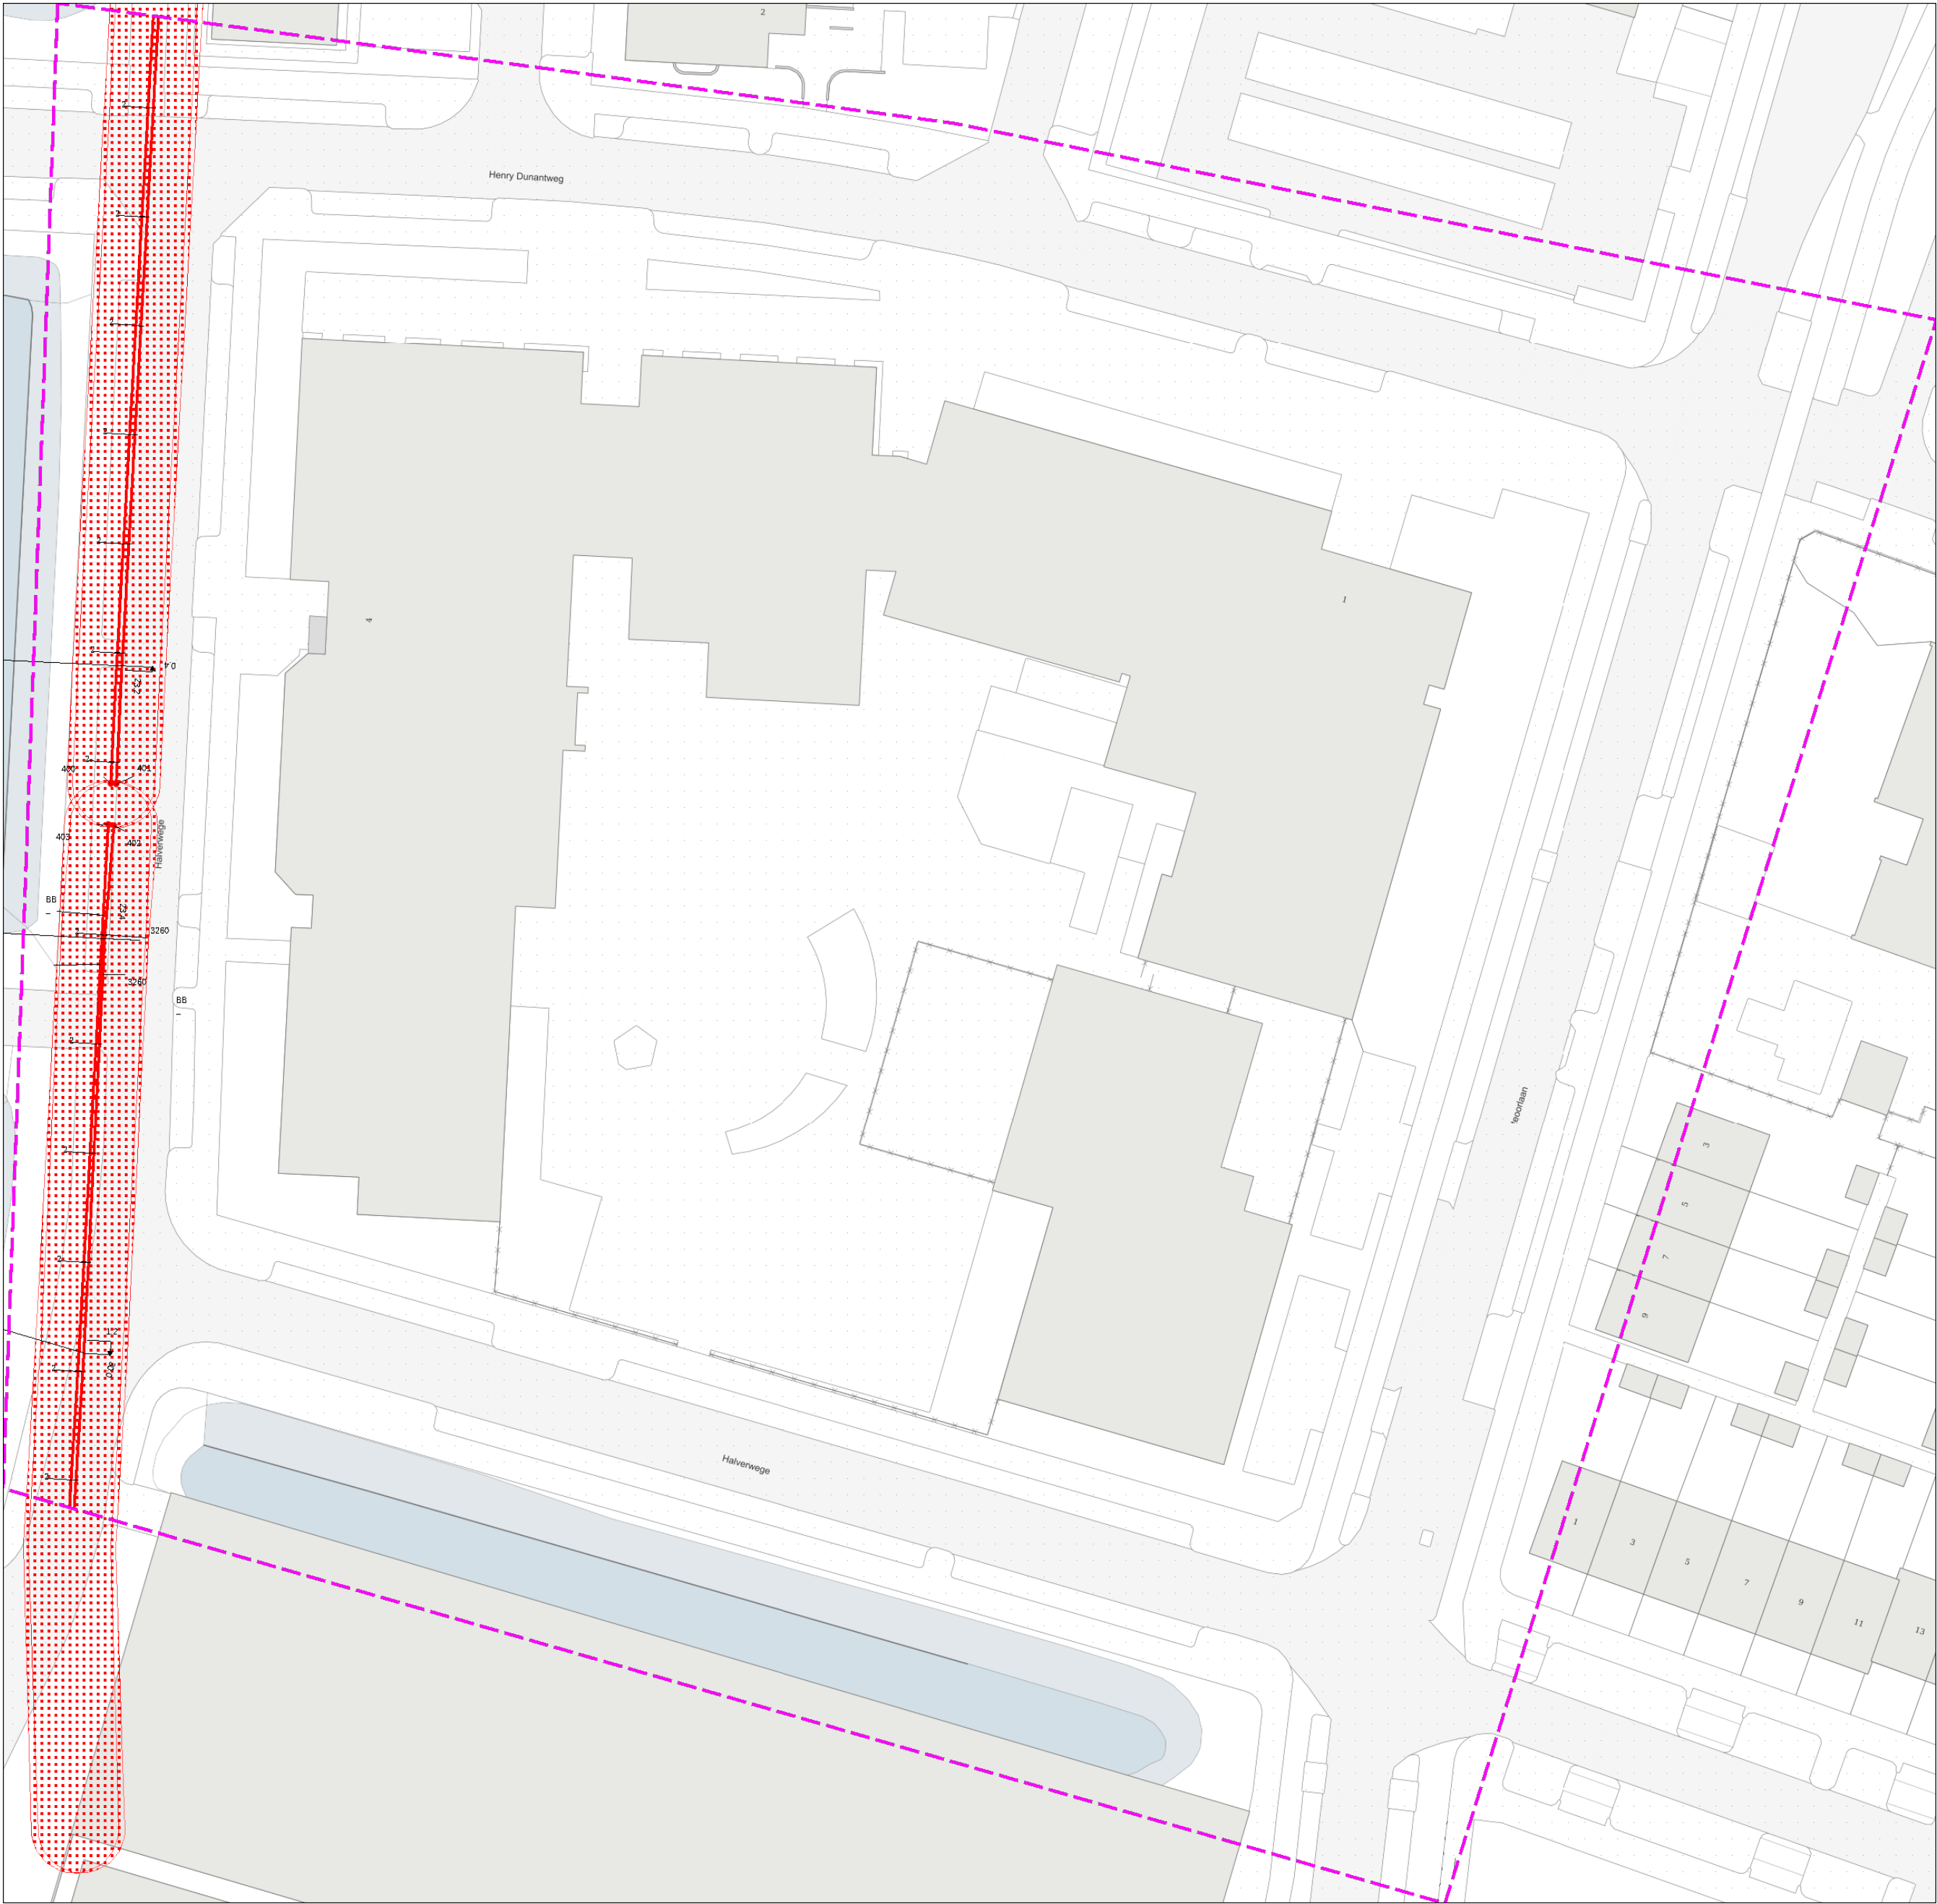

Toezichthouder(s):
 Liander Schadepreventie
 infoklic@alliander.com
 0881912211

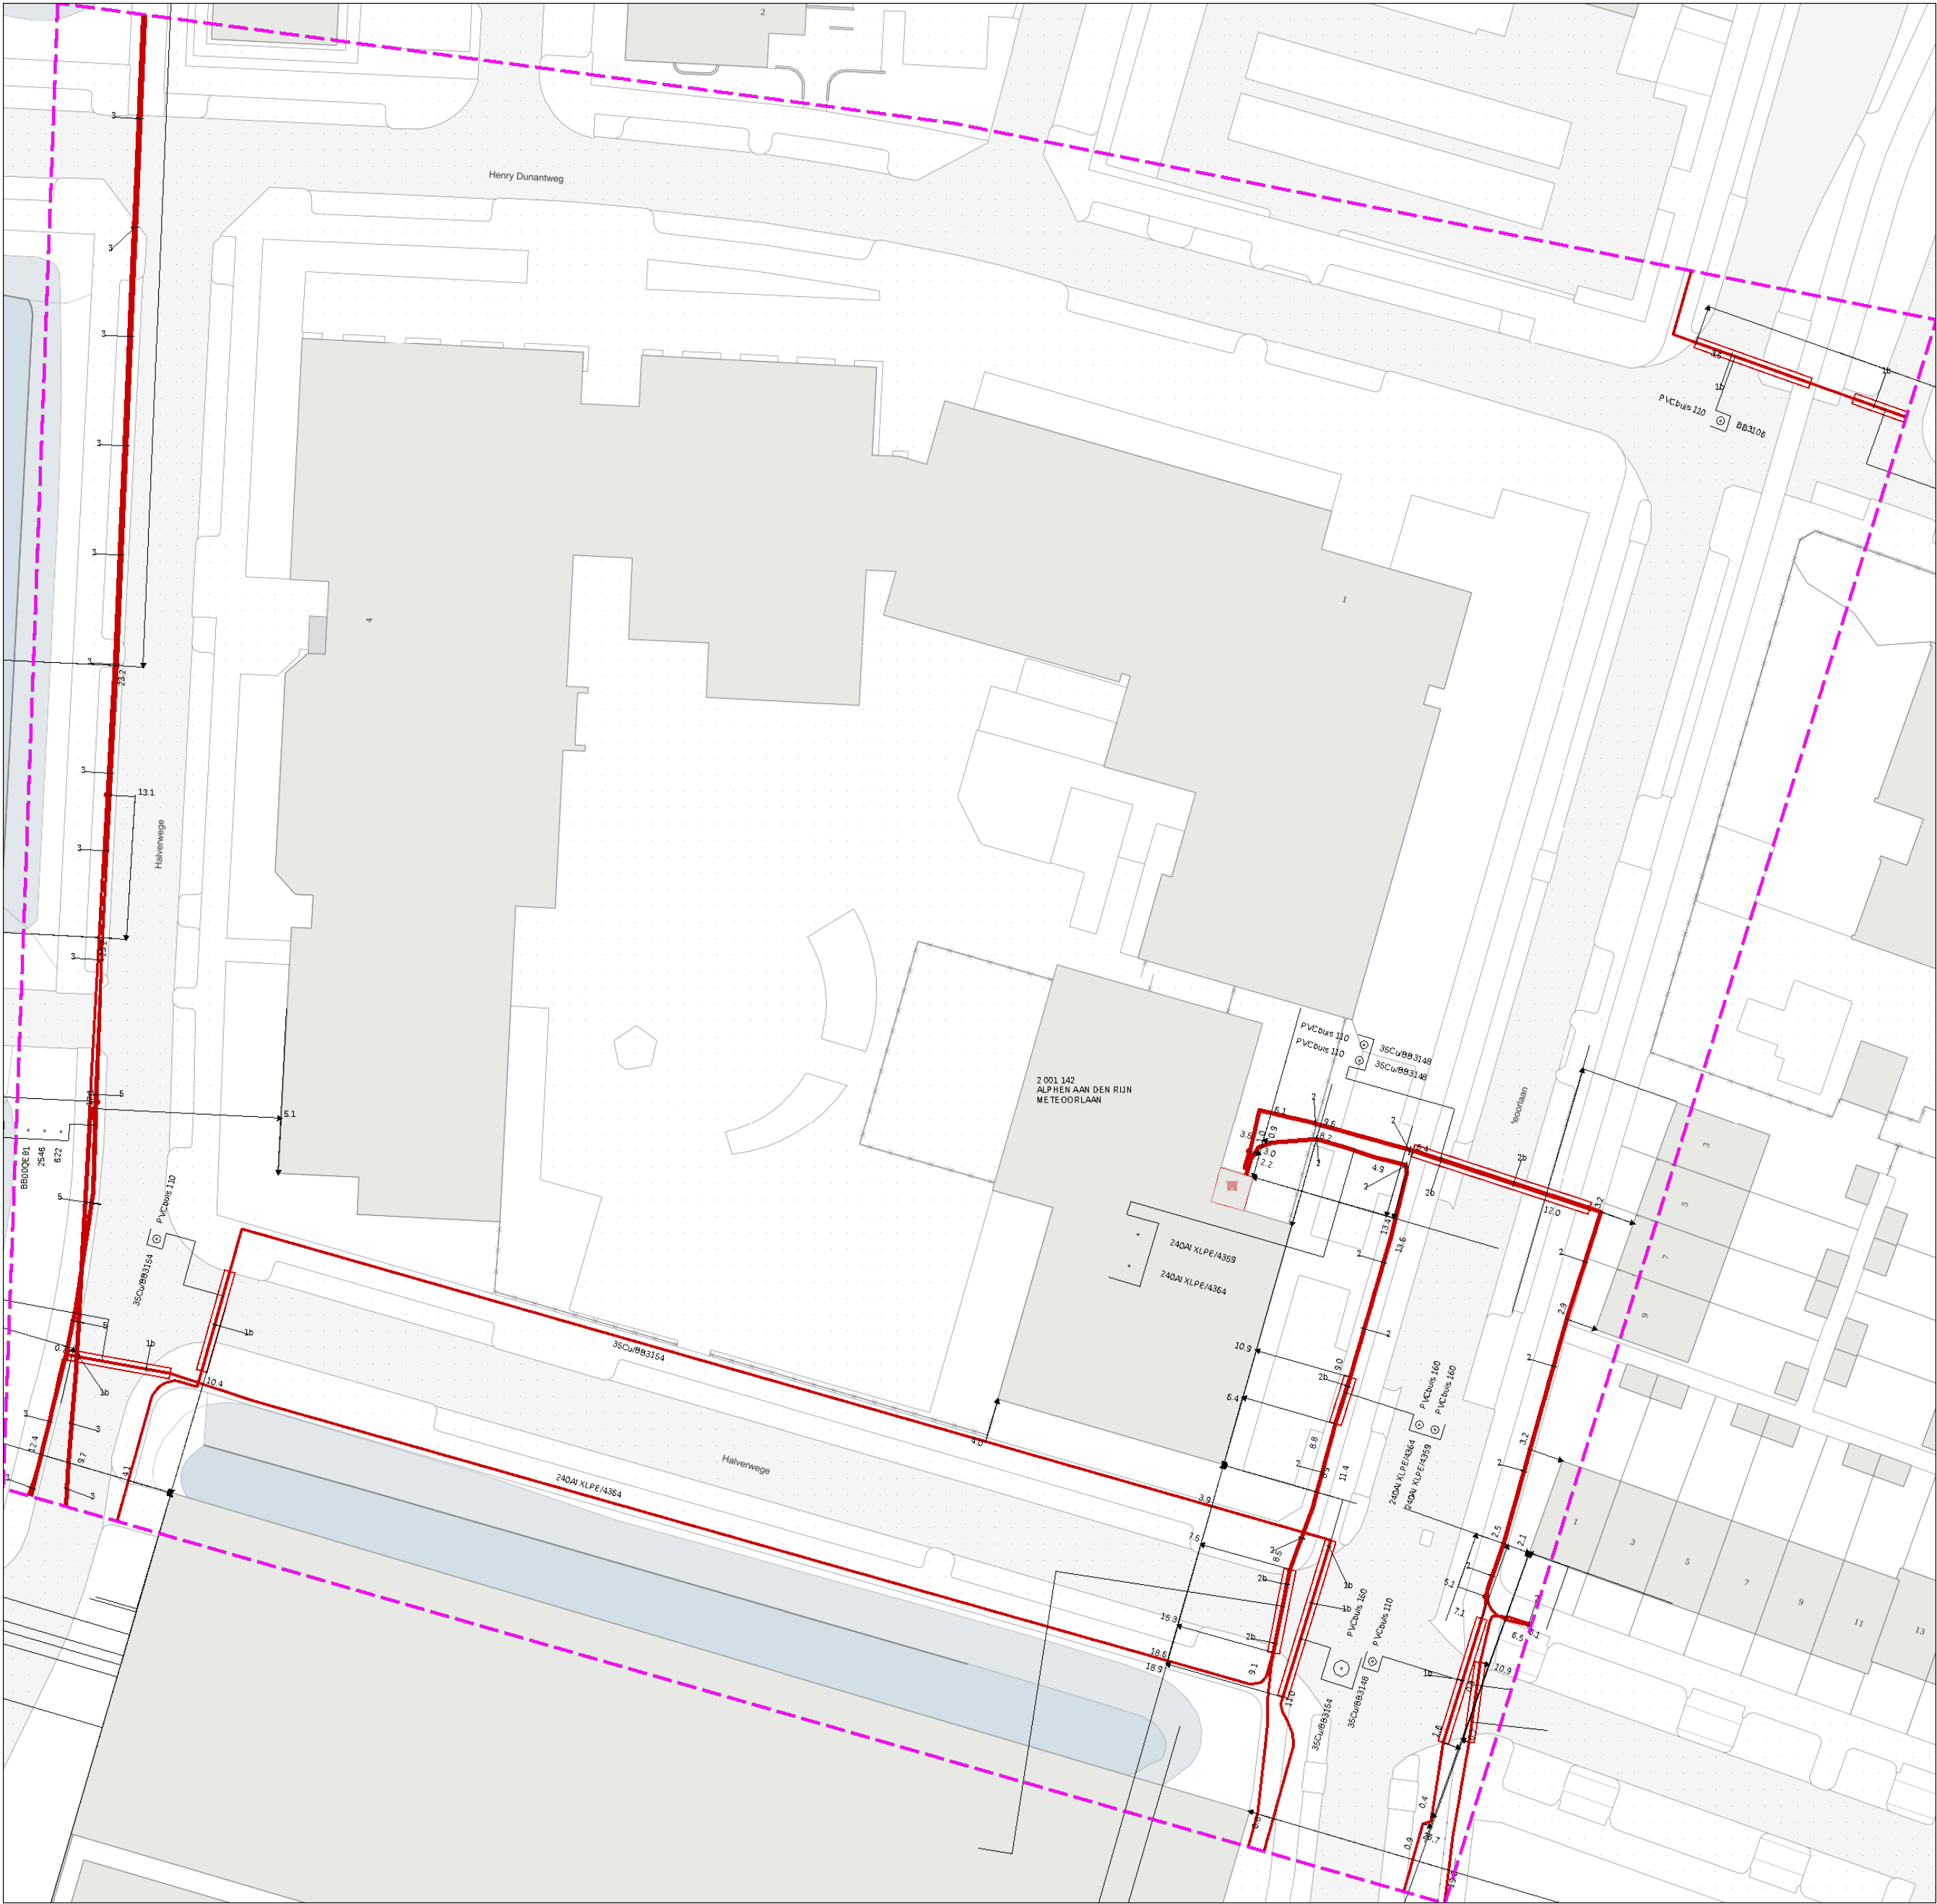


Toezichthouder(s):
 Liander Schadepreventie
 infoklic@alliander.com
 0881912211





Toezichthouder(s):
 Liander Schadepreventie
 infoklic@alliander.com
 0881912211




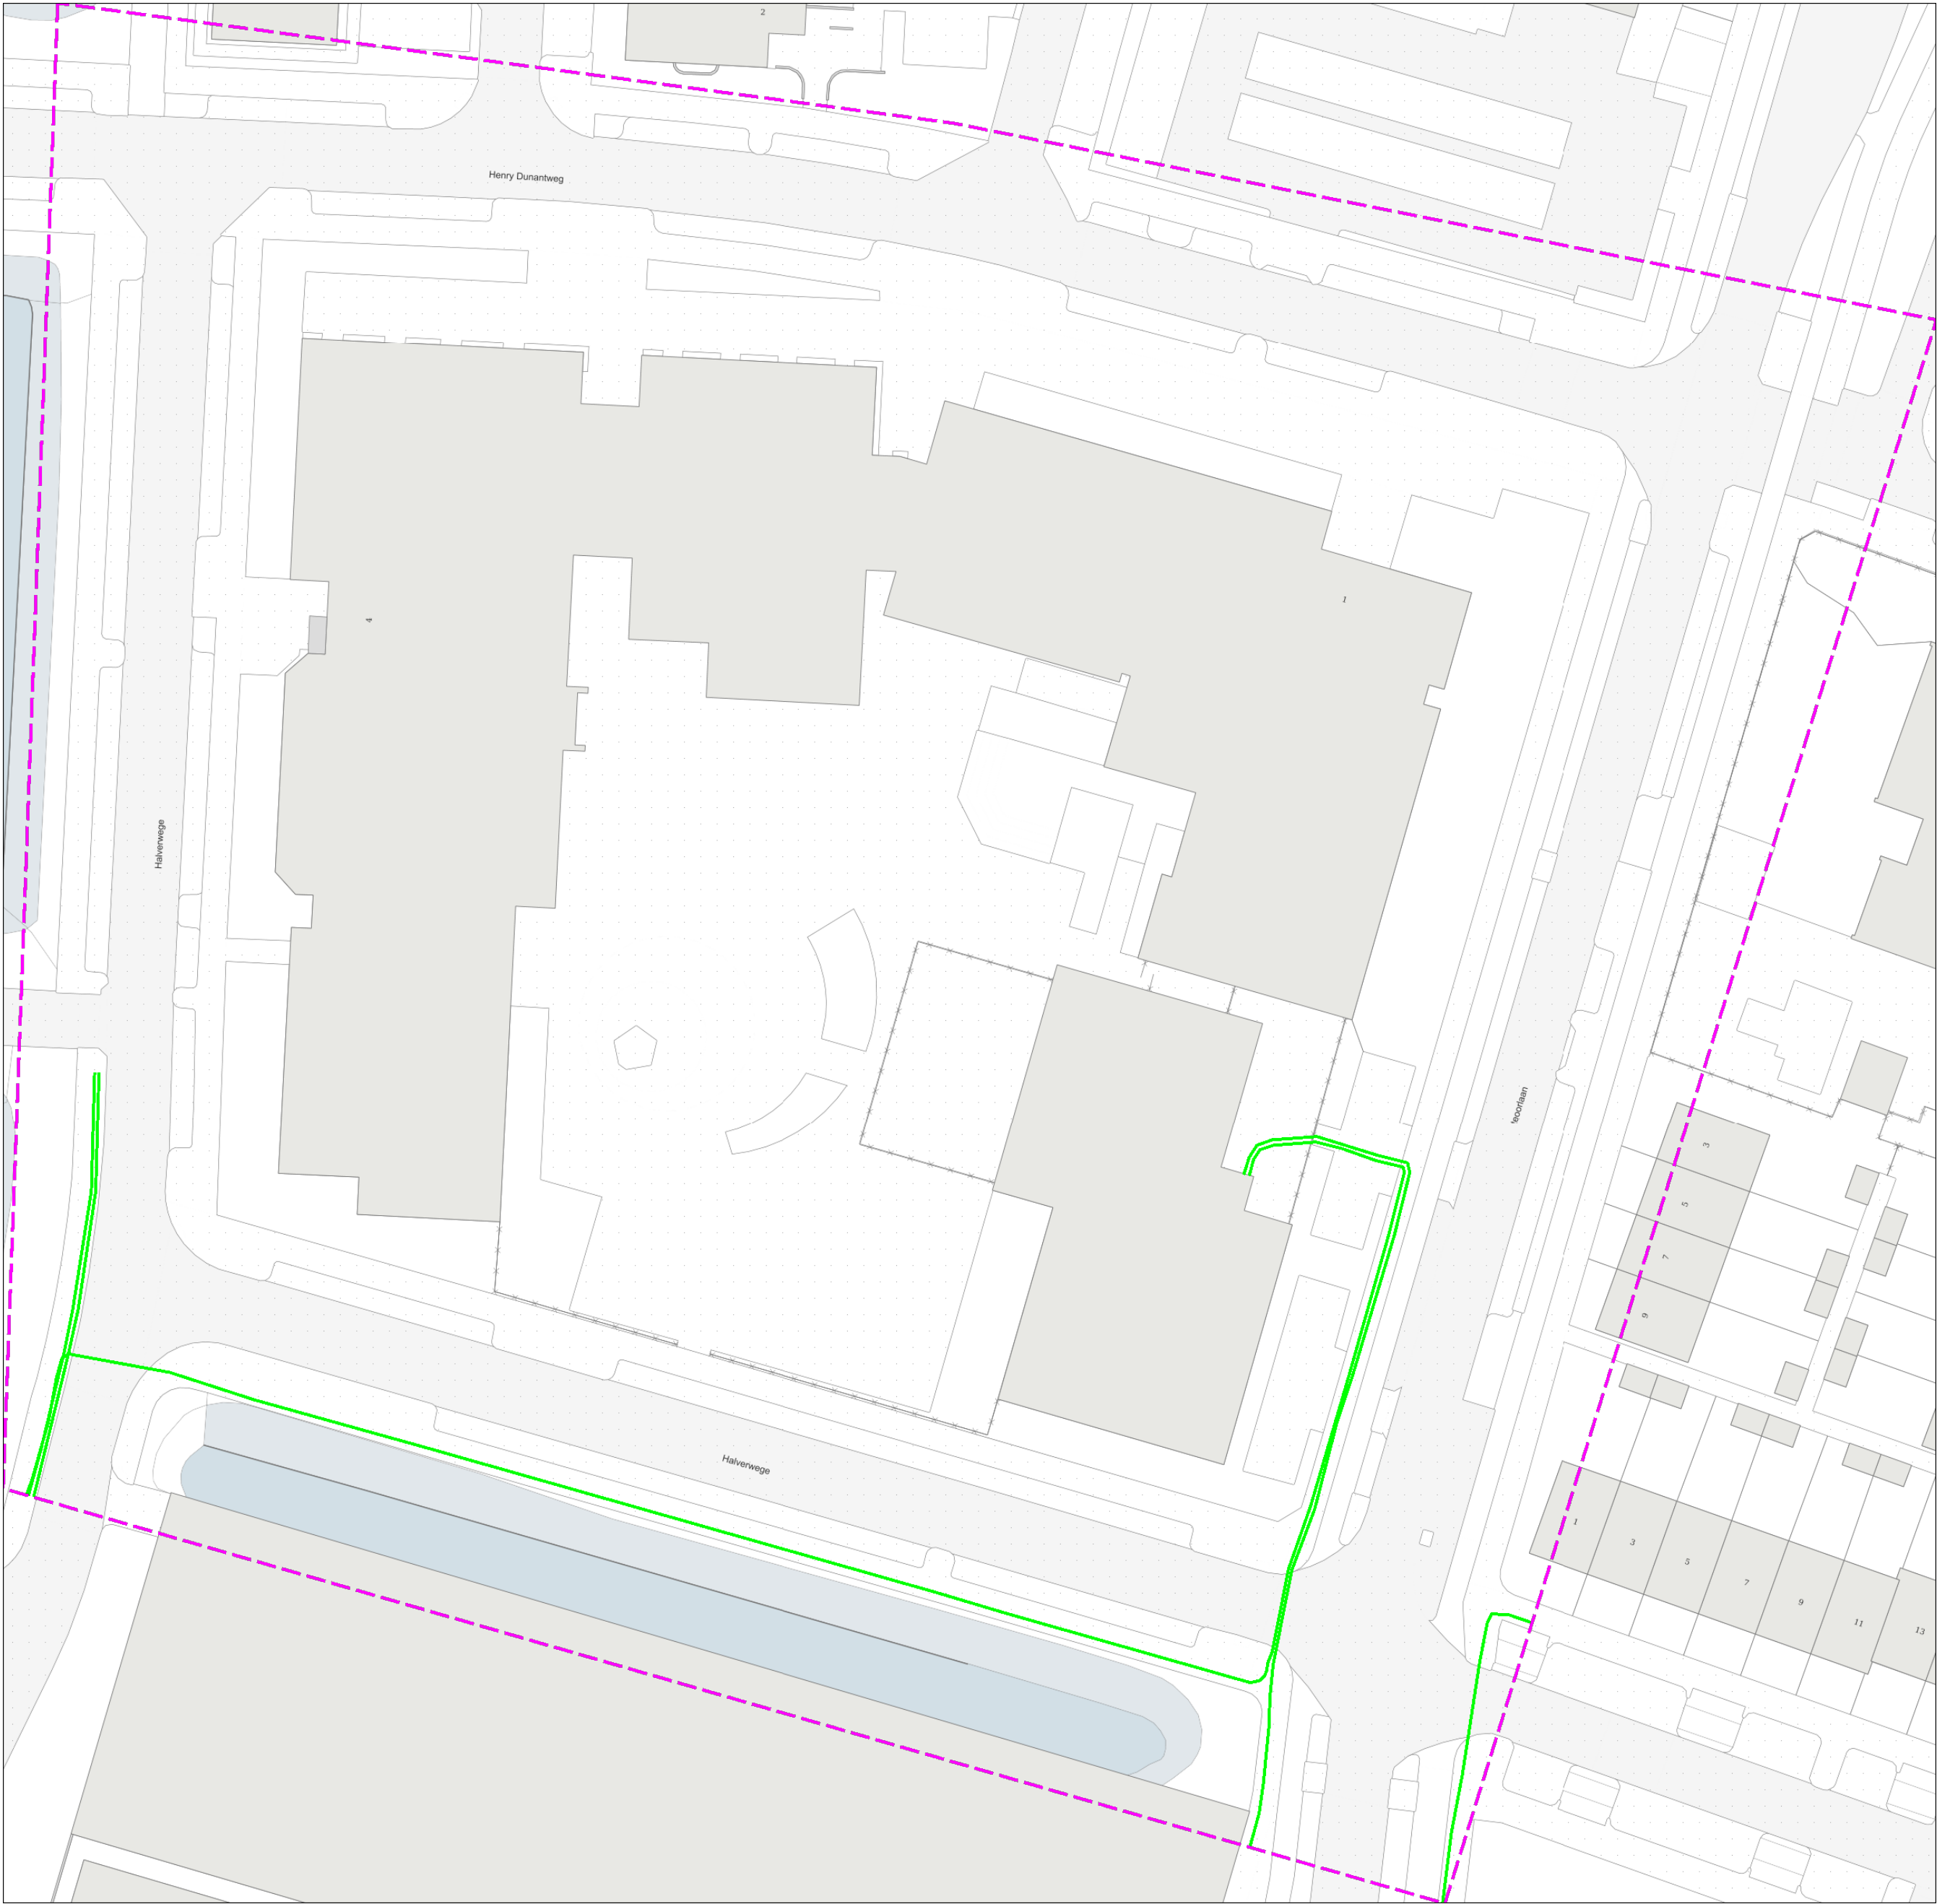



Toezichthouder(s):
 Tetelepta
 vooroverleg@eurofiber.com
 0302428700

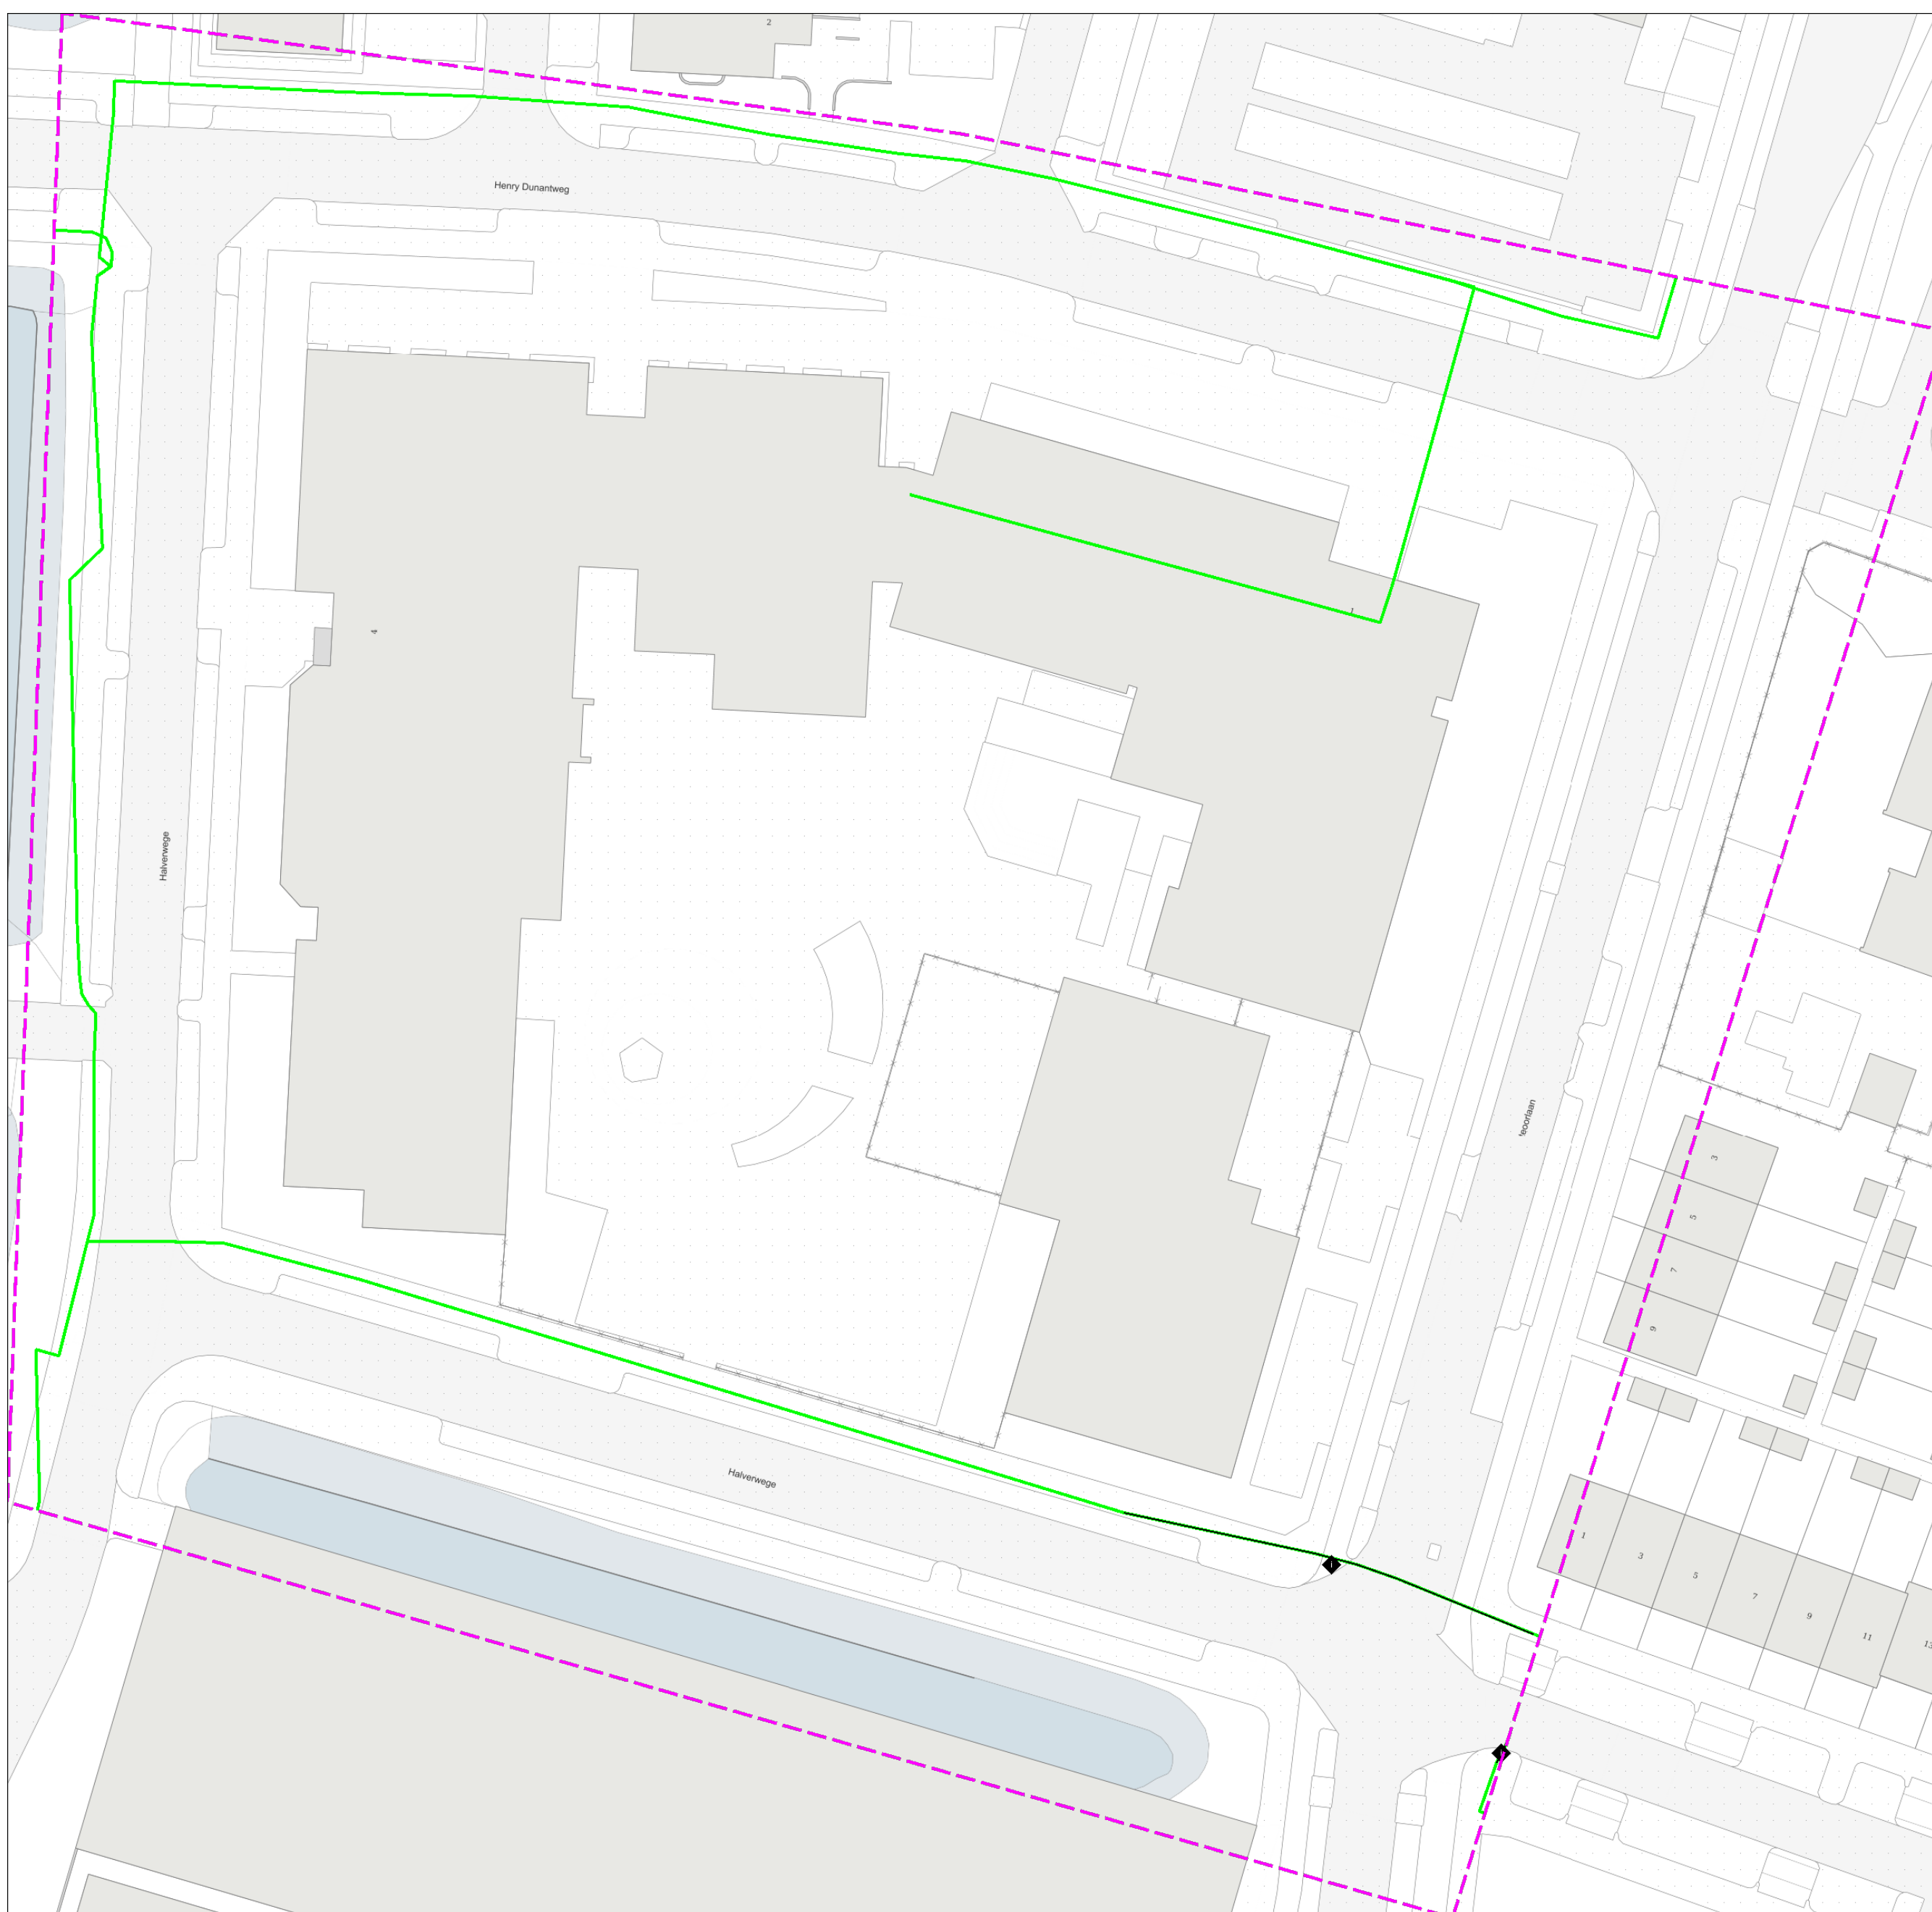

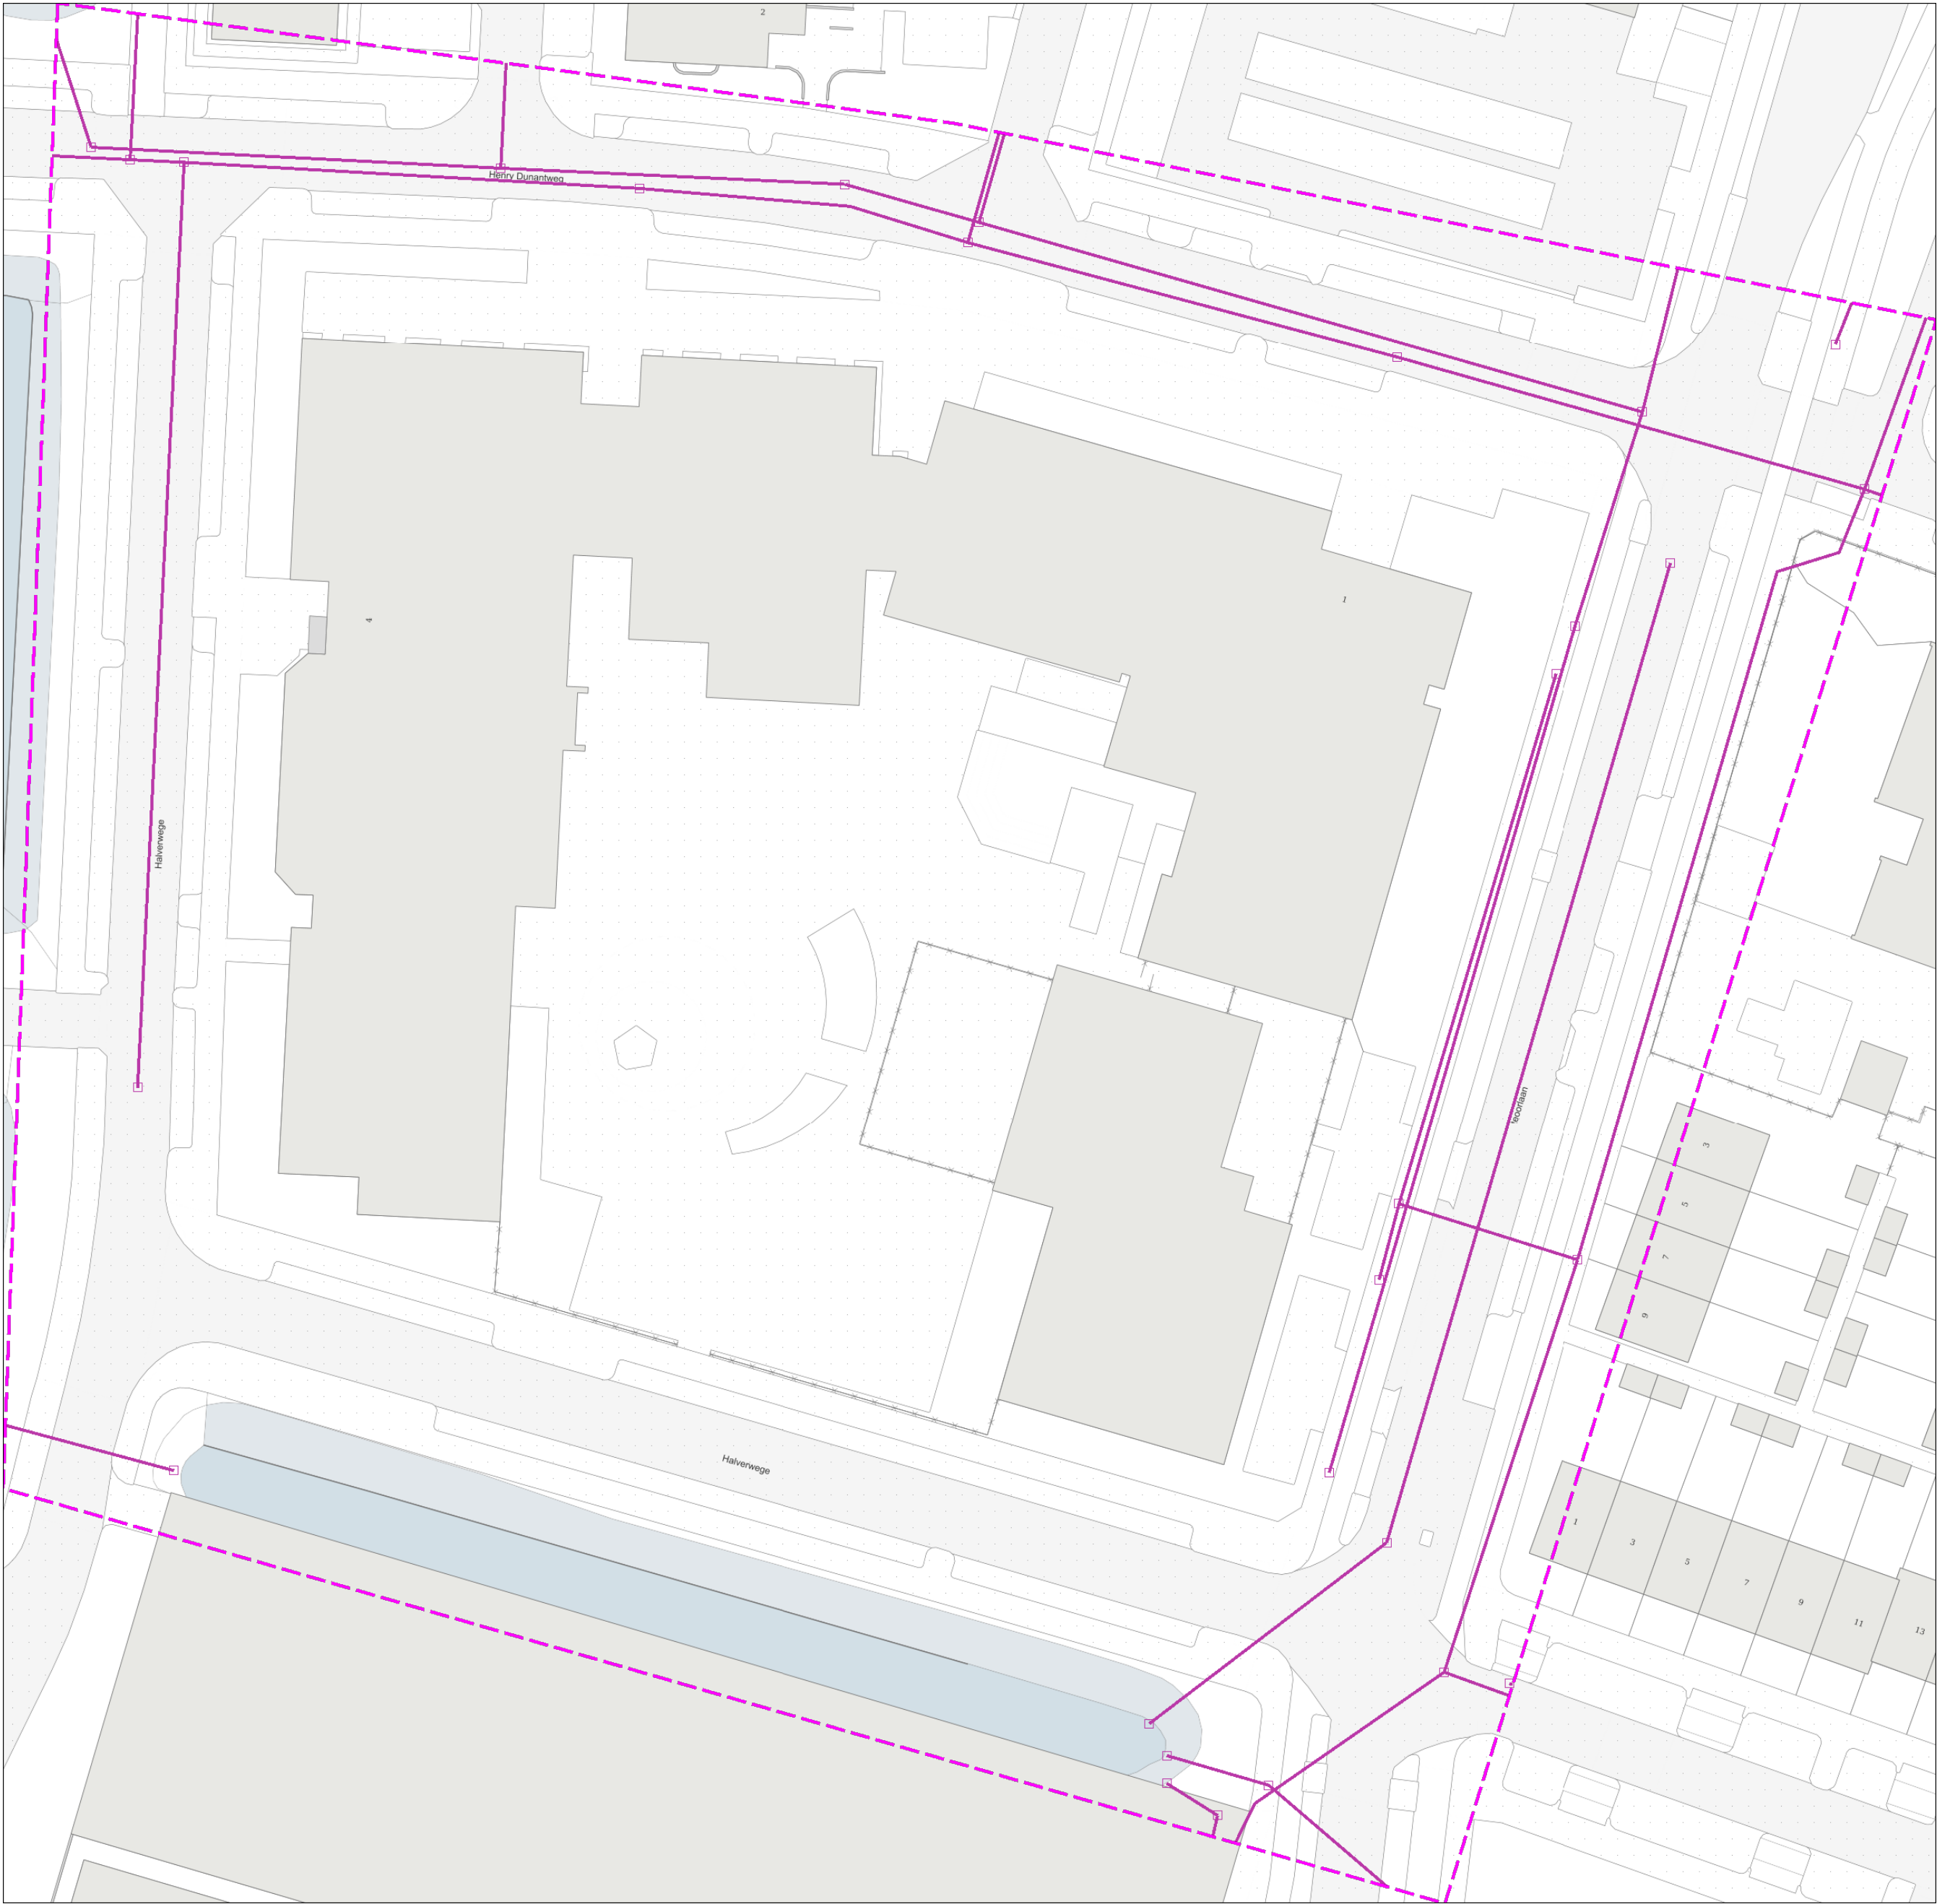

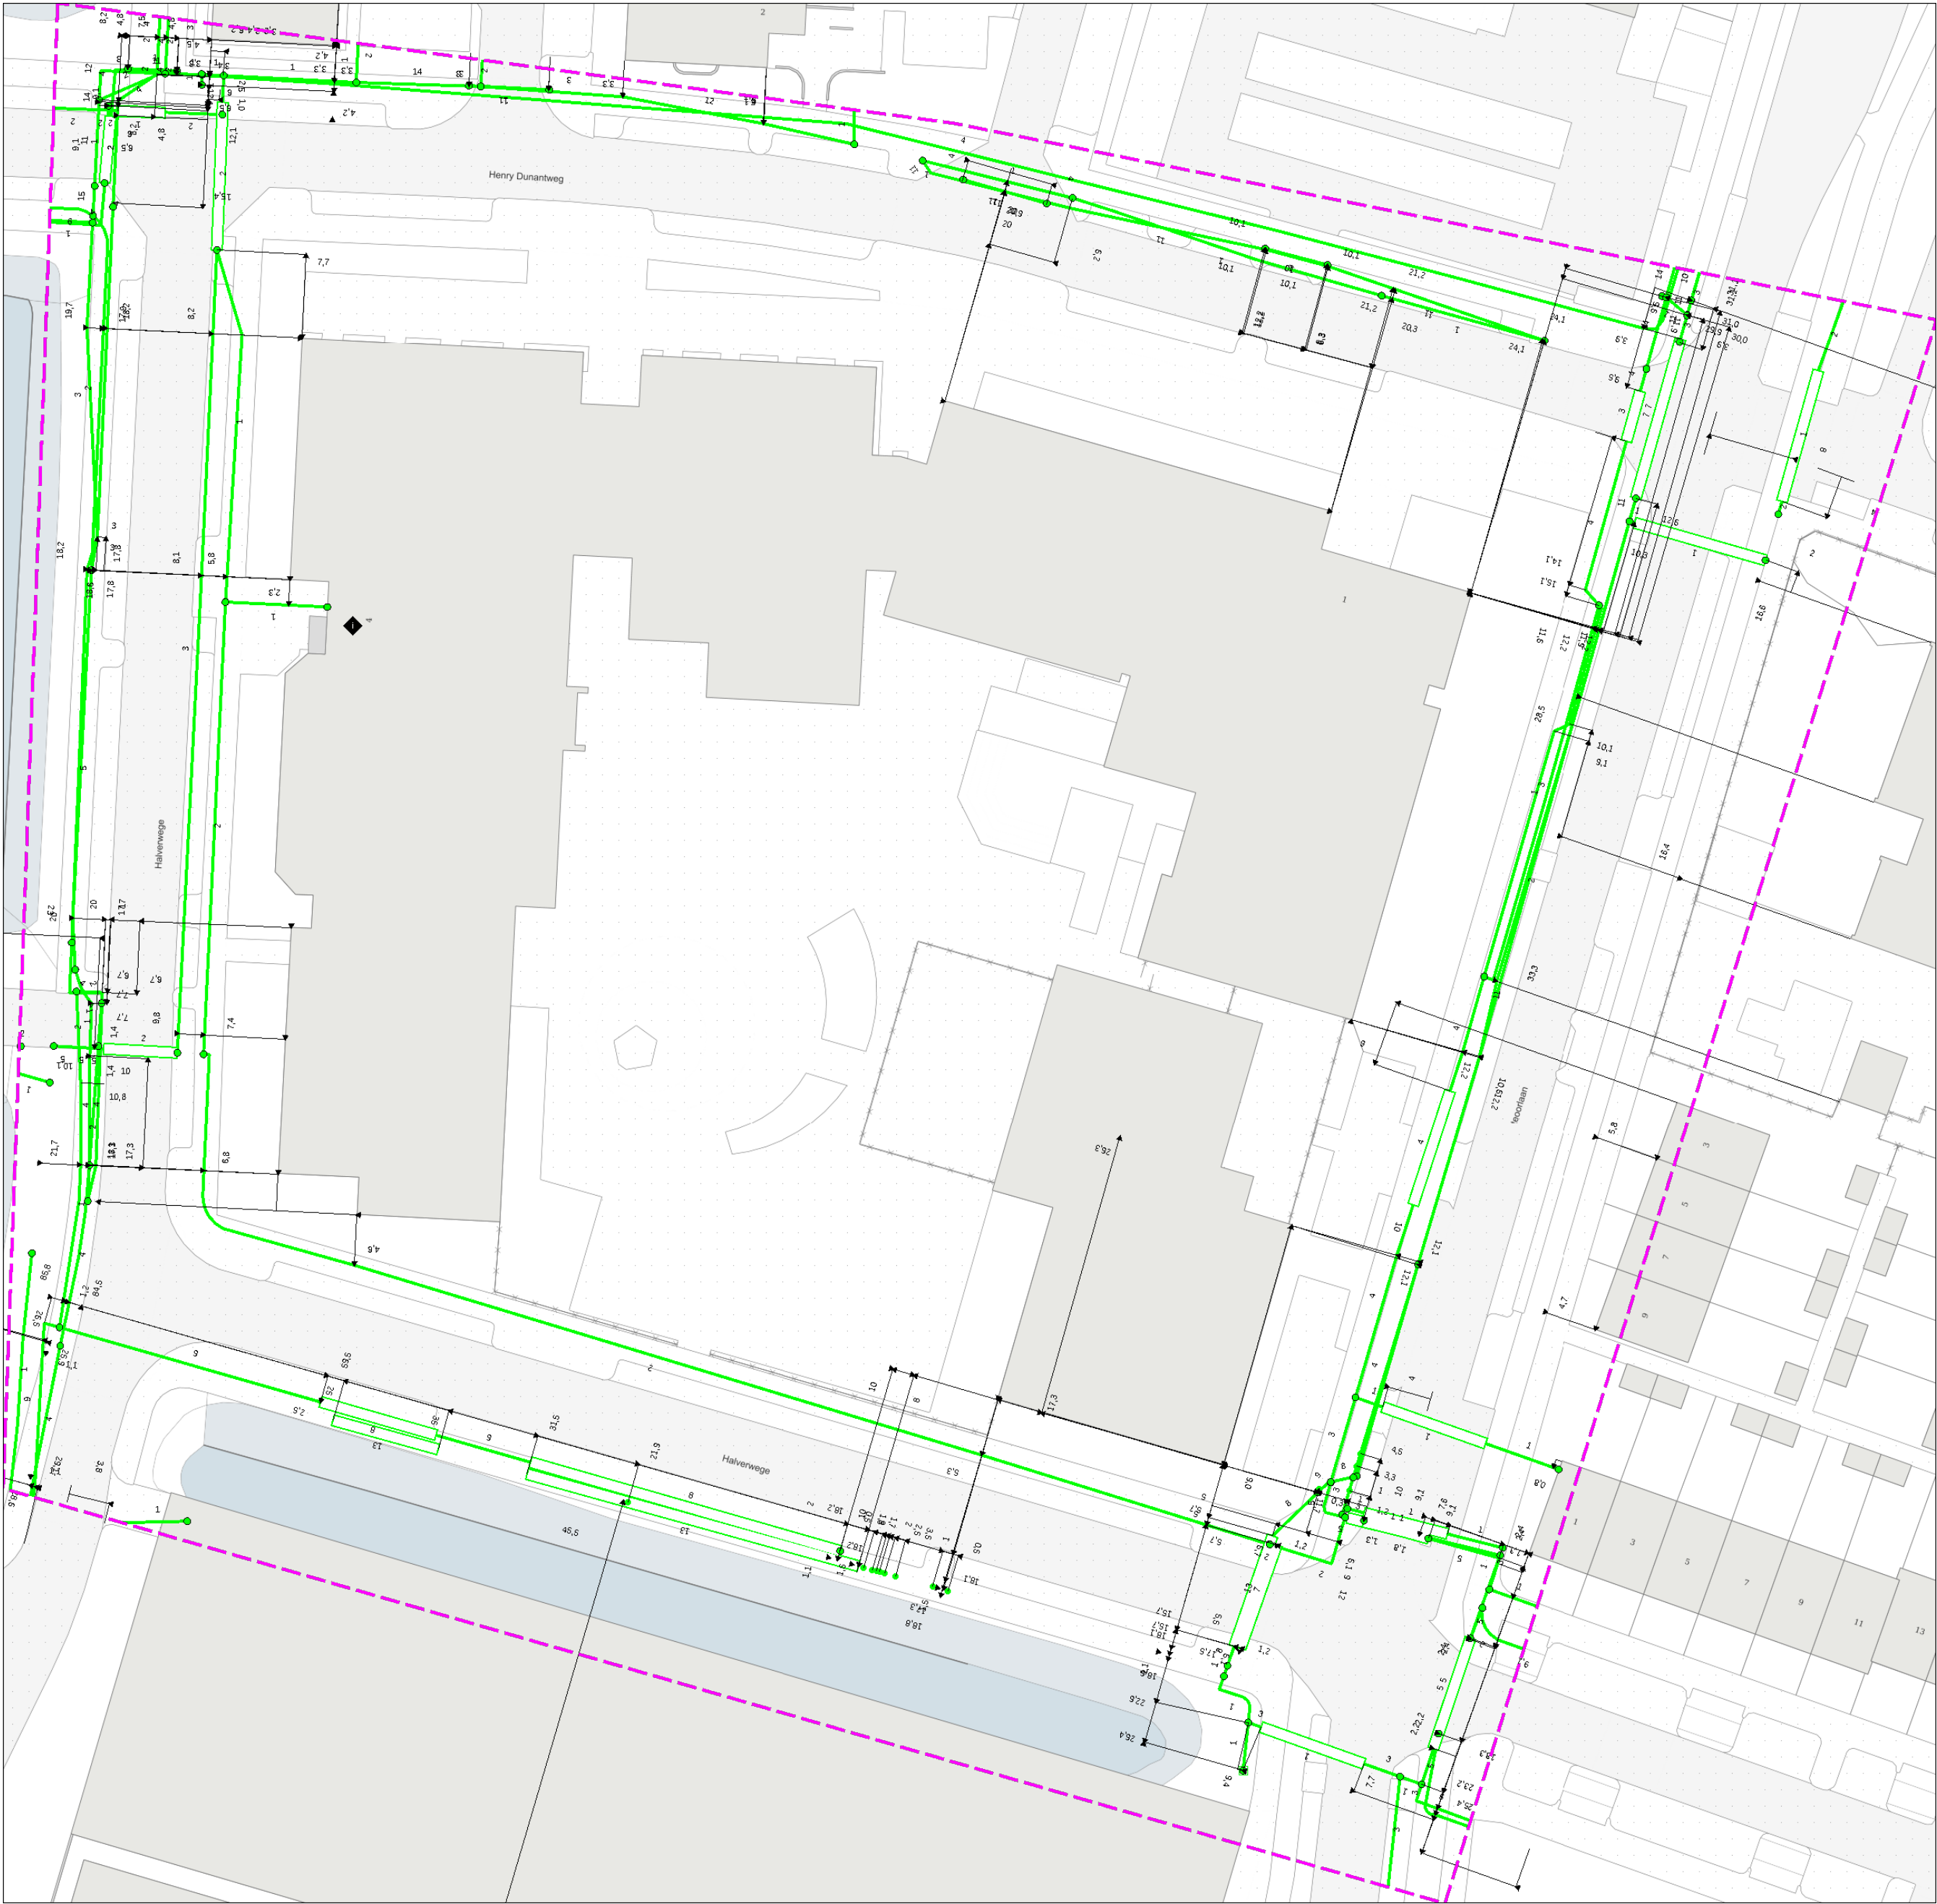

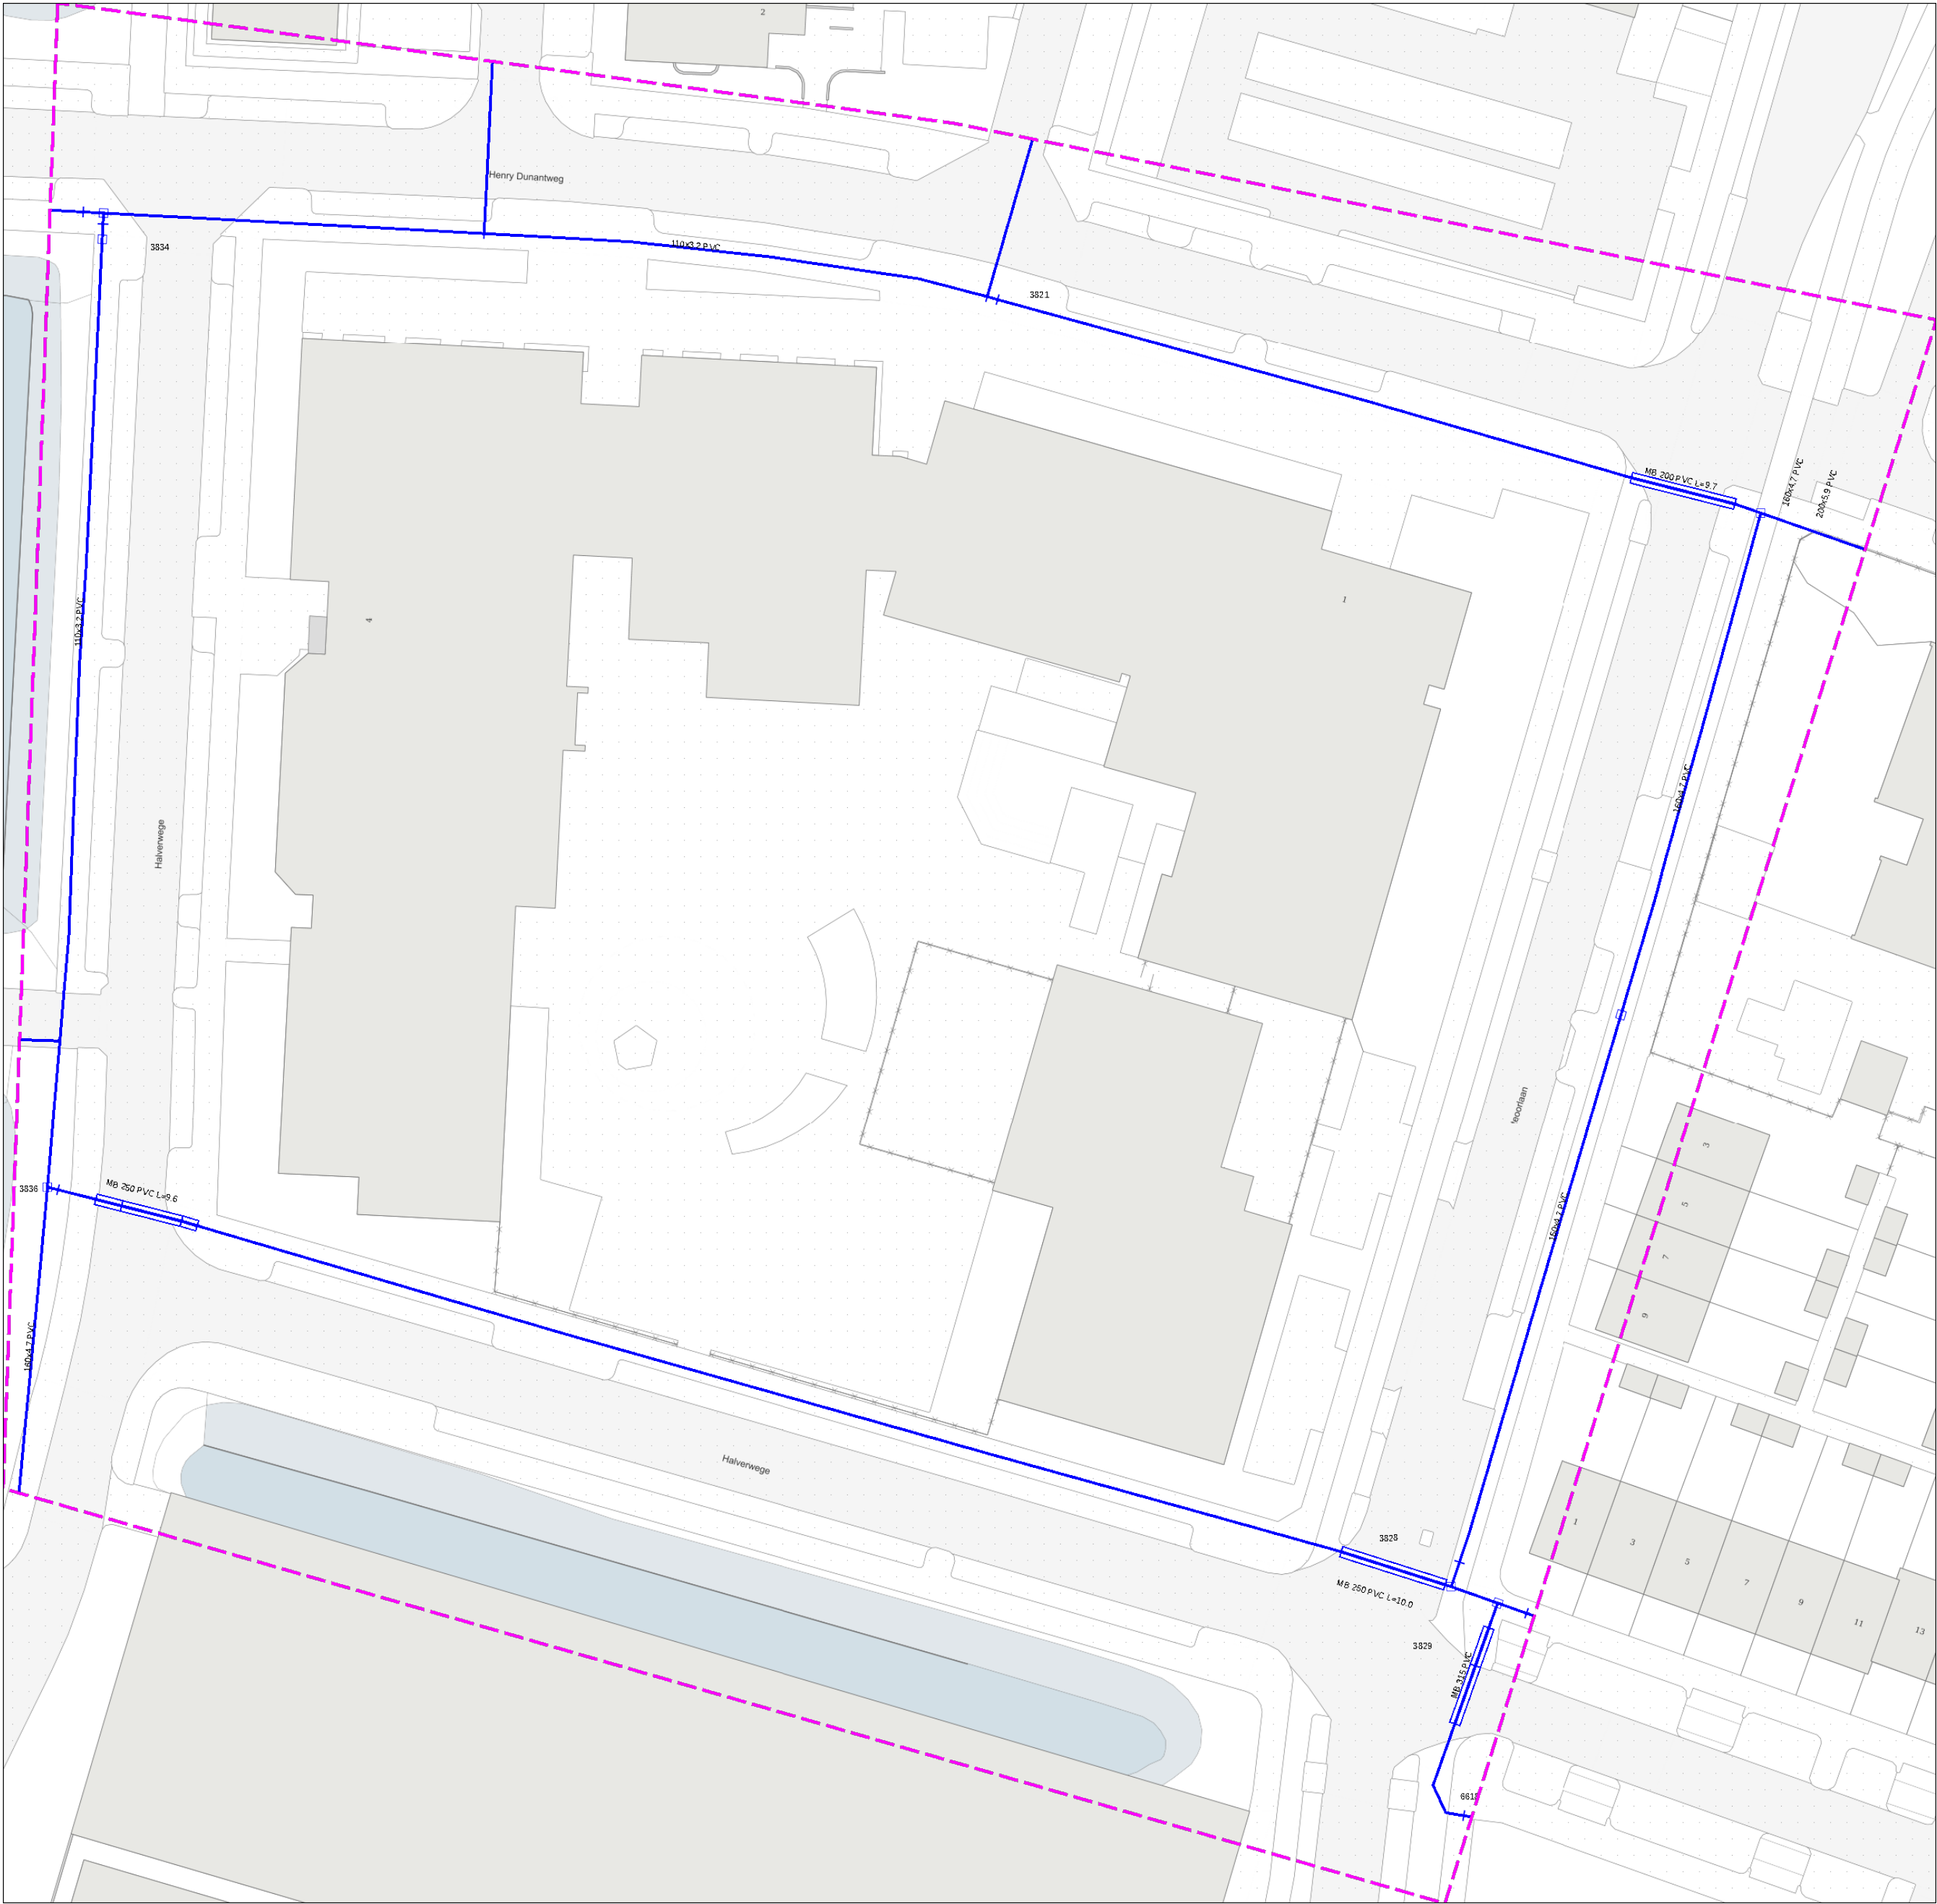

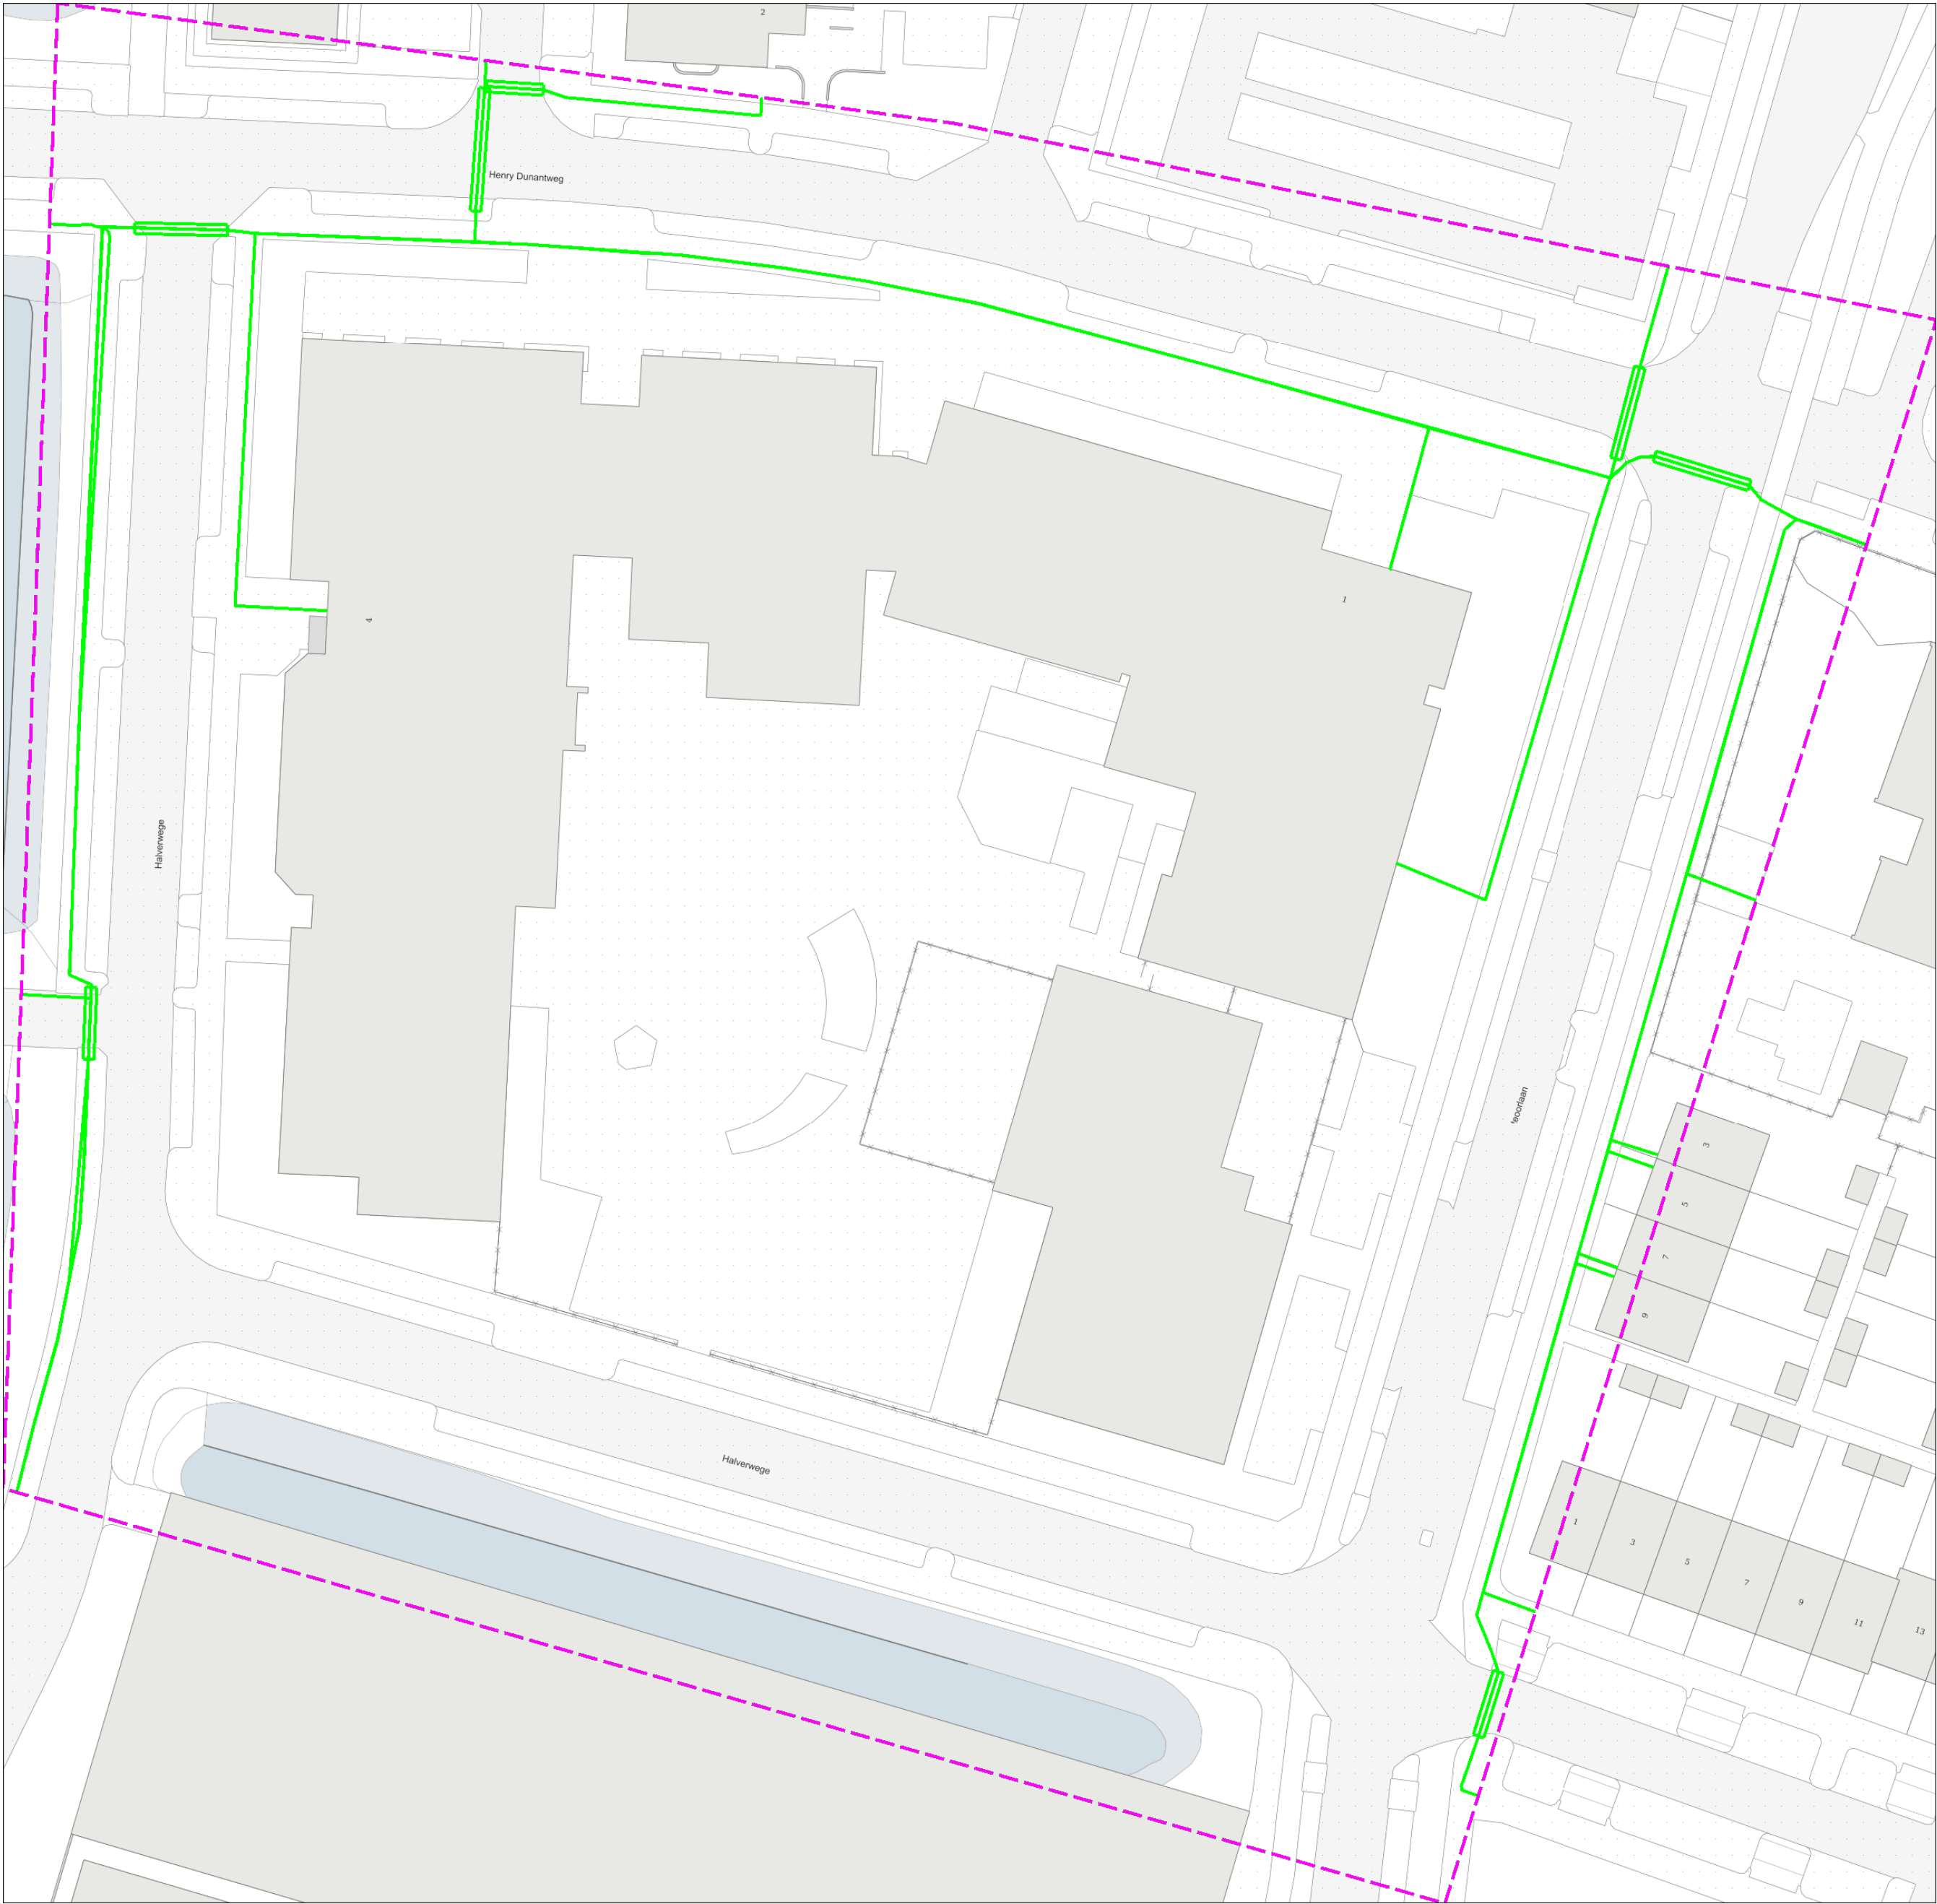



Klic-melding: 9810245845/10 190067452 - 1		Aanvraagdatum: 13-08-2019	Blz 13 van 14
Themakaart: Tele2 Nederland B.V. datatransport			
Contact:	Beschadigingsnummer: 020 - 750 1500 Storingsnummer:	Toezichthouder(s): Afdeling BackBone Networks ams-klicvooroverleg@tele2.com 020 - 750 1133	

