


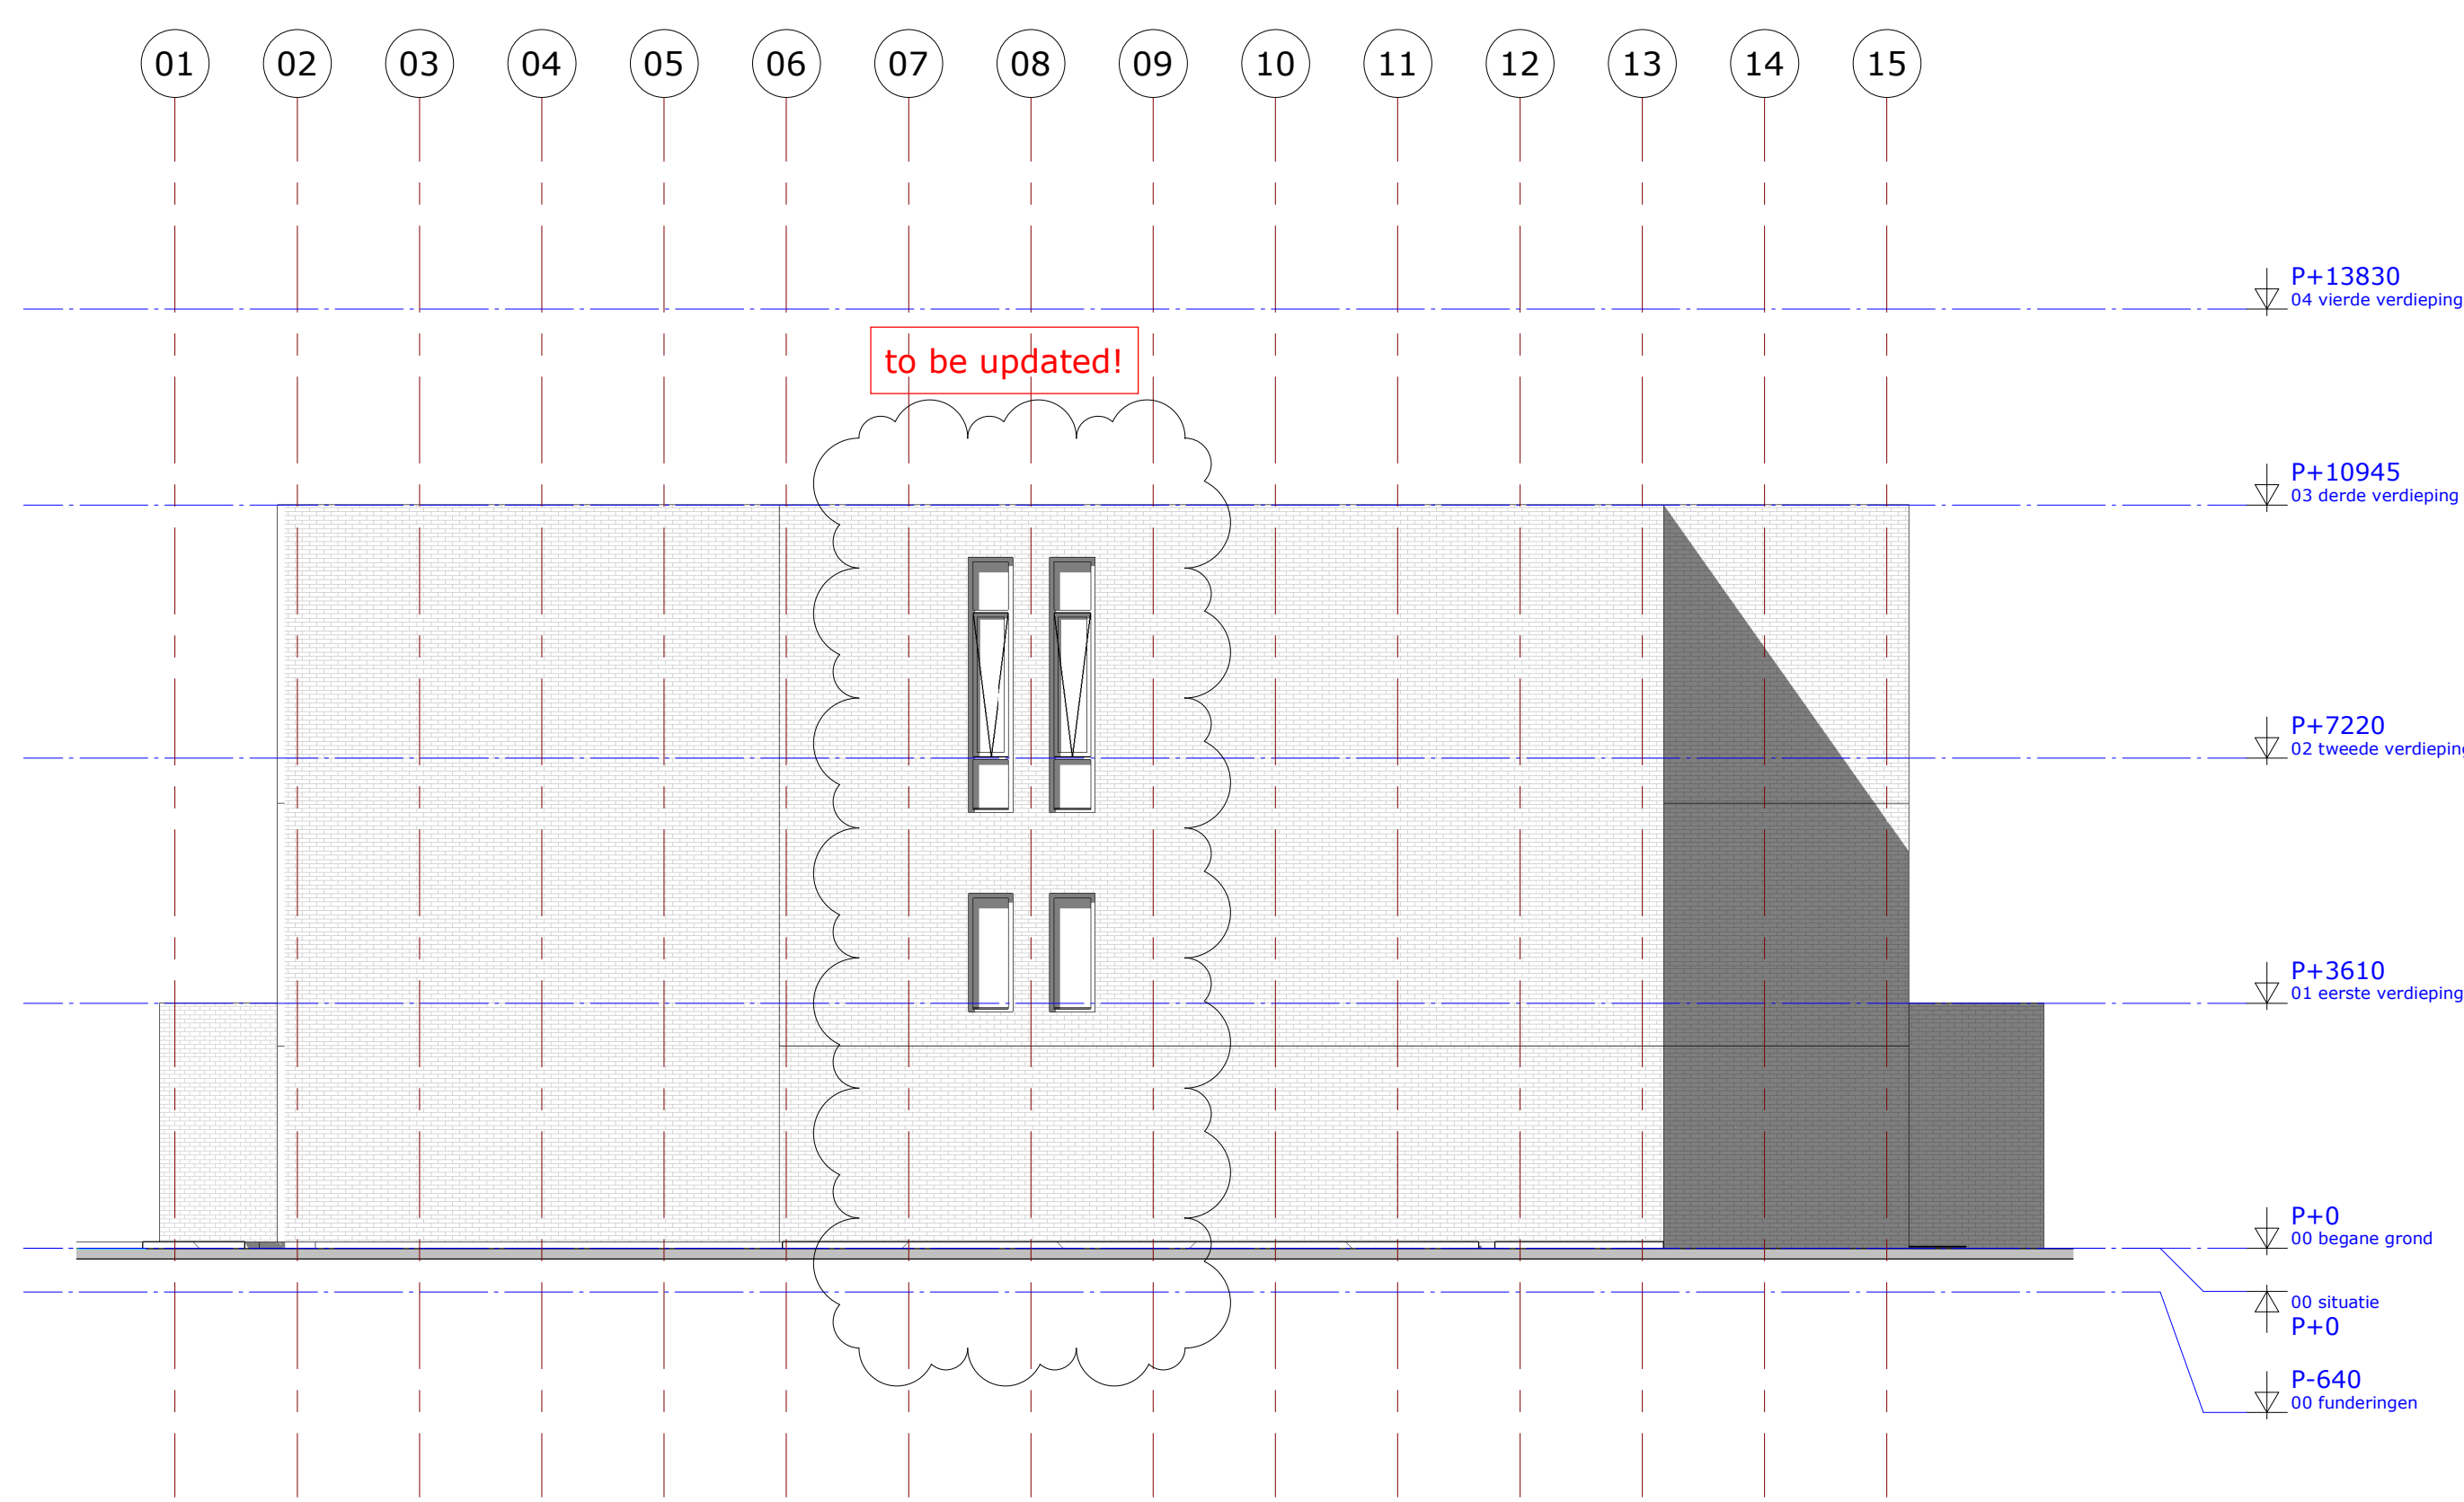


1 Oostgevel
1 : 100



2 Westgevel
1 : 100



3 Zuidgevel
1 : 100

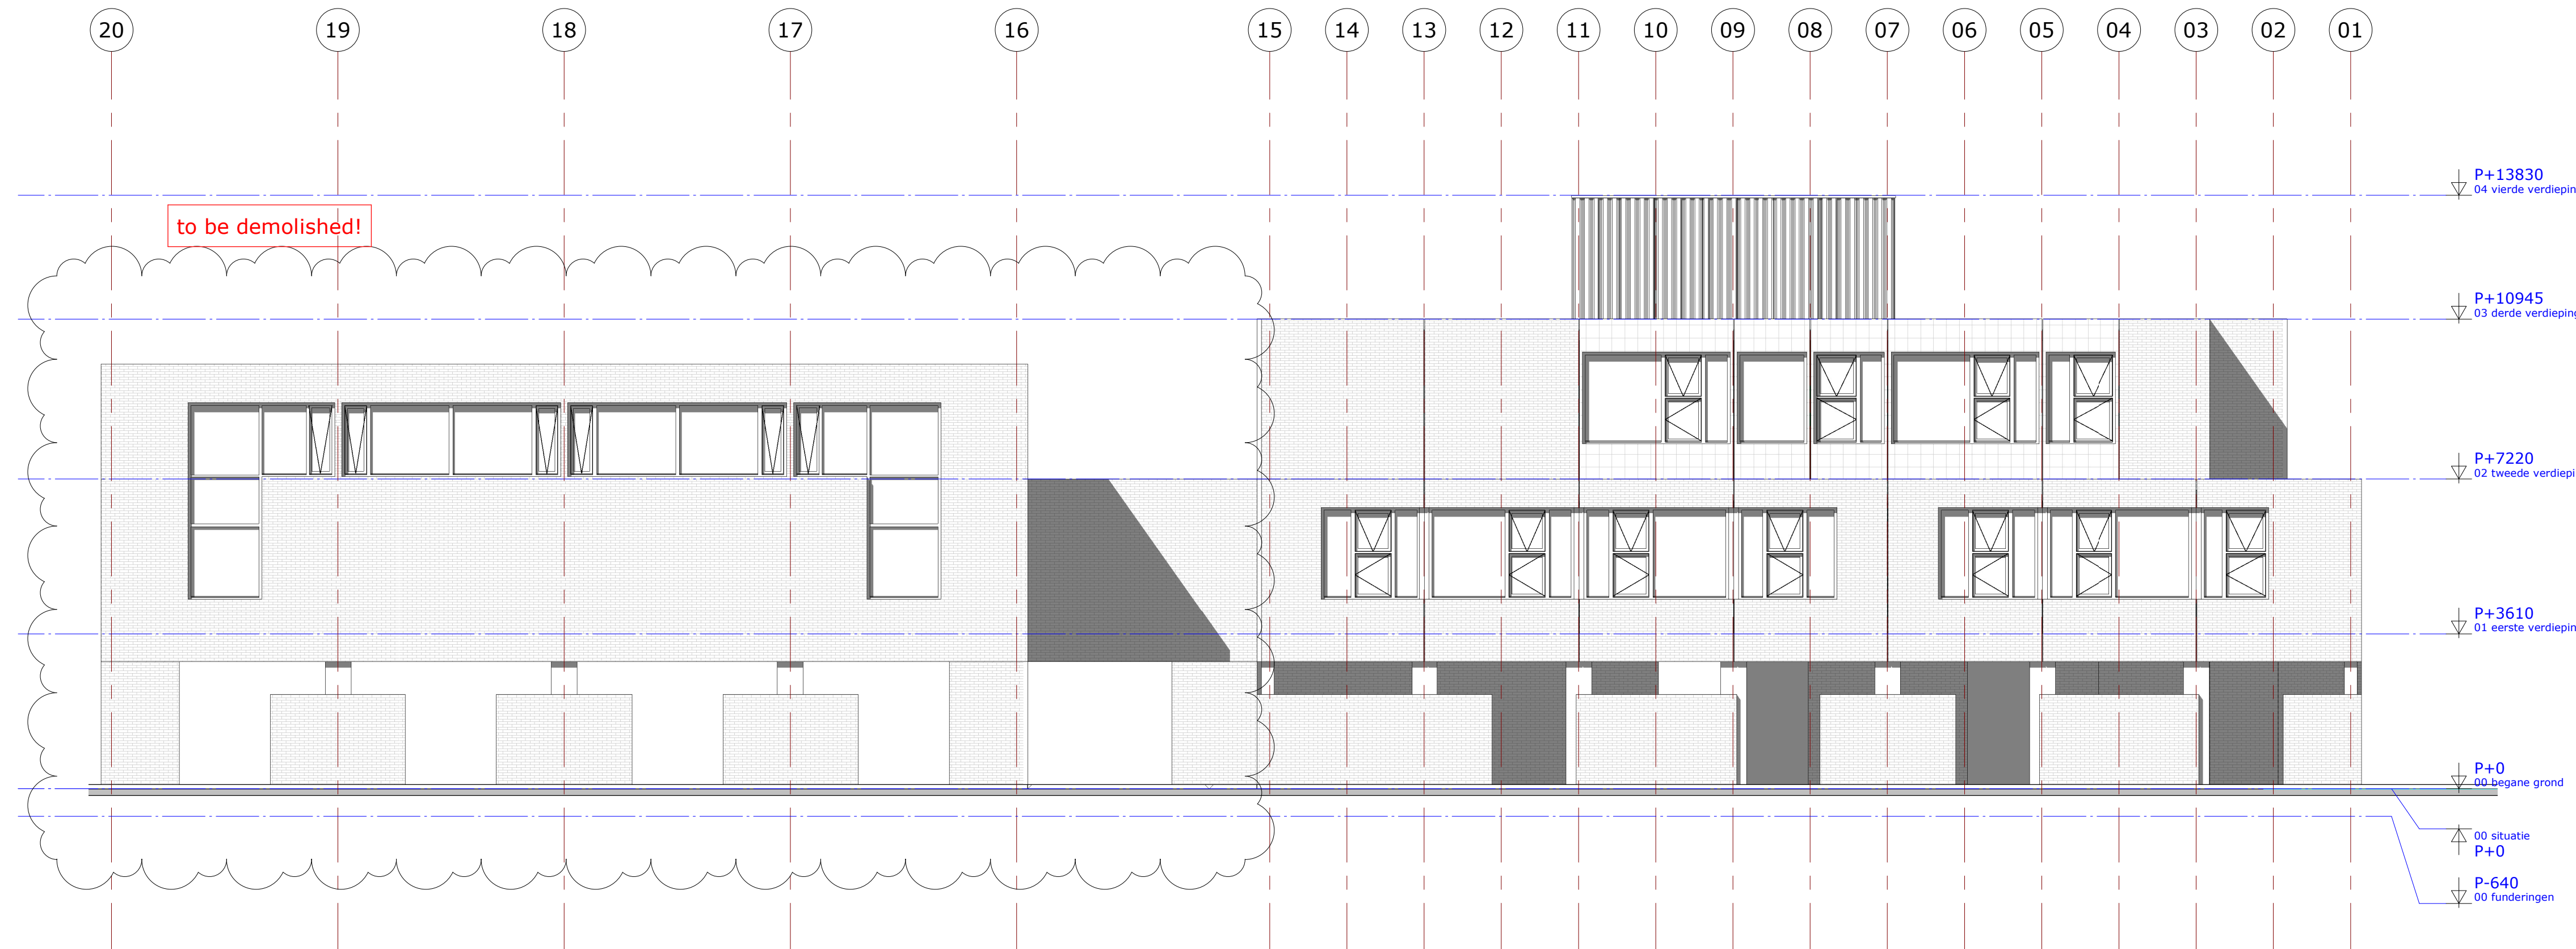

4 Noordgevel
1 : 100

topos
architectuur & bouwkunde

PROJECT **Alphen aan den Rijn - renovatie en uitbreiding Scala College Halverwege**

OPDRACHT **Scala**

PLANFASE **Voorlopig ontwerp**

TEKENING **gevels**

GETEKEND **dt**

SCHAAL
1 : 100

DATUM

GEWIJZIGD

PROJECTNR

TEKENINGNR

1.201

Topos BV
Middelburgseweg 1a
2741 LS Waddinxveen
0182 39 43 44
www.topos.nl
info@topos.nl