


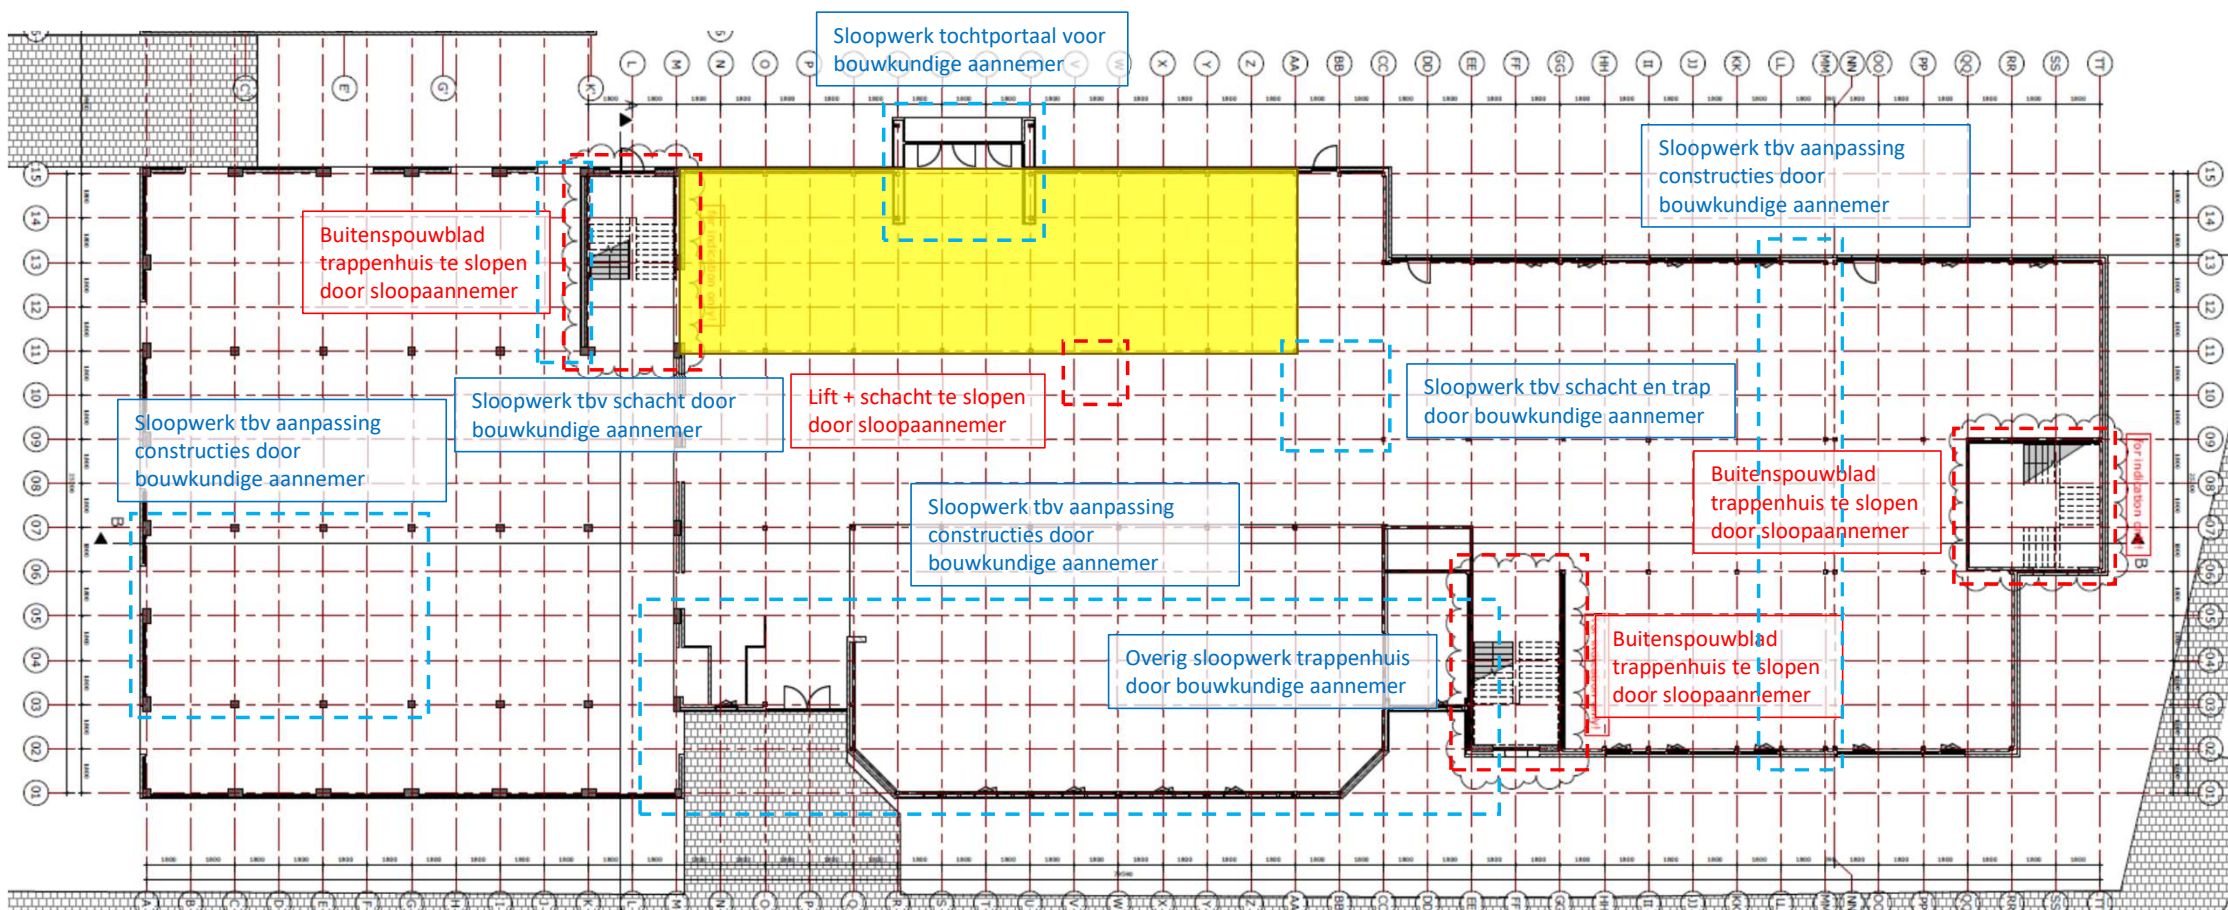

DOOR SLOOPAANNEMER (sloopbestek: zie 10.3.02):

- Volledige gevel m.u.v. aangegeven binnenspouwbladen trappenhuisen
- Alle niet dragend binnenwanden, binnenkozijnen en -puien, m.u.v. trappenhuiswanden aan trappenhuiszijde;
- Installaties.

Vloertegelwerk verwijderen door sloopaannemer; dekvloer herstellen door bouwkundig aannemer.


DOOR BOUWKUNDIG AANNEMER:

- Alle springen tbv doorvoeren van installaties.

OPLEVERINGSNIVEAU SLOOPWERK HALVERWEGE 4 BESTAANDE SITUATIE – BEGANE GROND

SCALA COLLEGE – ALPHEN AAN DEN RIJN


06.03.2021 rp

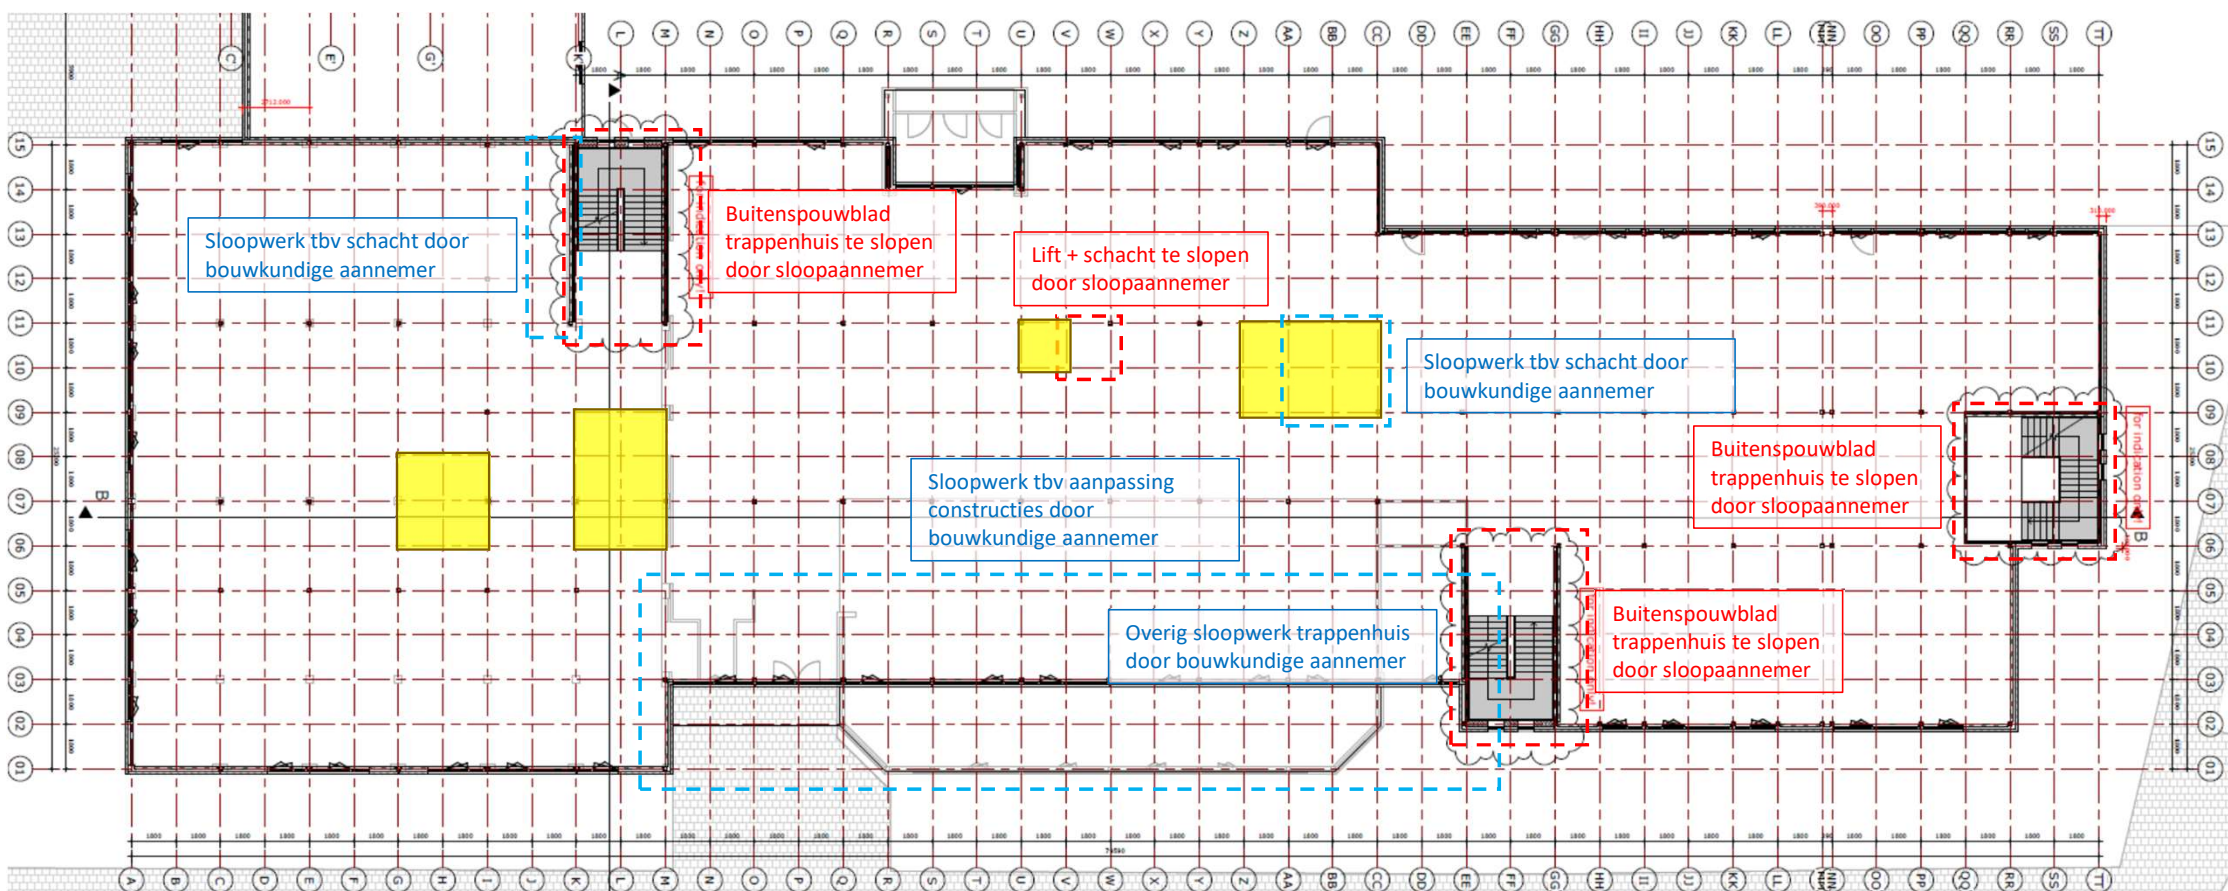

OPLEVERINGSNIVEAU SLOOPWERK HALVERWEGE 4 BESTAANDE SITUATIE – 1^E VERDIEPING

SCALA COLLEGE – ALPHEN AAN DEN RIJN

06.03.2021 rp

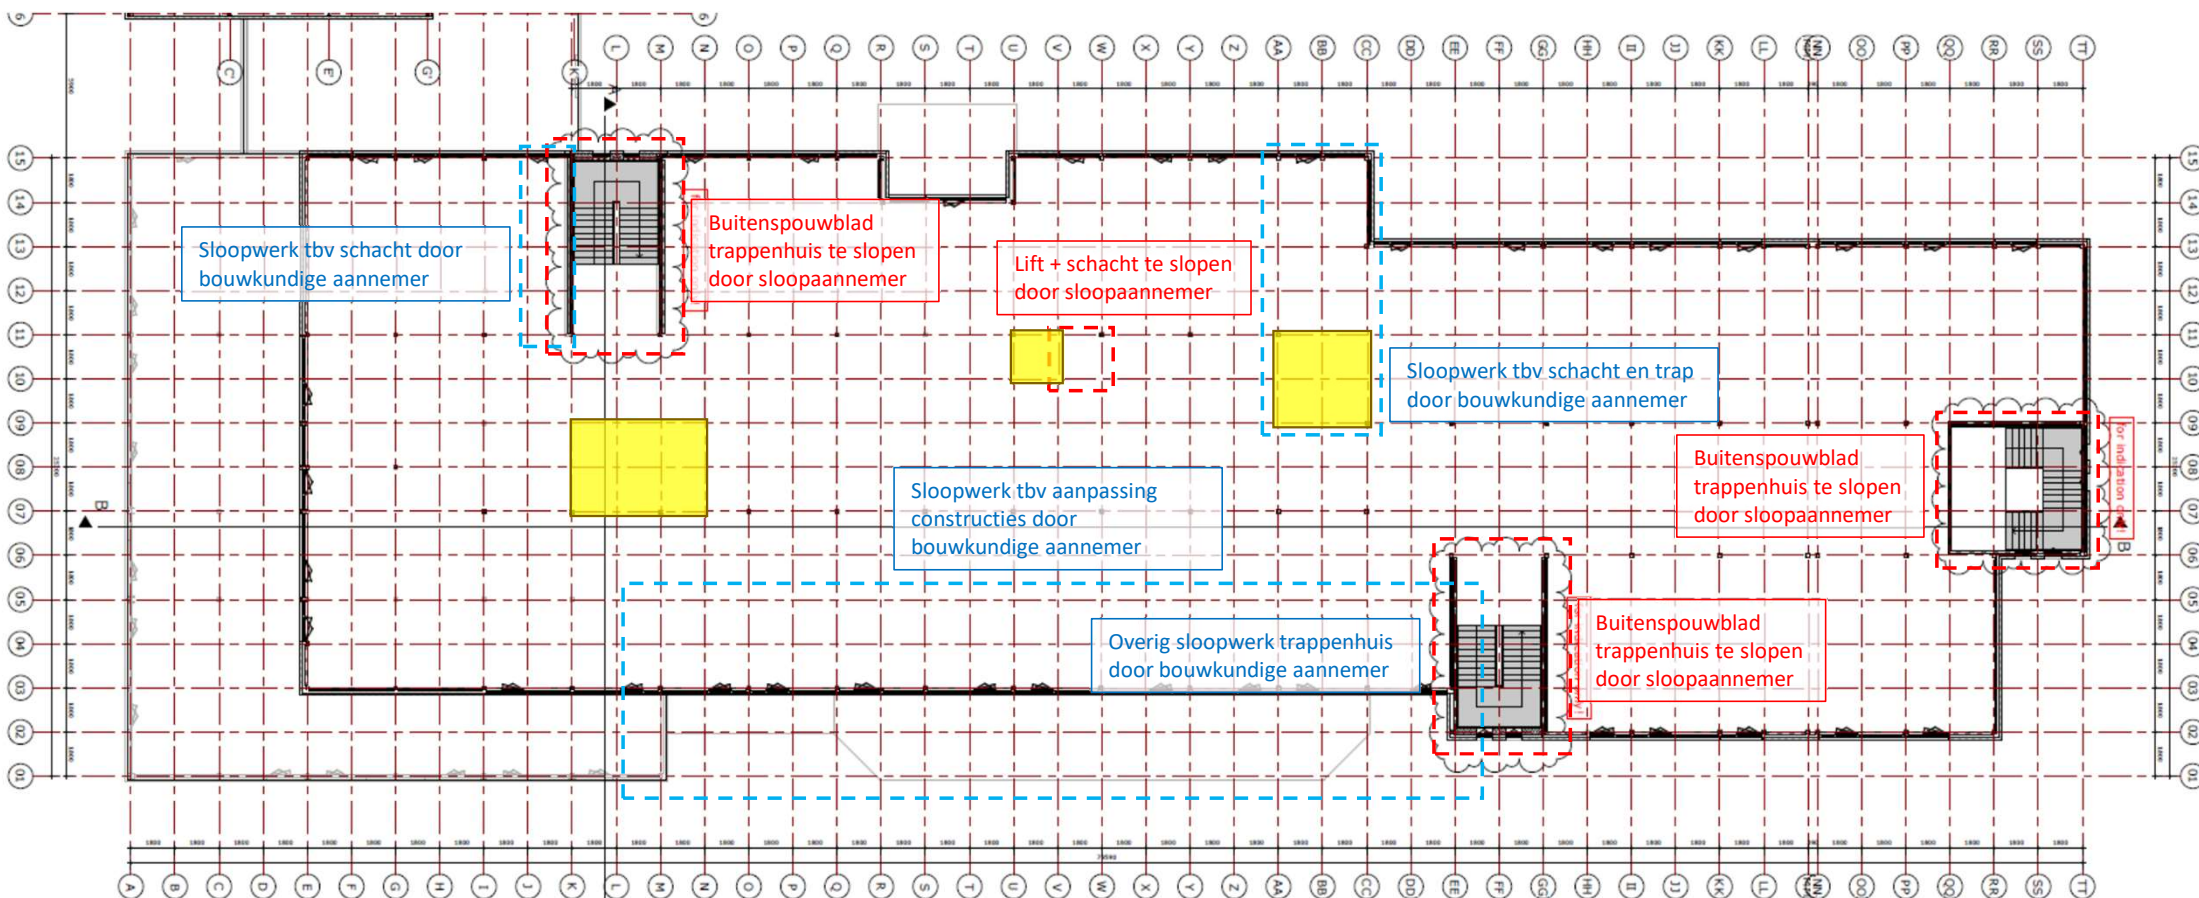

DOOR SLOOPAANNEMER (sloopbestek: zie 10.3.02):

- Volledige gevel m.u.v. aangegeven binnenspouwbladen trappenhuisen
- Alle niet dragend binnenwanden, binnenkozijnen en -puien, m.u.v. trappenhuiswanden aan trappenhuiszijde;
- Installaties.



Vloertegelwerk verwijderen door sloopaannemer; dekvloer herstellen door bouwkundig aannemer.

DOOR BOUWKUNDIG AANNEMER:

- Alle springen tbv doorvoeren van installaties.

OPLEVERINGSNIVEAU SLOOPWERK HALVERWEGE 4 BESTAANDE SITUATIE – 2^E VERDIEPING

SCALA COLLEGE – ALPHEN AAN DEN RIJN

06.03.2021 rp