
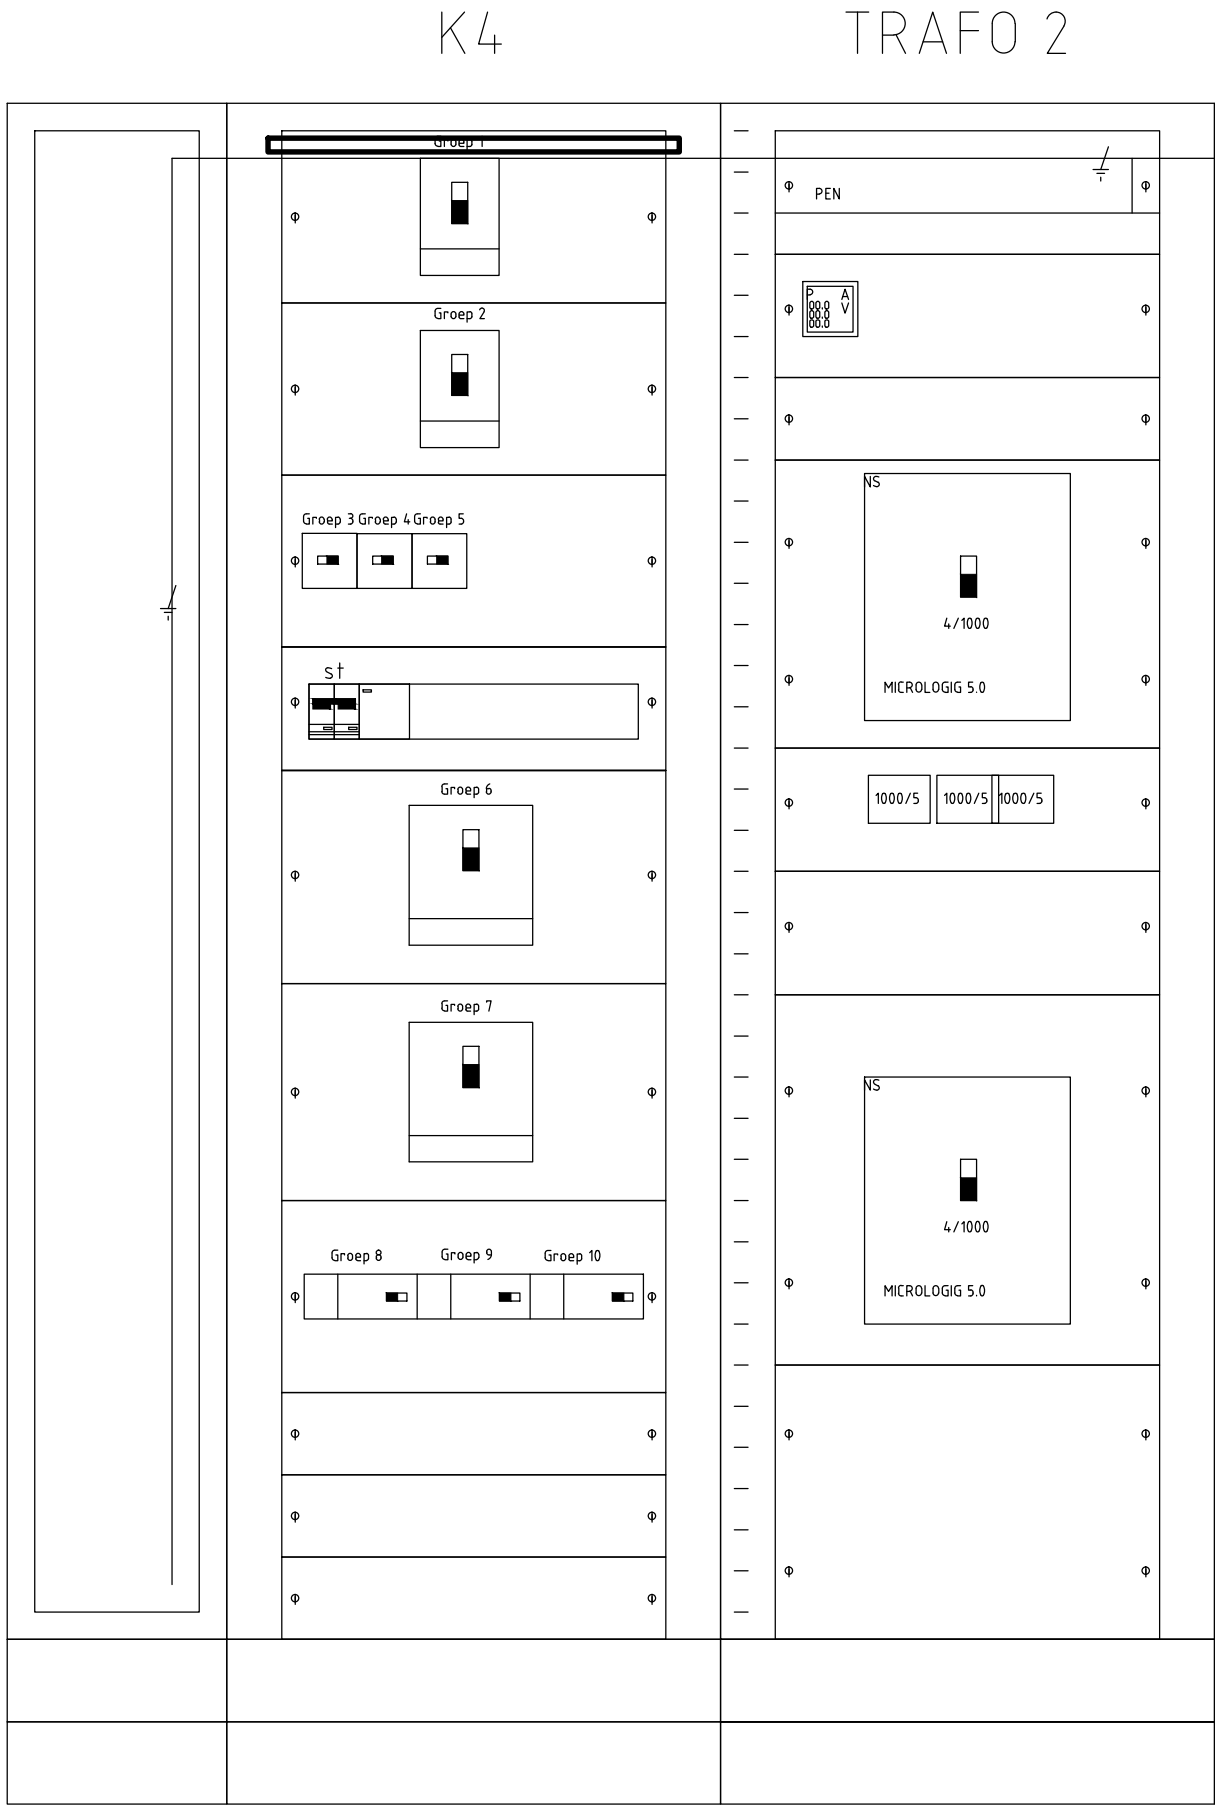


Omschrijving	
Aangesloten kabel is niet in gebruik (Oude Sprinklerpomp). Maar is in techniekgang oost ter hoogte van stramen ... op kabeldoos afgemonteerd t.b.v. hergebruik souterein	
YMK-mb 5x25 mm2	
Aangesloten kabel is niet in gebruik (Oude Sprinklerpomp). Maar is in techniekgang oost ter hoogte van stramen ... op kabeldoos afgemonteerd t.b.v. hergebruik Souterain	
YMK-mb 5x10 mm2	
Reserve	
Reserve	
Reserve	
Verdeelkast K3-4 Expeditie	B.G.
YMK-mb 5x95 mm2	1
Omschakelkast K4-4 t.b.v. Verdeelkast HKLN schakelt tussen NSA en Voeding K4 groep 7	Souterain
YMK-mb 2x5x95 mm2	1
Verdeelkast K3-3 TV0	Souterain
YMK-mb 5x25 mm2	1
Verdeelkast K4-5 CAB 01 zaal rechts (9E1)	4e verd.
YMK-mb 2x5x70 mm2	1
Verdeelkast K4-6 CAB 07 zaal links (10E1)	4e verd.
YMK-mb 2x5x70 mm2	1

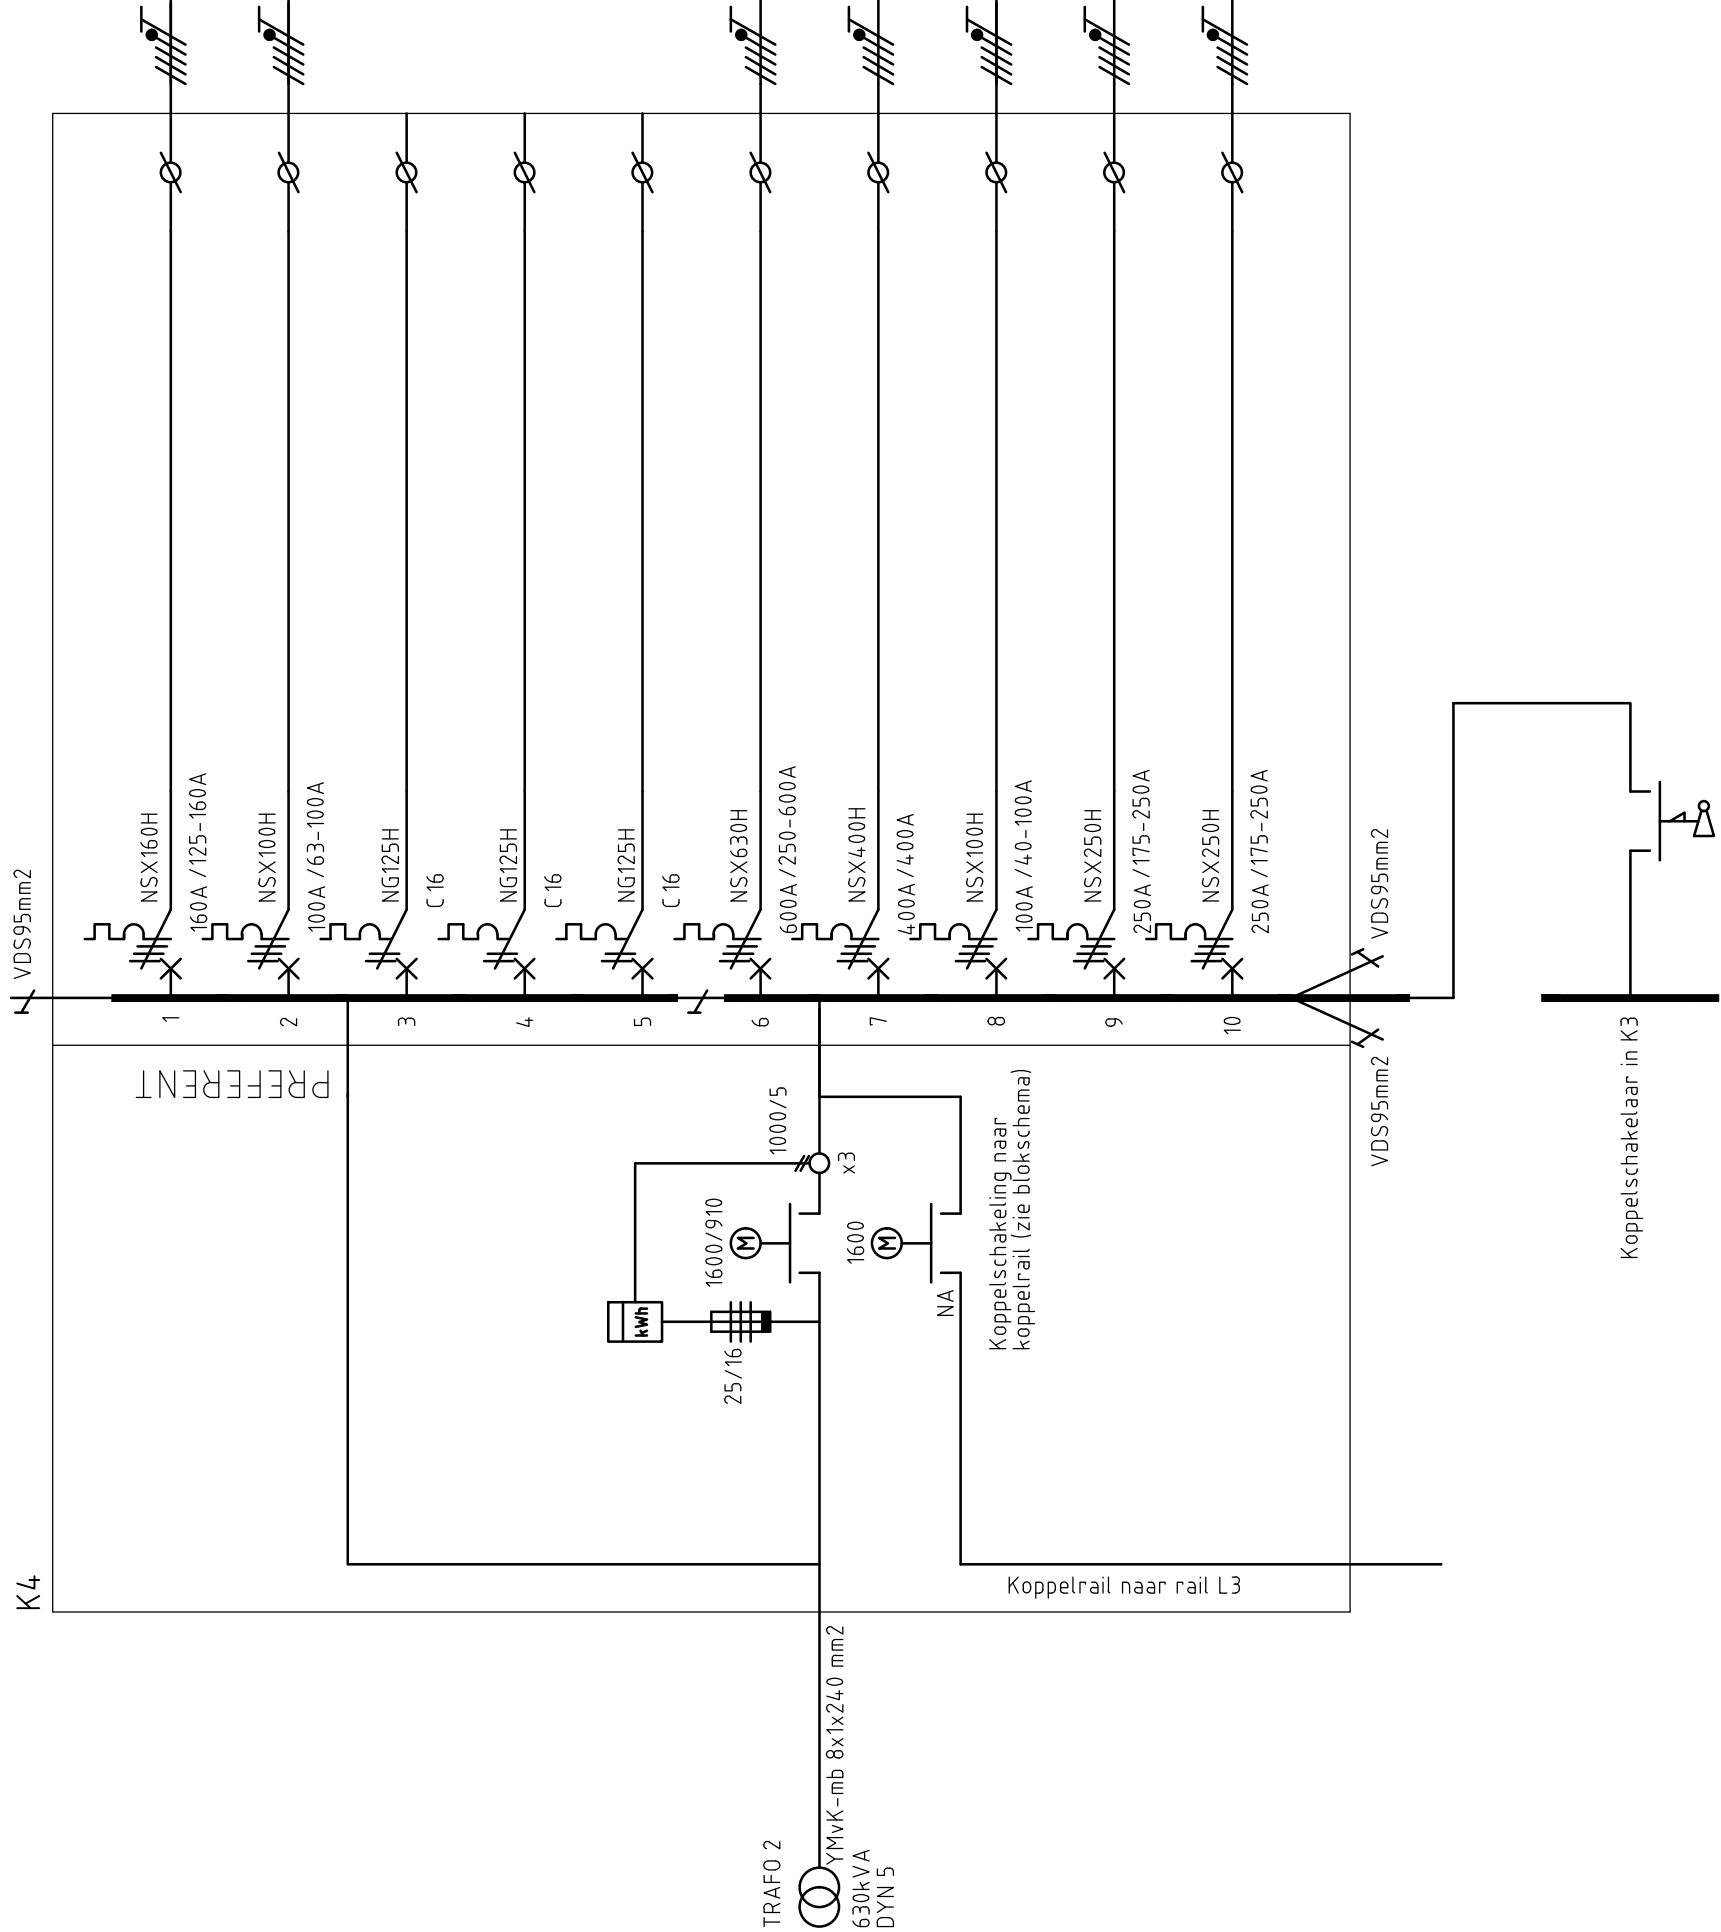

Revisie

project:	WFCC - World Forum Churchillplein 10, 2517 JW Den Haag				
onderwerp:	INSTALLATIESCHEMA K4 Kelder verdieping				
schaal:	N.V.T.	datum:	1-7-17	getekend:	GA
projectleider:	J. Huijser	formaat:	A2	projectnummer:	75152008
tekeningennummer:	E/6 - K - 05 - 02	discip. / type	vloer	deel	volgnr.
file:	K4.dwg				

b B a

BREMENBOUWADVISEURS
HEERLEN
BETHANUS
WILHELMINAPLEIN 25
POSTBUS 528
6400 AM HEERLEN
TEL. 045 571 39 39

ROTTERDAM
VAN NELLE ONTWERPFABRIEK
VAN NELLEWEG 1
POSTBUS 13033
3004 HK ROTTERDAM
TEL. 010 750 35 85