


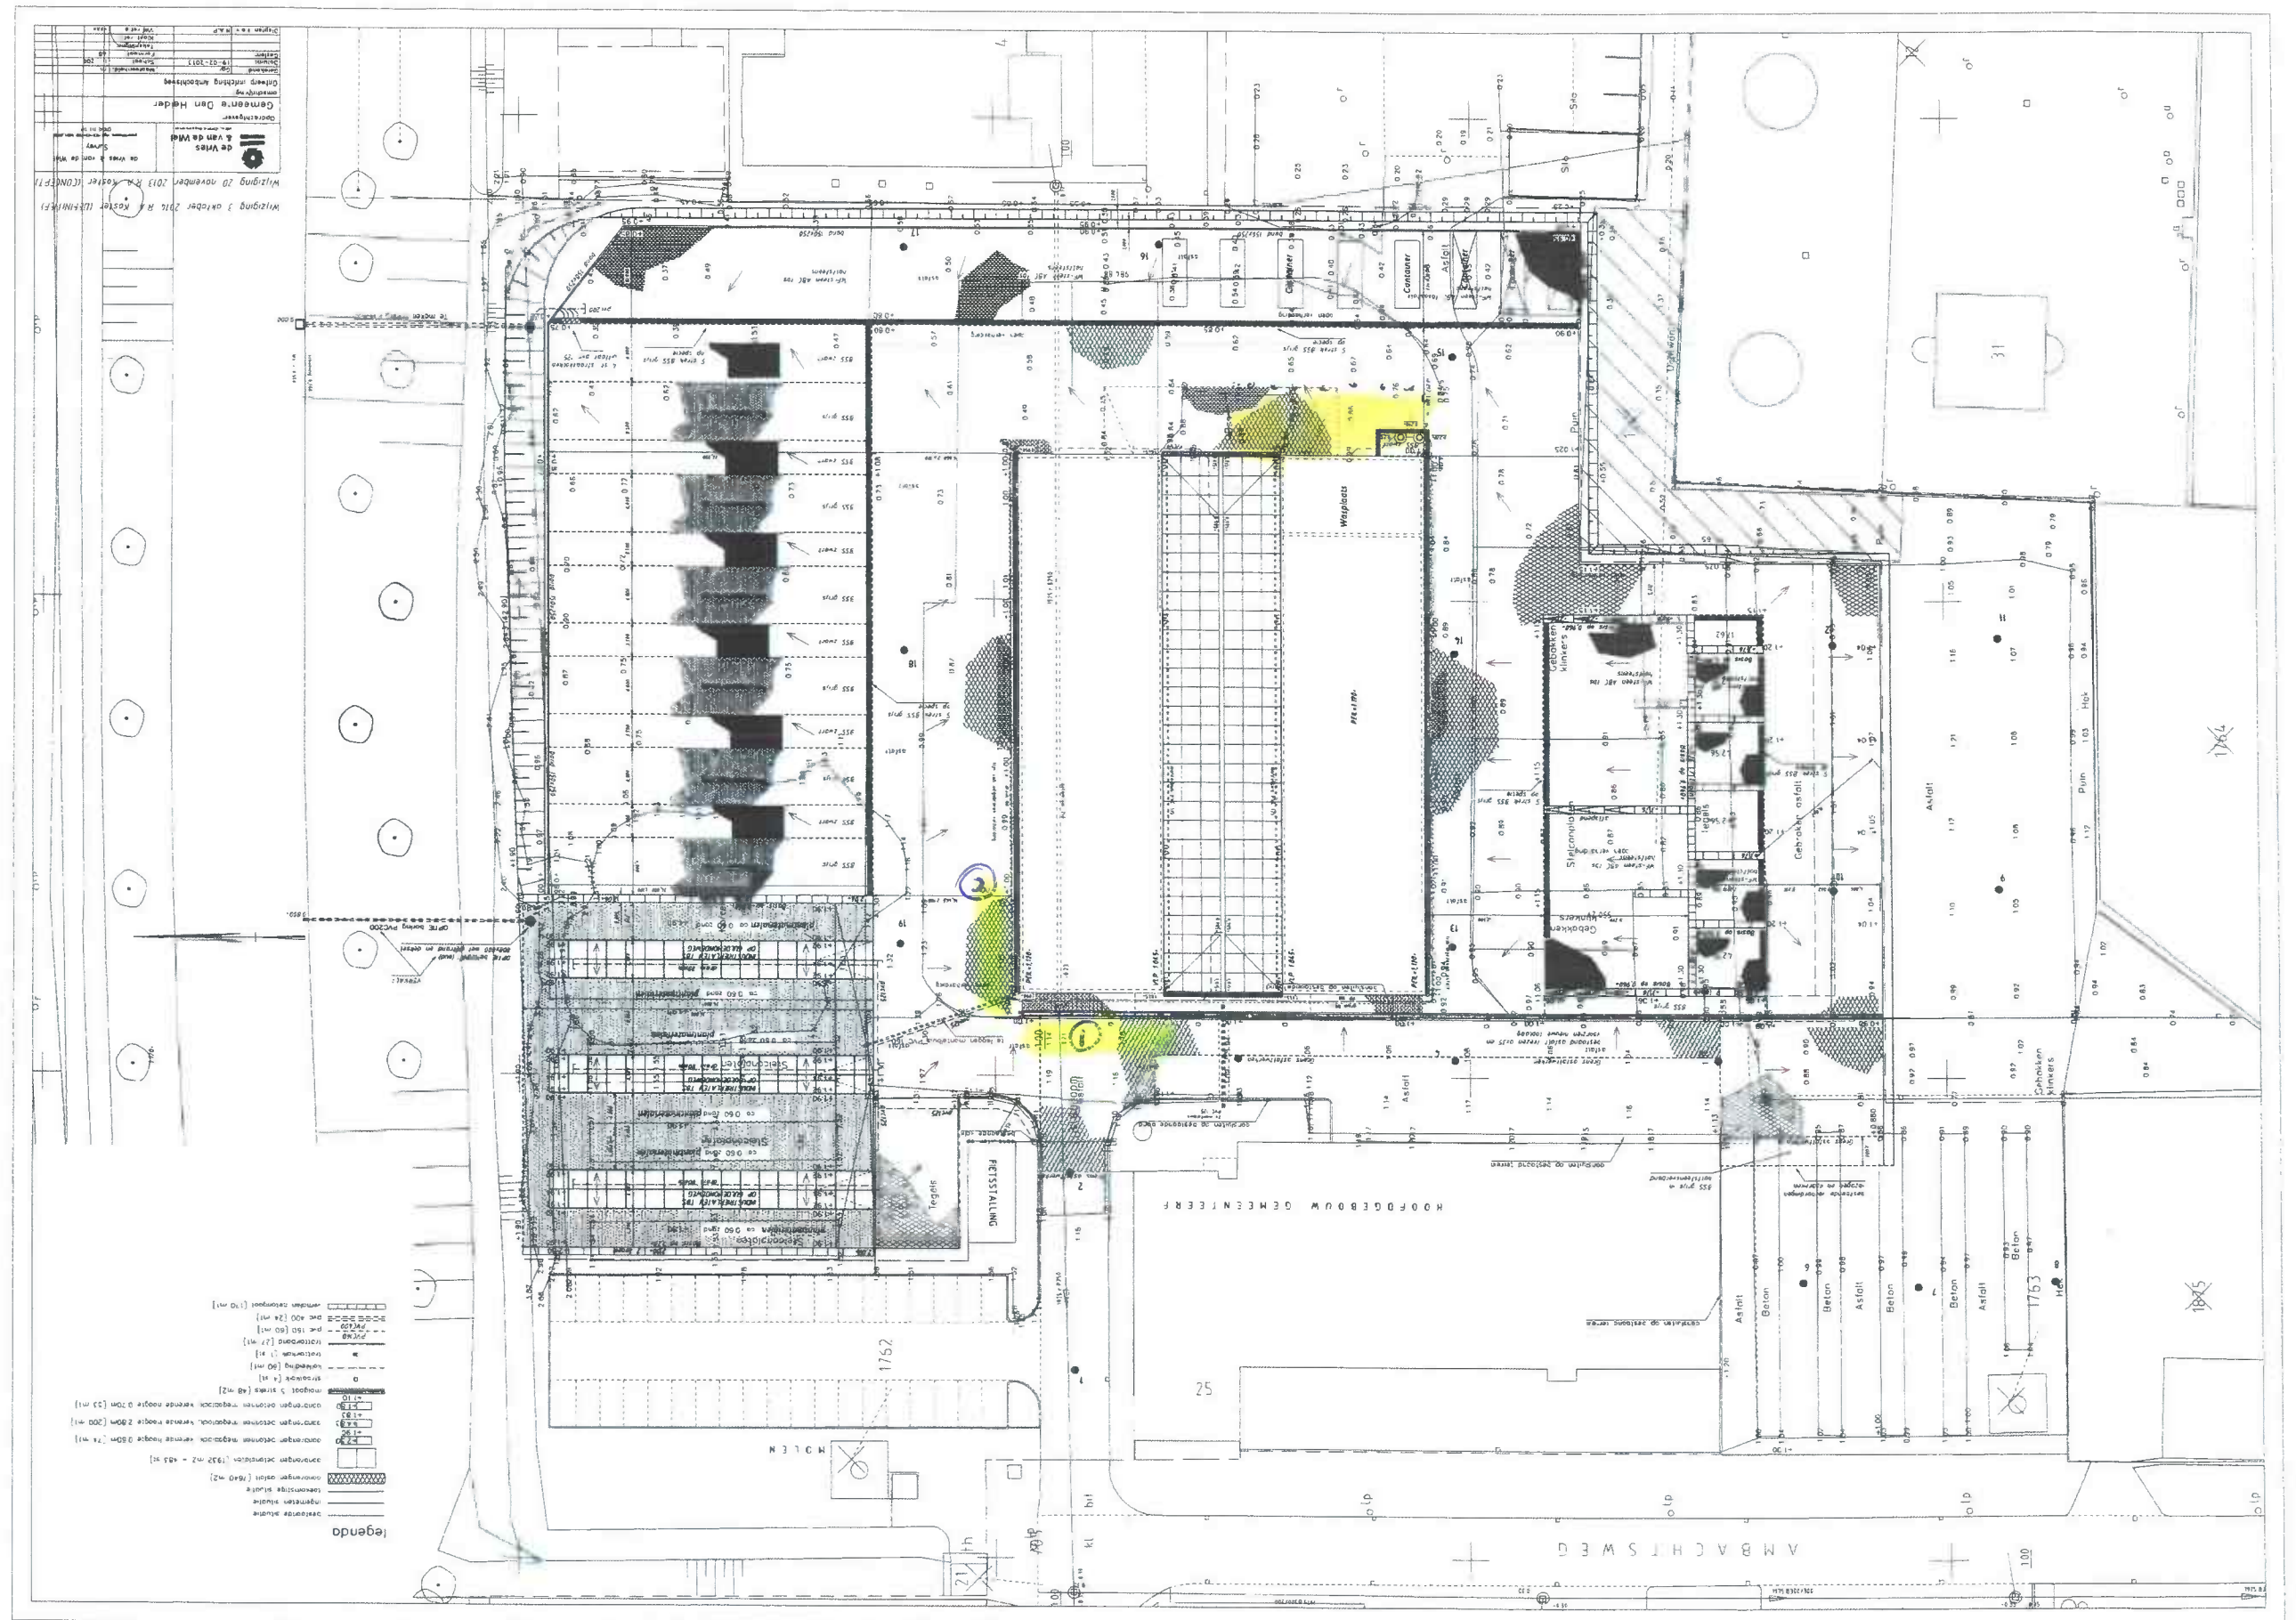

1. locatie brandstoftank blauwe diesel
2. locatie tankplaats.

26/11/2020