


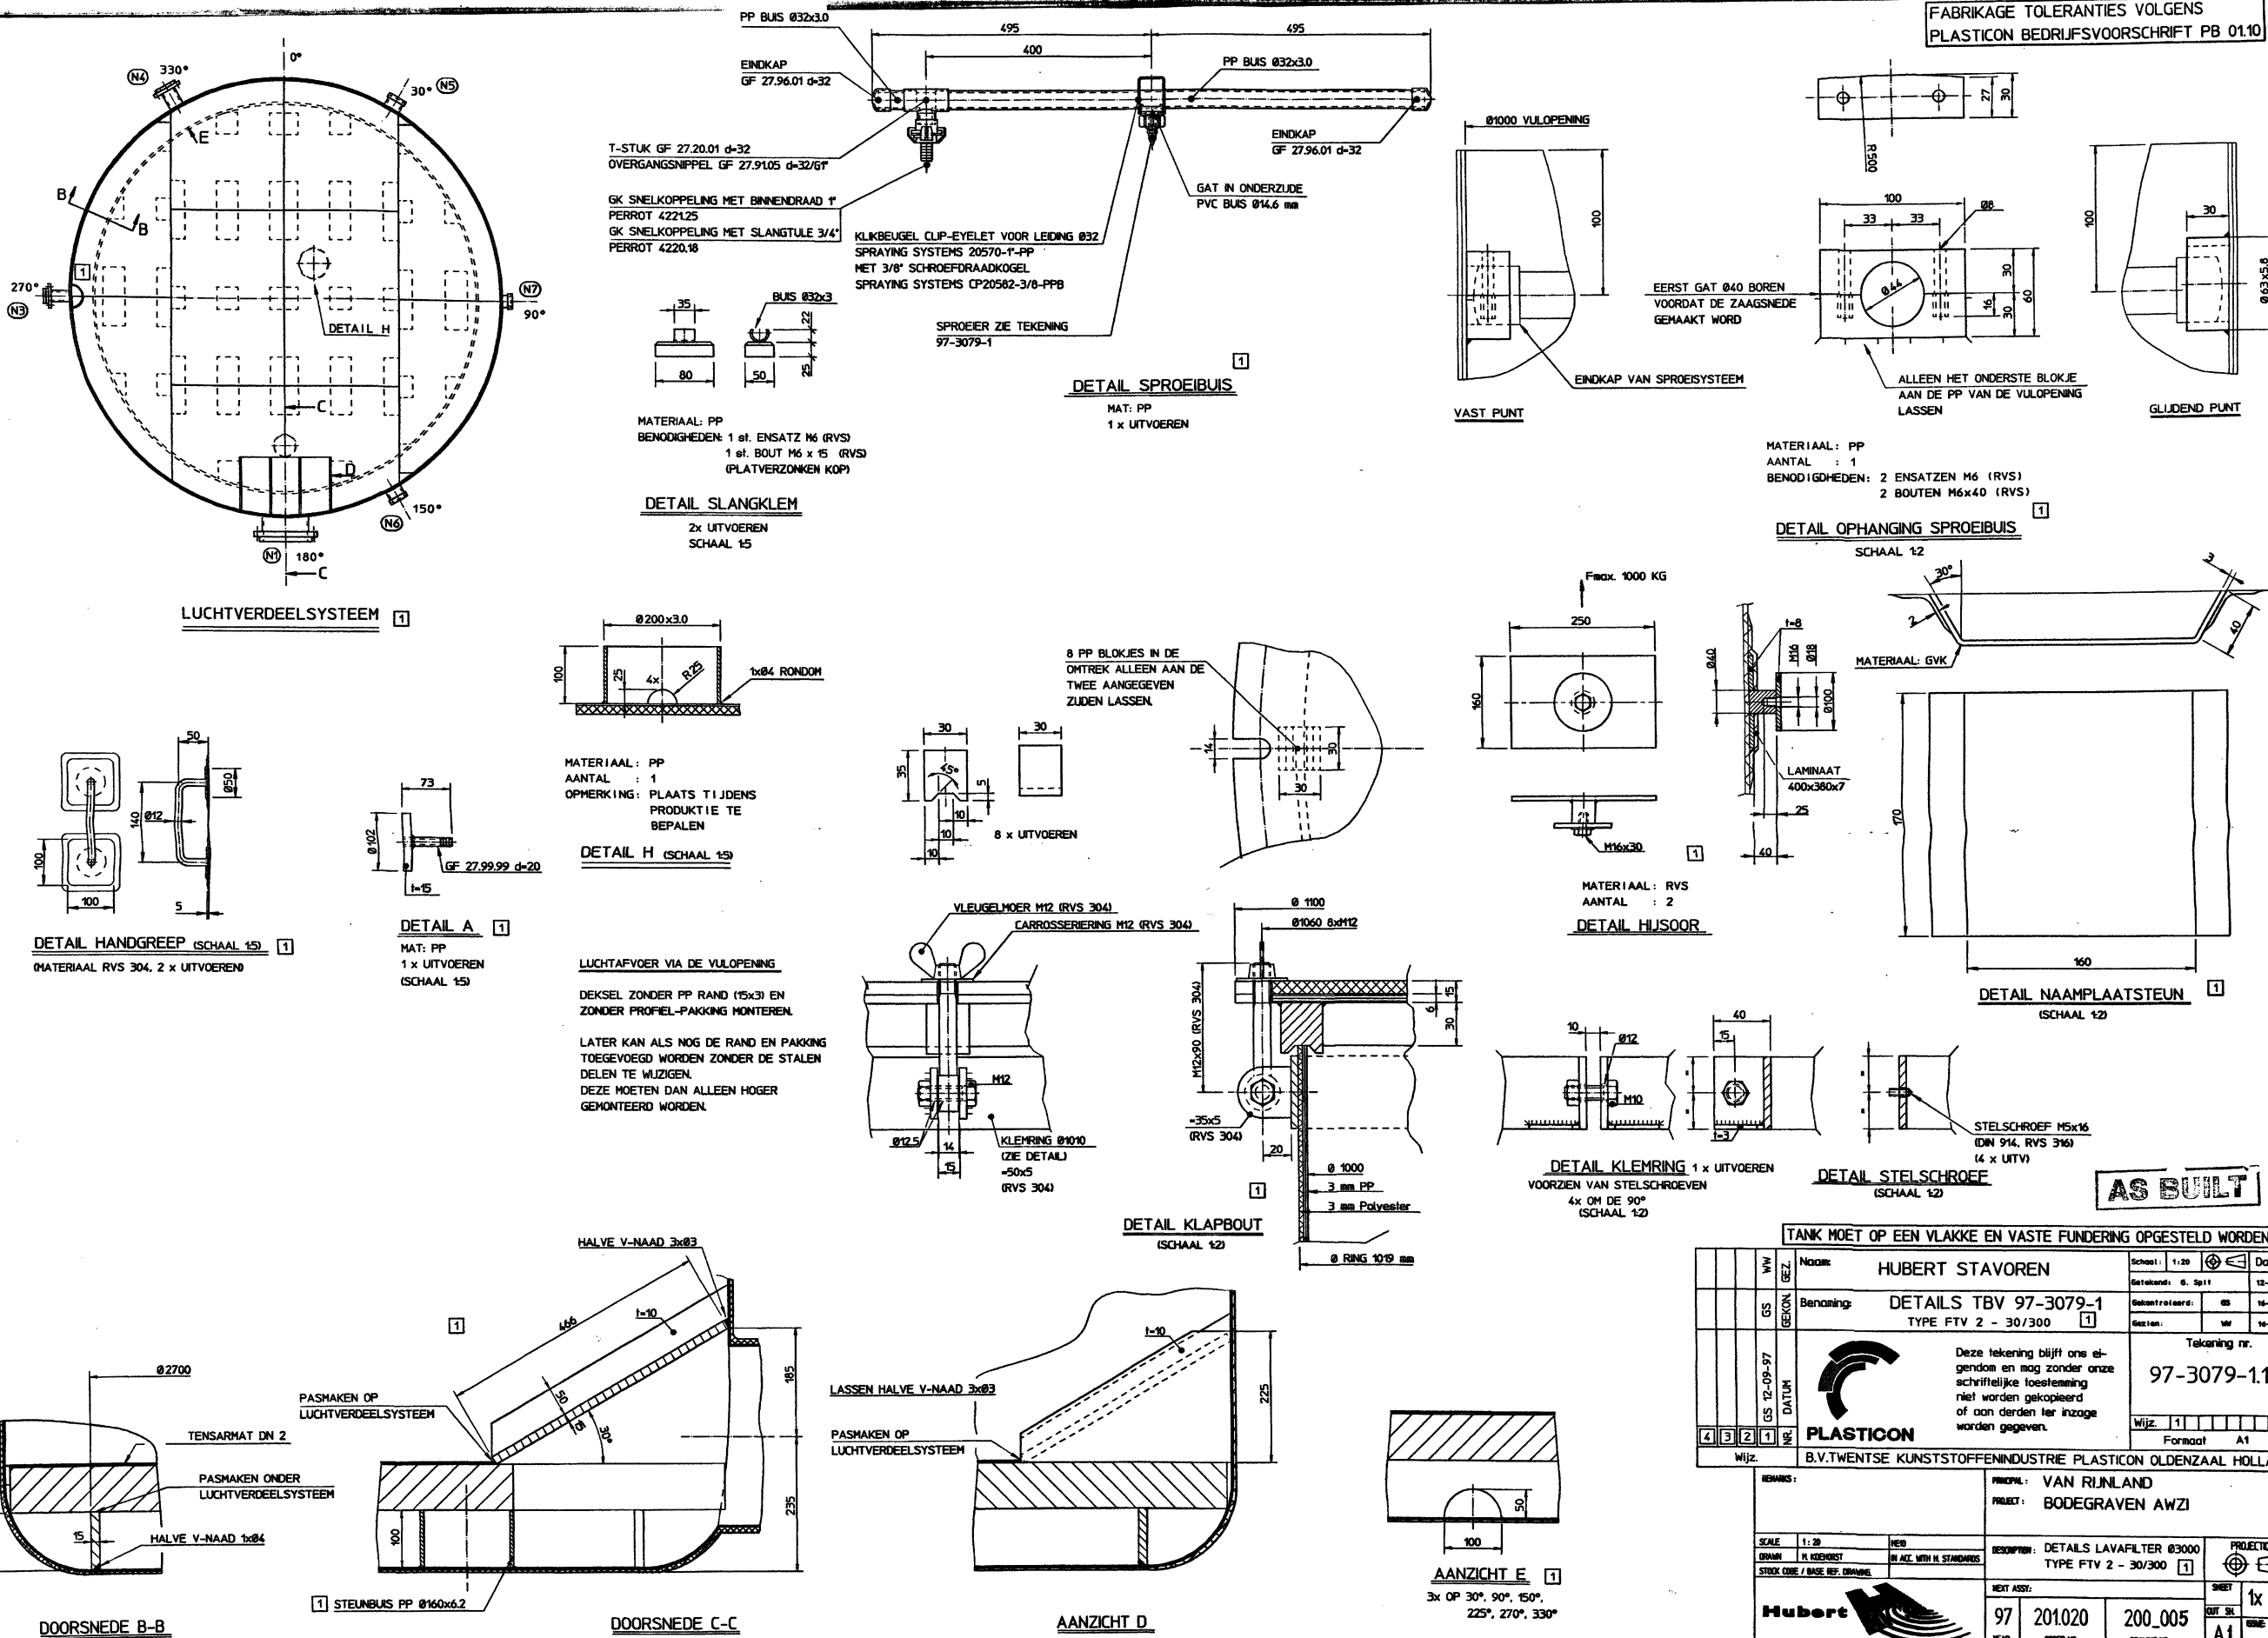

TANK MOET OP EEN VLAKE EN VASTE FUNDERING OPGESTELD WORDEN

				WV	BEZ.	Naam: HUBERT STAVOREN		Schaal: 1:20		Datum: 	
				GS	BEKON.	Benaming: DETAILS TBV 97-3079-1 TYPE FTV 2 - 30/300 		Getekend: G. Split		12-05-97	
				GS 12-09-97	DATUM	 Deze tekening blijft ons eigendom en mag zonder onze schriftelijke toestemming niet worden gekopieerd of aan derden ter inzage worden gegeven.		Getekend: GS		12-06-97	
				NE	WJZ.			12-04-97			
4	3	2	1	WJZ.		Tekening nr. 97-3079-1.1		Wijz. 			
Wijz.						Formaat A1					
B.V.TWENTSE KUNSTSTOFFENINDUSTRIE PLASTICON OLDENZAAL HOLLAND											
REMARKS: <											