
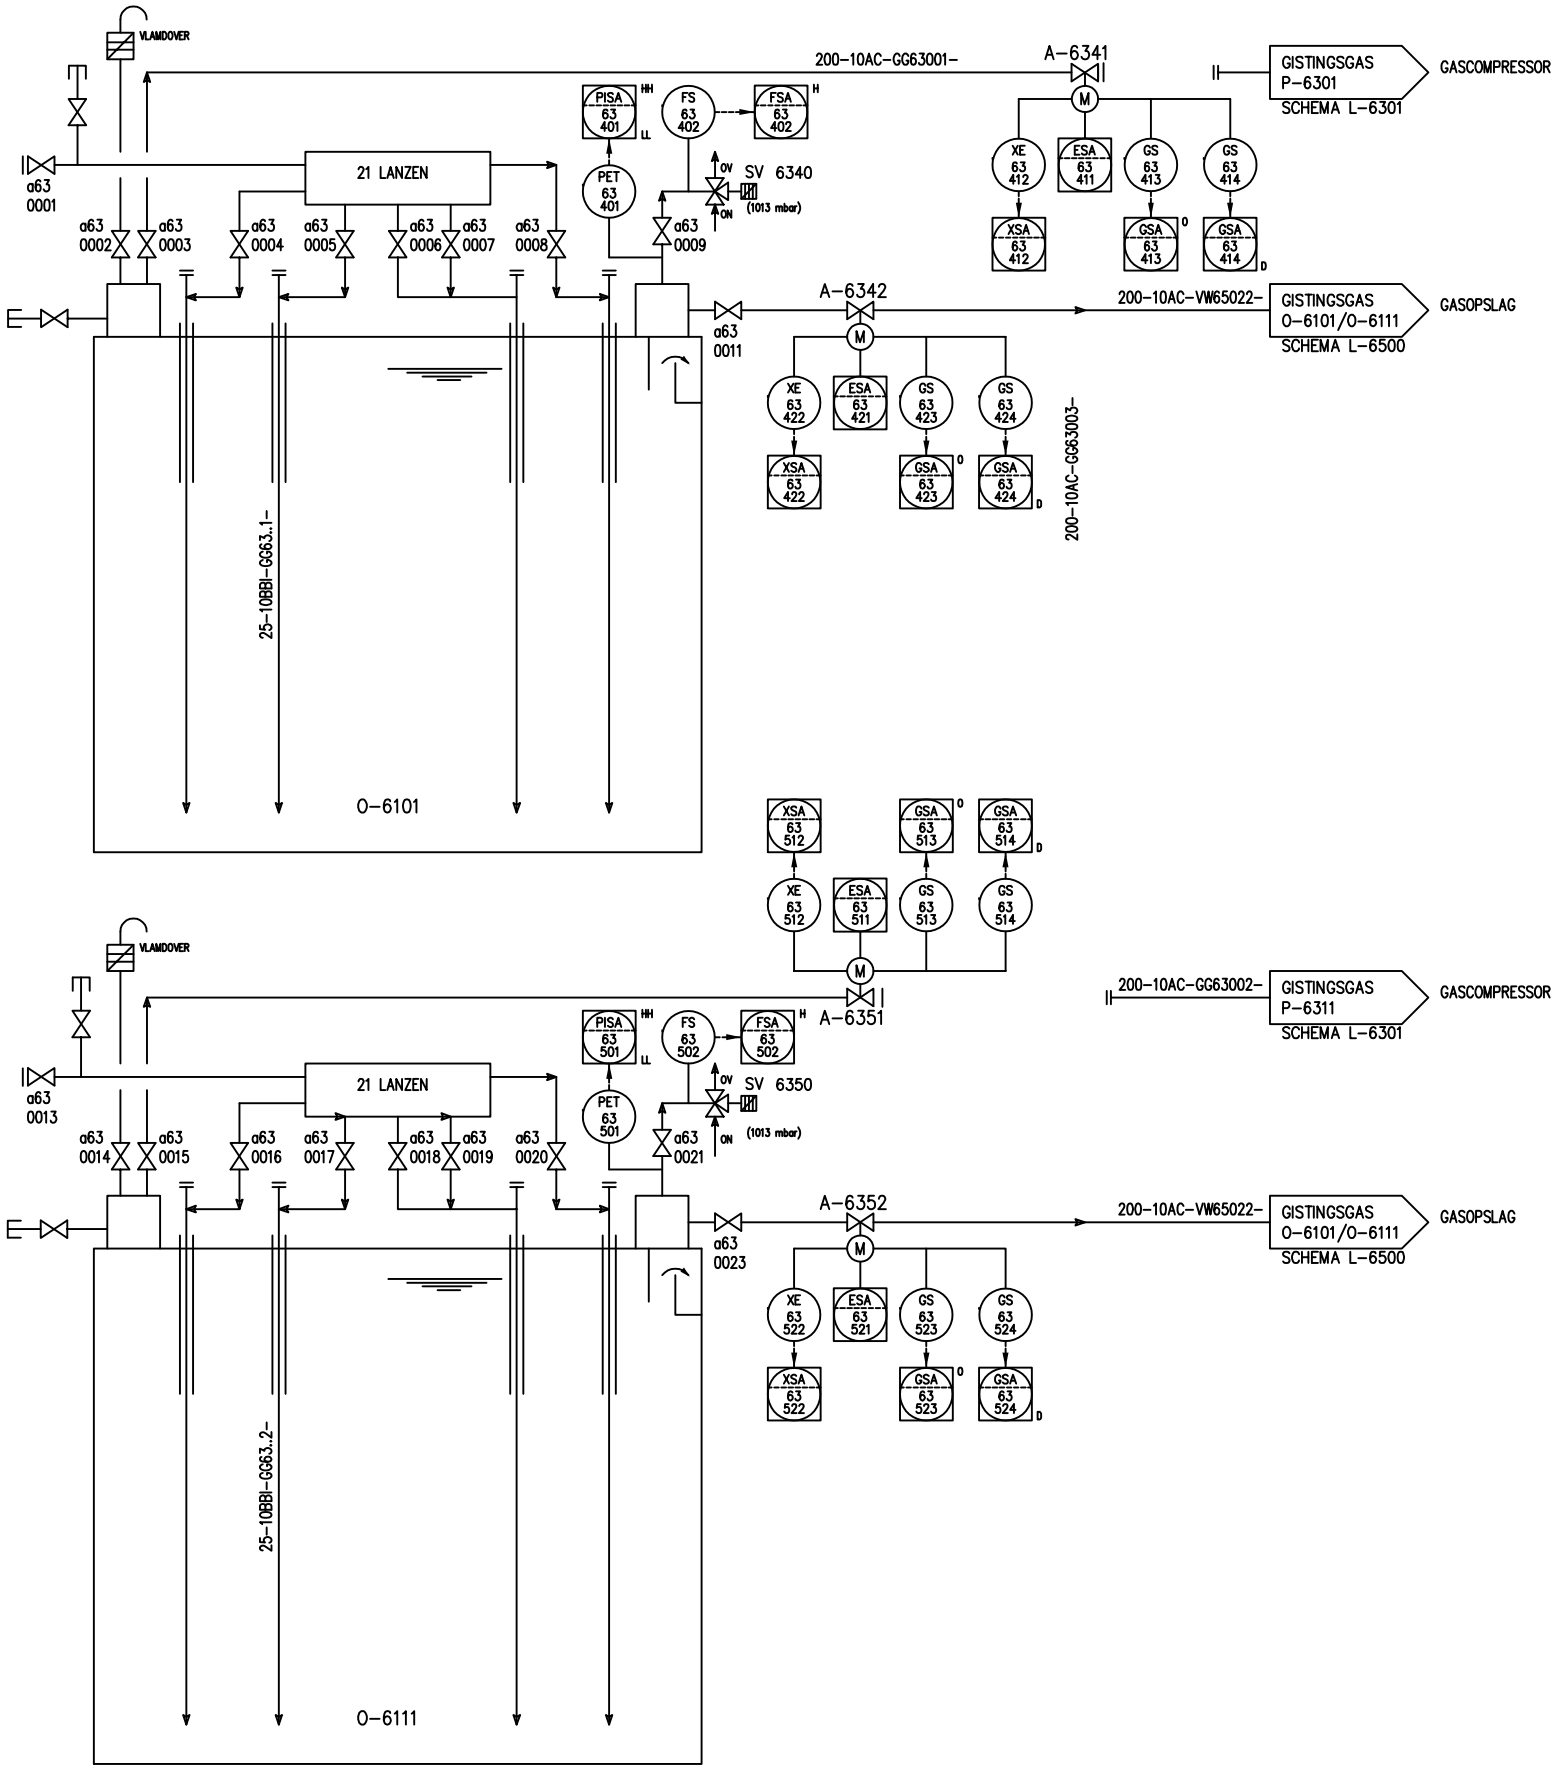


0-6101 SLIBGISTINGSTANK 1		
INHOUD	: 4000	m3
DIAMETER	: 19	m
HOOGTE	: 17.1	m
	:	
	:	

0-6111 SLIBGISTINGSTANK 2		
INHOUD	: 4000	m3
DIAMETER	: 19	m
HOOGTE	: 17.1	m
	:	
	:	

A-6341 GASAFSLUITER		
TYPE	:	
VERMOGEN	: 0,23	kW
ONBELAST	: I=1,3	A
BELAST	: I=1,8	A
	:	

A-6342 GASAFSLUITER		
TYPE	:	
VERMOGEN	: 0,23	kW
ONBELAST	: I=1,3	A
BELAST	: I=1,8	A
	:	

A-6351 GASAFSLUITER		
TYPE	:	
VERMOGEN	: 0,23	kW
ONBELAST	: I=1,3	A
BELAST	: I=1,8	A
	:	

A-6352 GASAFSLUITER		
TYPE	:	
VERMOGEN	: 0,23	kW
ONBELAST	: I=1,3	A
BELAST	: I=1,8	A
	:	

Wijz.	Datum	Omschrijving	Get.	Gec.	Gez.
K	DEC 06	REVISIE	SW		
J	JUN 01	REVISIE	CGS		
I	SEP 00	REVISIE	CGS		
H	FEB 00	REVISIE	TH		
G	NOV 99	BESTEK	CGS		
M	JUN'19	AS BUILD	RP	LM	PdB
L	Aug 18	GroenGas	JvL		

Deze tekening en alle hiermede bloot gemaakt is het eigendom van Hoogheemraadschap van Delfland en is verkrijgbaar en mag niet gepubliceerd of gekopieerd worden. De tekening blijft het eigendom van H.H. Delfland, en moet op verzoek geretourneerd worden en mag niet in het andere van de belangen van het H.H. Delfland gebruikt worden.

Hoogheemraadschap van Delfland
PHOENIXSTRAAT 32 DELFT POSTBUS 2936 2601 CK DELFT TELEFOON 015-2606106

Titel: LEIDING- EN INSTRUMENTATIESCHEMA PROCESEENHEID 6300, GASINBLAZING

Project: AWZI DE GROOTE LUCHT

	Datum	Naam	Projnr.
Getekend	16-12-96	CGS	K8203-40-300
Gecontr.			
Gezien			File K8203232
School			

A1 | Tek.nr. L-6300 | Wijz. M