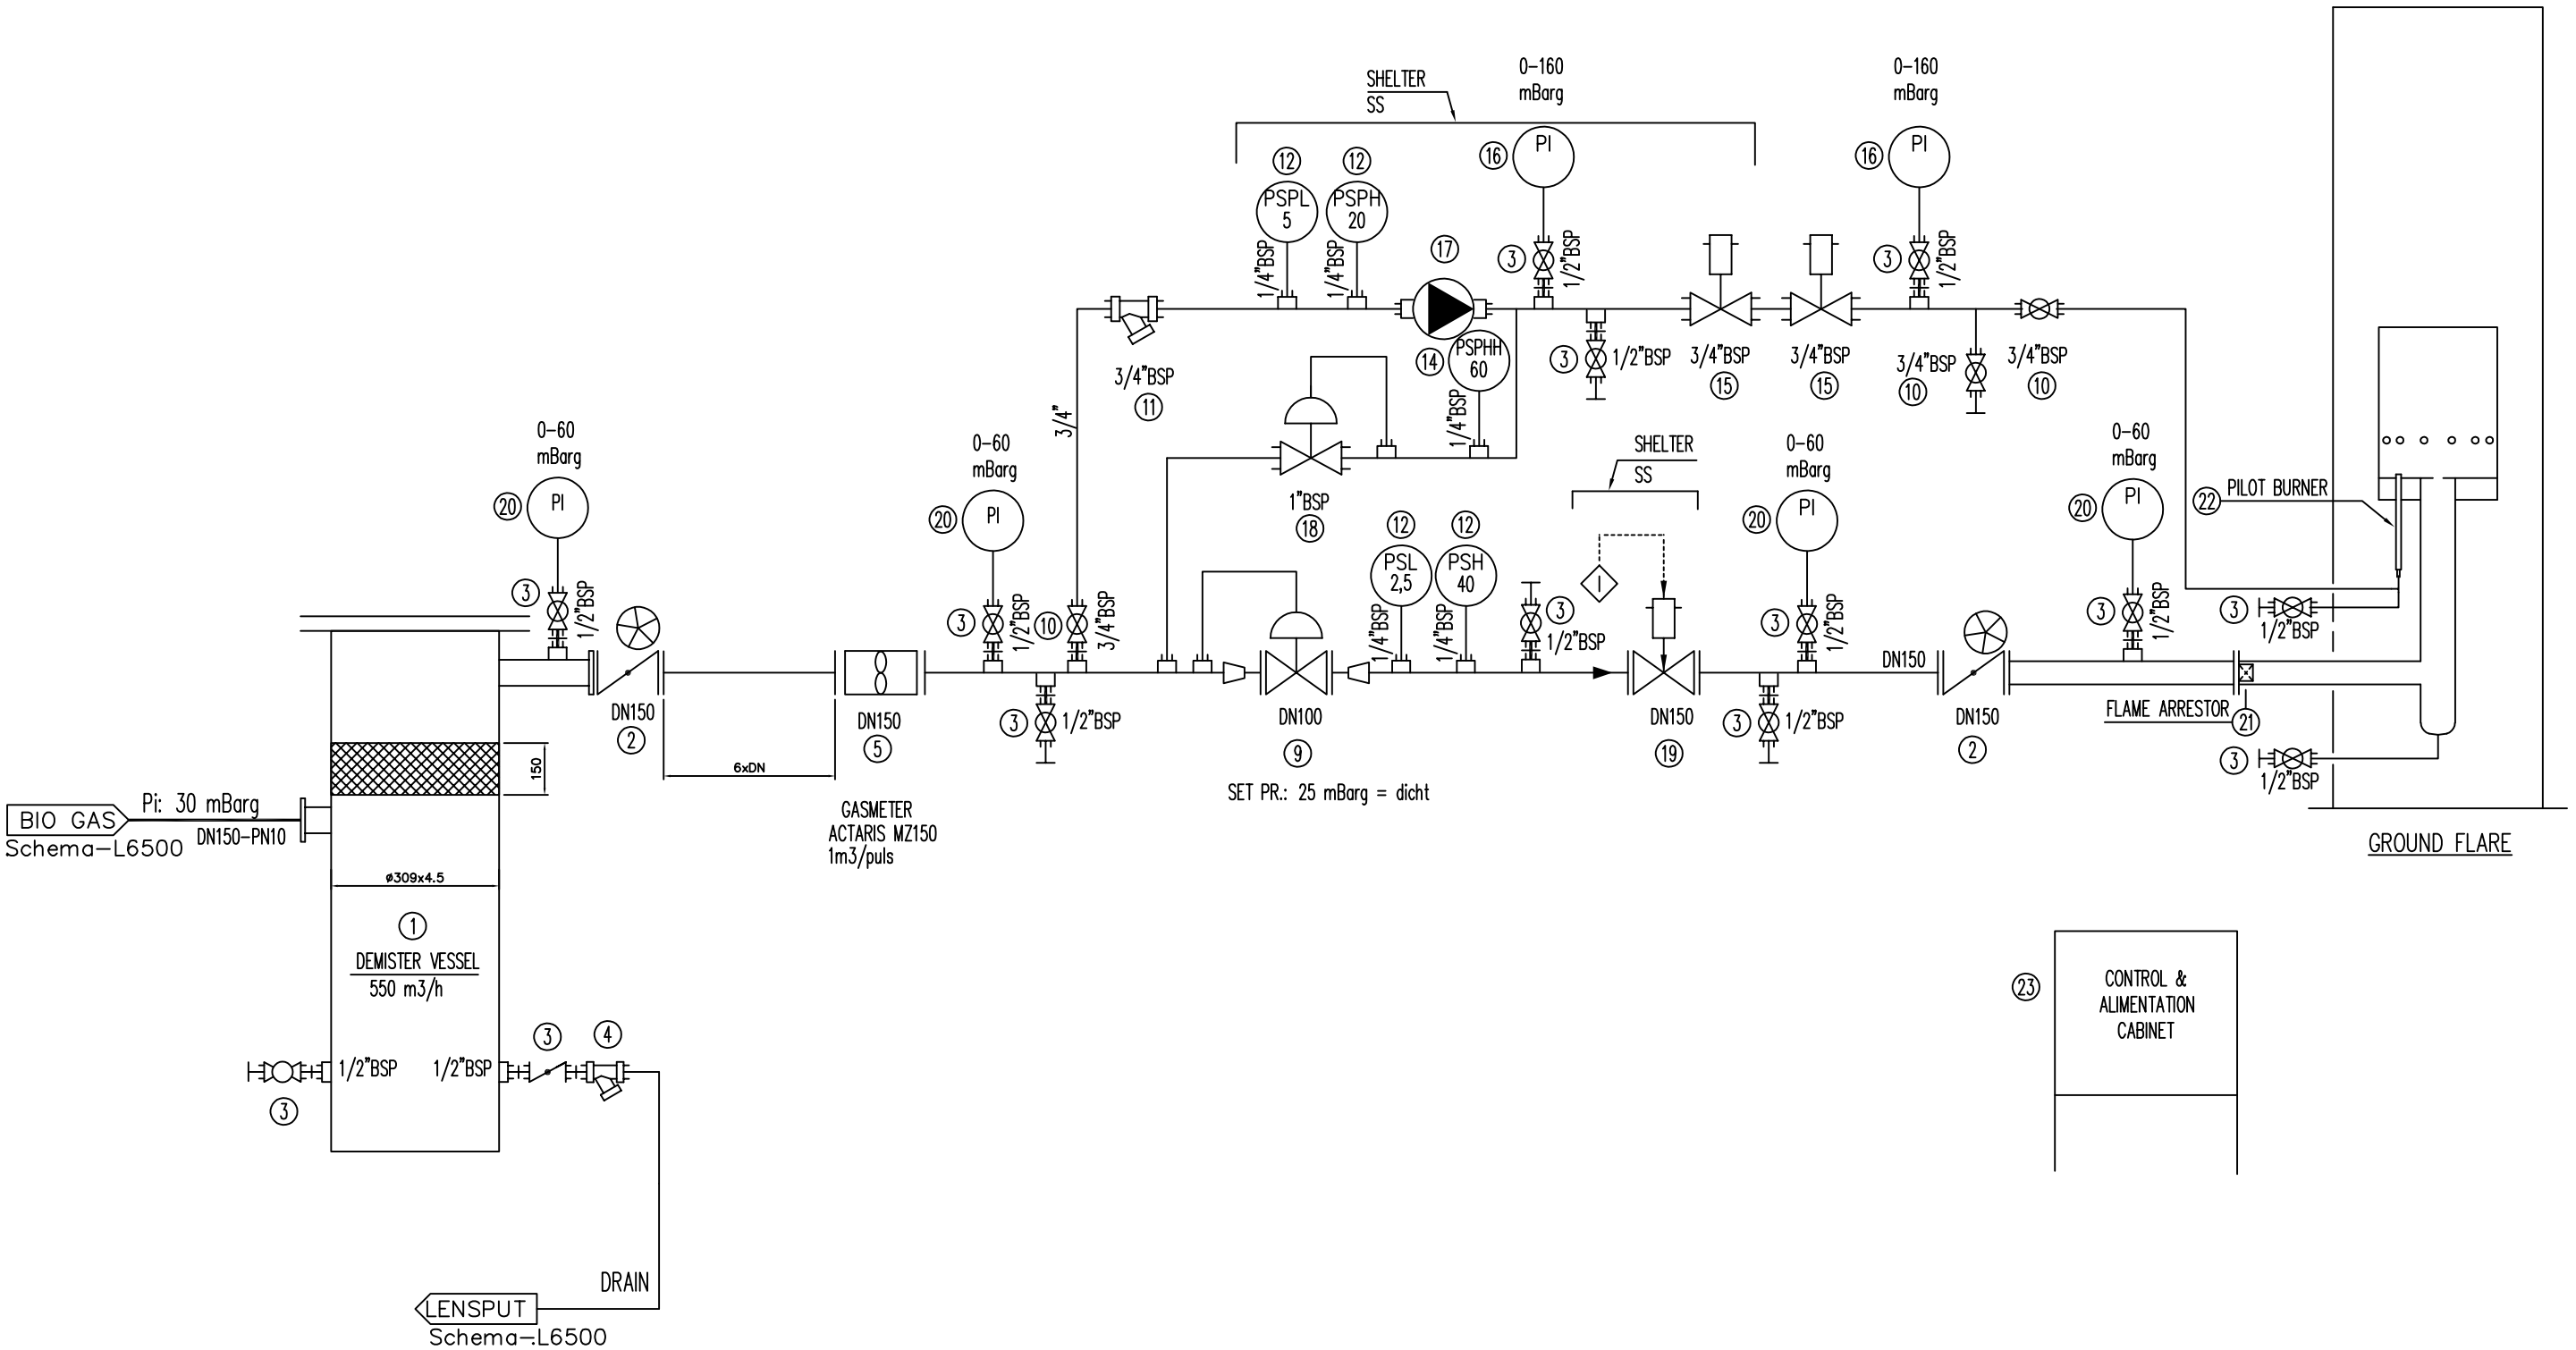


MAX 550m3 / uur

| Wijz. | Datum | Omschrijving | Get. | Gec. | Gez. |
|---|---|---|---|---|---|
| H | DEC 06 | REVISIE | SW | | |
| G | JUN 01 | REVISIE | CGS | | |
| F | DEC 00 | REVISIE | CGS | | |
| E | MEI 98 | BESTEK | CGS | | |
| D | MRT 98 | BESTEK | CGS | | |
| J | MEI '19 | AS BUILD | RP | LM | PdB |
| I | Aug 18 | GroenGas | JvL | | |

Deze tekening en alle informatie hierop vermeld is het eigendom van Hoogheemraadschap van Delfland en is vertrouwelijk en mag niet gepubliceerd of gereproduceerd worden. De tekening blijft het eigendom van HyA Delfland, en moet op verzoek geretourneerd worden en mag niet in het verkeer van de belangen van het HyA Delfland gebruikt worden.

Hoogheemraadschap van Delfland
PHOENIXSTRAAT 32 DELFT POSTBUS 2936 2601 CK DELFT TELEFOON 015–2605100

Titel: LEIDING– EN INSTRUMENTATIESCHEMA
PROCESEENHEID 6500, GASOPSLAP FAKKEL

Project: AWZI DE GROOTE LUCHT

| | Datum | Naam |
|---|---|---|
| Getekend | 07–04–97 | CGS |
| Gecontr. | | |
| Gezien | | |
| School | | |

Projnr.: K8203–40–300
File:
A. Tek.nr.: L–6502 Wijz.: J