
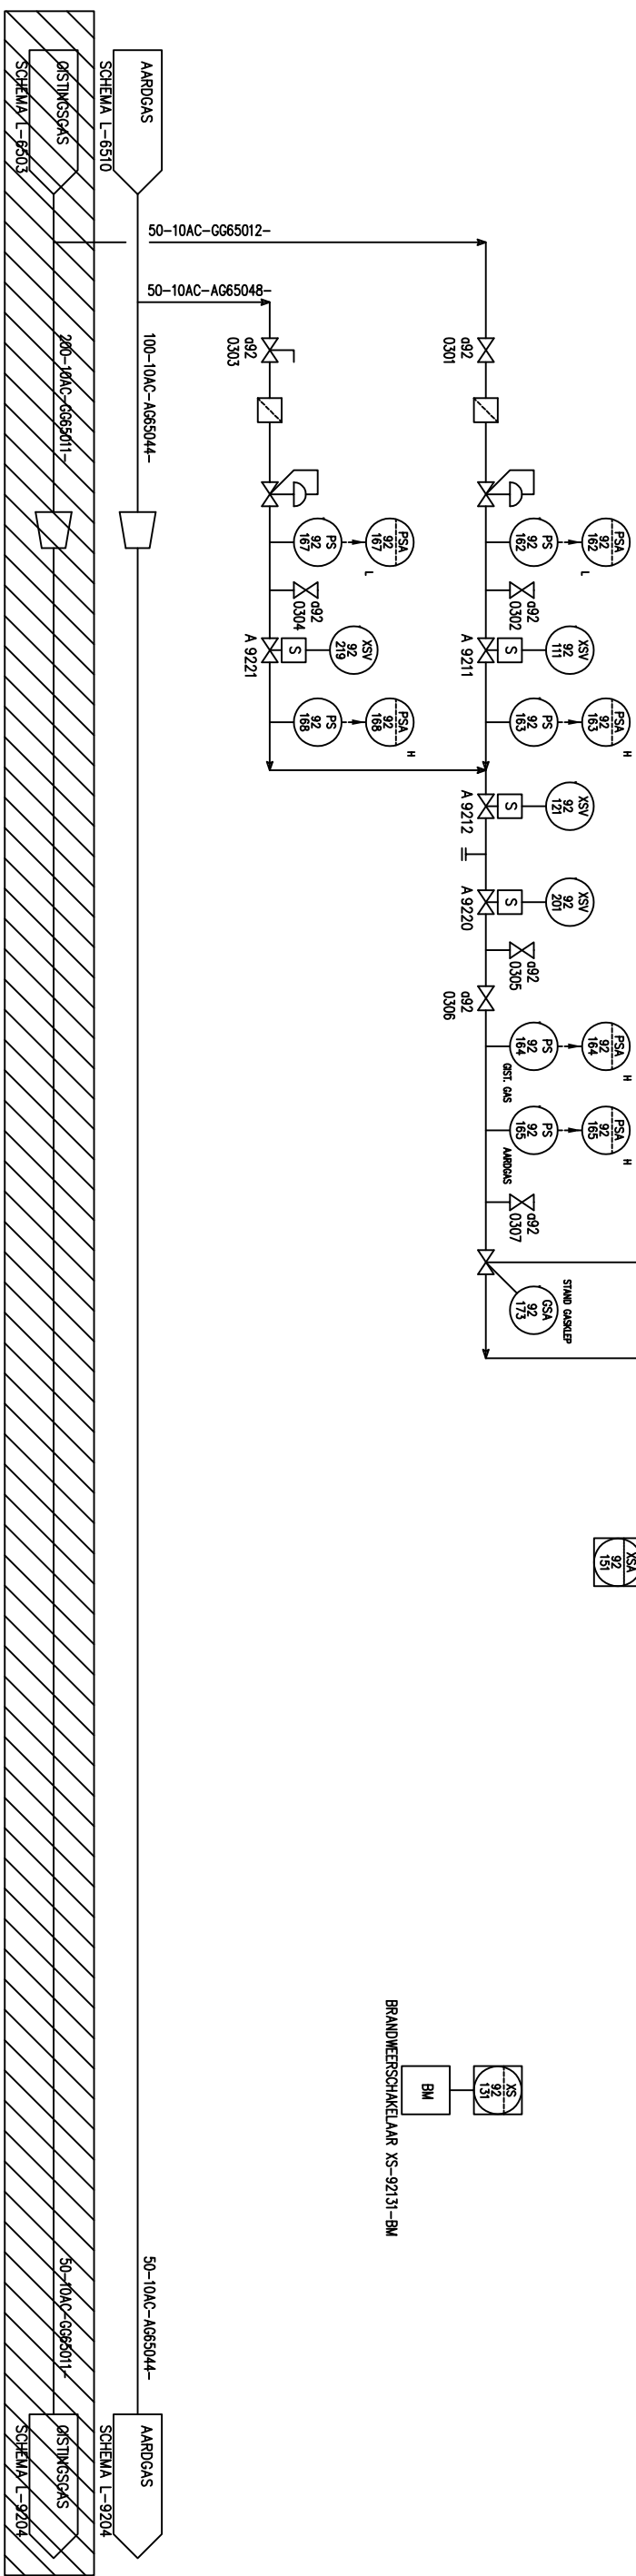


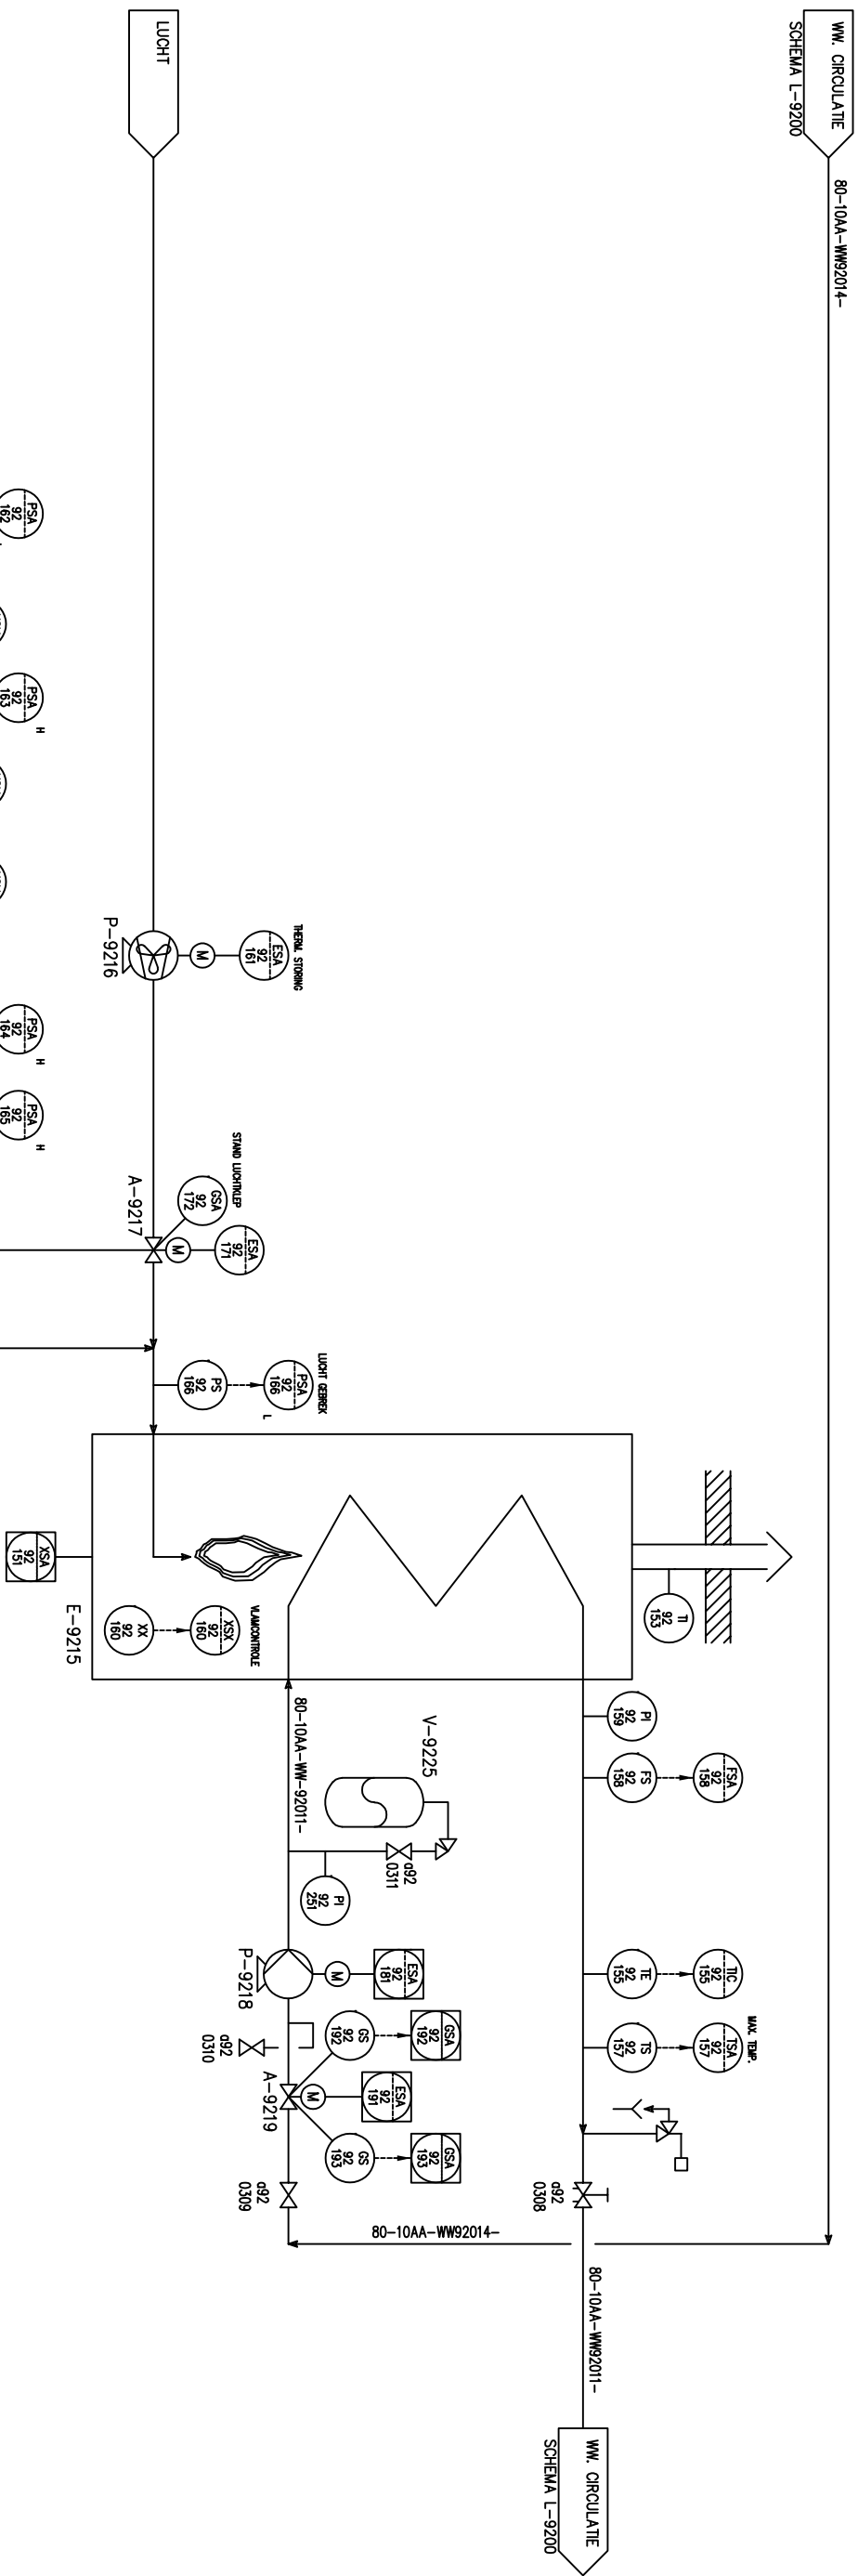

UIT BEDRIJF

E-9215 CV-KETEL 1		P-9216 VENTILATOR BRANDER 1		A-9217 AFSLUTTER GAS CV1	
TYPE	:	TYPE	:	:	:
CAPACITEIT	:	CAPACITEIT	:	VERMOEEN	:
	372	OPVOERHOOGTE:	0,1		0,75
		VERMOEEN	kW		kW
		VERMOEEN	420		
			kW		

P-9218		
CIRCULATIEPOMP CVM		
TYPE	:	m ³ /h
CAPACITEIT	: 31	kPa
OPVOERHOOGTE	: 50	
VERMOGEN	: 1,6	kW
:	:	

A-9219 AFSLUITER CVI		
VERMOGEN	 12	VA
		

V-9225 DRUKVAT CM	
----------------------	--

L	DEC 06	REVISIE	SW						
K	JUN 01	REVISIE	CGS						
J	FEB 01	REVISIE	CGS						
I	DEC 00	REVISIE	CGS						
H	DEC 99	REVISIE	CGS						
D	MRT 98	BESTEK	TH						
C	DEC 97	CONCEPT BESTEK	EES						
M	Aug 18	GroenGas	JVL						
Wijz.	Datum	Omschrijving	Get.	Gec.	Gez.				
Project AWZI DE GROOTE LUCHT			 Hoogheemraadschap van Delfland PROCEESMAAT 32 HARTY FORTNIS 2000 cv HARTY TELEFOON 015-2606106						
			Titel LEIDING- EN INSTRUMENTALIESCHEMA PROCEESEENHEID 9200, VERWARMING, CV KETEL 1						
			Datum	Noom	Projec .				
Gefakend			11-09-97	EES	K8203-40-300				
Geeceitc.					File				
Oeden					K8203027				
Schied					Wijz.				
A1	Idr.crv.	L-9203			M				