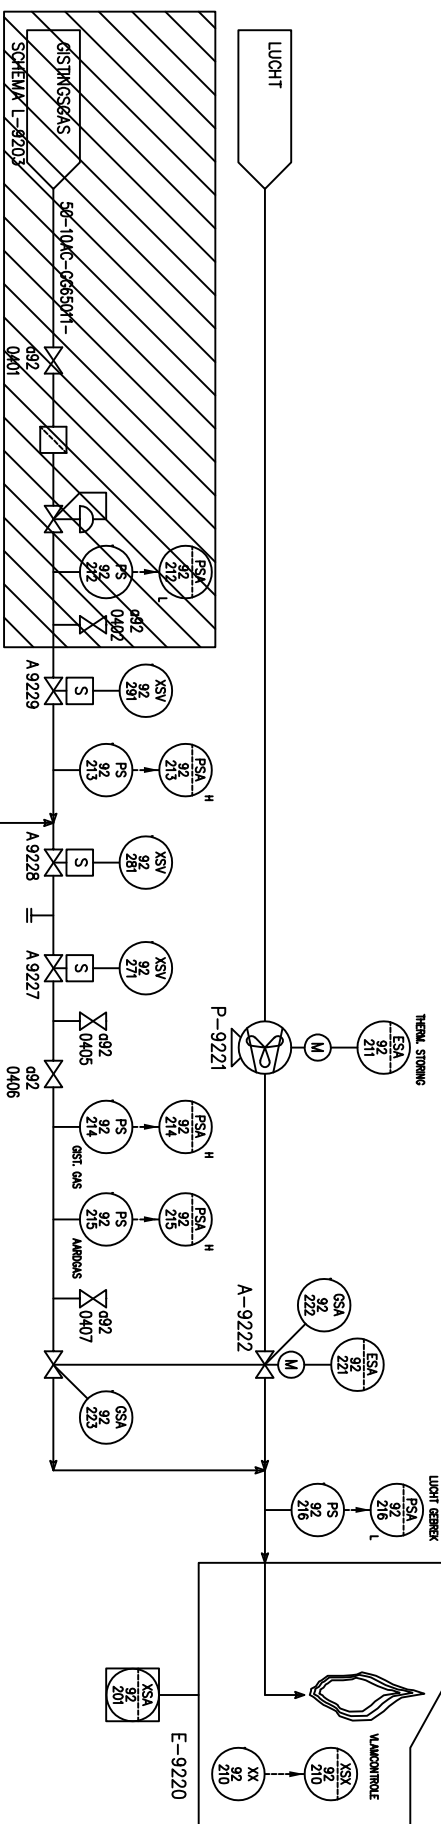
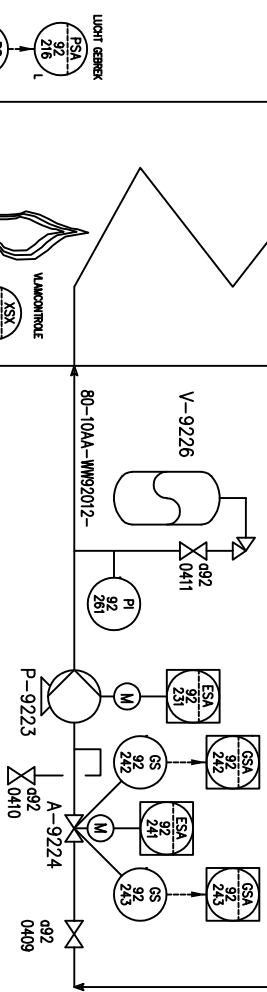
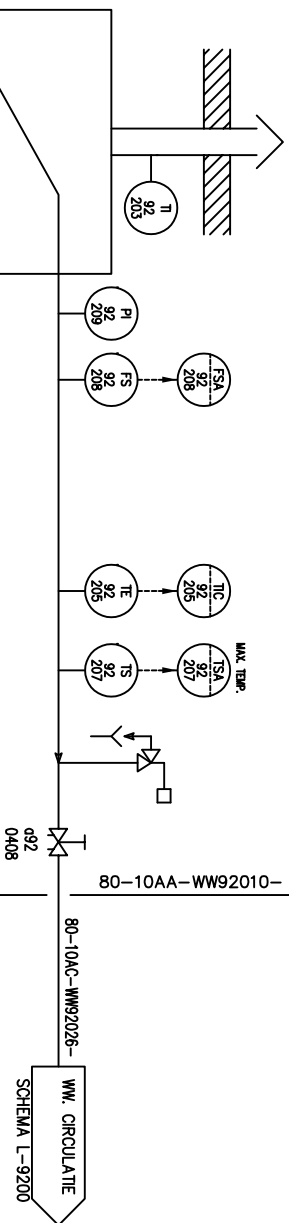
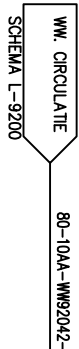


UIT BEDRIJF

E-9220 CV-KETTEL 2	TYPE : CAPACITEIT : 29l : : : : VERMOGEN : 0.1	TYPE : CAPACITEIT : OPVOERHOOGTE : VERMOGEN : 0.1	m ³ /h kPa kW
-----------------------	--	--	--------------------------------

A-9222 AFSLUITER GAS CV2	
VERMOGEN	: : : 0,75 kW

P-9223	
CIRCULATIEPOMP CV2	
TYPE	:
CAPACITEIT	: 22
OPVOERHOOGTE	: 50
VERMOGEN	: 0,9
:	:
	m ³ /h
	kPa
	kW

A-9224	VERMOGEN	12	VA
REGELAFSLUITER CVZ2	...	...	...

V-9226	
Drukvat cv2	

[illegible]