


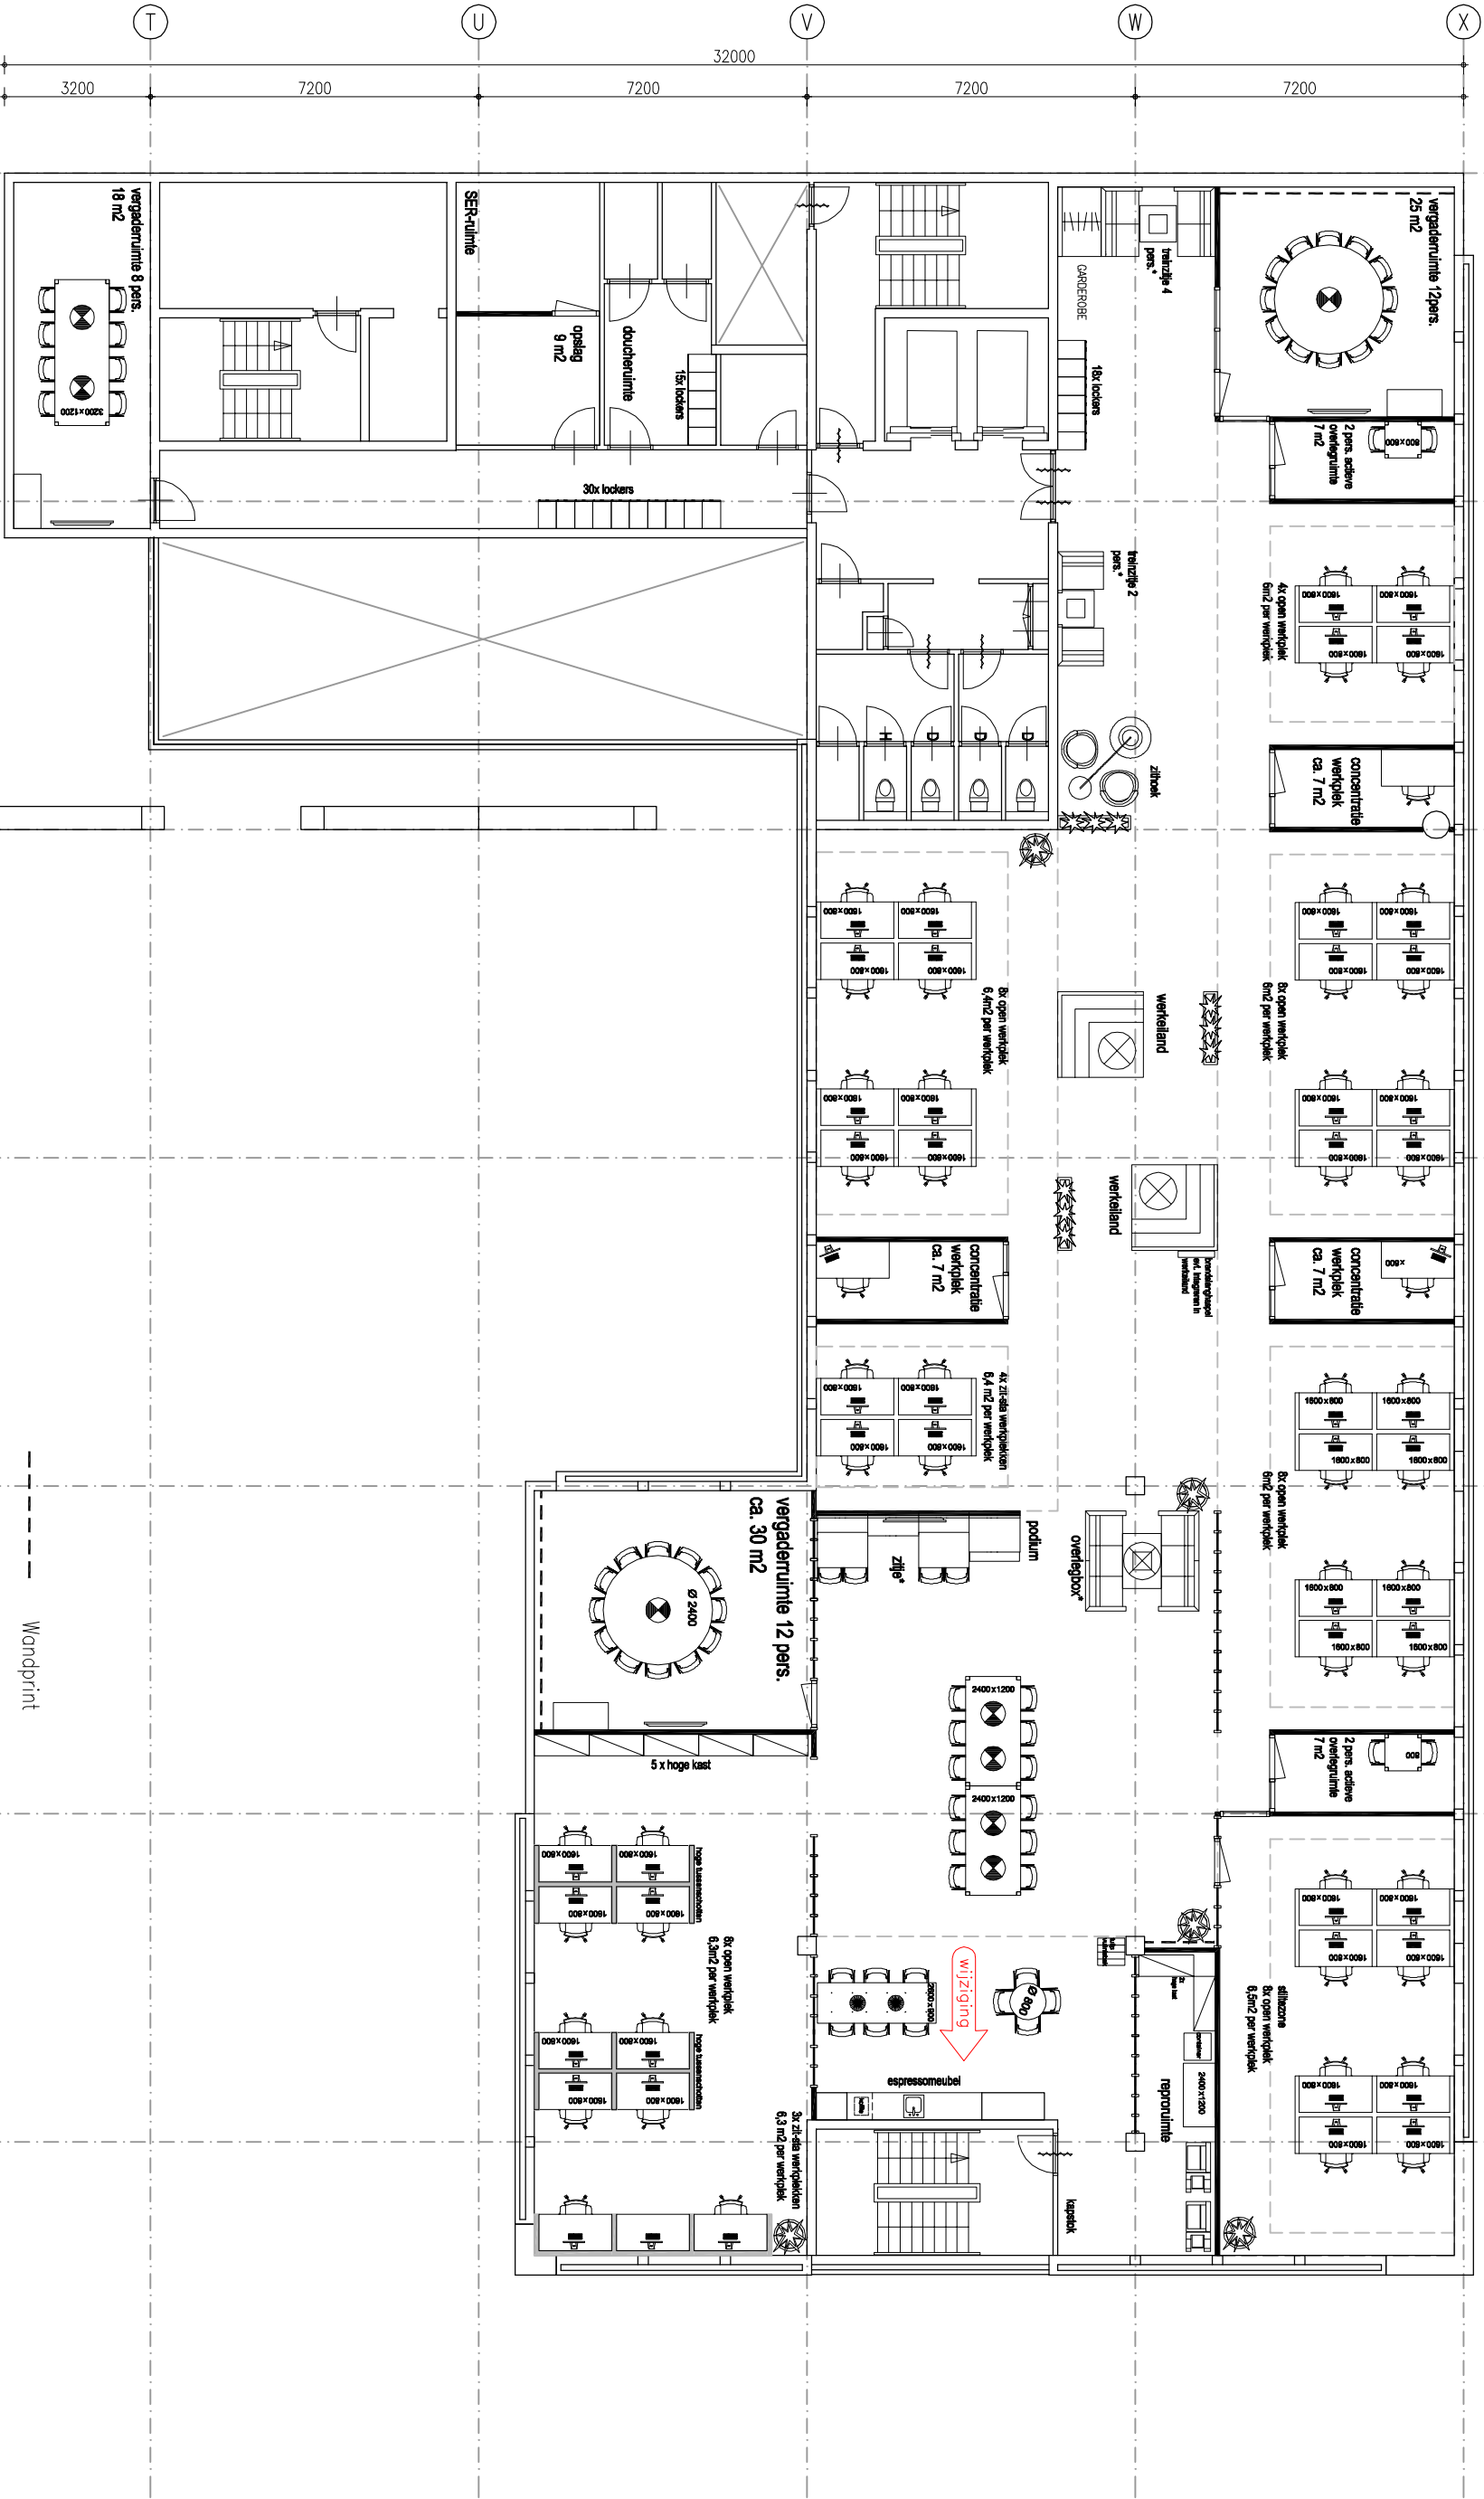

CIZ - Zwolle plattegrond verdieping 1

Indelingsplan - Kogelaan

formaat A3 - schaal 1:150 werknummer 3648

2016-08-09



Let op, stroomienbenaming kan afwijken van bestaande tekeningen !

*ALLE MAATWERK MEUBILAIR VOORZIEN VAN KUNSTLEER

Bureau voor Stedebouw en Architectuur Wim de Bruijn

Postbus 640
Westblaak 5C
Telf
Fax
E-mail

3000 AP Rotterdam
3012 KC Rotterdam
010 214 08 08
010 214 08 66
info@wimdebuijn.nl

Wim de Bruijn