


verdieping 4

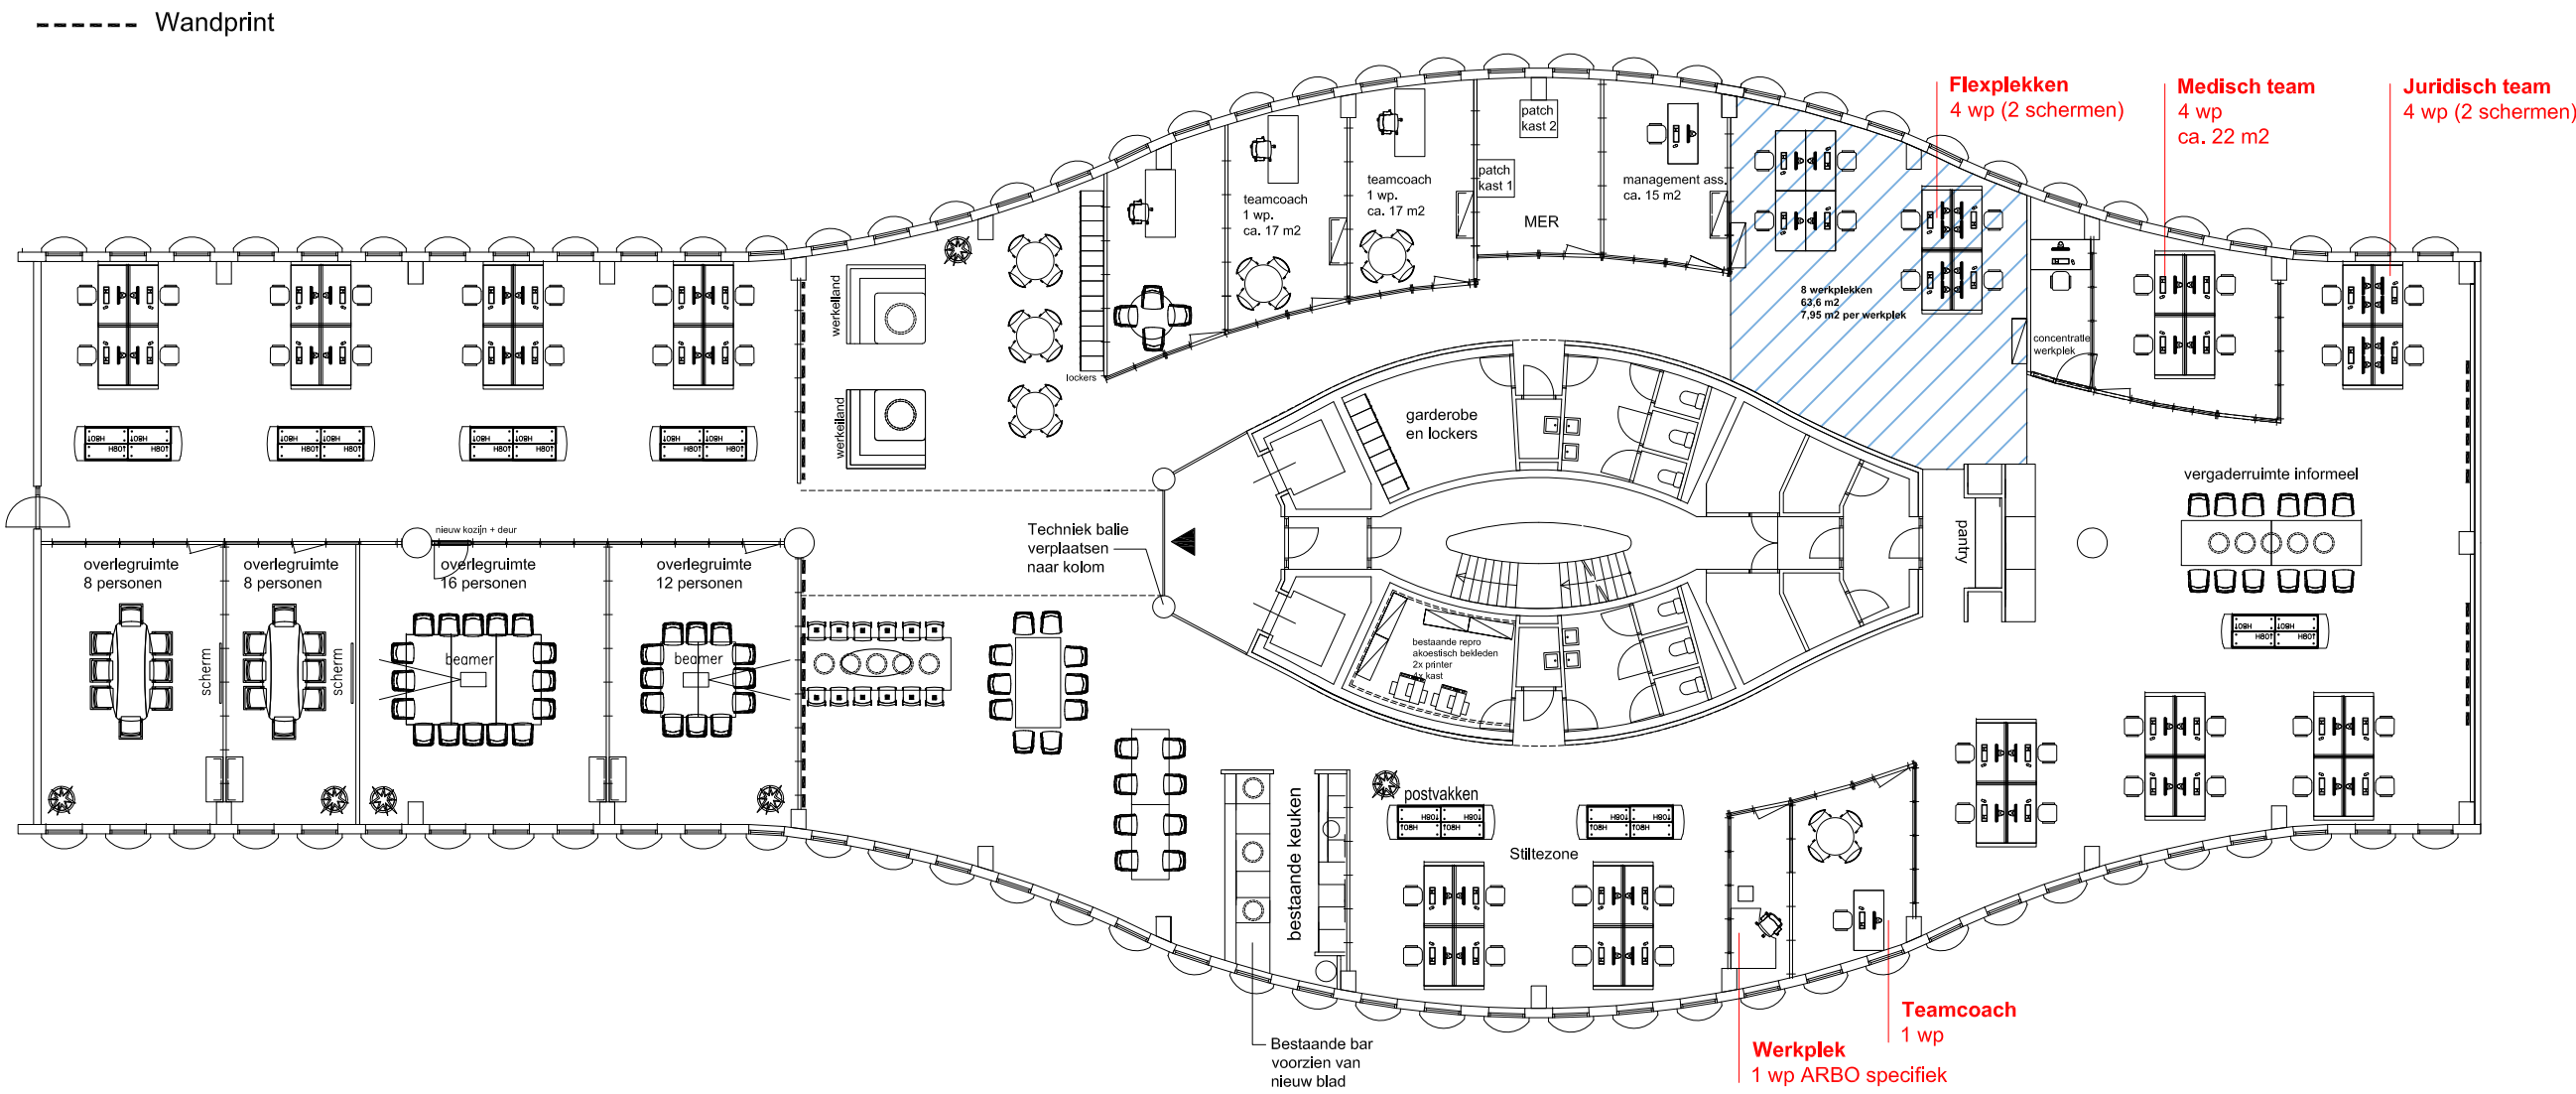

3820 - CIZ Amsterdam
Overschiestraat 55
Verdieping 5
formaat A3 - schaal 1:200

