


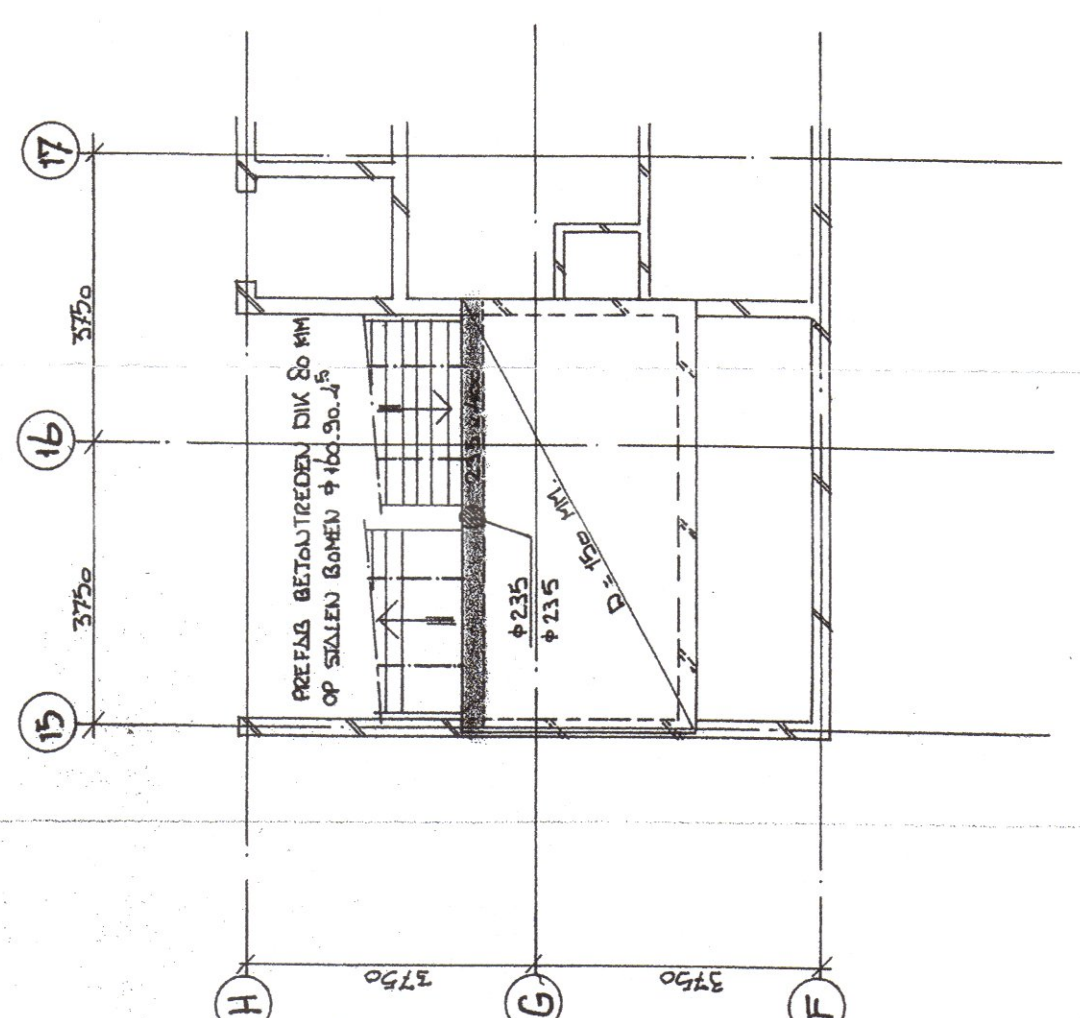

ingenieursbureau DUKHUIS b.v.	
ingekomen:	08 MEI 2003
beh. door:	
werknr.: 0329,	datum:

ING. BUR. HET NOORDEN
D.D.: 11-9-03
Paraat: *Witte*
GEZIEN

"BOUWCON" B.V. EMMEN
ADVIESBUREAU VOOR BOUWCONSTRUCTIES
WILHELMINA STRAAT 54 G TEL. 05910_14124

ARCHITECT:	ARCHITECTENBURO B.N.A. DEES GAGEN &V. EMMEN.
WERK:	ALGEMENE SCHOLENGEMEENSCHAP TE LEEK <i>2002</i>
ONDERDEEL:	KONSTRUKTIE BESTEKTEKENING - 2 ^o NIVO - HOGESCHOOL
GETIJK 1 ^o (ZIEZEN)	GEWUZZIGED
BEZIJEN (DATUM)	SCHAAK 1:100 WERKEN: K-Boel TEK. NR.: K3