
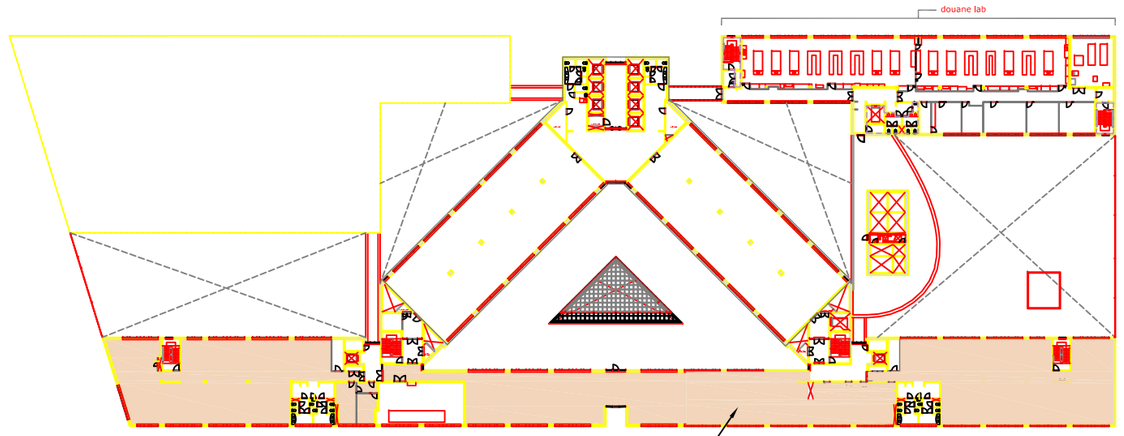



2e verdieping

kleine bouwkundige aanpassingen i.v.m. gezondheidsplein
W-installatie opnieuw inregelen

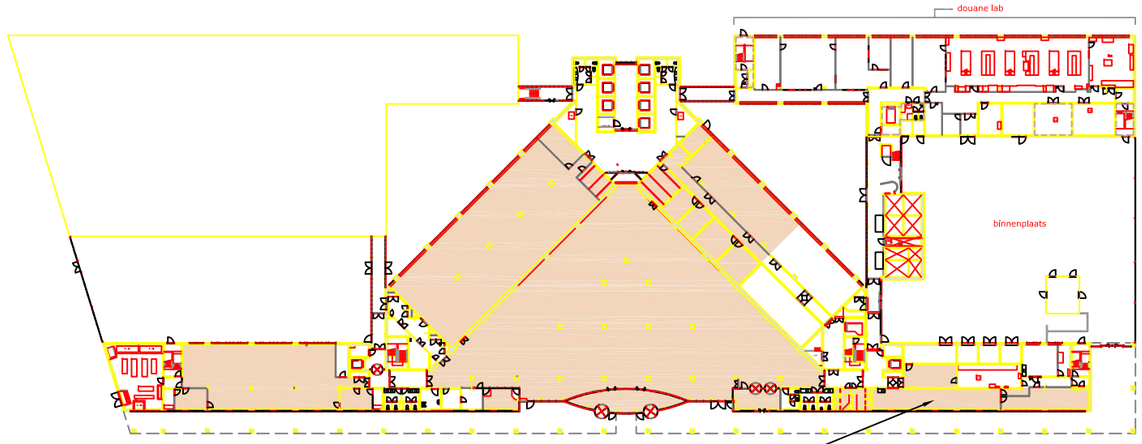


begane grond

alleen vloer aanpassen, kleine bouwkundige aanpassingen,
verfbeurt, W-installatie opnieuw inregelen
douches opwaarderen

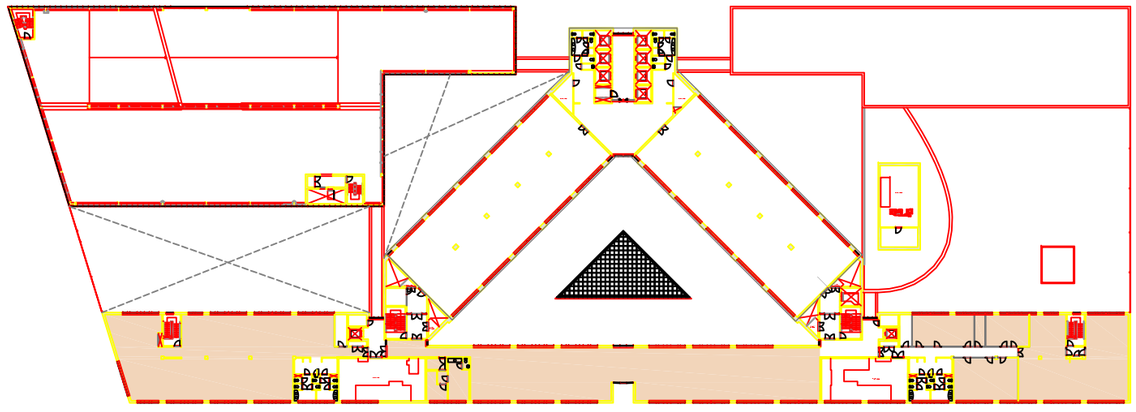


3e verdieping

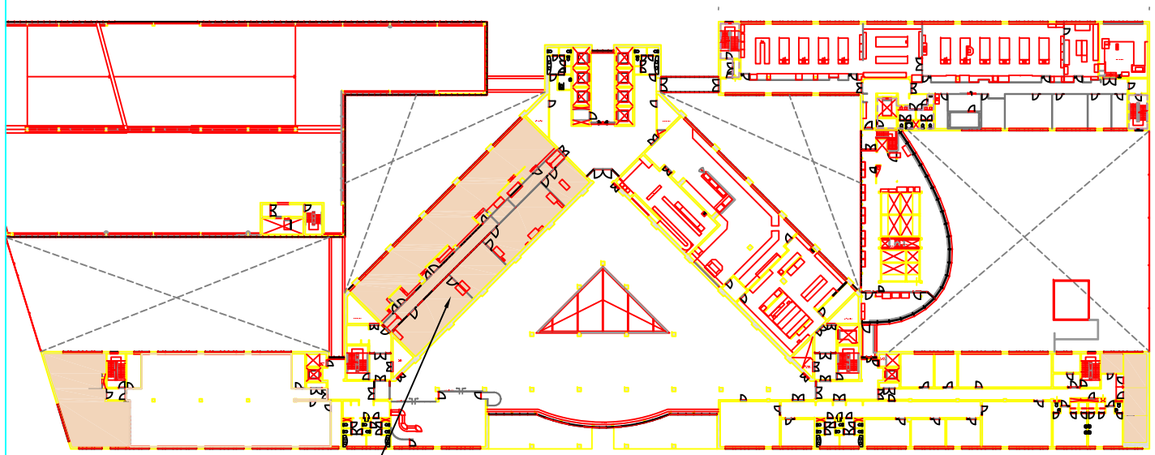

1e verdieping

computervloer verwijderen,
nieuwe indeling t.b.v. vergaderen

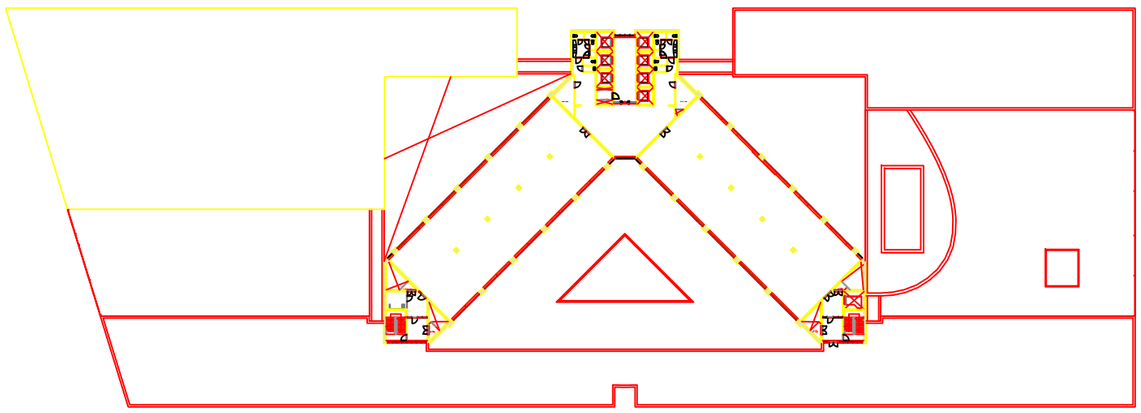

4e - t/m 19e verdieping

RENVOOI

onderdeel scope : 6259m²

demarcatie campus

begane grond t/m 19e verdieping

0 10 20 50

06 juni 2017

Kingsfordweg 1 Amsterdam