


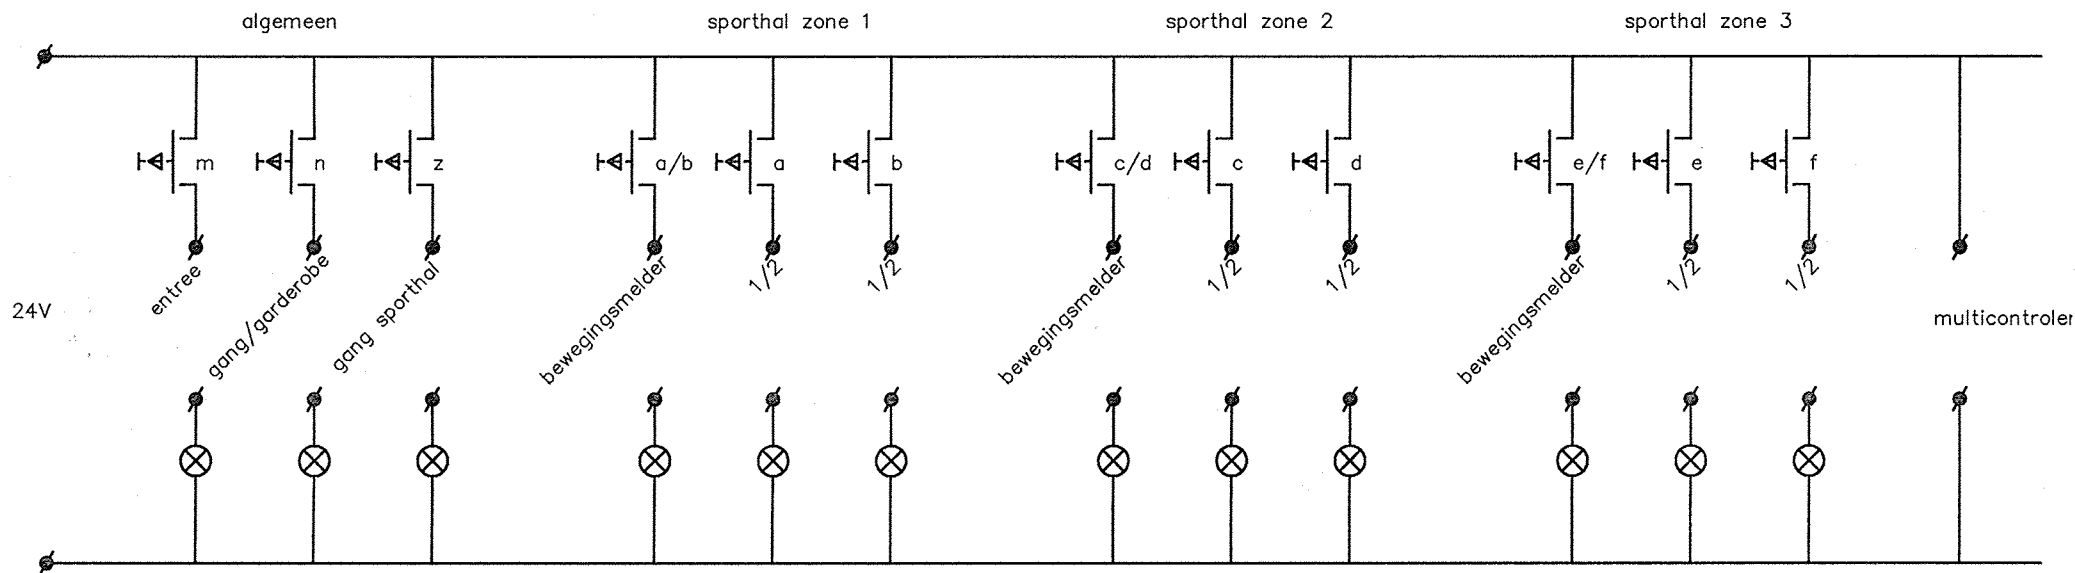

Revisie

Wijziging	Omschrijving	Datum	Gezien	Paraaf
A	Revisie	15-09-2011	MW	
Nieuwbouw Sportcomplex DOSC Den Dolder In opdracht van Gemeente Zeist Bedieningspaneel Stuurstroom		Getekend	FW	
		Datum	28-11-08	
		Gezien		
		Schaal	1:100	
 Van den Berg Projectmanagement B.V.	Neptunushof 15 3951 ES Maarn Telefoon : +31(0)343.444187 Fax : +31(0)343.443356 info@vandenberghprojecten.nl		Tekening gemaakt volgens:	
			NEN1010	
			Formaat	A4
		Tekeningnr.	E-00-9	
		Projectnr.	20080040	