

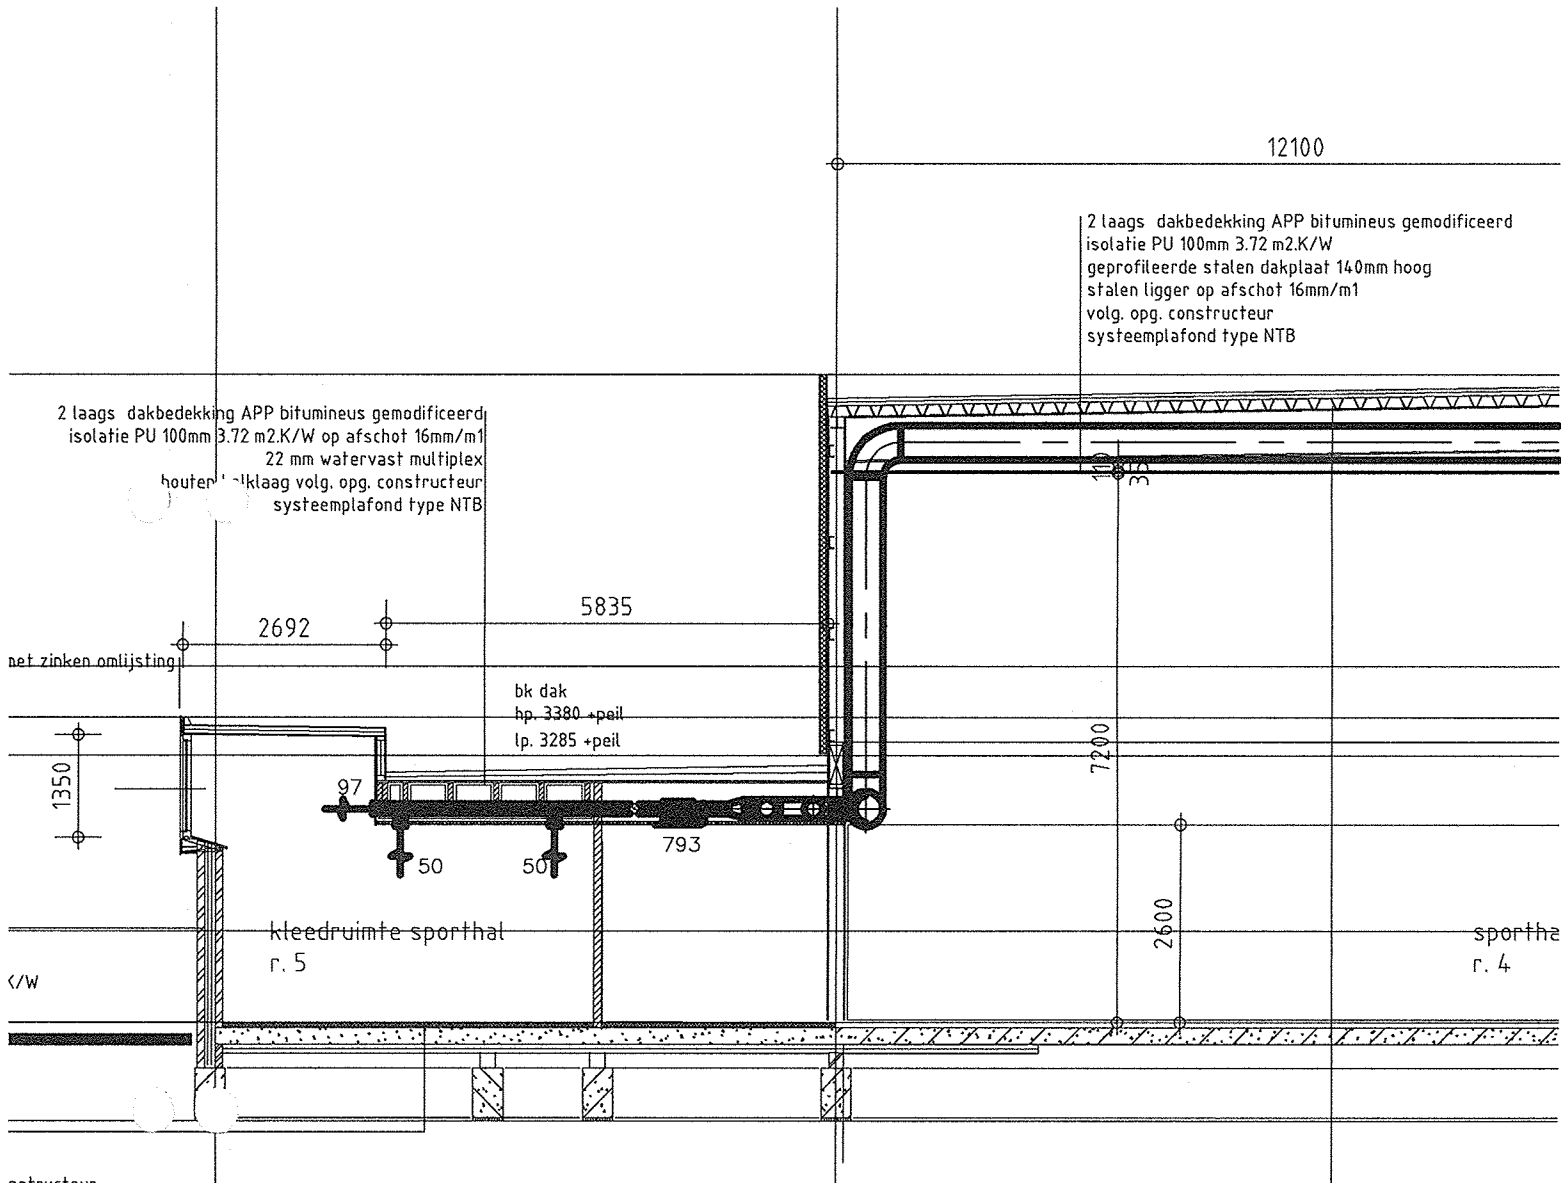


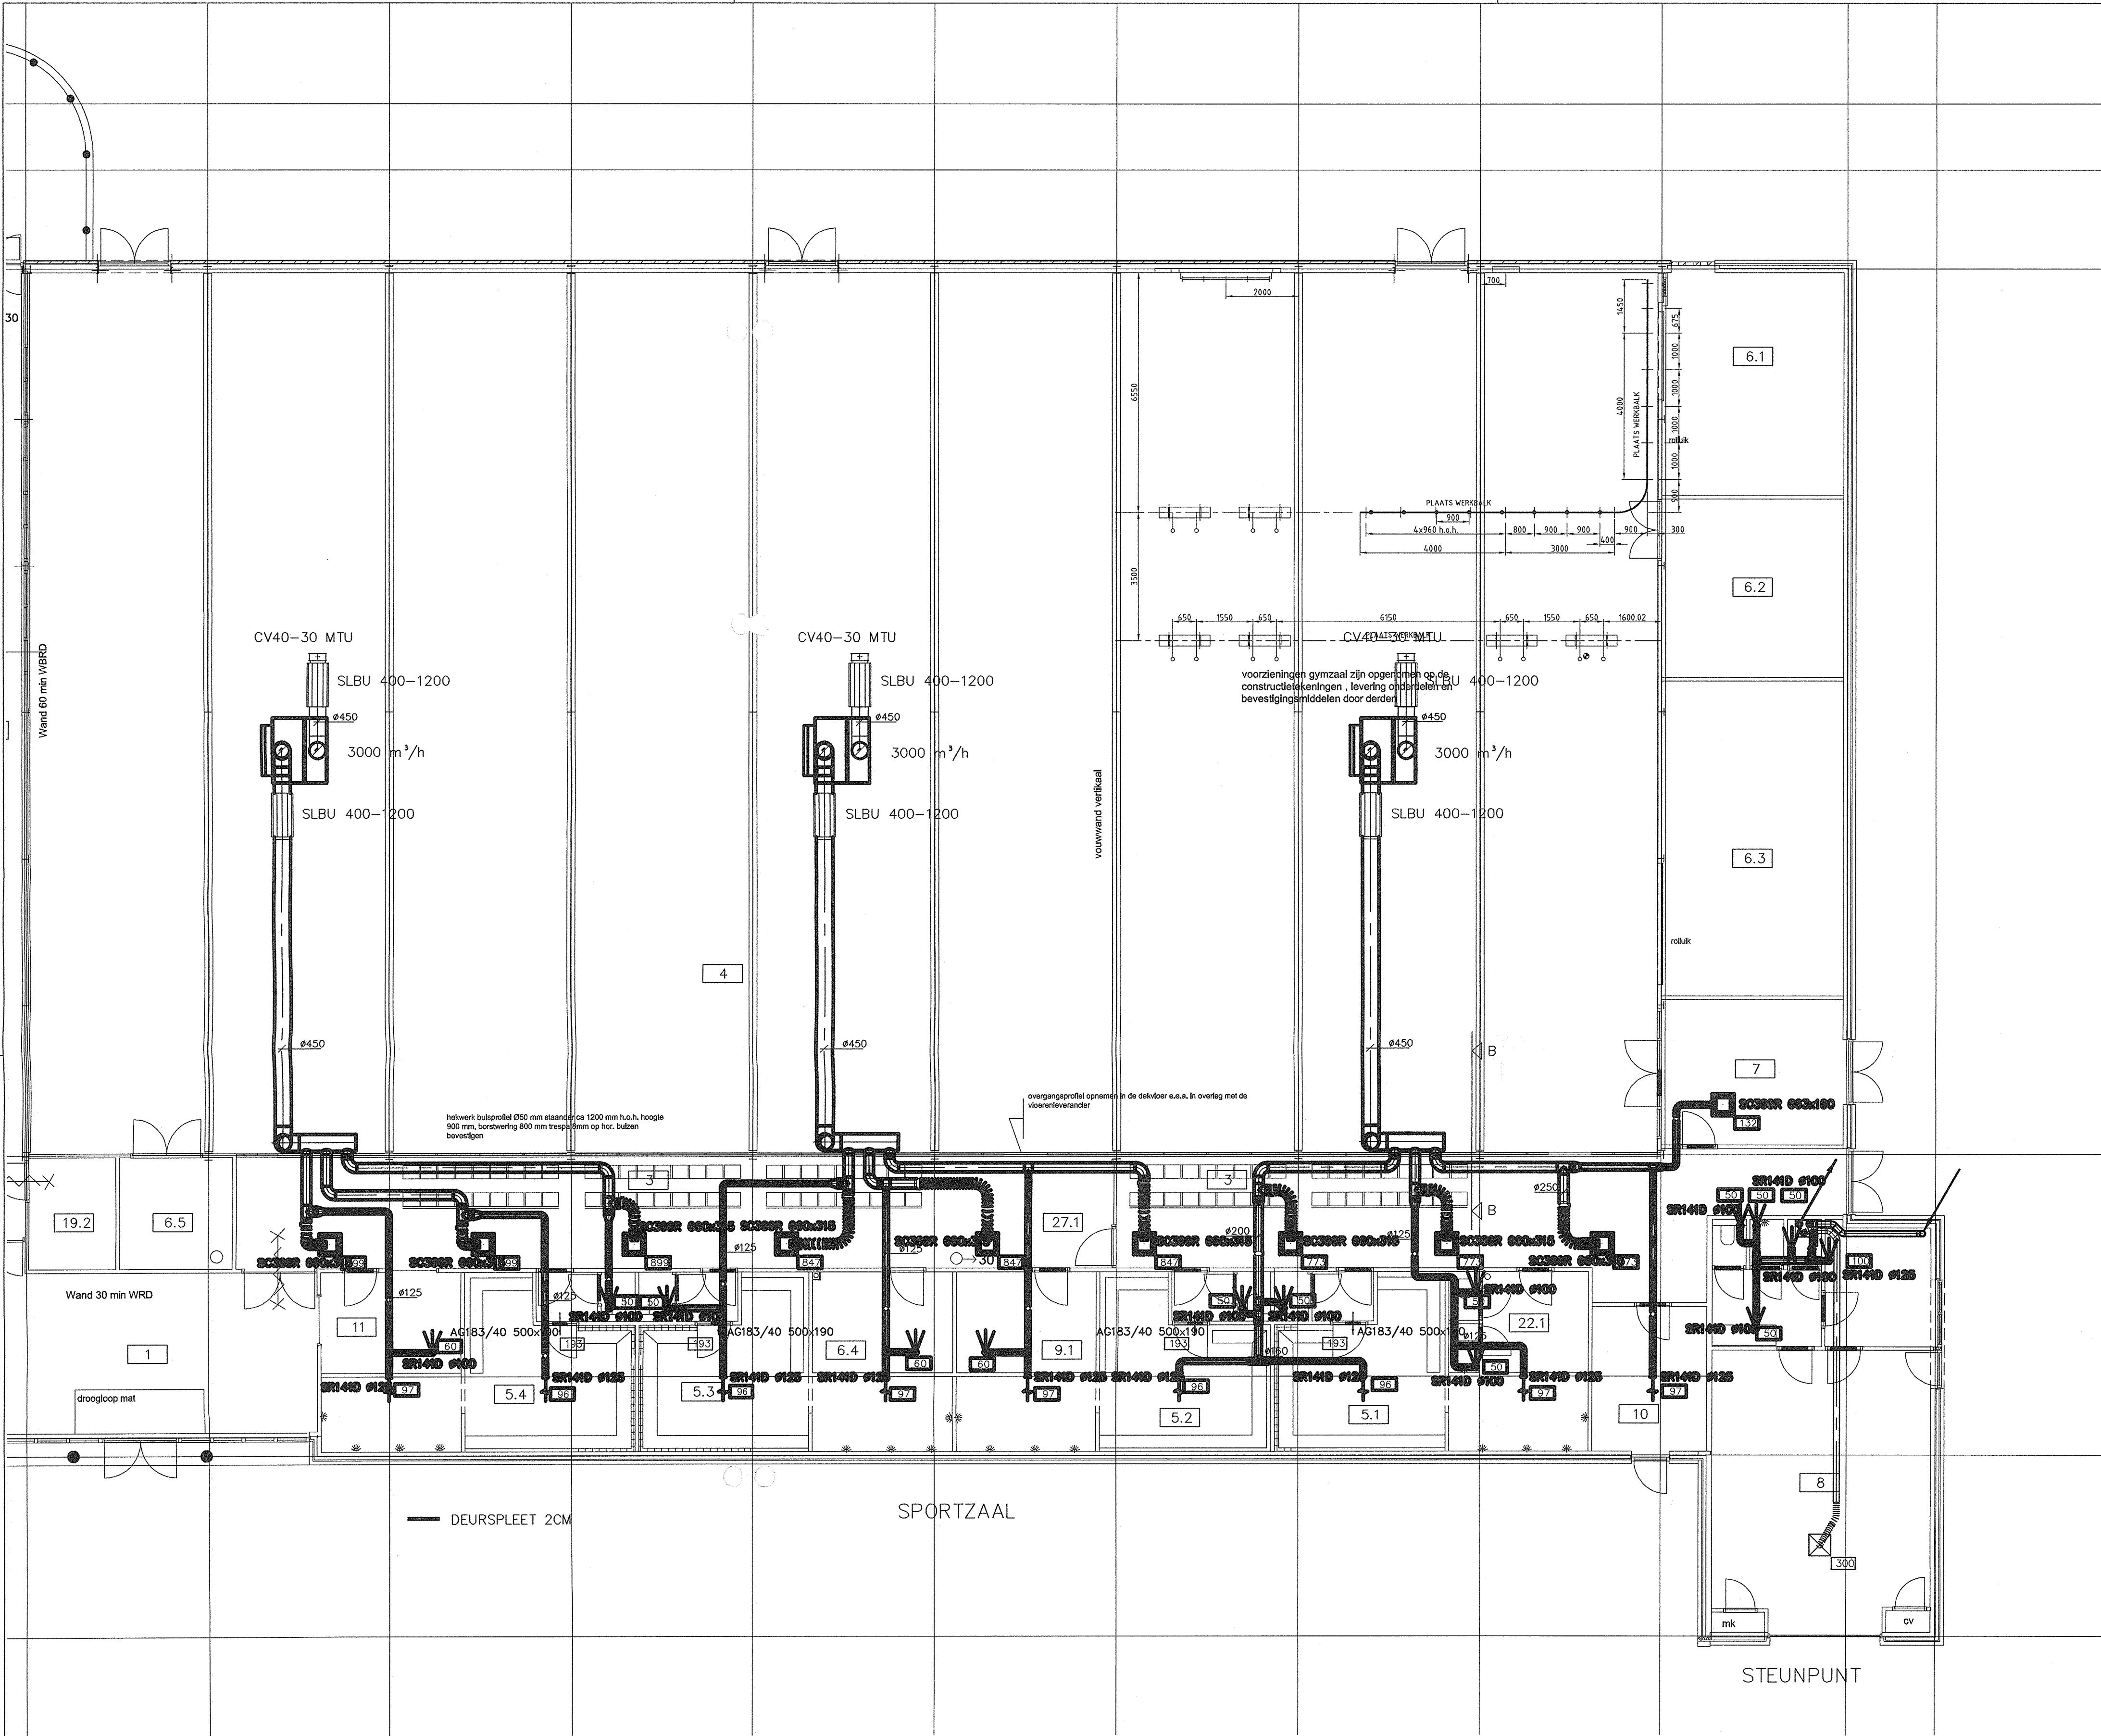

Ruimtenummer	Omschrijving
1	entree
2.1	Toilet heren
2.2	Toilet dames
2.3	Toilet niva
2.4	Toilet Jeu de boule
2.5	Toilet Jeu de boule
3	Tribune sporthal
4	Sporthal
5.1	Kleedruimte sporthal
5.2	Kleedruimte sporthal
5.3	Kleedruimte sporthal
5.4	Kleedruimte sporthal
5.5	Kleedruimte Voetbal
5.6	Kleedruimte Voetbal
5.7	Kleedruimte Voetbal
5.8	Kleedruimte Voetbal
5.9	Kleedruimte Voetbal
5.10	Kleedruimte Voetbal
5.11	Kleedruimte Voetbal
5.12	Kleedruimte Voetbal
6.1	Berging sporthal
6.2	Berging sporthal
6.3	Berging sporthal
6.4	Berging sporthal
6.5	Berging sporthal
6.6	Berging voetbal
6.7	Berging buiten
6.8	Berging Jeu de boule
7	Wedschappelijke steunpunt
8	Ehbo sporthal
9.1	Ehbo sporthal
10	Technische dienst sporthal
11	Beheerder sporthal
12.1	Vergaderkamer
12.2	Vergaderkamer
13	Repro
14	Garderobe
15	Paviljoen
16	Voetbalkamer verdieping
17	Magazijn Paviljoen
18	Keuken Paviljoen
19	Technische ruimte voetbal
20	archief voetbal
21	Kleding voetbal
22.1	Scheidrechter sporthal
22.2	Scheidrechter voetbal
22.3	Scheidrechter voetbal
23	Kaltruimte
24	Voetbalbeheerder
25	Ehbo voetbal
26	Jeu de boule
27.1	Gang sporthal
27.2	Gang paviljoen
27.3	Gang voetbal
27.4	Gang kleedkamer voetbal
28.1	Werkkast voetbal
28.2	Werkkast voetbal
28.3	Werkkast Jeu de boule

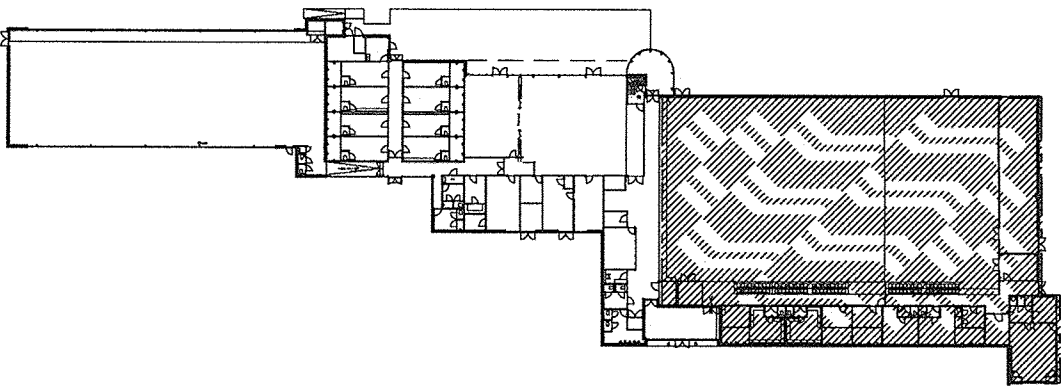

Revisie

Wijziging	Omschrijving	Datum	Gezien	Paraaf
B	Definitief	24-09-08	MW	
C	Diverse aanpassingen	17-10-08	MW	
D	Revisie	???	AT	
Nieuwbouw Sportcomplex DOSC Den Dolder		Getekend	FW	
In opdracht van Gemeente Zeist		Datum	05-06-08	
MV-installatie		Gezien		
Sportzaal en Gemeenschappelijk		Schaal	1:100	
		Formaat	A1	
		Tekeningnr.	MV-00-3	
		Projectnr.	20080040	



Nieuwshof 15
3951 EB Maarsse
Telefoon : +31(0)343.444187
Fax : +31(0)343.443356
Info@vandenbergproject.nl

Tekening gemaakt volgens:
NEN1087