


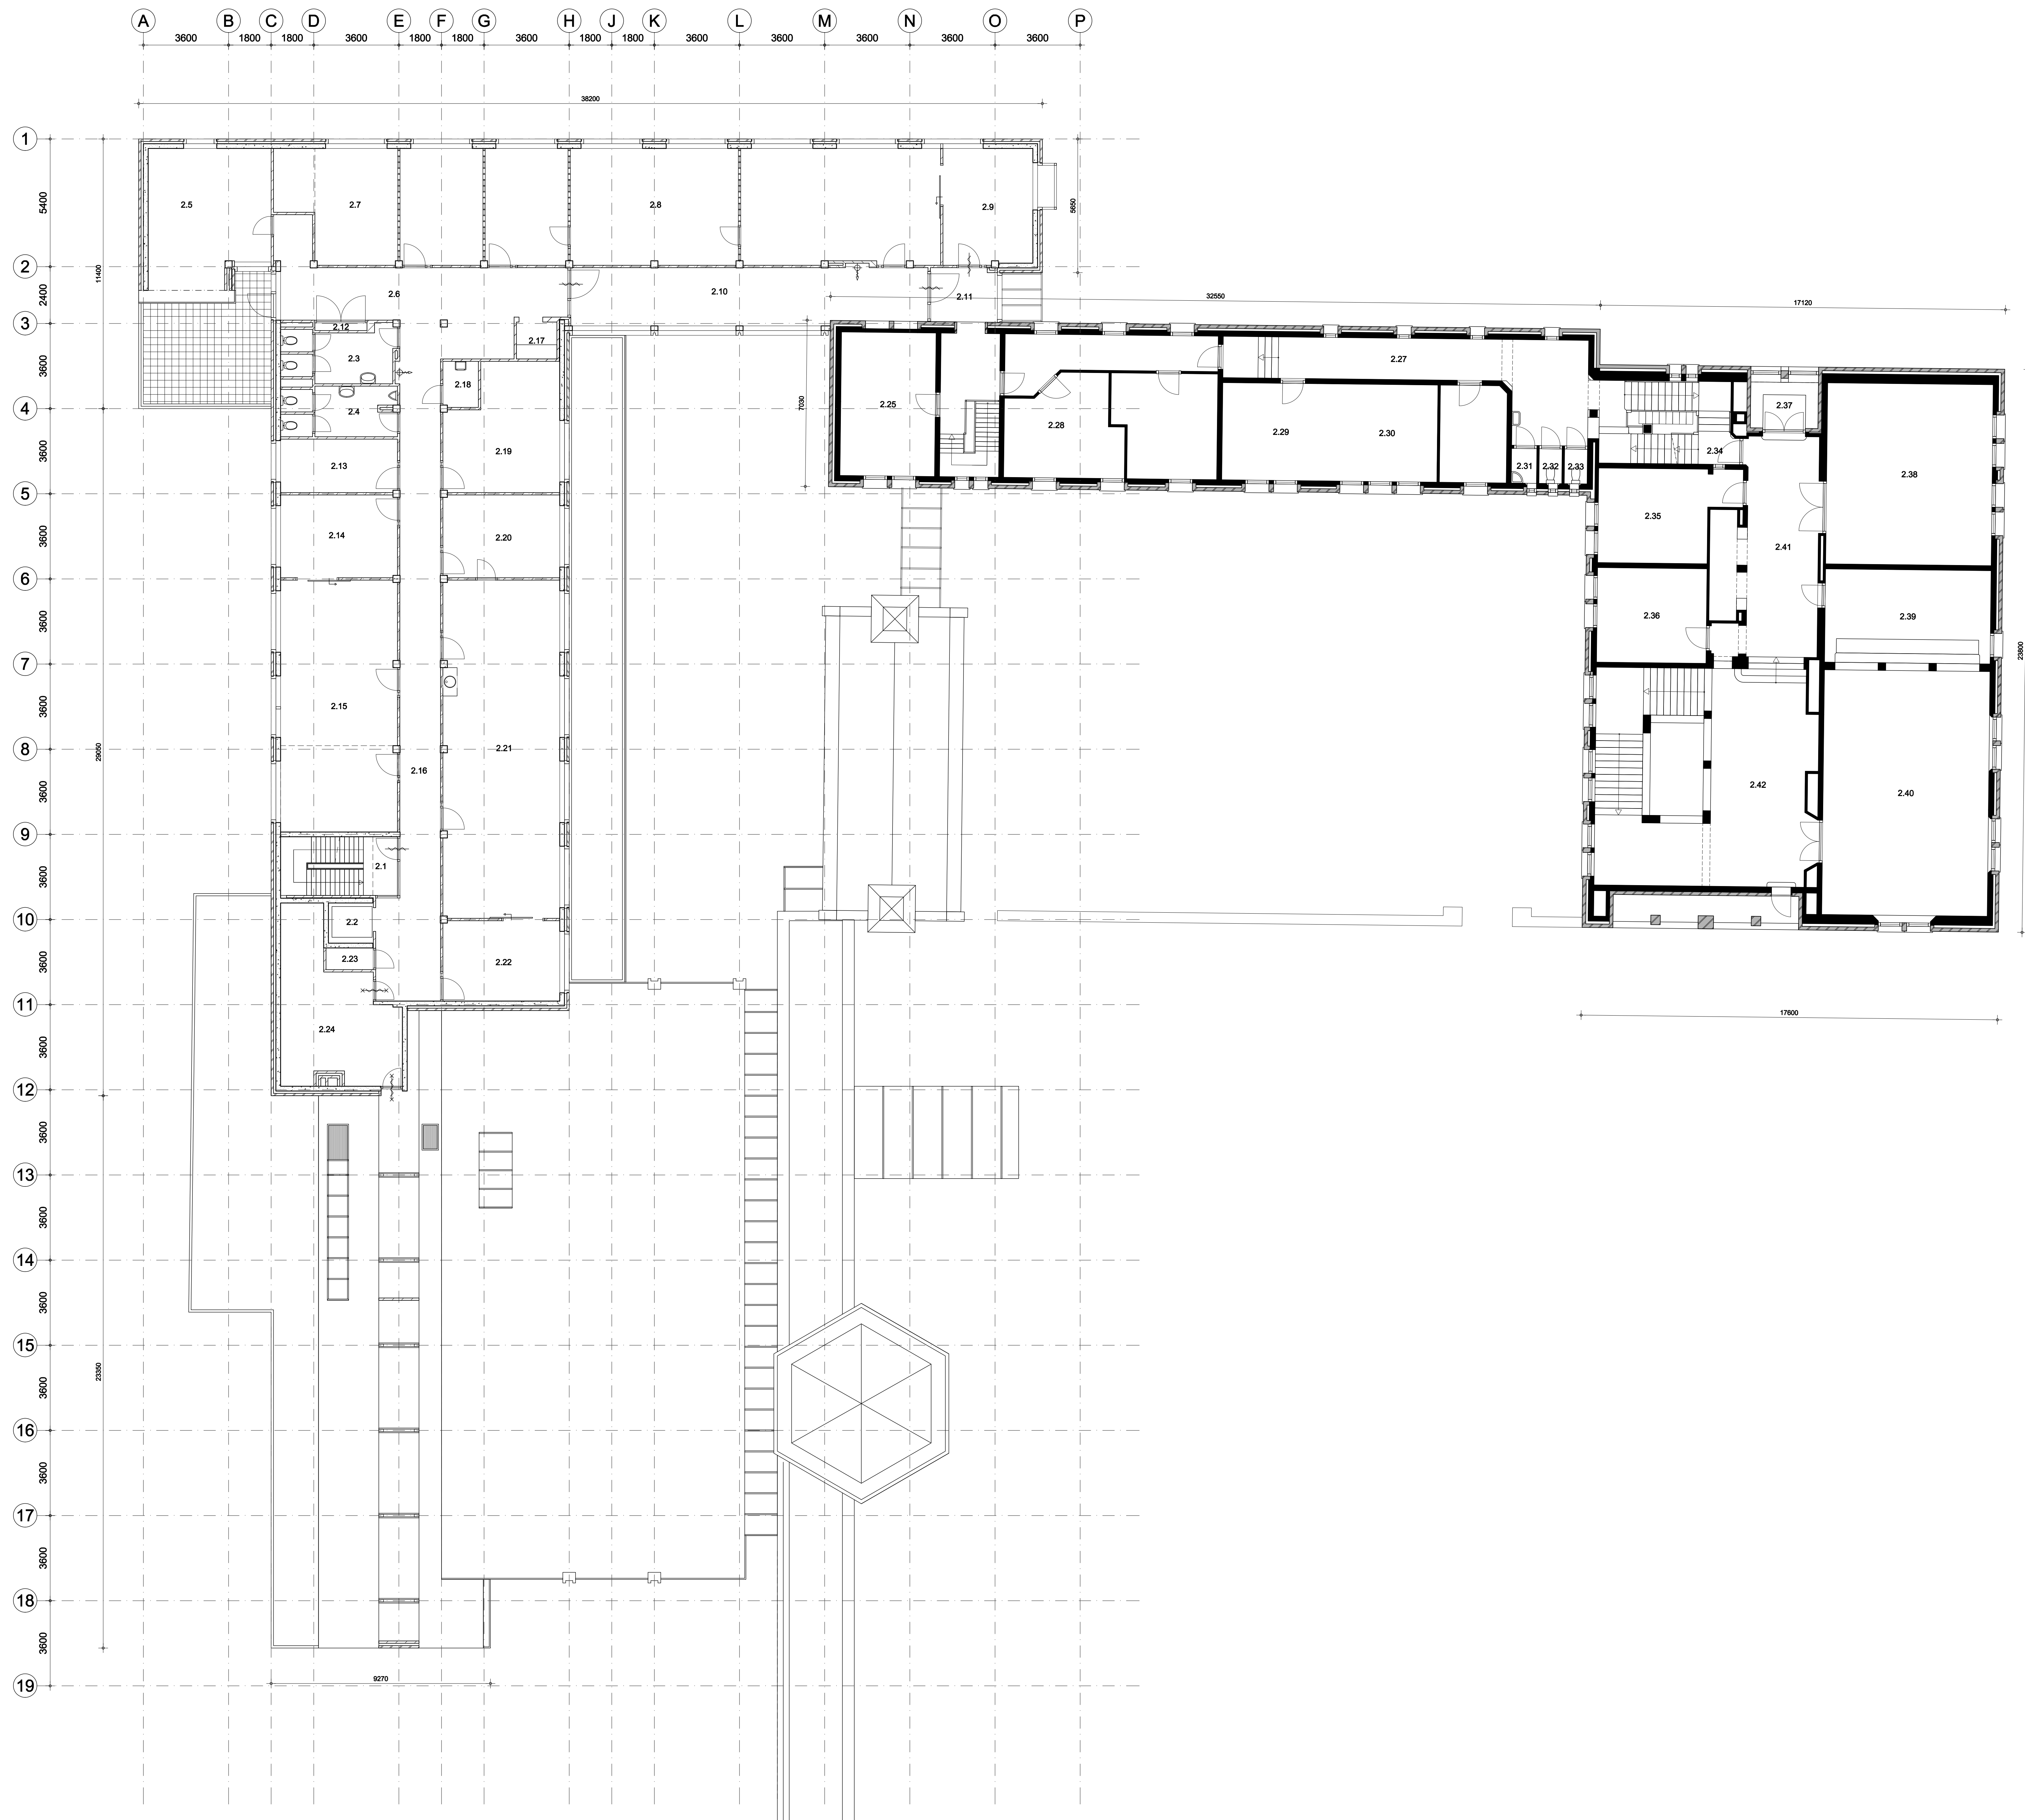

- LEGENDA MATERIELEN
- schoonmetselwerk handvorm dikformaat
 - boerengrauw
 - beton
 - systeemwand
 - bestaand metselwerk
 - gevelmetselwerk
 - metselwerk binnenwanden

- LEGENDA RUIMTEN
- DEEL 1
- 2.1 hoofdtrap
 - 2.2 lift
 - 2.3 toilet dames
 - 2.4 toilet heren
 - 2.5 spreekkamer
 - 2.6 gang
 - 2.7 weg- en waterbouw
 - 2.8 weg- en waterbouw
 - 2.9 chef w. en w.b.
 - 2.10 gang
 - 2.11 gang
 - 2.12 elektrakast
 - 2.13 spreekkamer
 - 2.14 chef grondbedrijf
 - 2.15 grondbedrijf
 - 2.16 gang
 - 2.17 garderobe
 - 2.18 werkkast
 - 2.19 kadaster / grondbedrijf
 - 2.20 onderhoud gebouwen / sport
 - 2.21 bouw- en stedenbouwkunde
 - 2.22 chef bouw- en stedenbouwkunde
 - 2.23 lifttechnischekamer
 - 2.24 techniek / c.v.
- DEEL 2
- 2.25 spreekkamer
 - 2.26 gang / trappenhuis
 - 2.27 gang
 - 2.28 lichtdrukken
 - 2.29 chef plantsoendienst
 - 2.30 plantsoendienst
 - 2.31 toilet
 - 2.32 toilet
 - 2.33 toilet
 - 2.34 trappenhuis
 - 2.35 wethouder
 - 2.36 wethouder
 - 2.37 dienkeuken
 - 2.38 trouwzaal / commissiekamer
 - 2.39 tribune
 - 2.40 vergaderzaal commissies
 - 2.41 gang
 - 2.42 hal



HOFFSTRAAT 225 5014 NJ TIELBURG TEL 013 5800485
EMAIL INFO@ASARCHITECTEN.NL WWW.ASARCHITECTEN.NL

PROJECT PLATTEGRONDEN BESTAANDE TOESTAND
VOORMAIG GEMEENTEHUIS WAALWIJK
AAN HET RAADHUISREIN TE WAALWIJK

OPDRACHTGEVER GEMEENTE WAALWIJK
TAXANDRIEWEG 6
5141 PA WAALWIJK

BOUWDEEL 2e VERDIEPING

ONDERVERP BESTAANDE TOESTAND

SCHAL 1:100

FORMAAT A0

LEGE 01-11-2011

STATUS

ONTWERP C. VAN STEGEREN
A. TIJNSIE

PROJECTNUMMER

1119

BAD

BT.03