


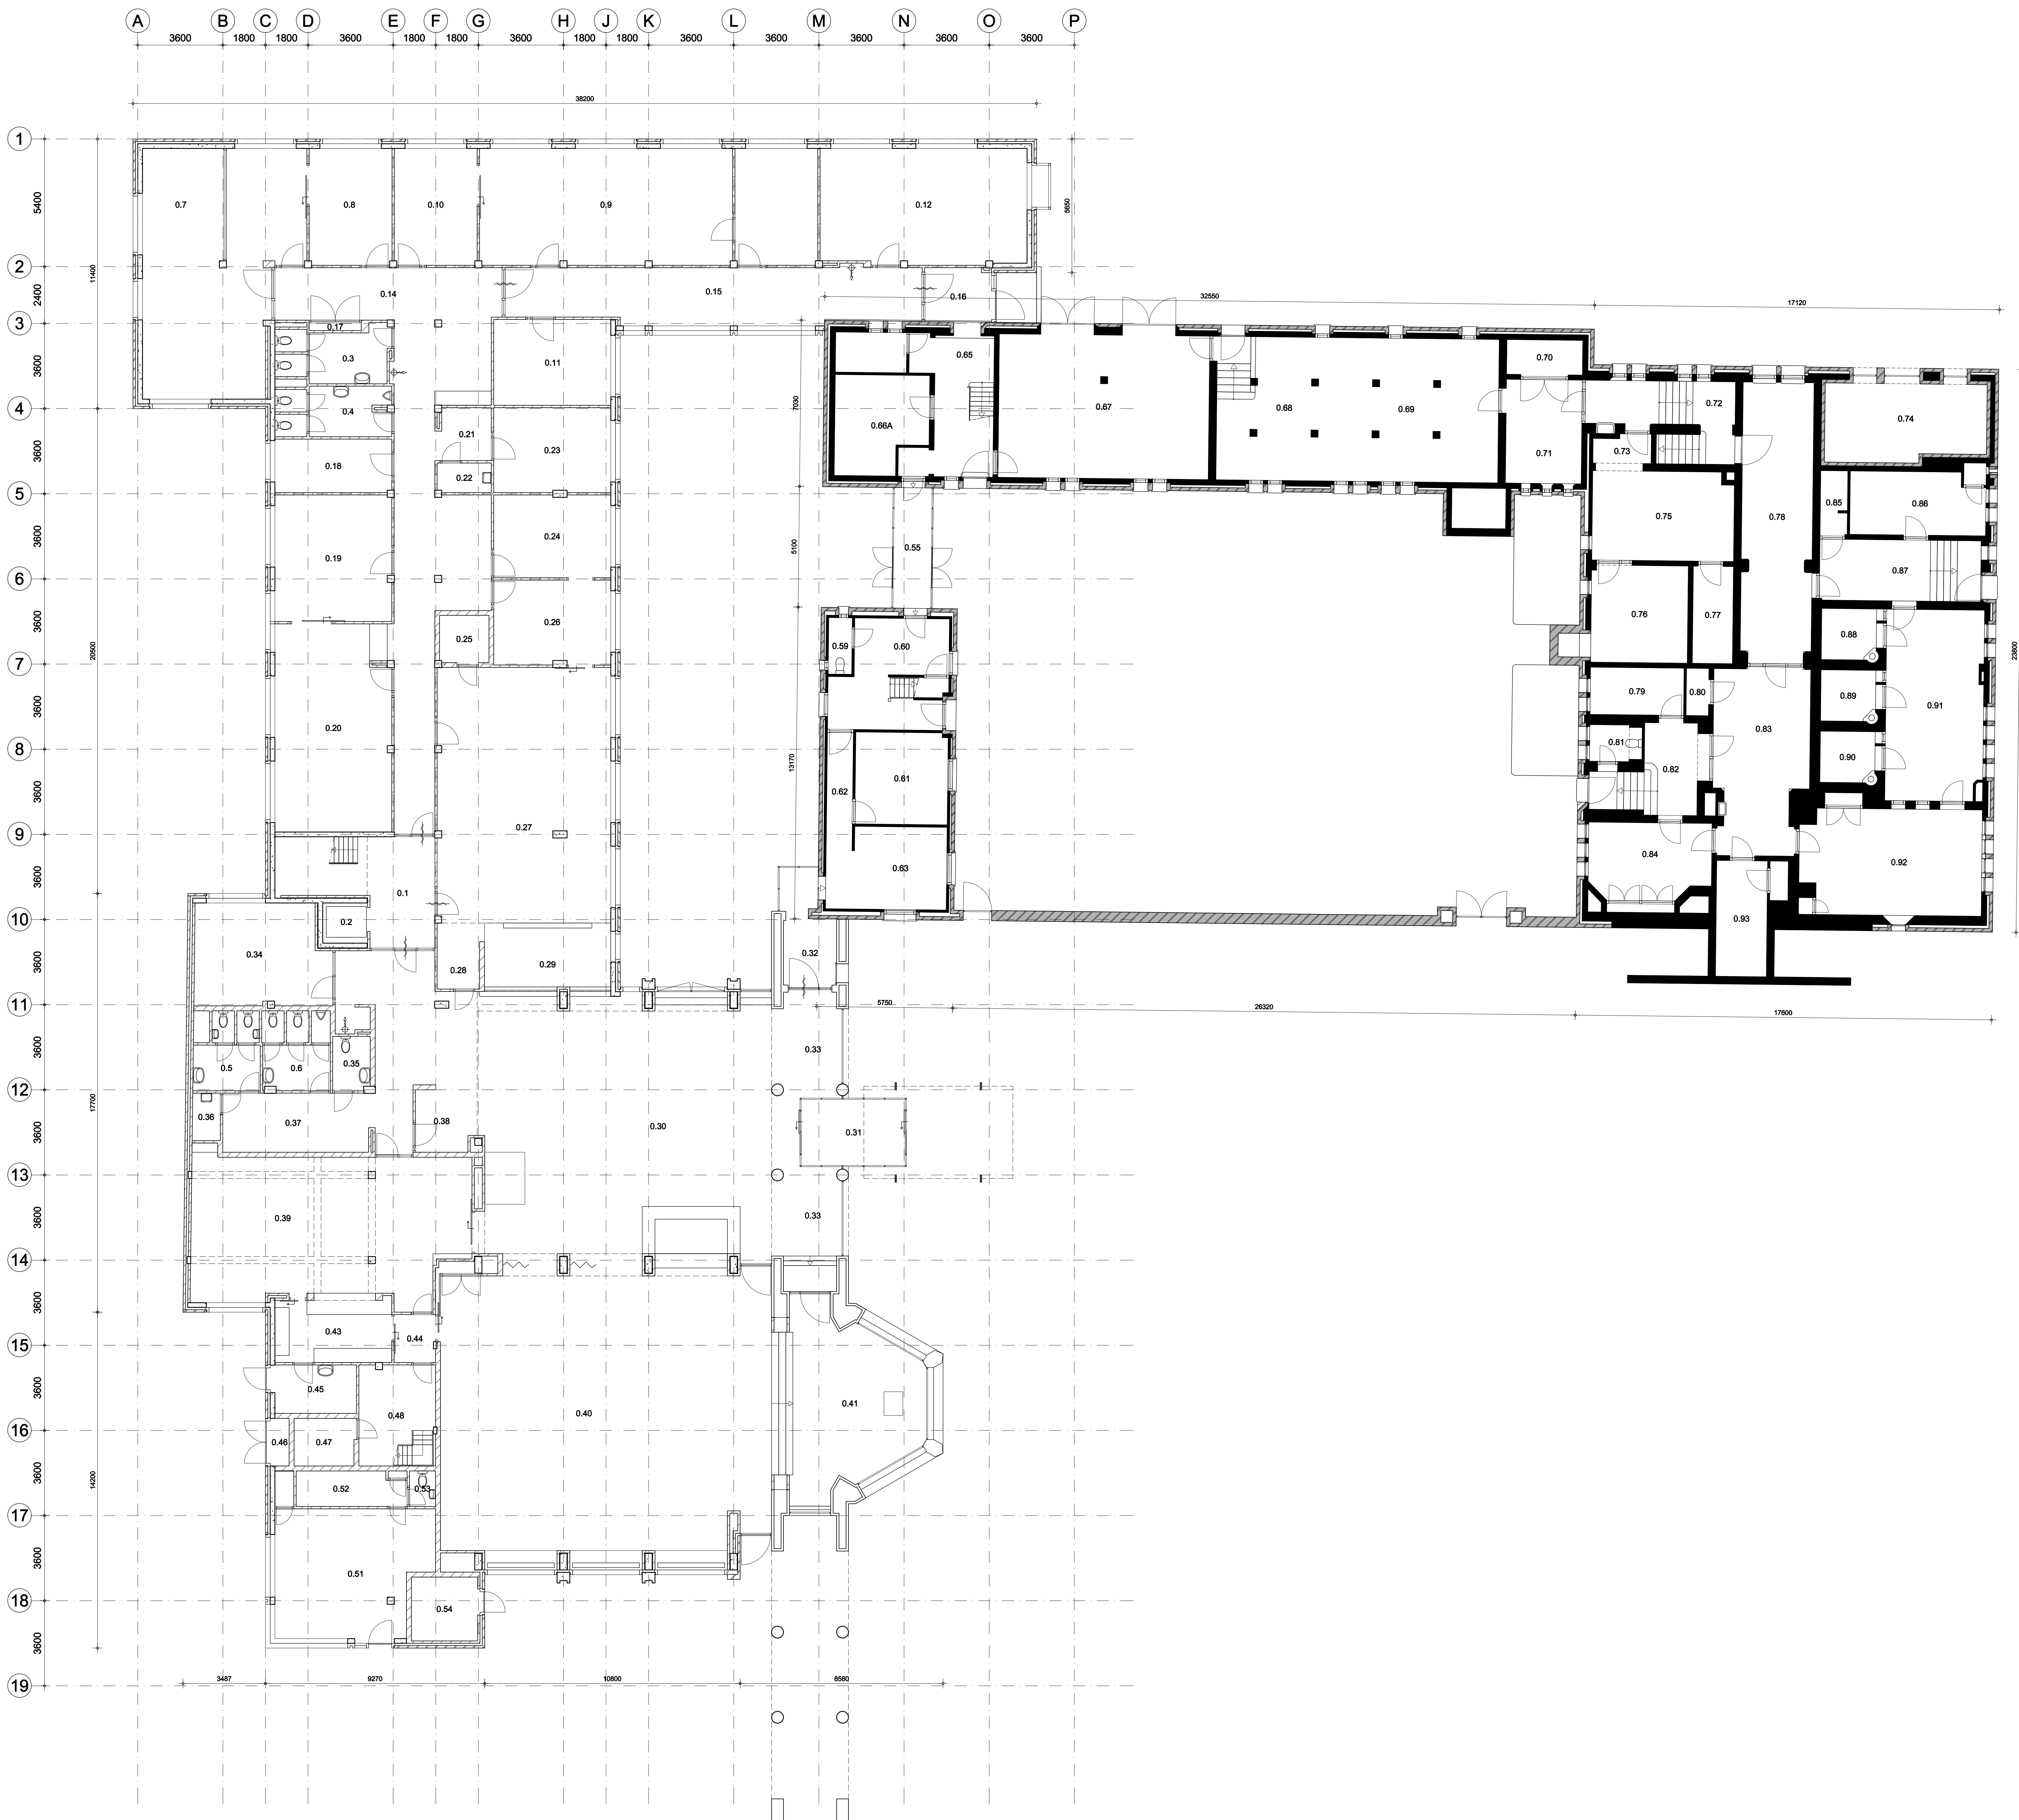

- LEGENDA MATERIALEN
- schoonmetselwerk handvorm dikformaat
 - boerengrauw
 - beton
 - systeemwand
 - bestaand metselwerk
 - gevelmetselwerk
 - metselwerk binnenwanden

LEGENDA RUIMTEN

- DEEL 1
- 0.1 hoofdtrap
 - 0.2 lift
 - 0.3 toilet dames
 - 0.4 toilet heren
 - 0.5 toilet dames
 - 0.6 toilet heren
 - 0.7 financiën
 - 0.8 chef financiën
 - 0.9 specifiek welzijn
 - 0.10 chef welzijn
 - 0.11 spreekkamer algemeen
 - 0.12 onderwijs, cultuur, sport
 - 0.13 gang
 - 0.14 gang
 - 0.15 gang
 - 0.16 dienstentree
 - 0.17 electrakast
 - 0.18 spreekkamer
 - 0.19 belastingen
 - 0.20 kas compt. / off. comp.
 - 0.21 garderobe
 - 0.22 werkruimte
 - 0.23 verificatie
 - 0.24 chef burgerzaken
 - 0.25 kluis
 - 0.26 amst. burg. stand
 - 0.27 burgerzaken
 - 0.28 spreekkabiné
 - 0.29 bal burgerzaken
 - 0.30 hal
 - 0.31 hoofdentree
 - 0.32 binnen galerij
 - 0.33 binnen galerij
 - 0.34 voorlichting / leeskamer publiek
 - 0.35 invalide toilet
 - 0.36 werkruimte
 - 0.37 garderobe
 - 0.38 receptie
 - 0.39 koffiekamer
 - 0.40 raadsaal / burgerzaal
 - 0.41 publieke tribune
 - 0.42 berging
 - 0.43 keuken
 - 0.44 portaal
 - 0.45 vooraadmt. keuken
 - 0.46 gasmeterruimte
 - 0.47 laagspanningsmt
 - 0.48 berging
 - 0.49 builengalerij
 - 0.50 werkruimte V.V.V.
 - 0.51 publieke ruimte V.V.V.
 - 0.52 berging folders / dagverblijf
 - 0.53 toilet
 - 0.54 tratoruimte
- DEEL 2
- 0.55 verbindingsgang
 - 0.56 archief
 - 0.57 werkruimte archief
 - 0.58 toilet
 - 0.59 gang
 - 0.60 hal
 - 0.61 spreekkamer
 - 0.62 gang
 - 0.63 bodekamer
 - 0.64 was / kleedruimte
 - 0.65 berging landmeetk. app / gang
 - 0.66AB archief
 - 0.67 archief
 - 0.68 archief
 - 0.69 archief
 - 0.70 berging interne zaken
 - 0.71 hal / gang
 - 0.72 gang
 - 0.73 techn. ruimte
 - 0.74 fietsenstalling
 - 0.75 c.v. ruimte
 - 0.76 schoonmaakbedrijf
 - 0.77 schoonmaakbedrijf
 - 0.78 gang/magazijn
 - 0.79 pantry raadsleden
 - 0.80 berging interne zaken
 - 0.81 toilet
 - 0.82 gang / entree
 - 0.83 hal
 - 0.84 postkamer raadsleden
 - 0.85 bergkust interne zaken
 - 0.86 werkruimte interne zaken
 - 0.87 gang
 - 0.88 berging interne zaken
 - 0.89 berging interne zaken
 - 0.90 berging interne zaken
 - 0.91 reproductie
 - 0.92 leeskamer raadsleden
 - 0.93 reserve



PROJECT
PLATTEGRONDEN BESTAANDE TOESTAND
VOORMAIGS GEMEENTEHUIS WAALWIJK
AAN HET RAADHUISREIN TE WAALWIJK

OPDRACHTGEVER
GEMEENTE WAALWIJK
TAXANDRIEWEG 6
5141 PA WAALWIJK

OPDRACHT
BEGANE GROND

CHIEFDEUR
BESTAANDE TOESTAND

SCALA
1:100

FORMAAT
A0

LEGE
01-11-2011

CHIEFDEUR
C. VAN STEGEREN
A. TIJNS-SE