


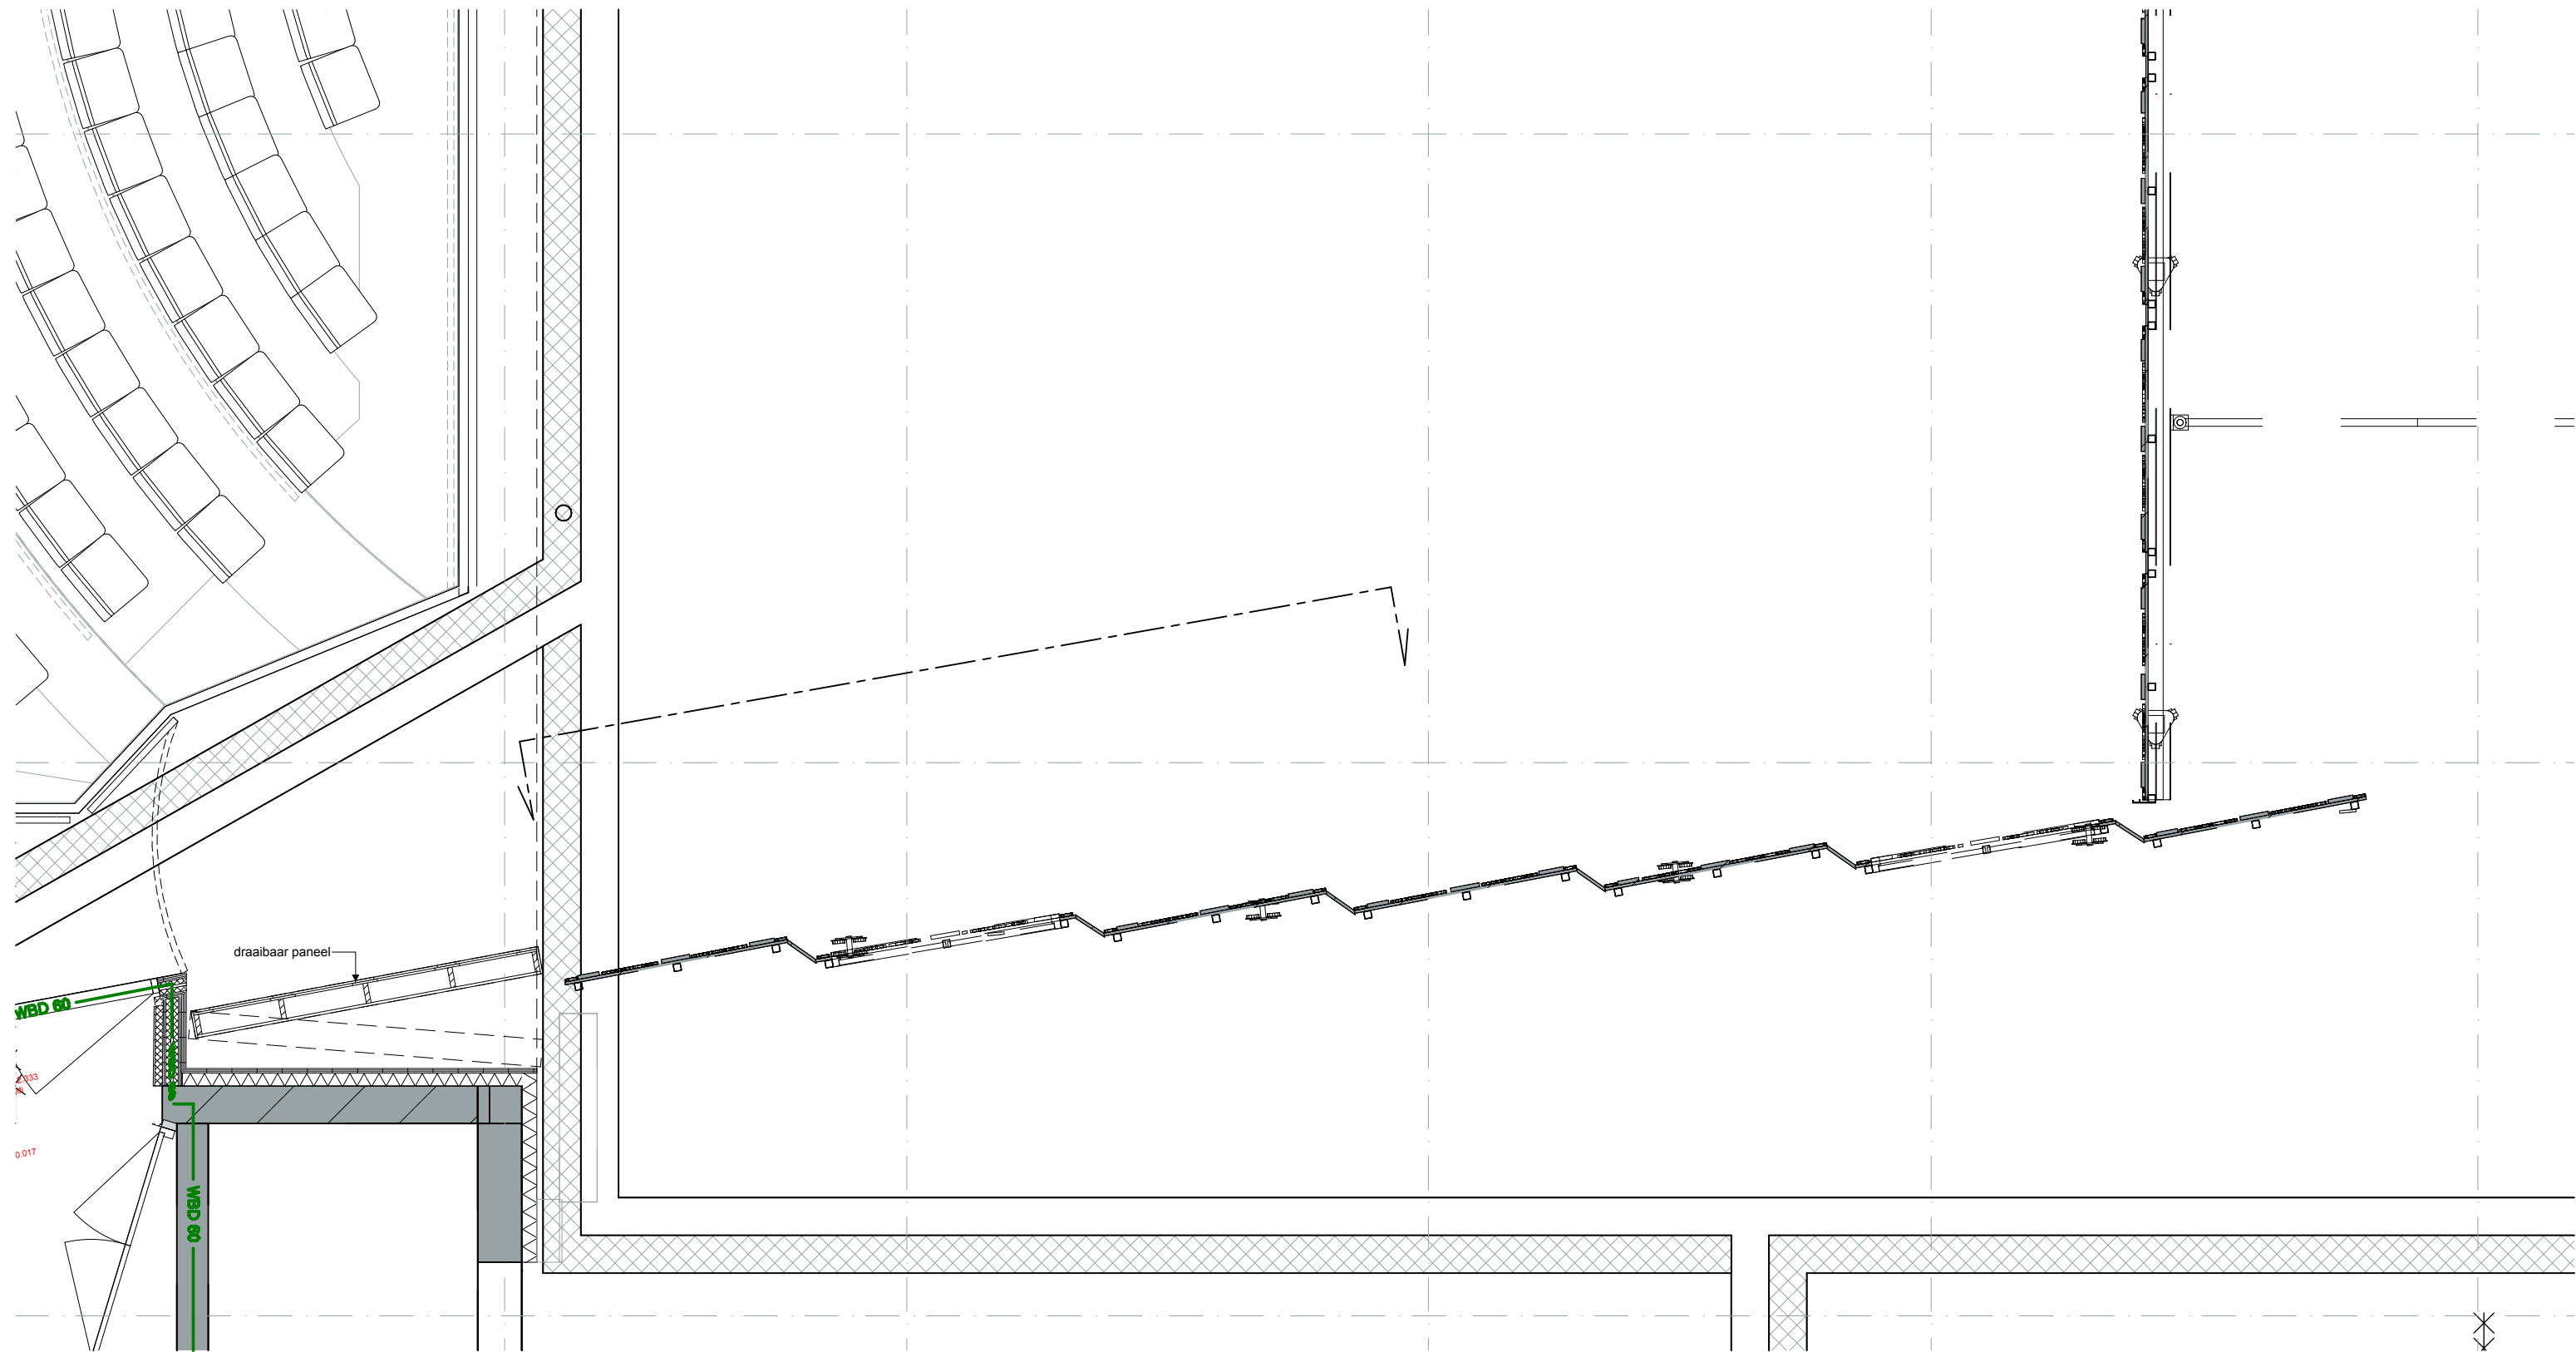
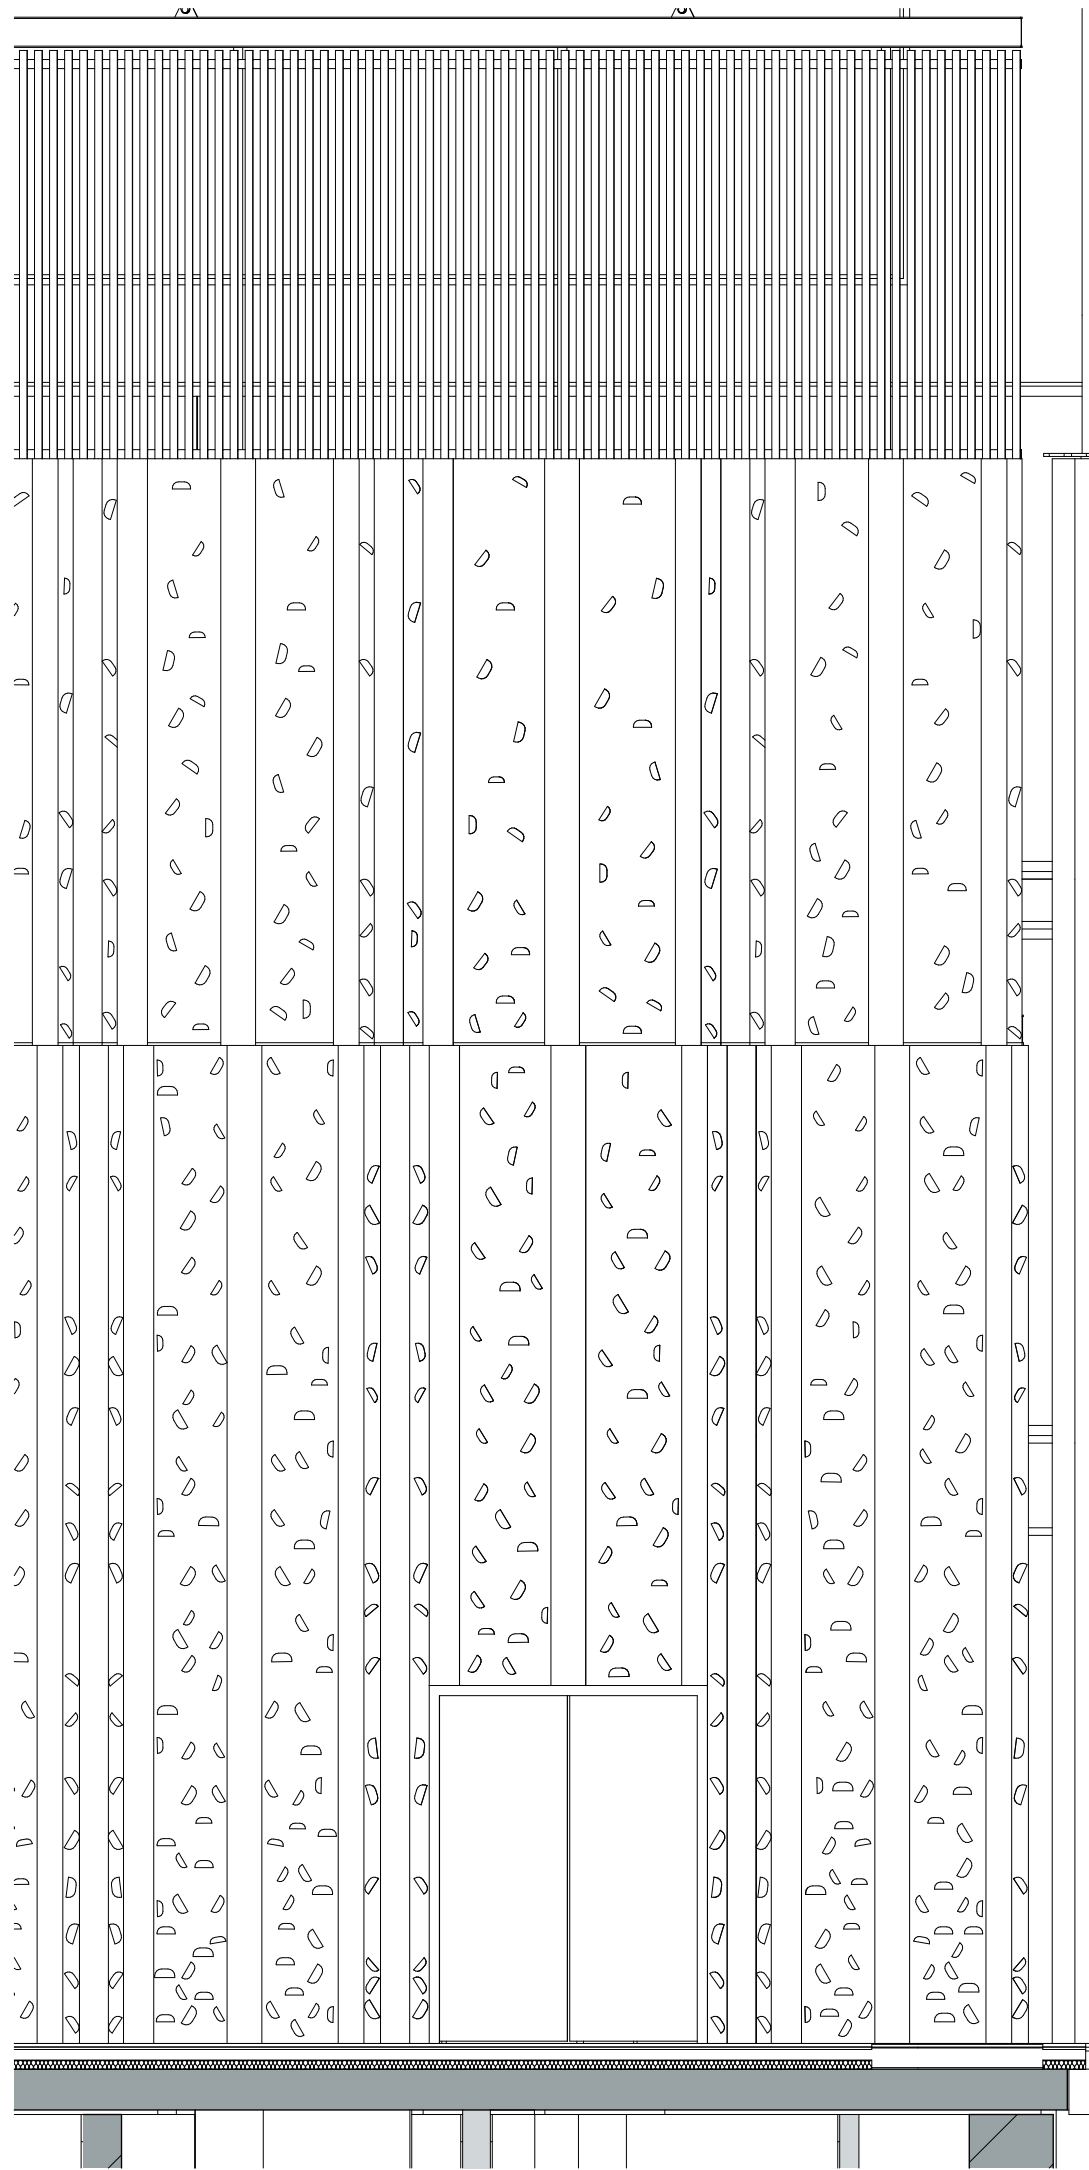
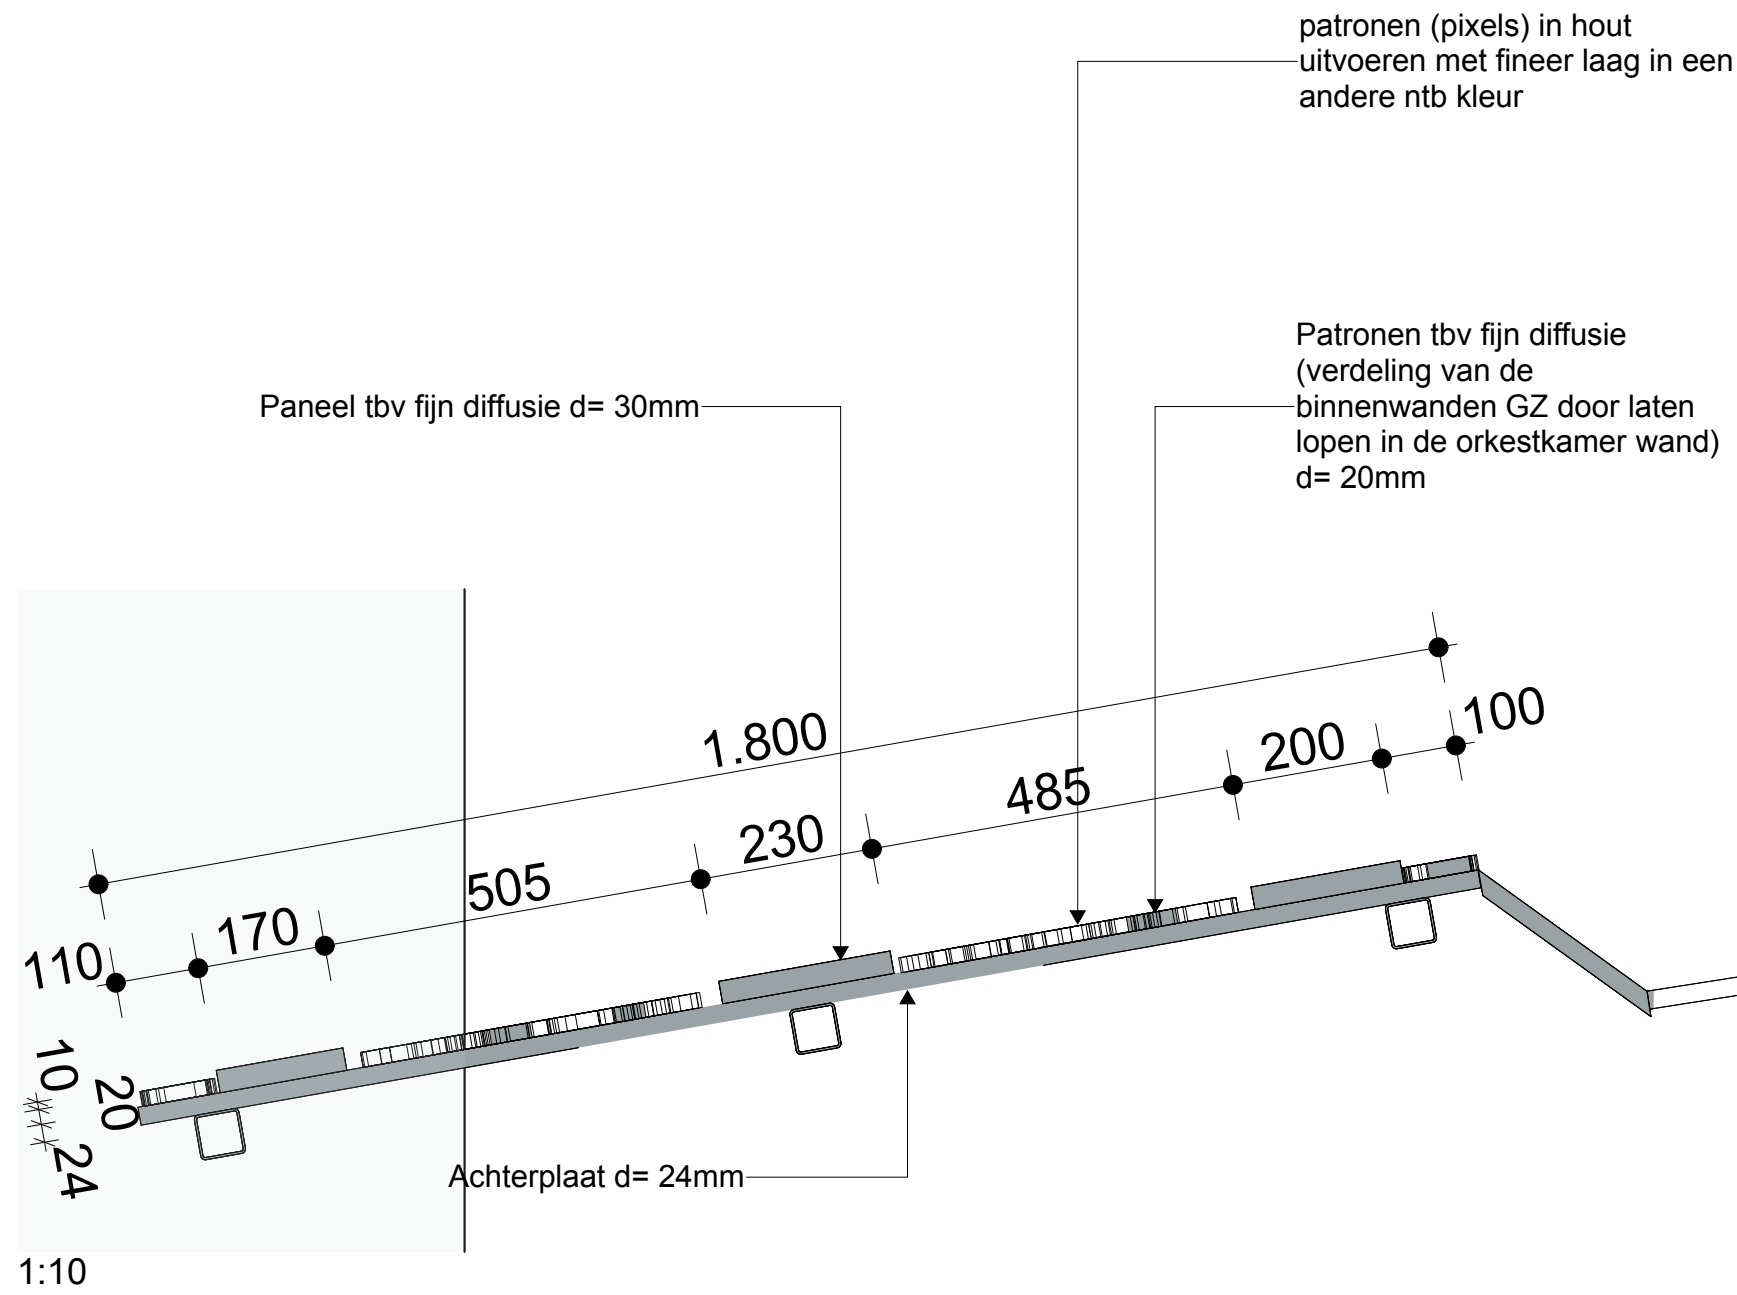


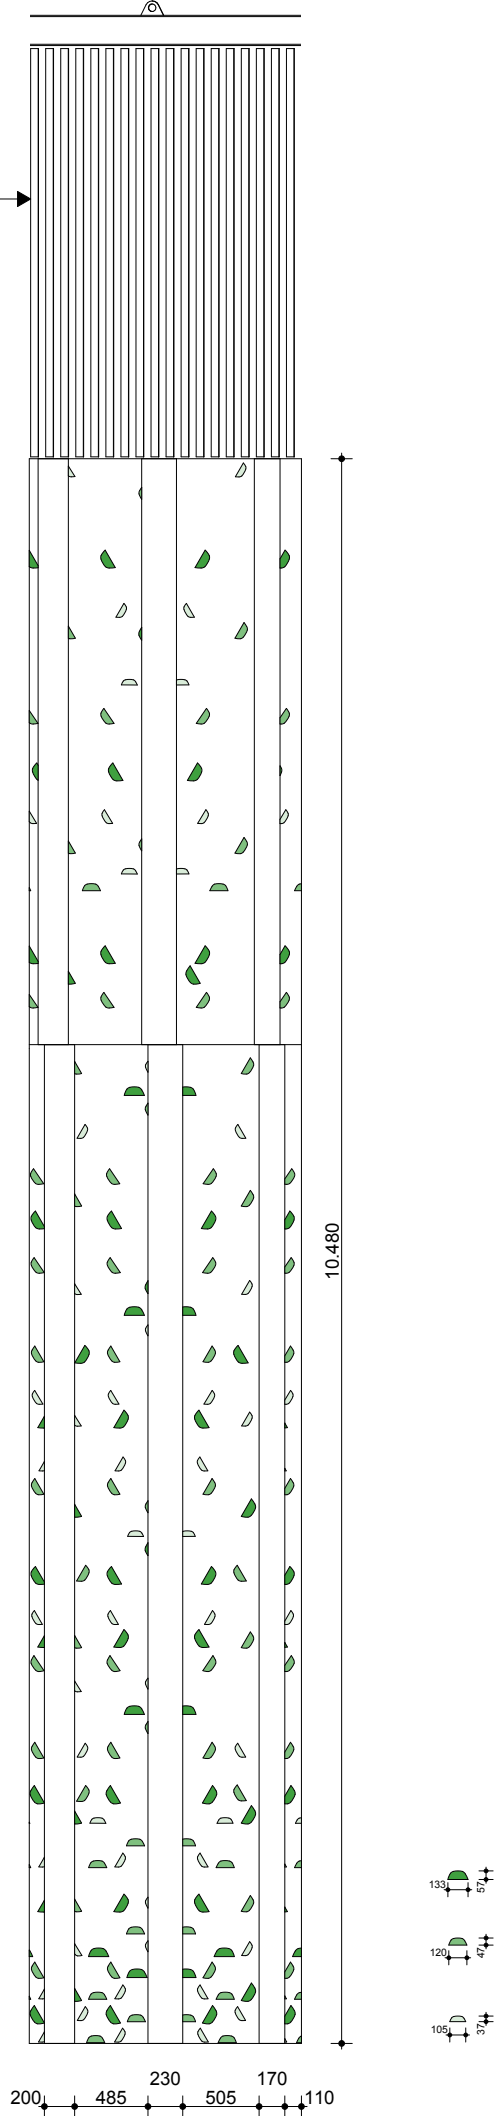


latten verhouding
cf. opgave Peutz.

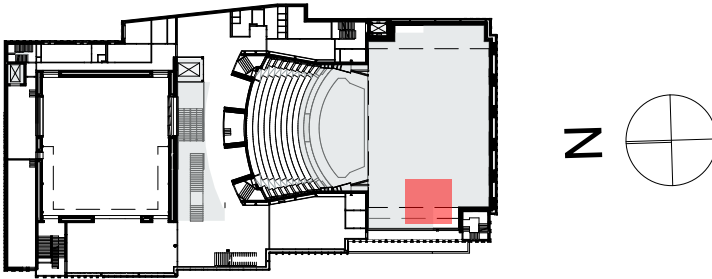

Onderwerp		Tekeningnummer		
Fragment orkestkamer wand Grote Zaal		TO-594		
Opmerkingen				
				
		Datum uitgifte	Schaal	Formaat
Wijziging		01/04/2021	1:50, 1:10	A1
Wijziging		Datum laatste versie	Fase	Projectcode
Wijziging		01/04/2021	TO	TadP2
Wijziging				
Projectnaam			 NETWORK ORIENTED ARCHITECTURE Moermanskade 111 1013 BC Amsterdam (NL) office@noahh.nl +31 (0)20 3090250 www.noahh.nl	
Theater aan de Parade				
Opdrachtgever				
Gemeente den Bosch				

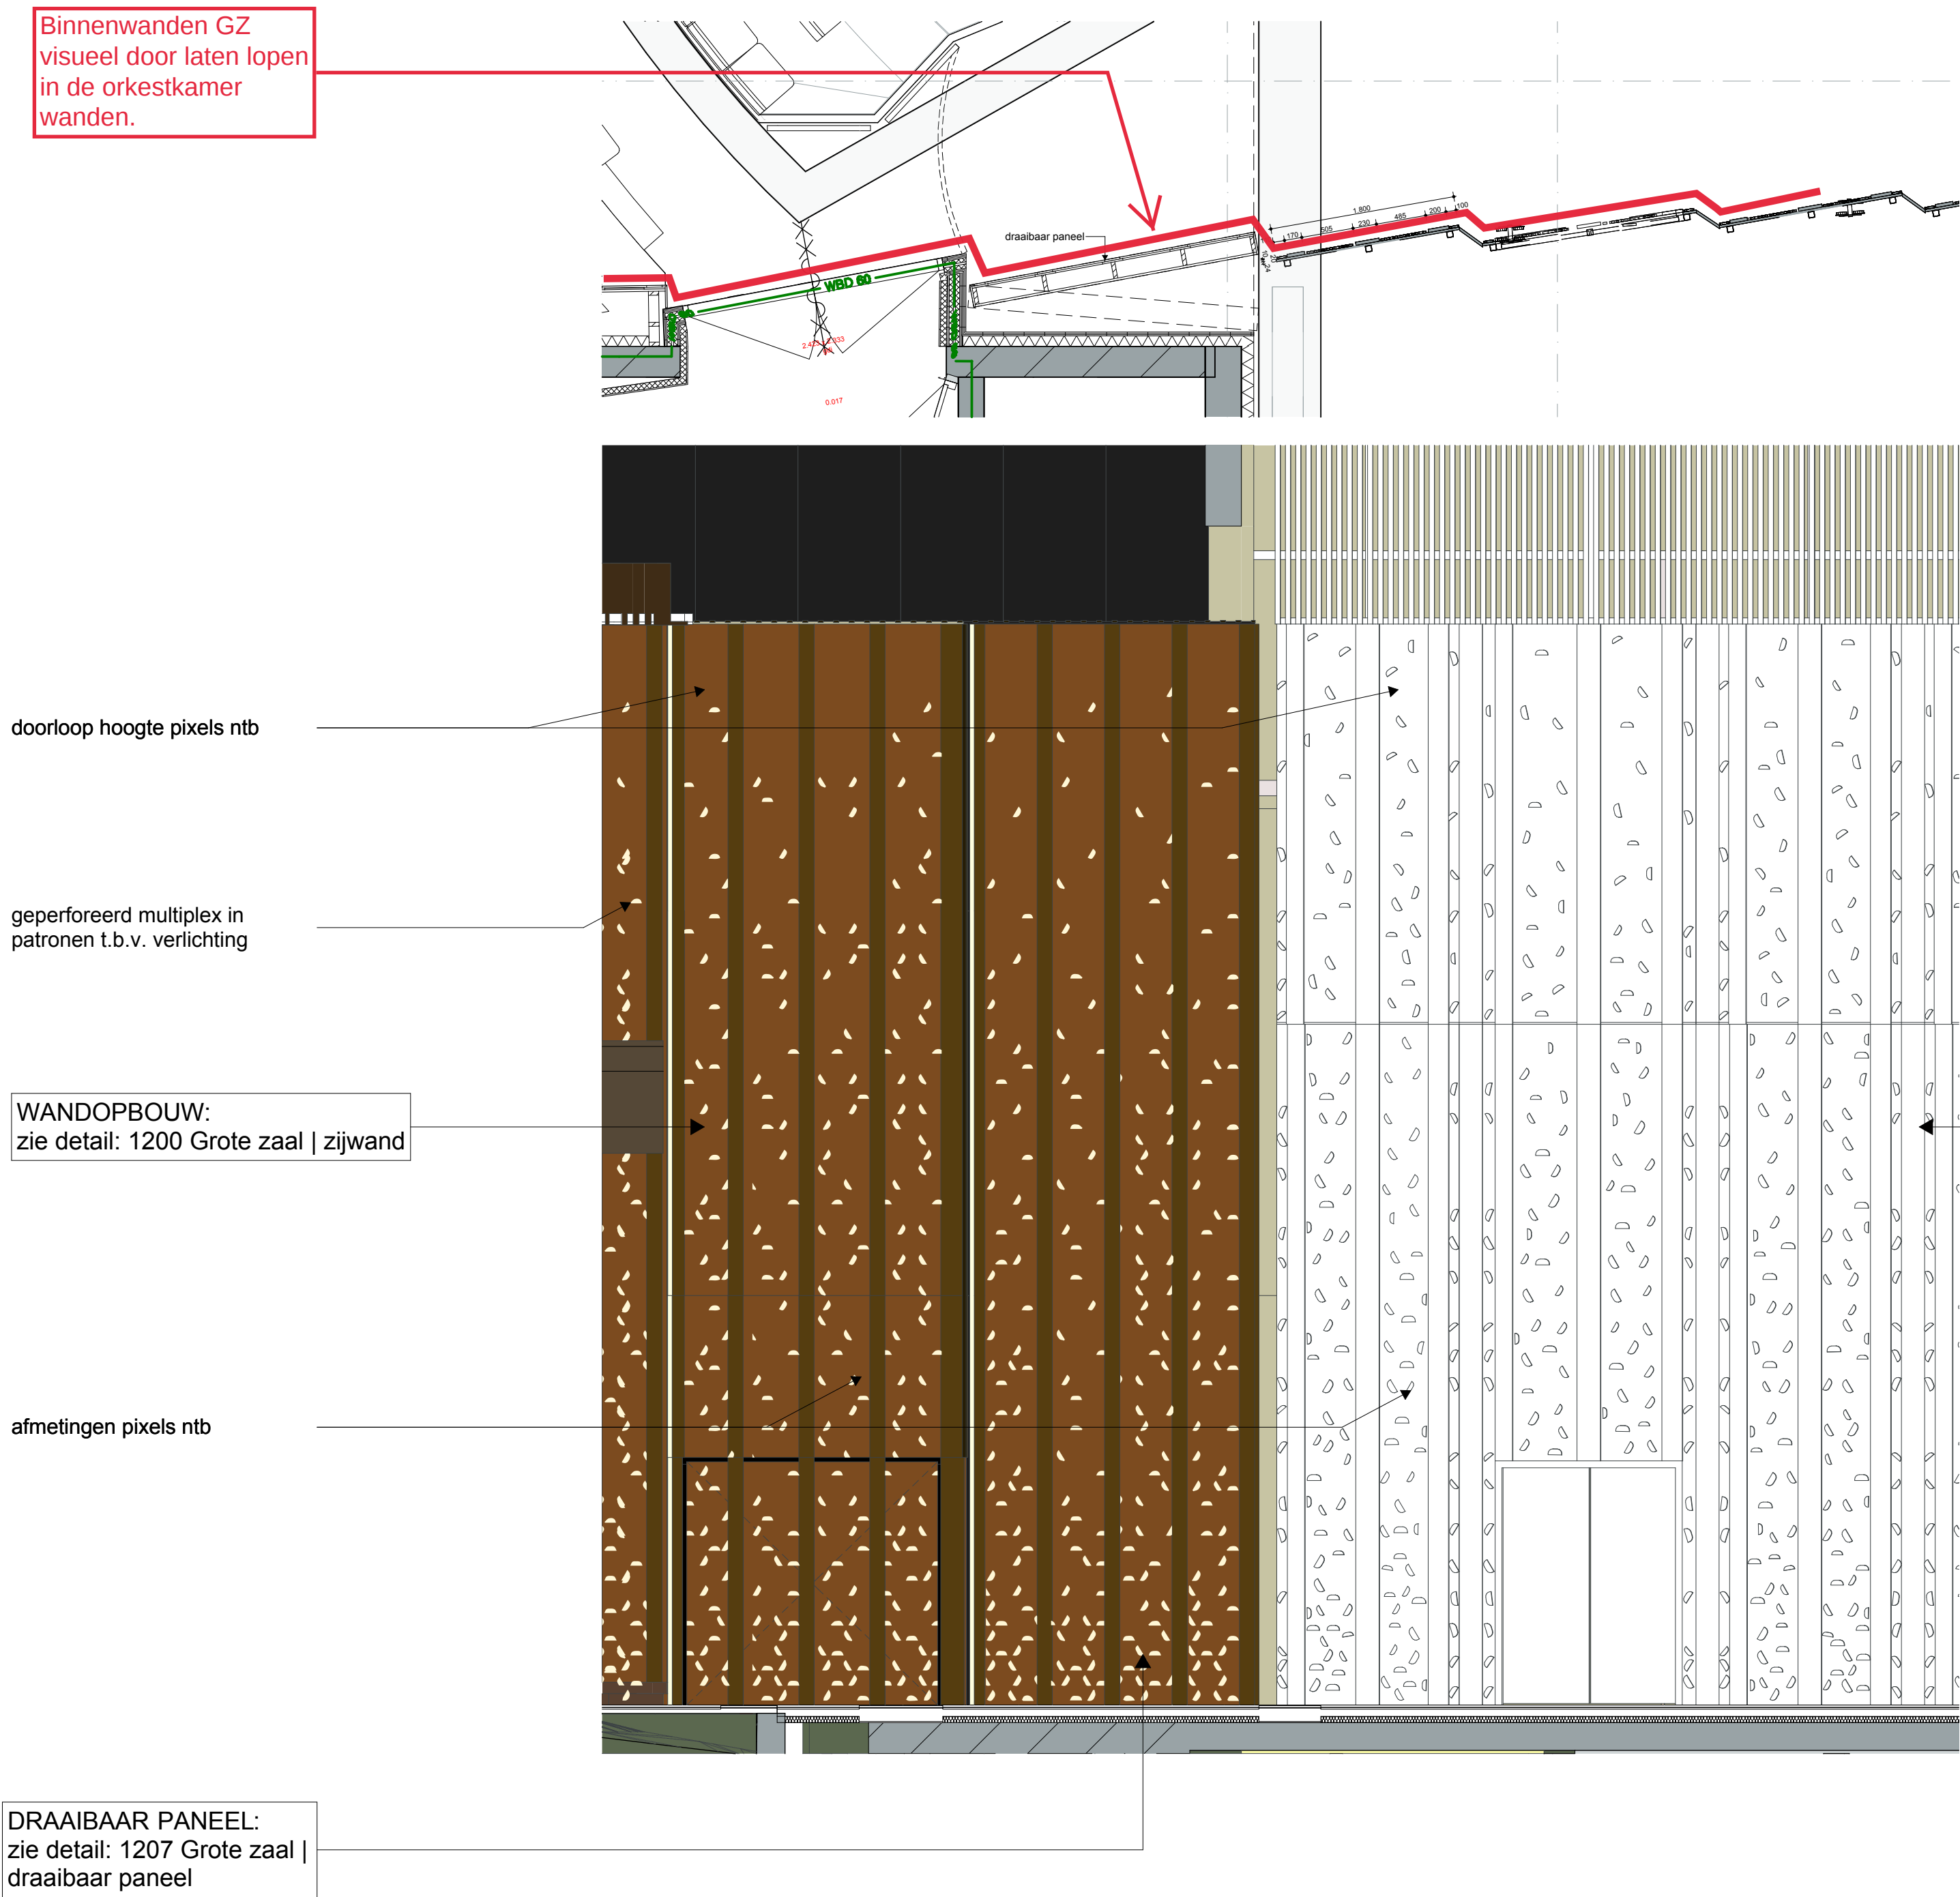

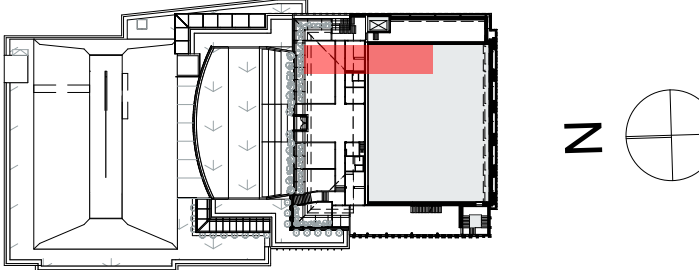Onderwerp			Tekeningnummer	
Fragment Grote Zaal binnenwand patronen			TO-555	
Opmerkingen				
				
		Datum uitgifte	Schaal	Formaat
Wijziging		01/04/2021	1:50	A1
Wijziging				
Wijziging		Datum laatste versie	Fase	Projectcode
Wijziging		01/04/2021	TO	TadP2
Wijziging				
Projectnaam			 NETWORK ORIENTED ARCHITECTURE Moermanskade 111 1013 BC Amsterdam (NL) office@noahh.nl +31 (0)20 3090250 www.noahh.nl	
Theater aan de Parade				
Opdrachtgever				
Gemeente den Bosch				

