

# Detaillocaties bestaande, niet actieve peilbuizen


Gemeente Haarlemmermeer



**BZ** Ingenieurs & Managers

## ZWB-O1


De Heining 27, Zwanenburg

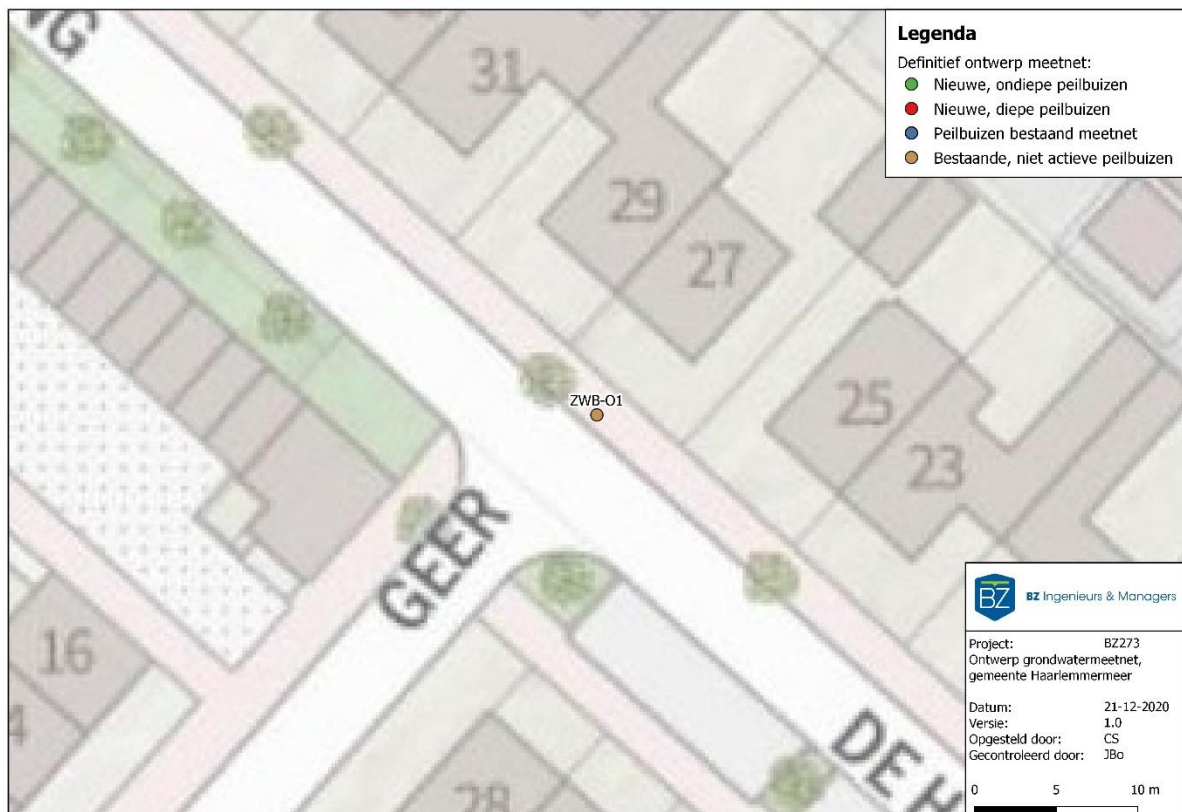



ZWB-O2


Weerenweg 25, Zwanenburg

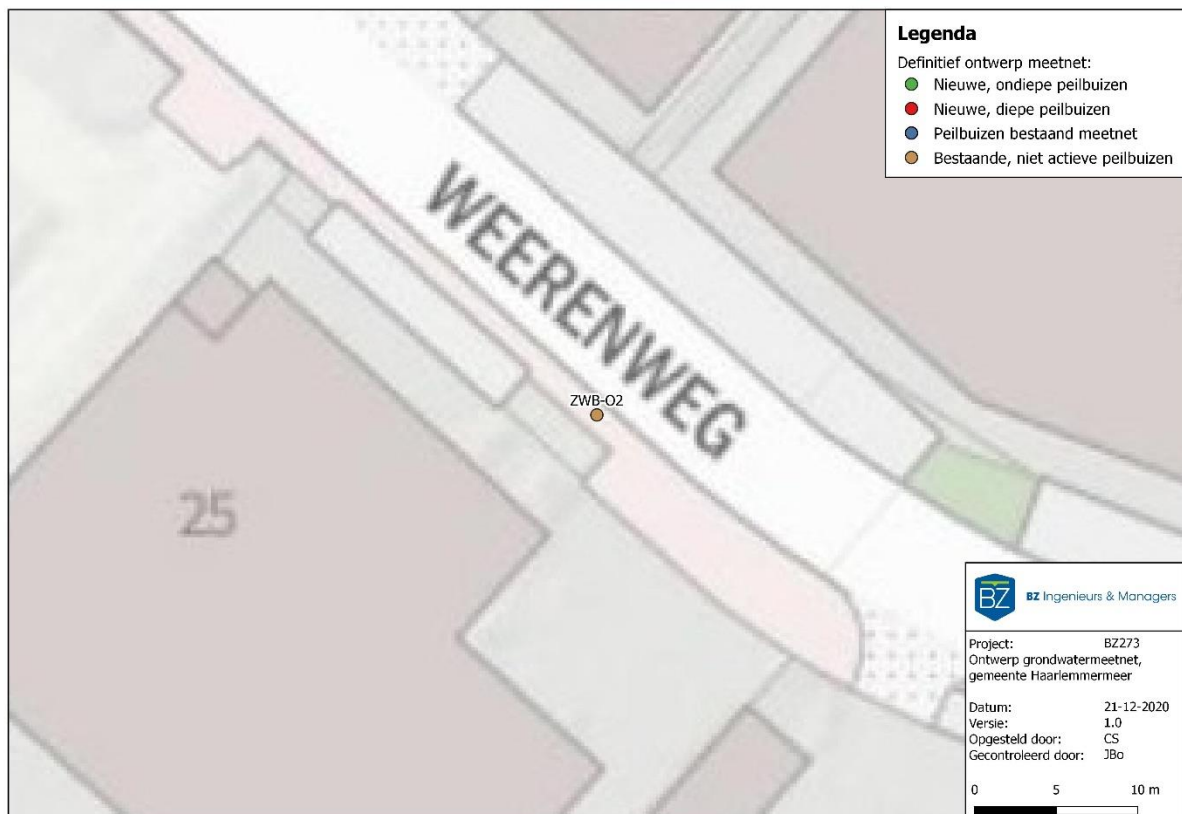



ZWB-O3


Nauerna 30, Zwanenburg

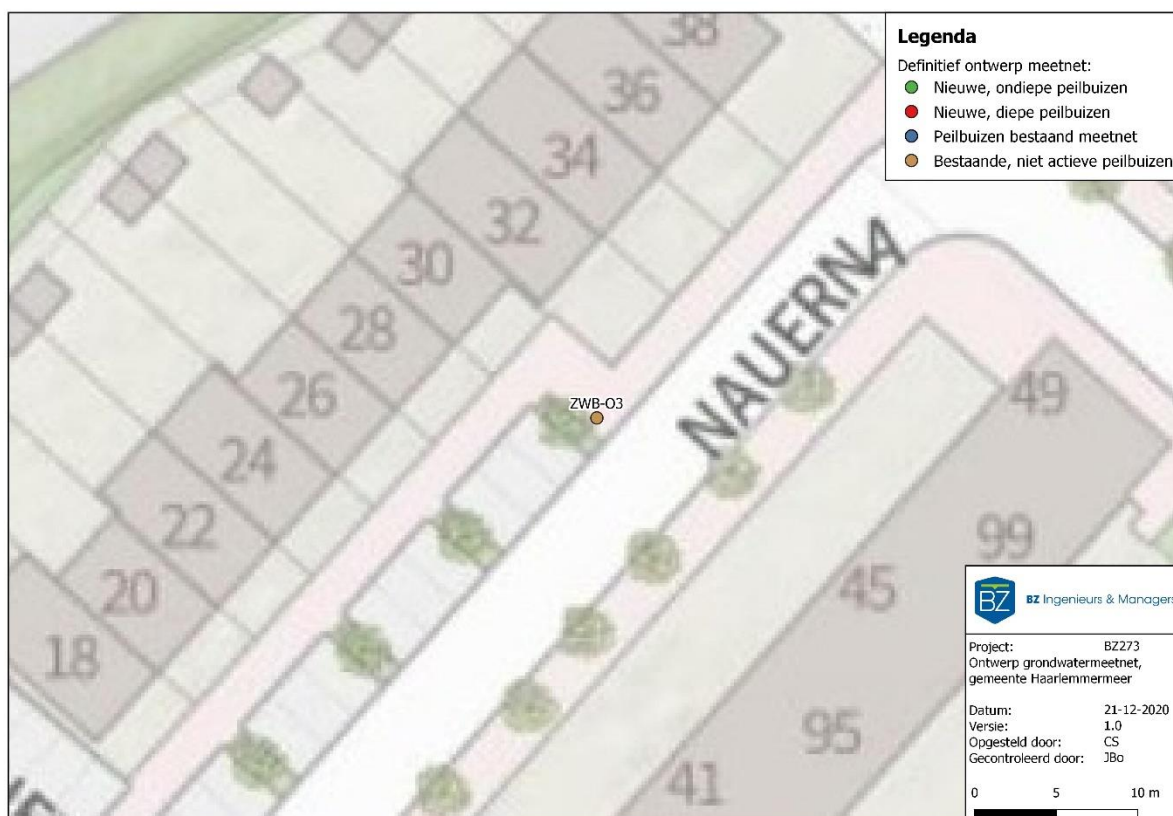



ZWB-O4


Hoeken es - Banne 5A, Zwanenburg

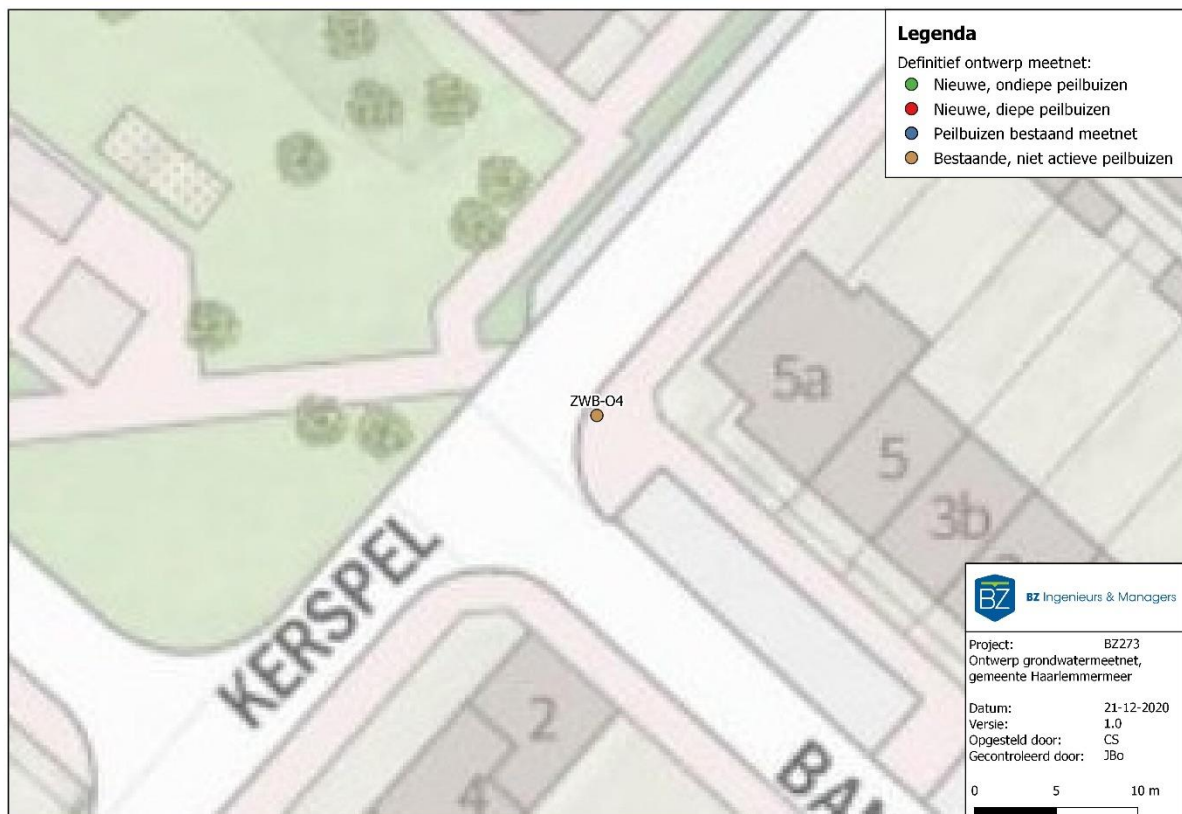



ZWB-O5


Kuyperlaan 24, Zwanenburg

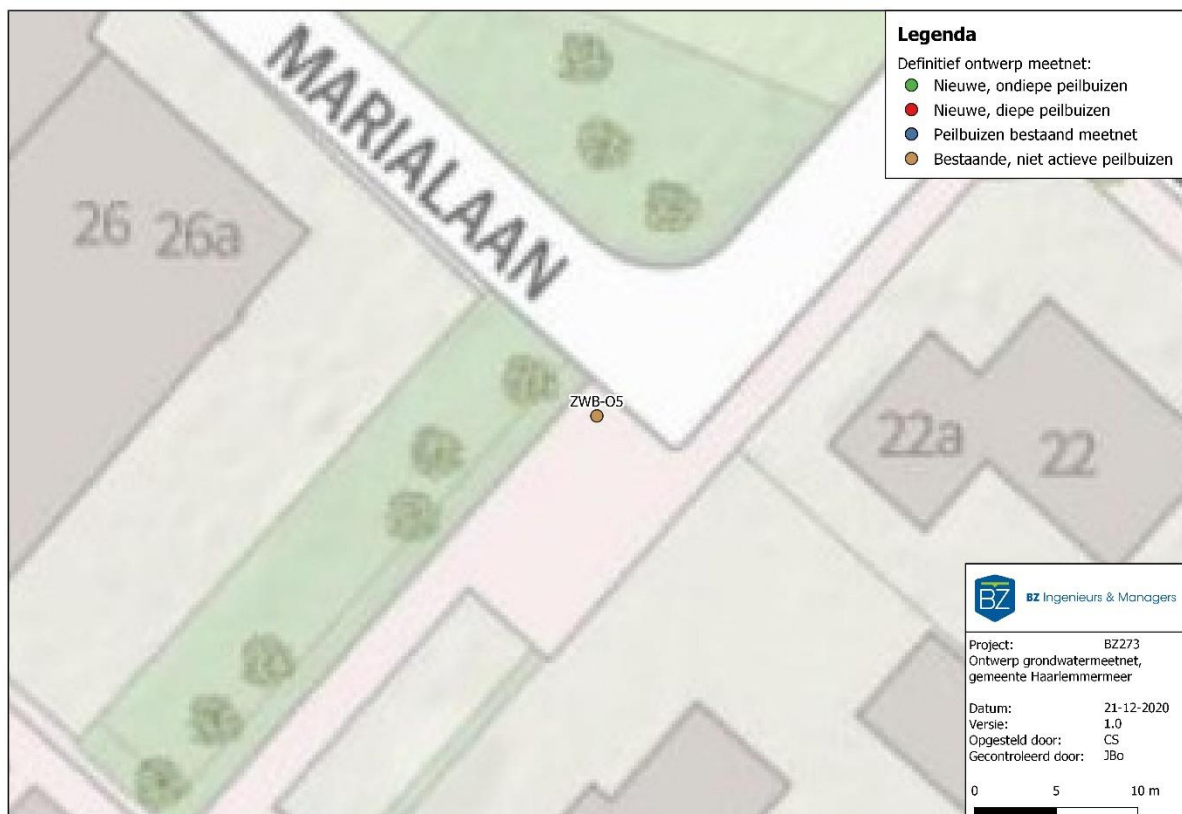



ZWB-06


Lindenlaan 82, Zwanenburg

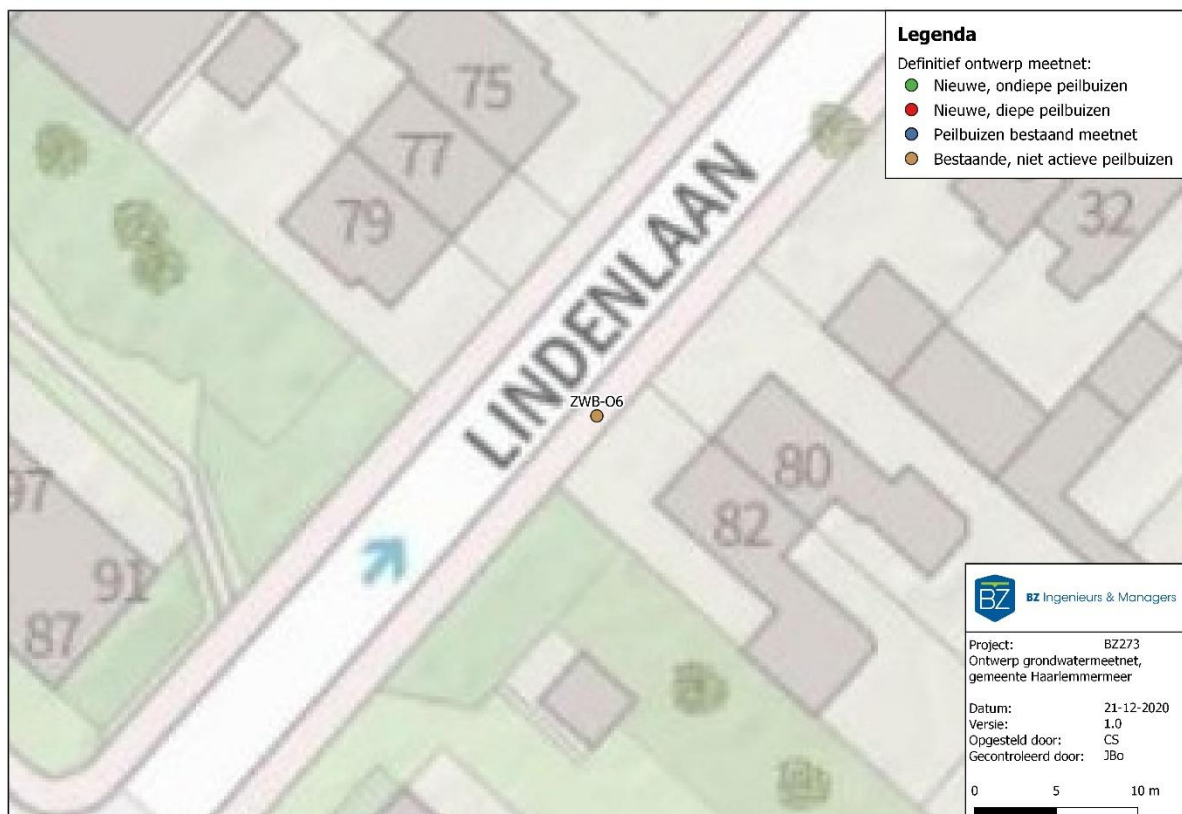



ZWB-O7


Kastanjelaan 57, Zwanenburg

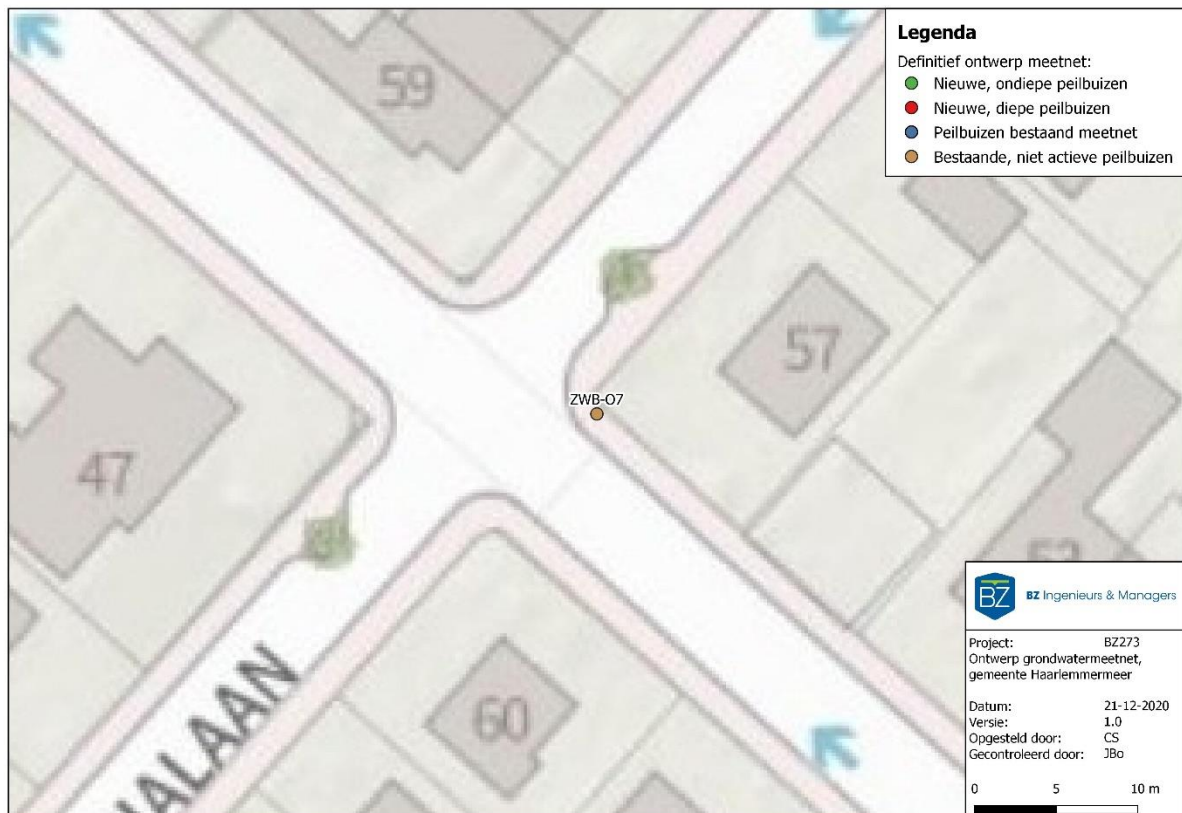



ZWB-O8


Kerkhoflaan 41, Zwanenburg

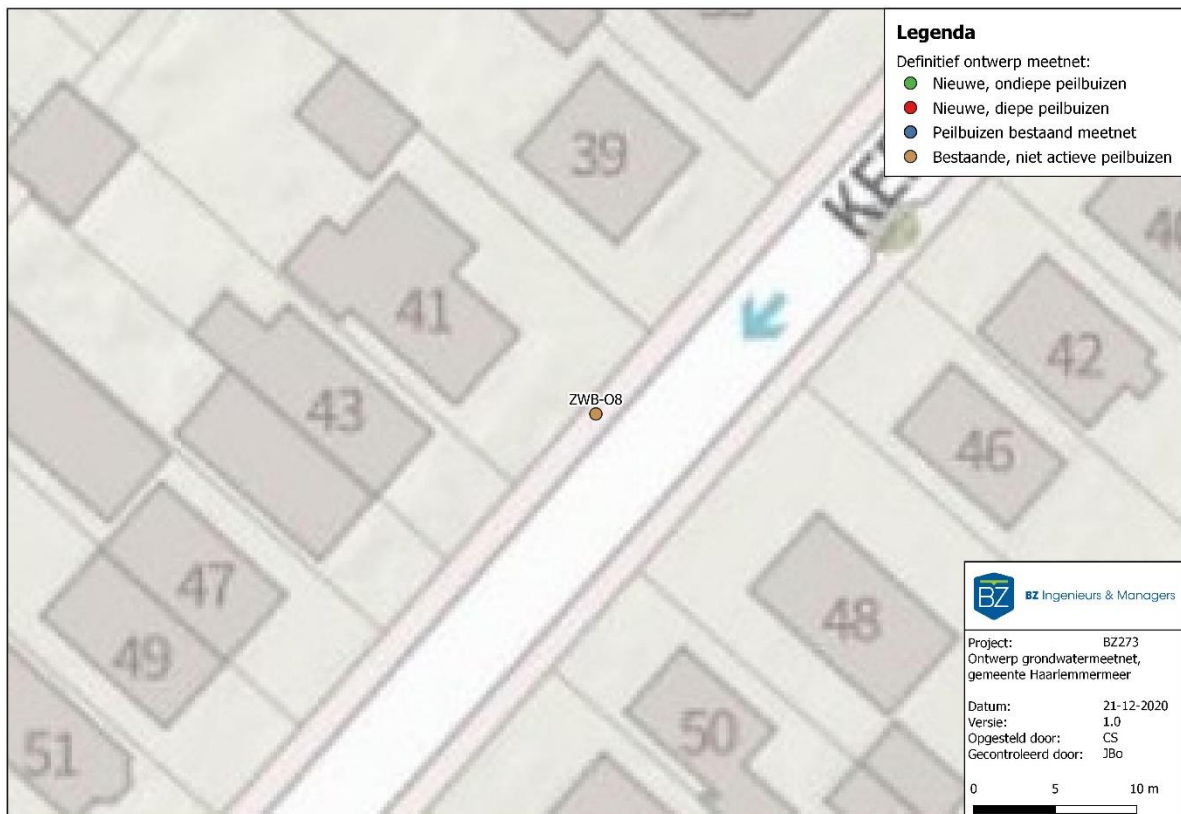



ZWB-O9


Iepenlaan 20, Zwanenburg

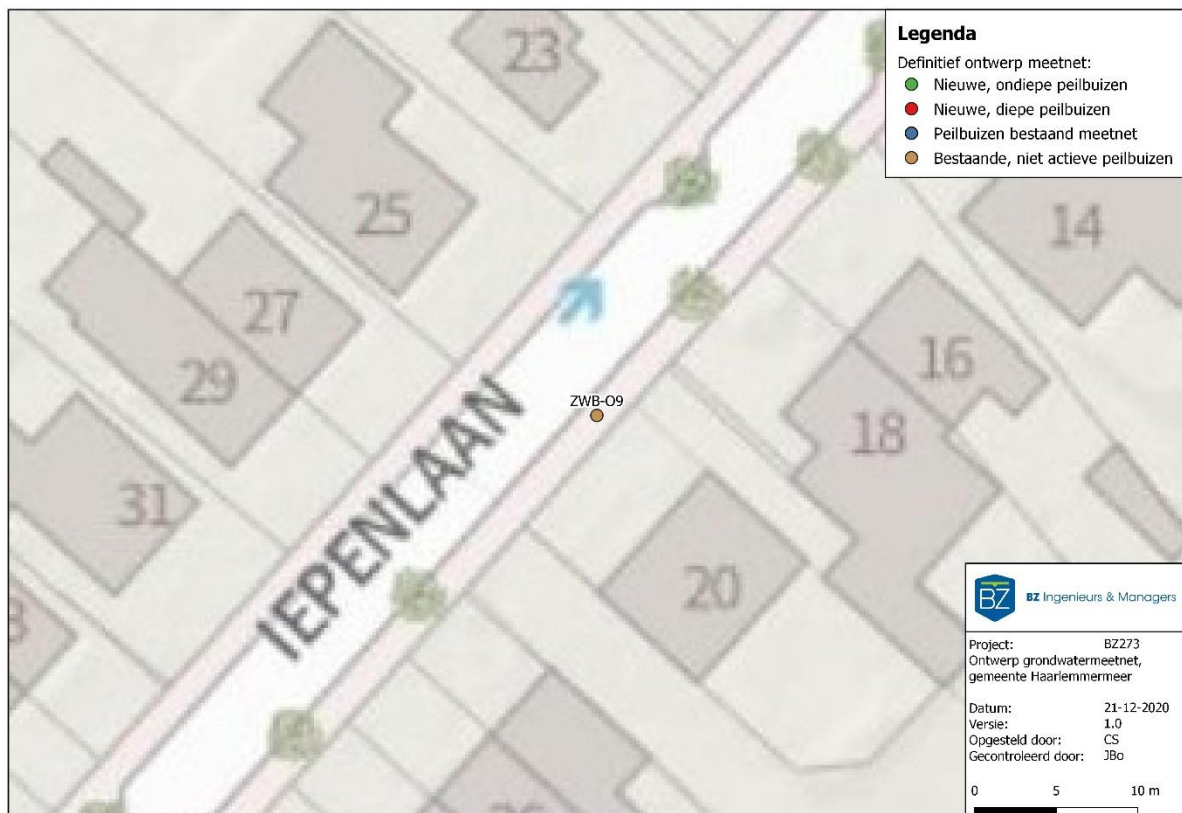



ZWB-O10

Dennenlaan 96, Zwanenburg

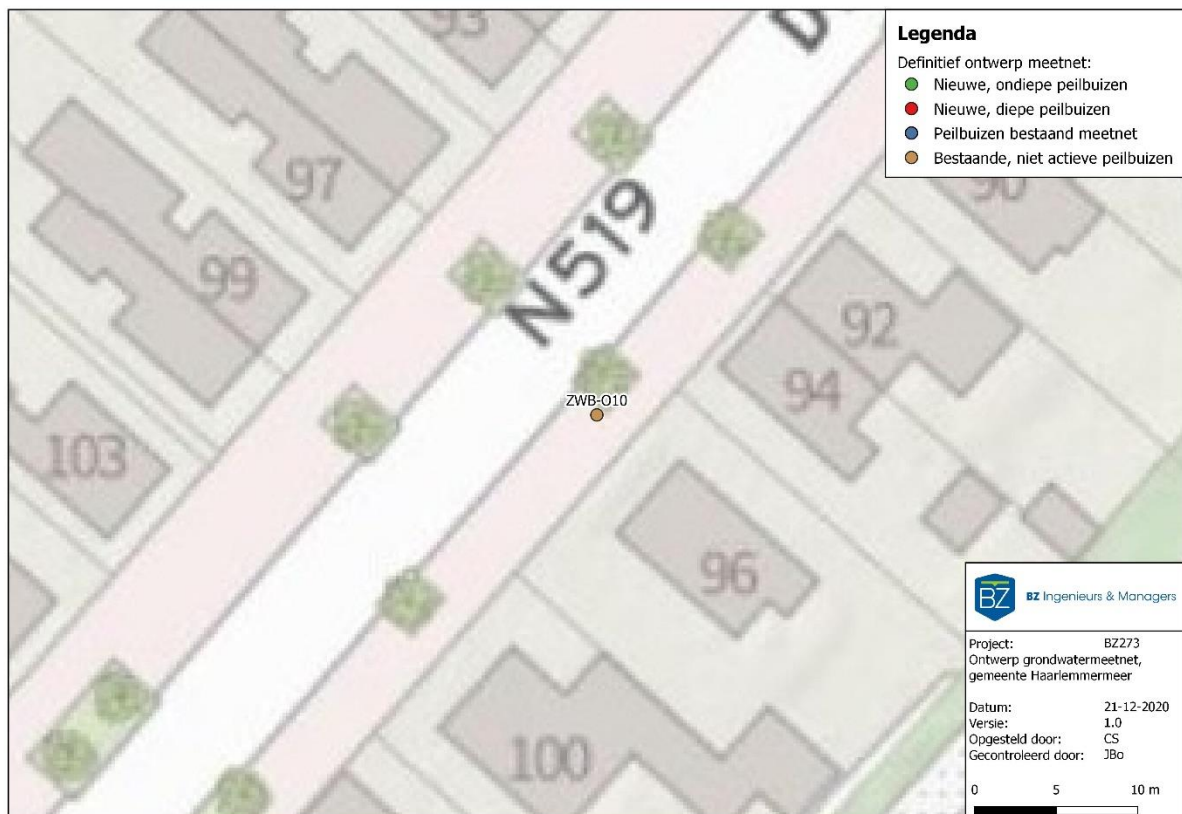




ZWB-O11

Wilgenlaan 108, Zwanenburg



## ZWB-O12


Hoek Populierenlaan 22 – Larixlaan, Zwanenburg

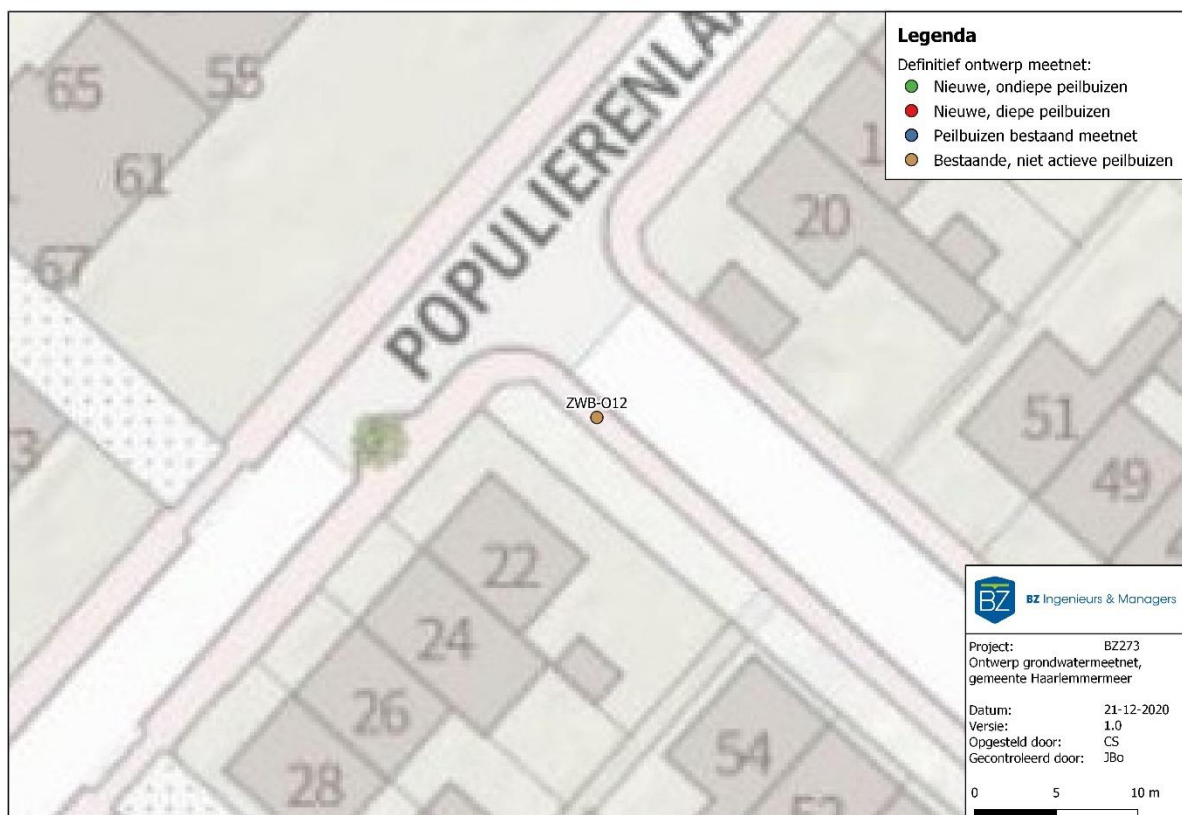



ZWB-O13

Essenlaan 46, Zwanenburg

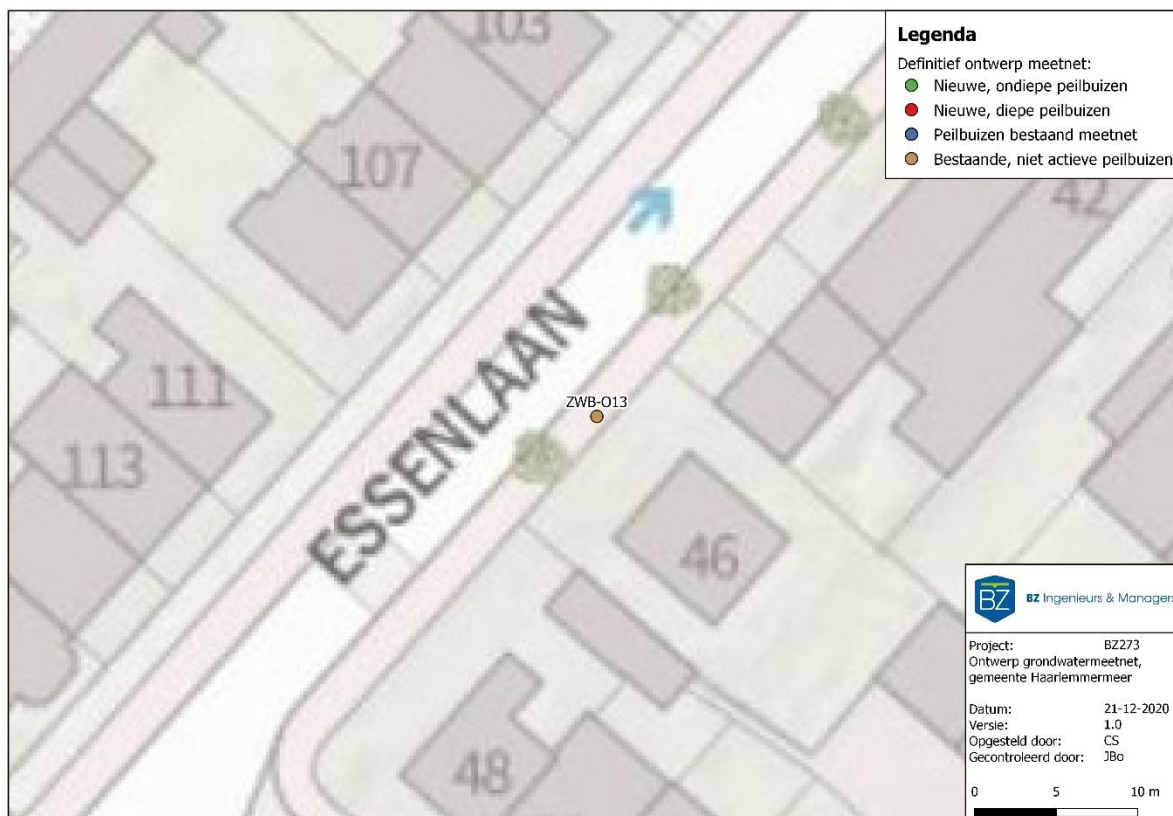



## ZWB-O14

Dennenlaan 152-154, Zwanenburg

