






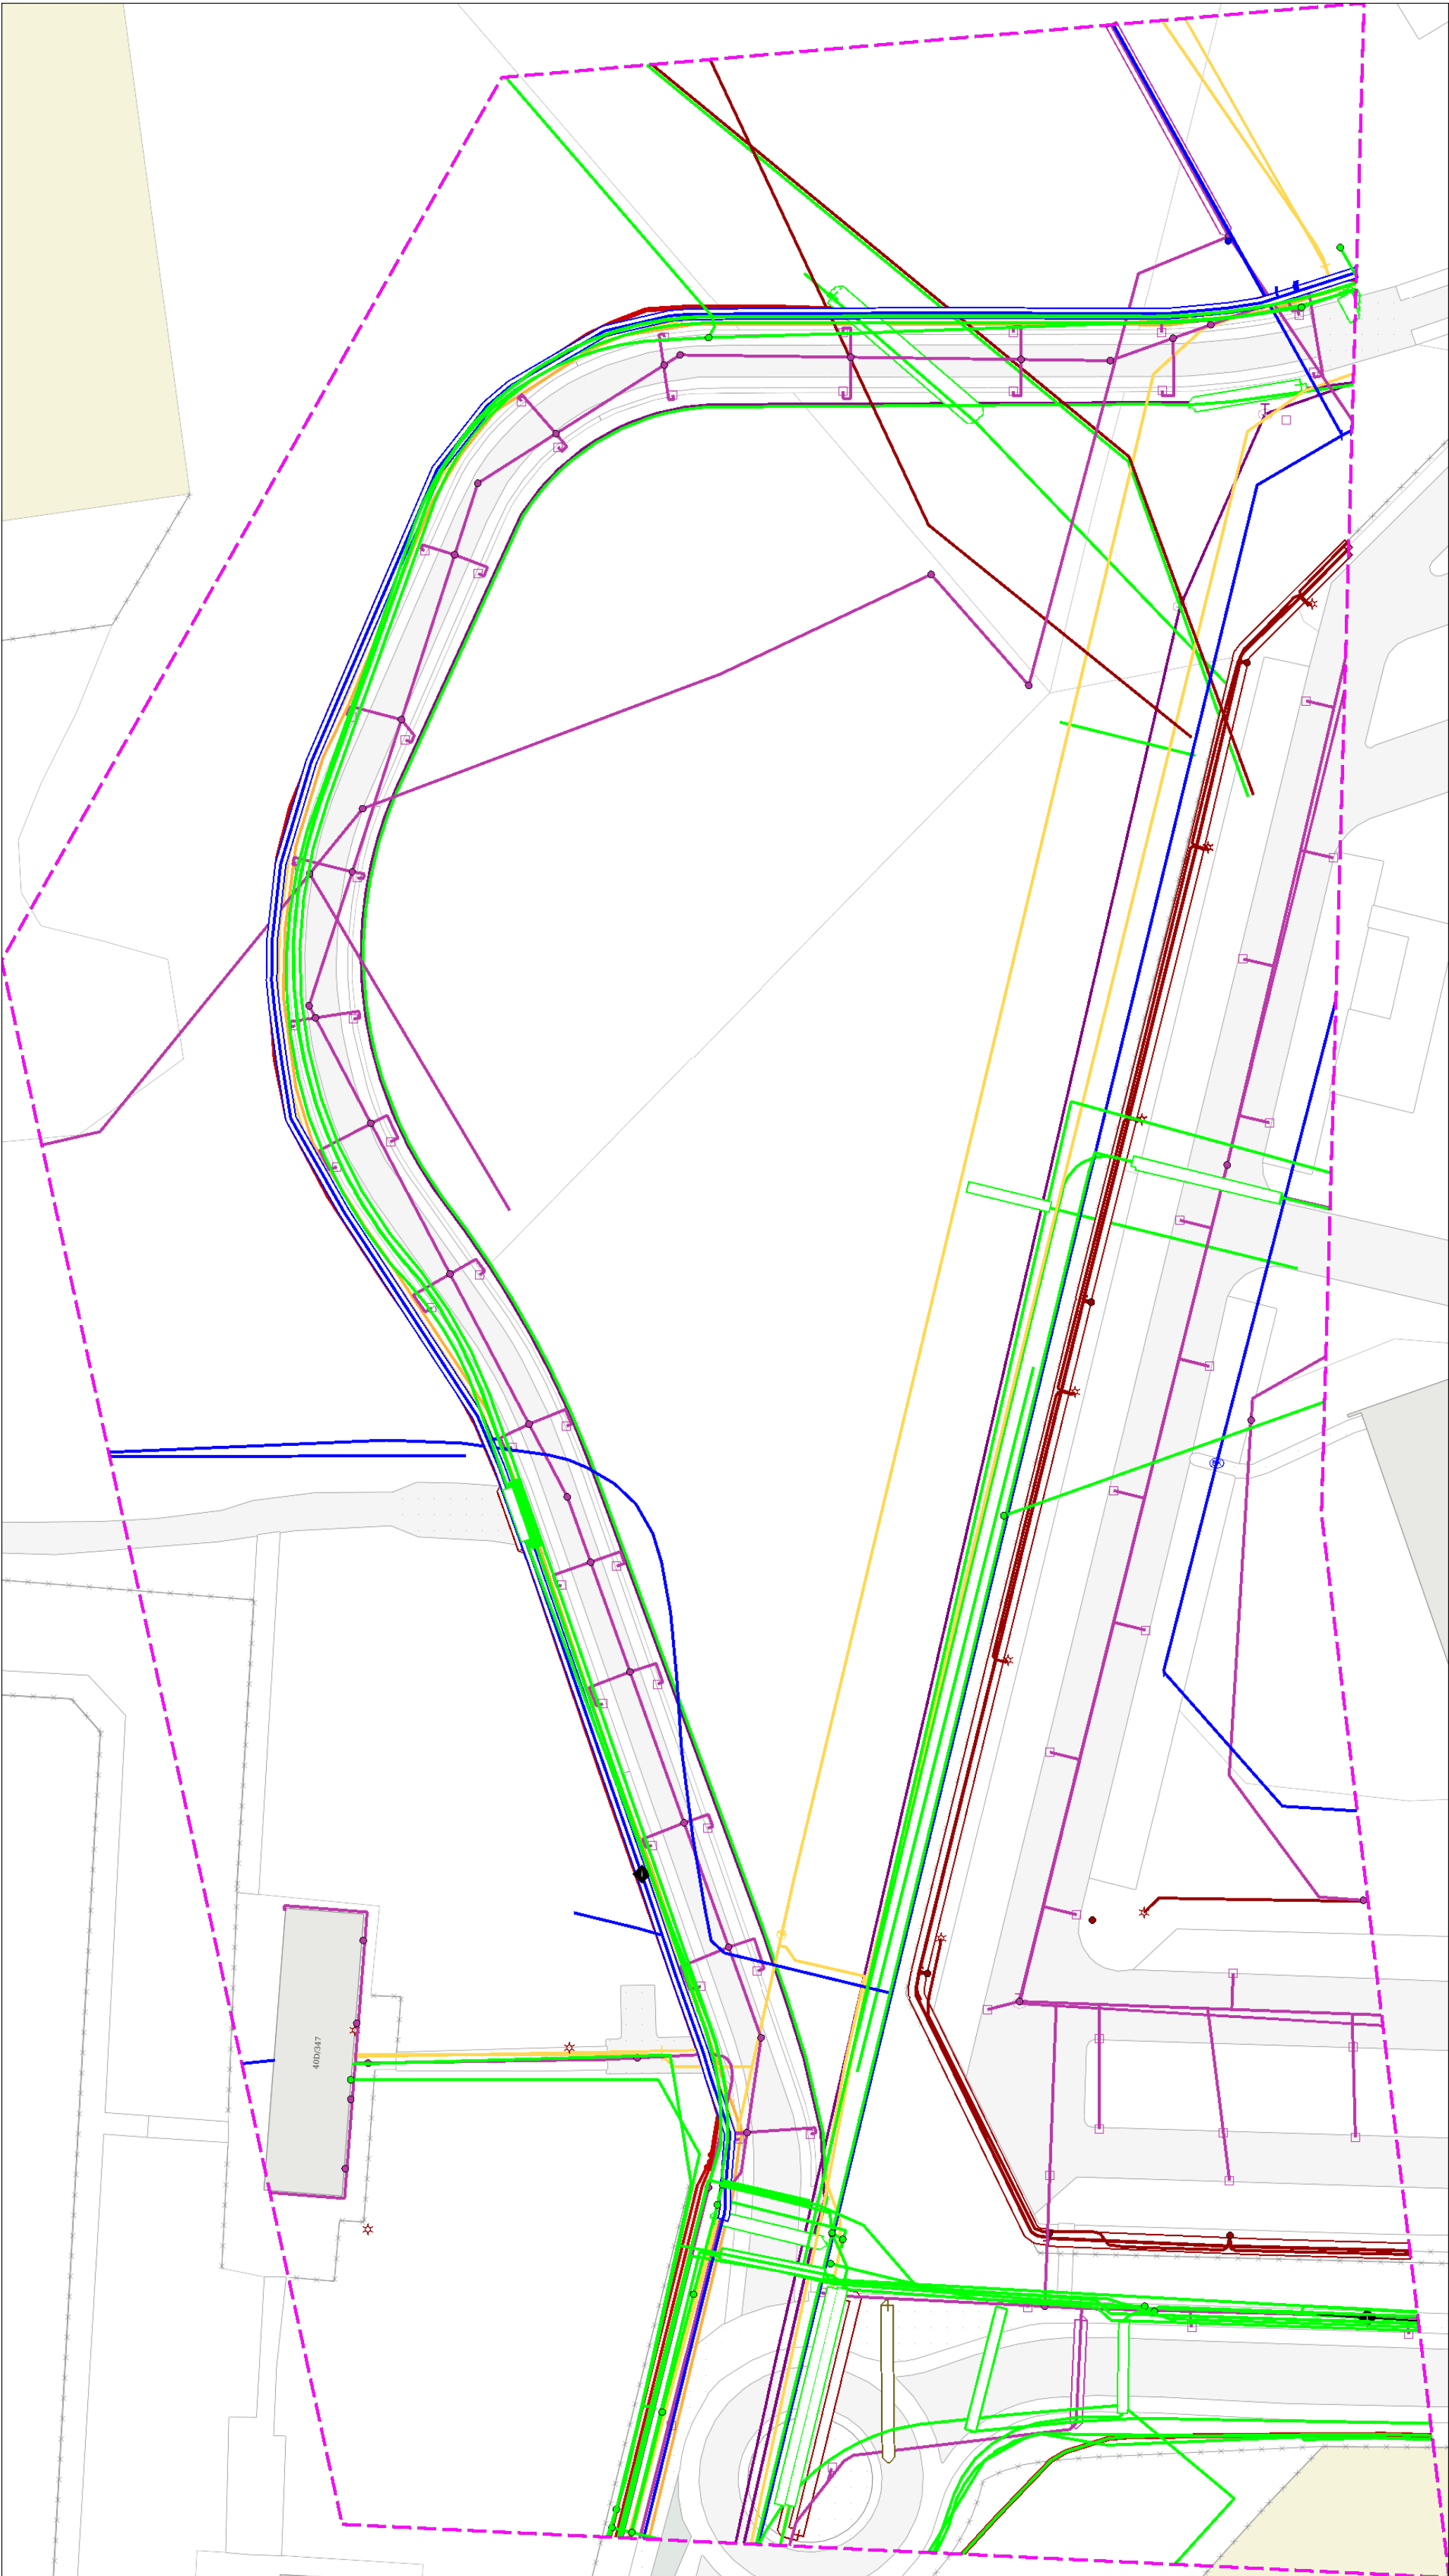

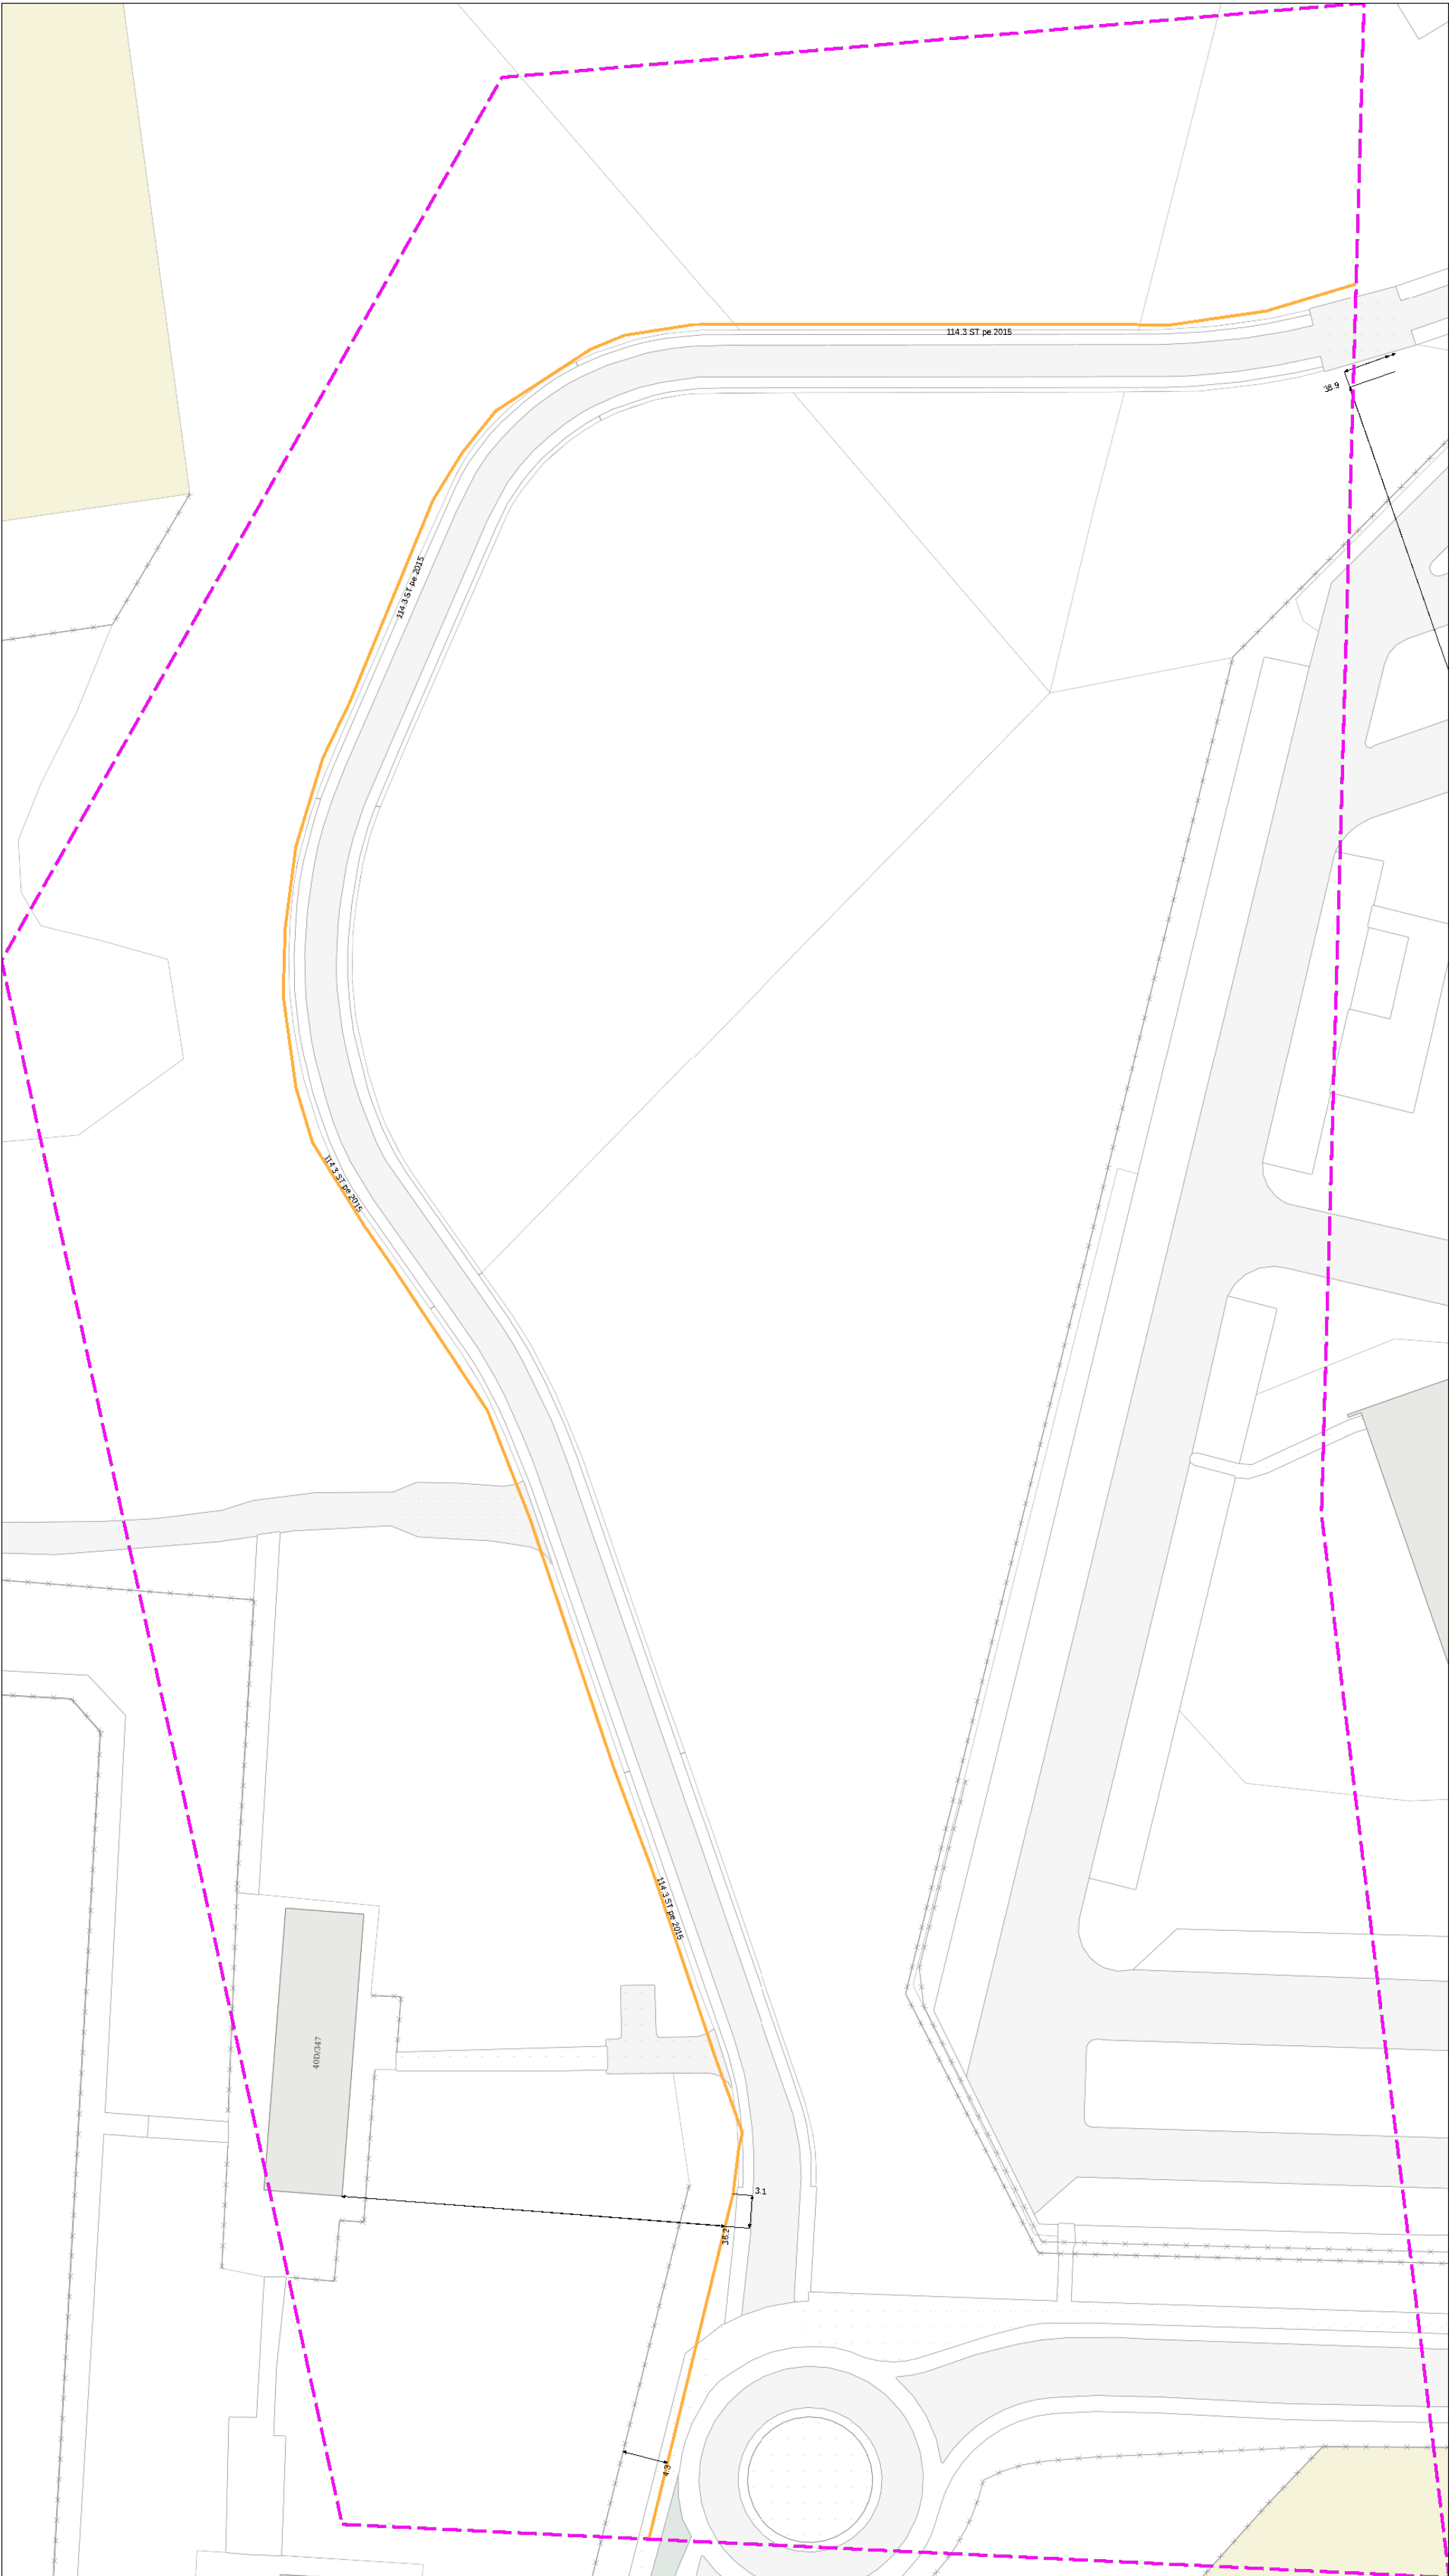

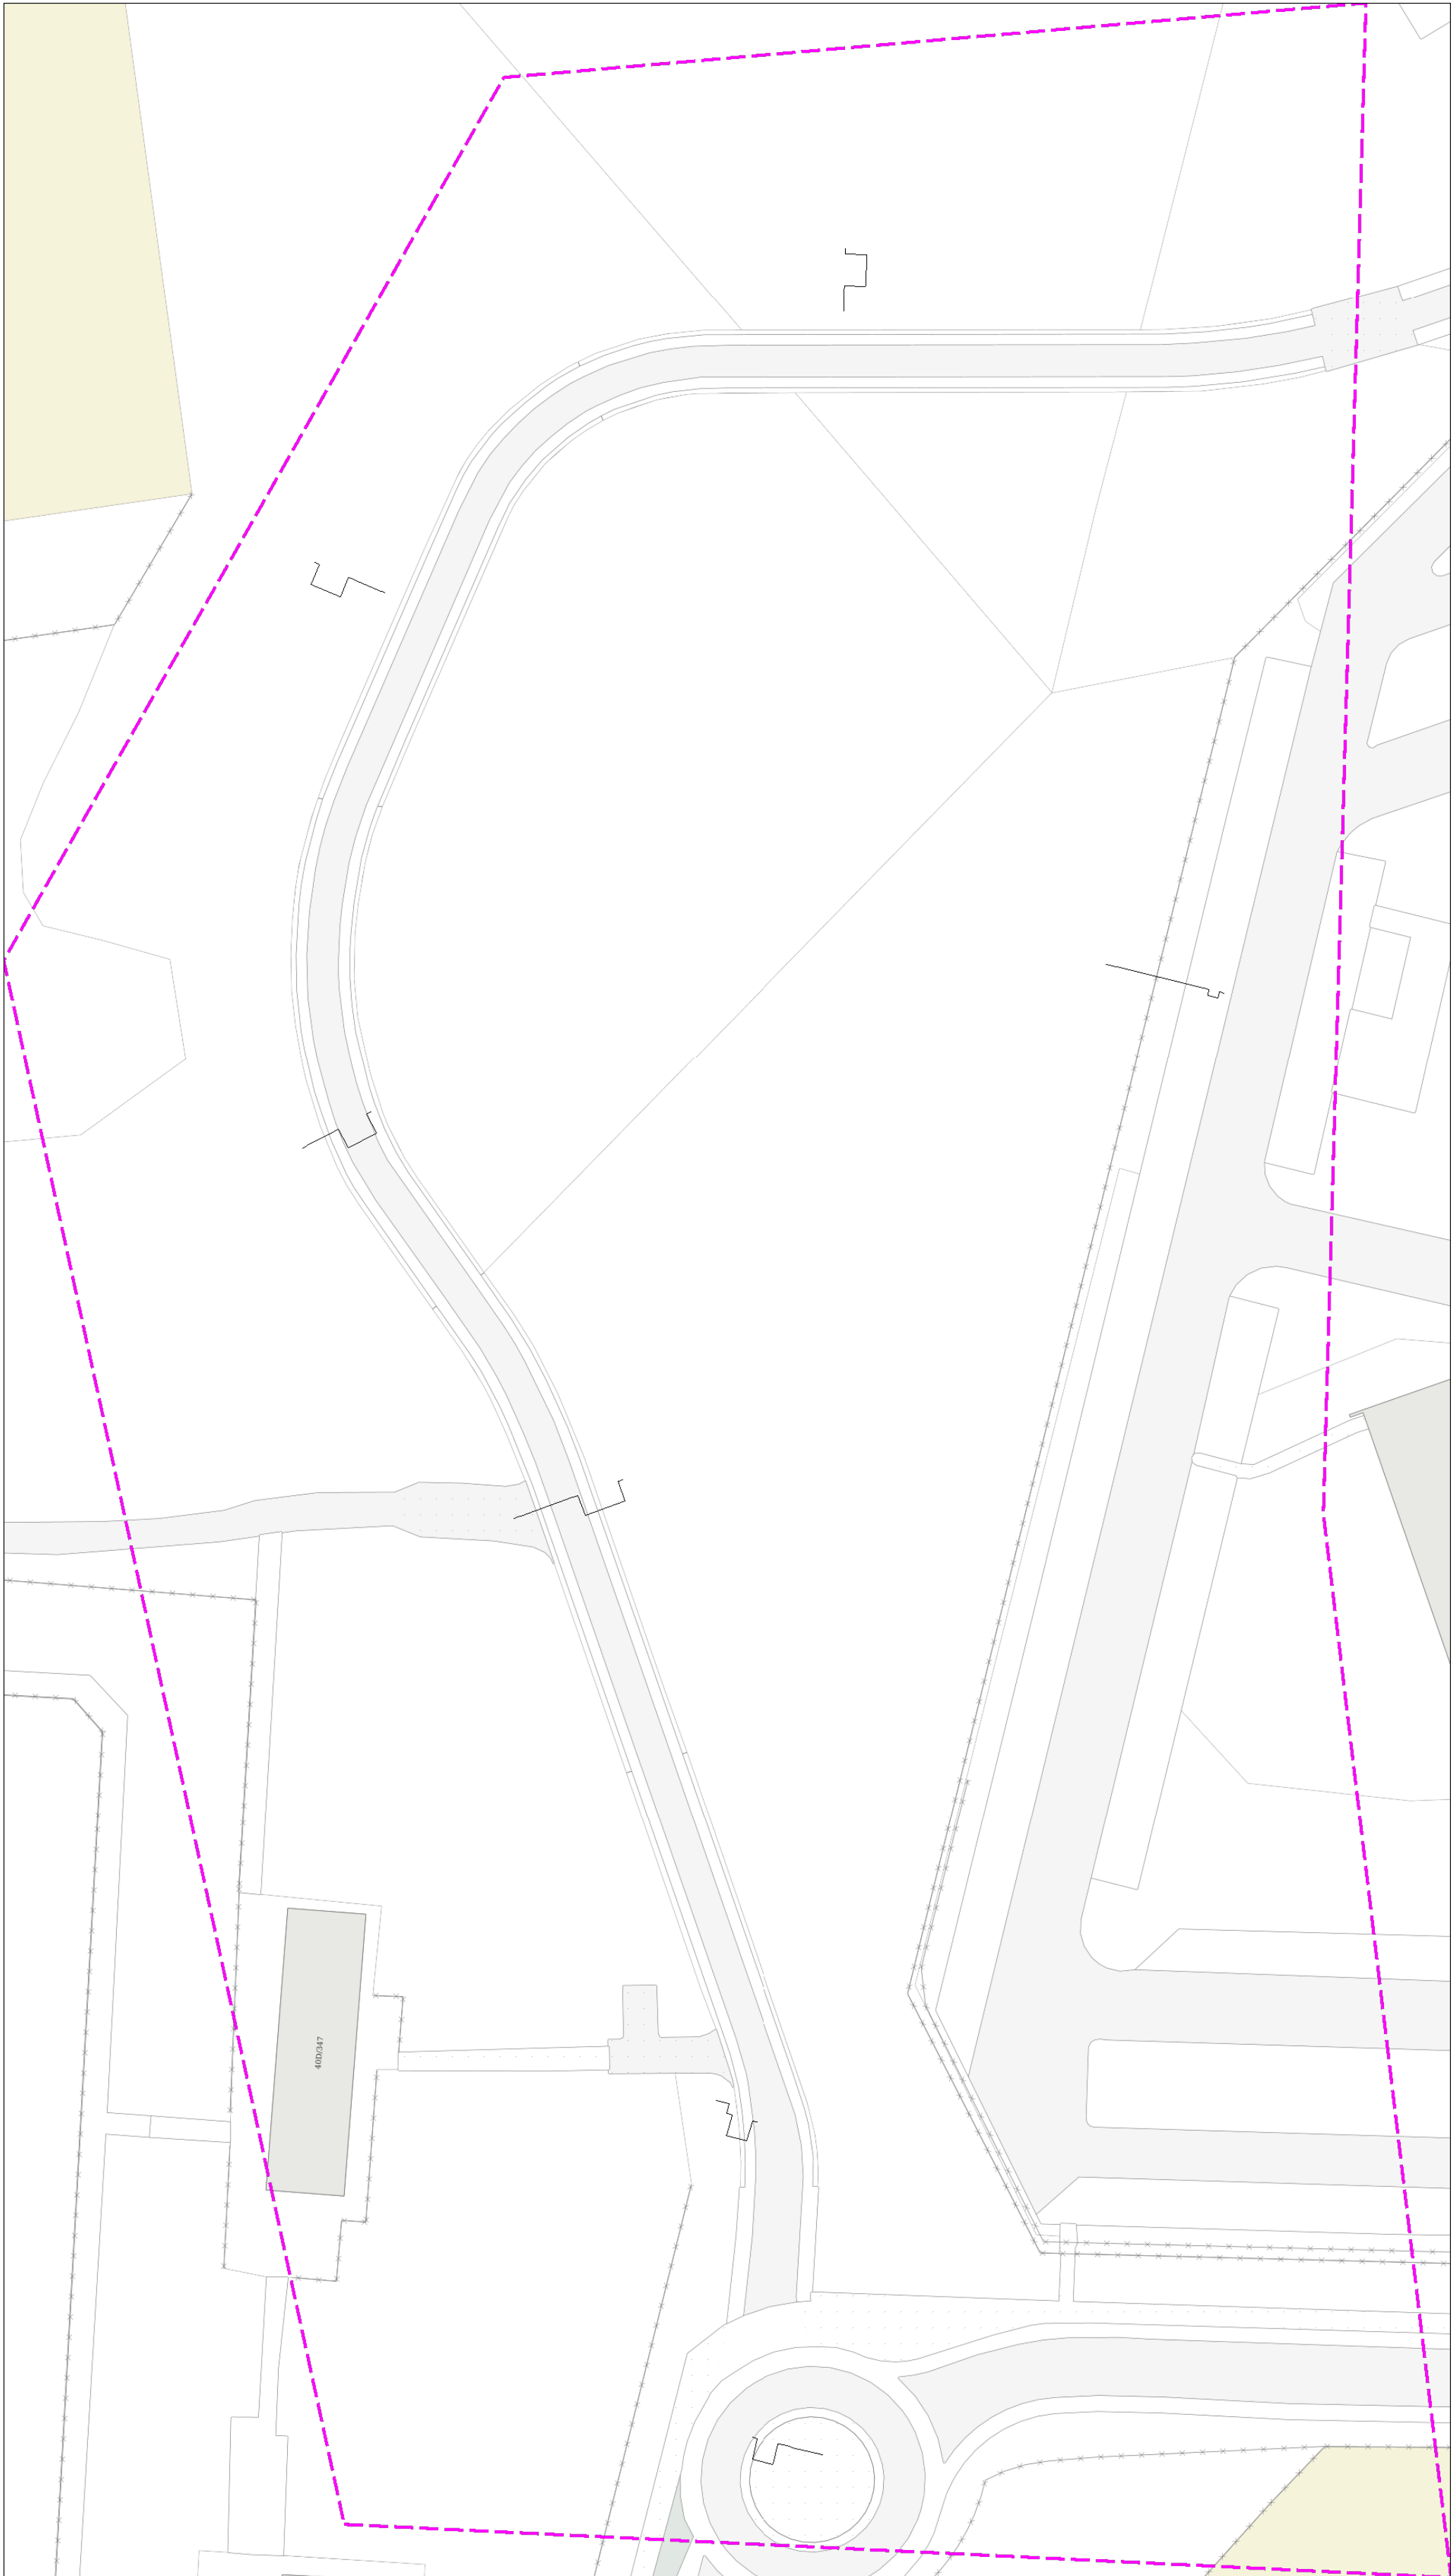

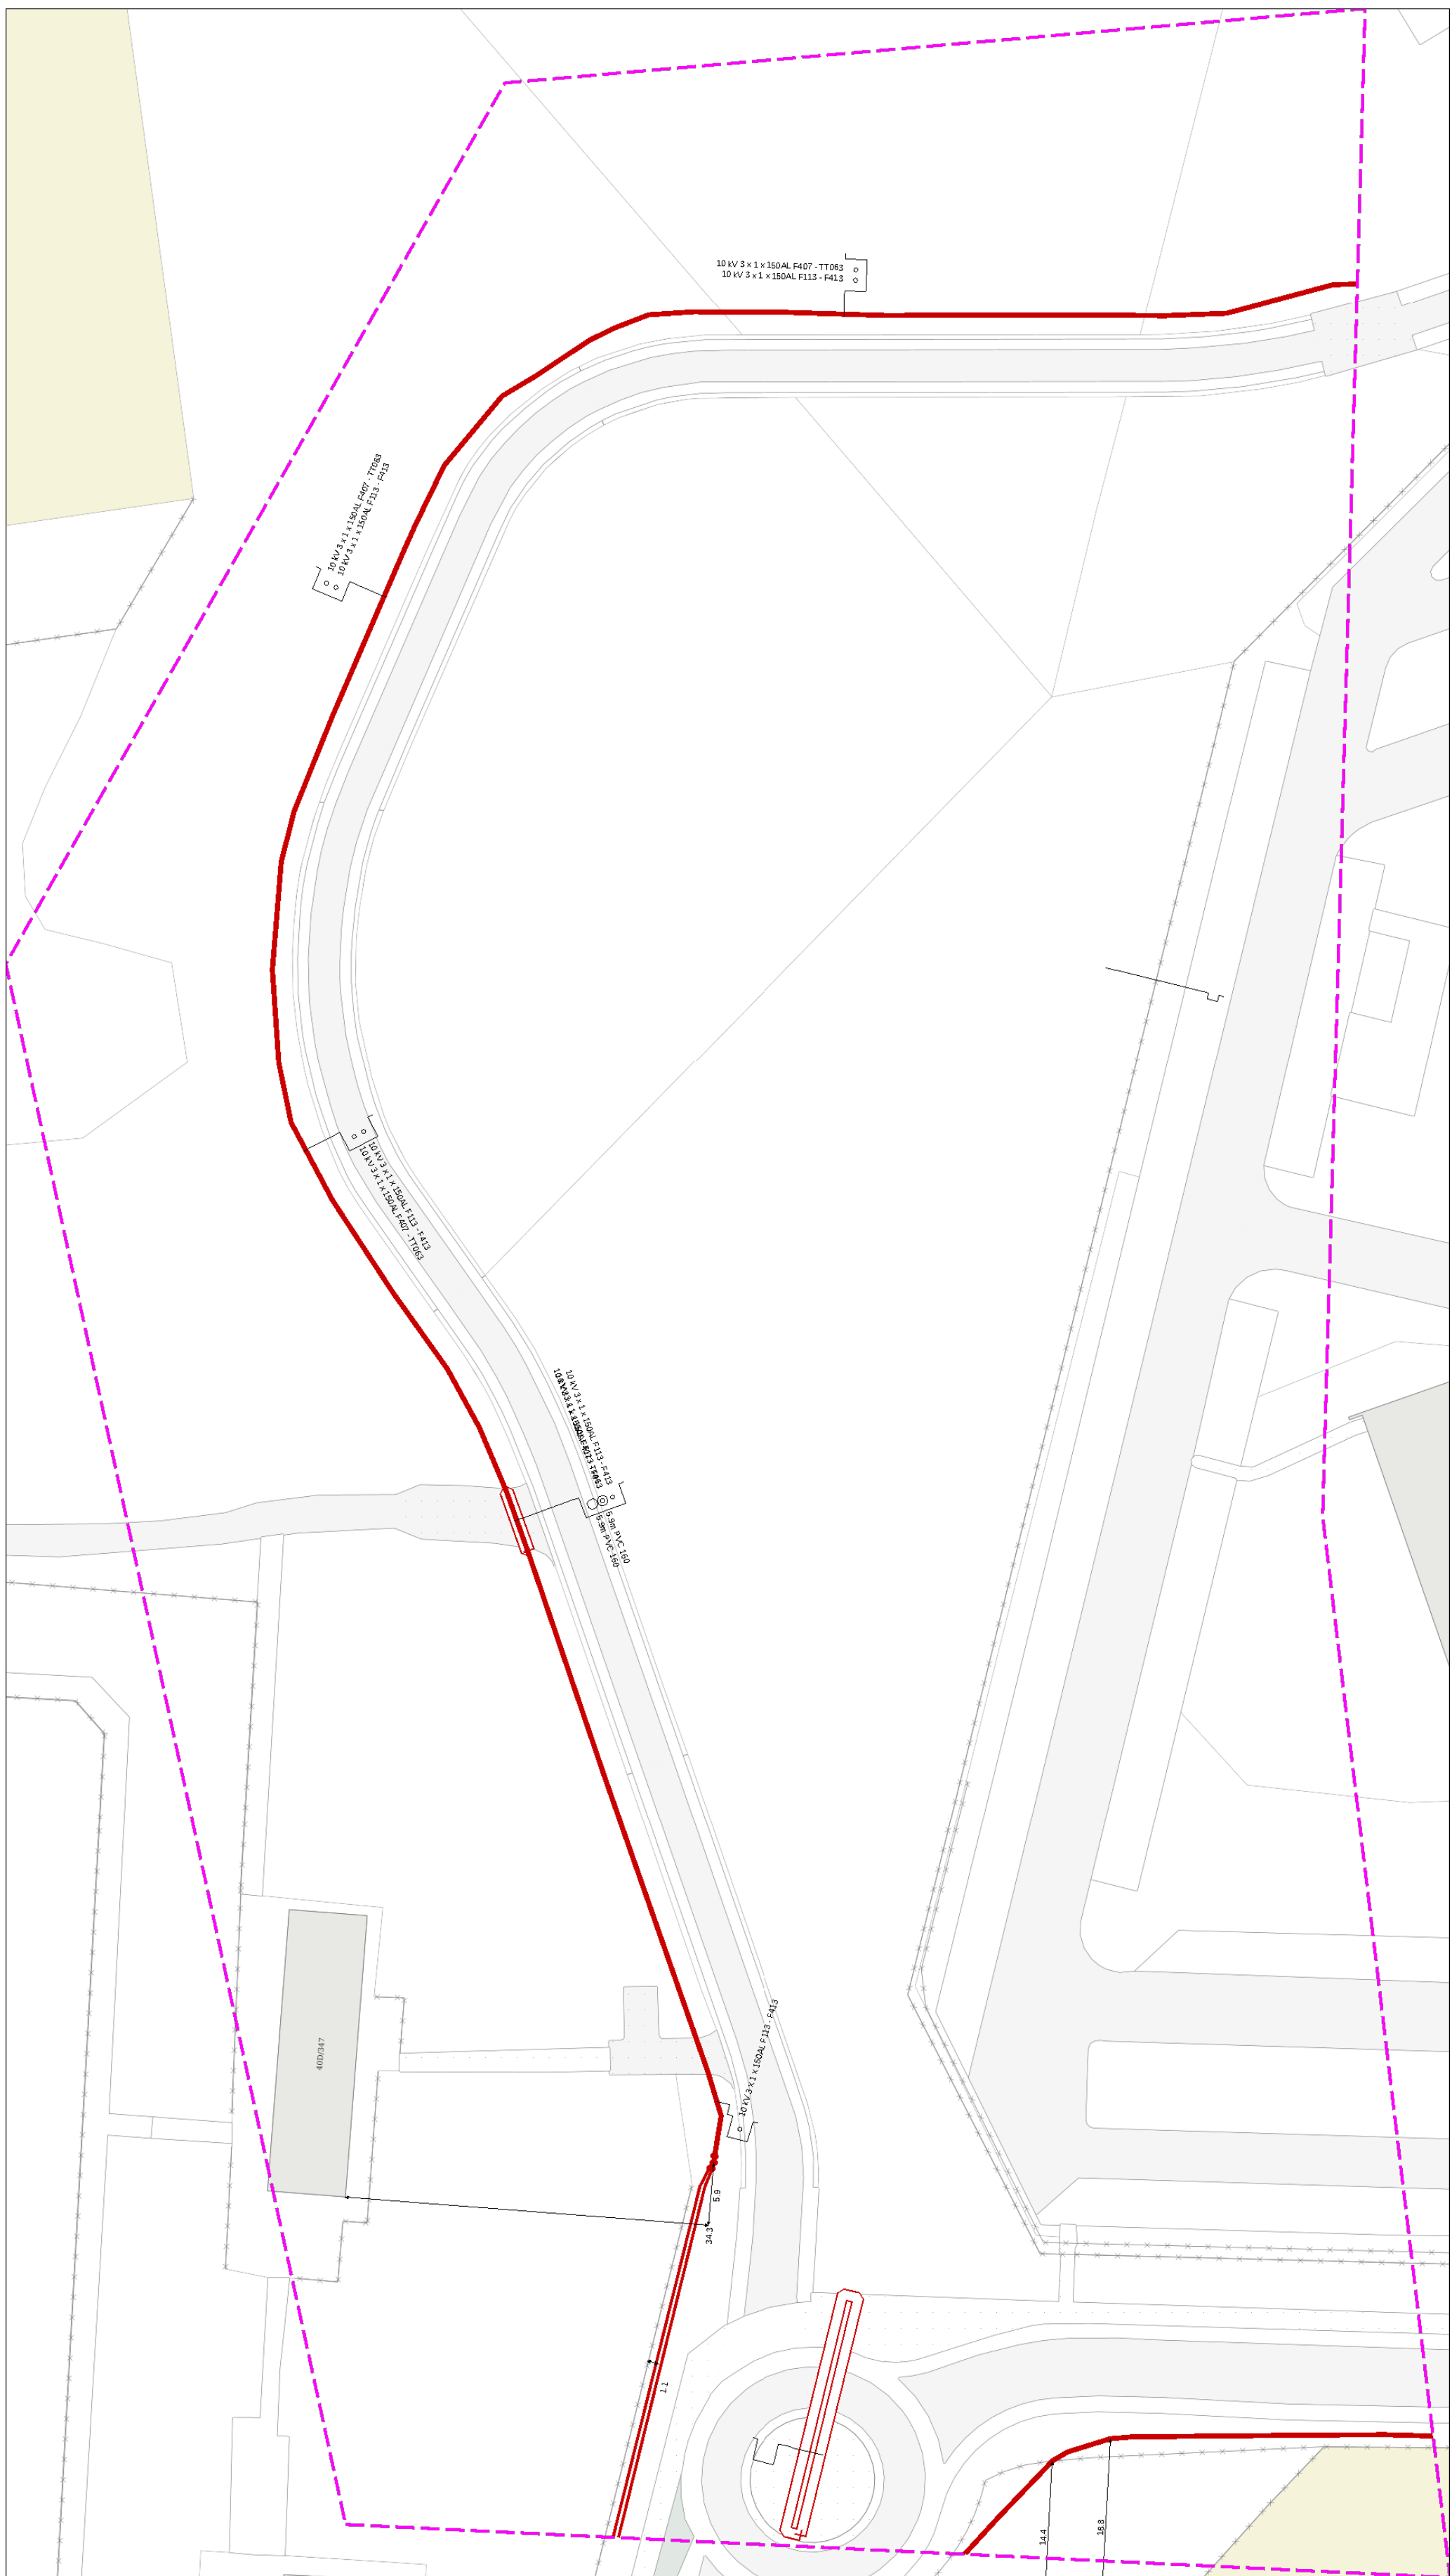

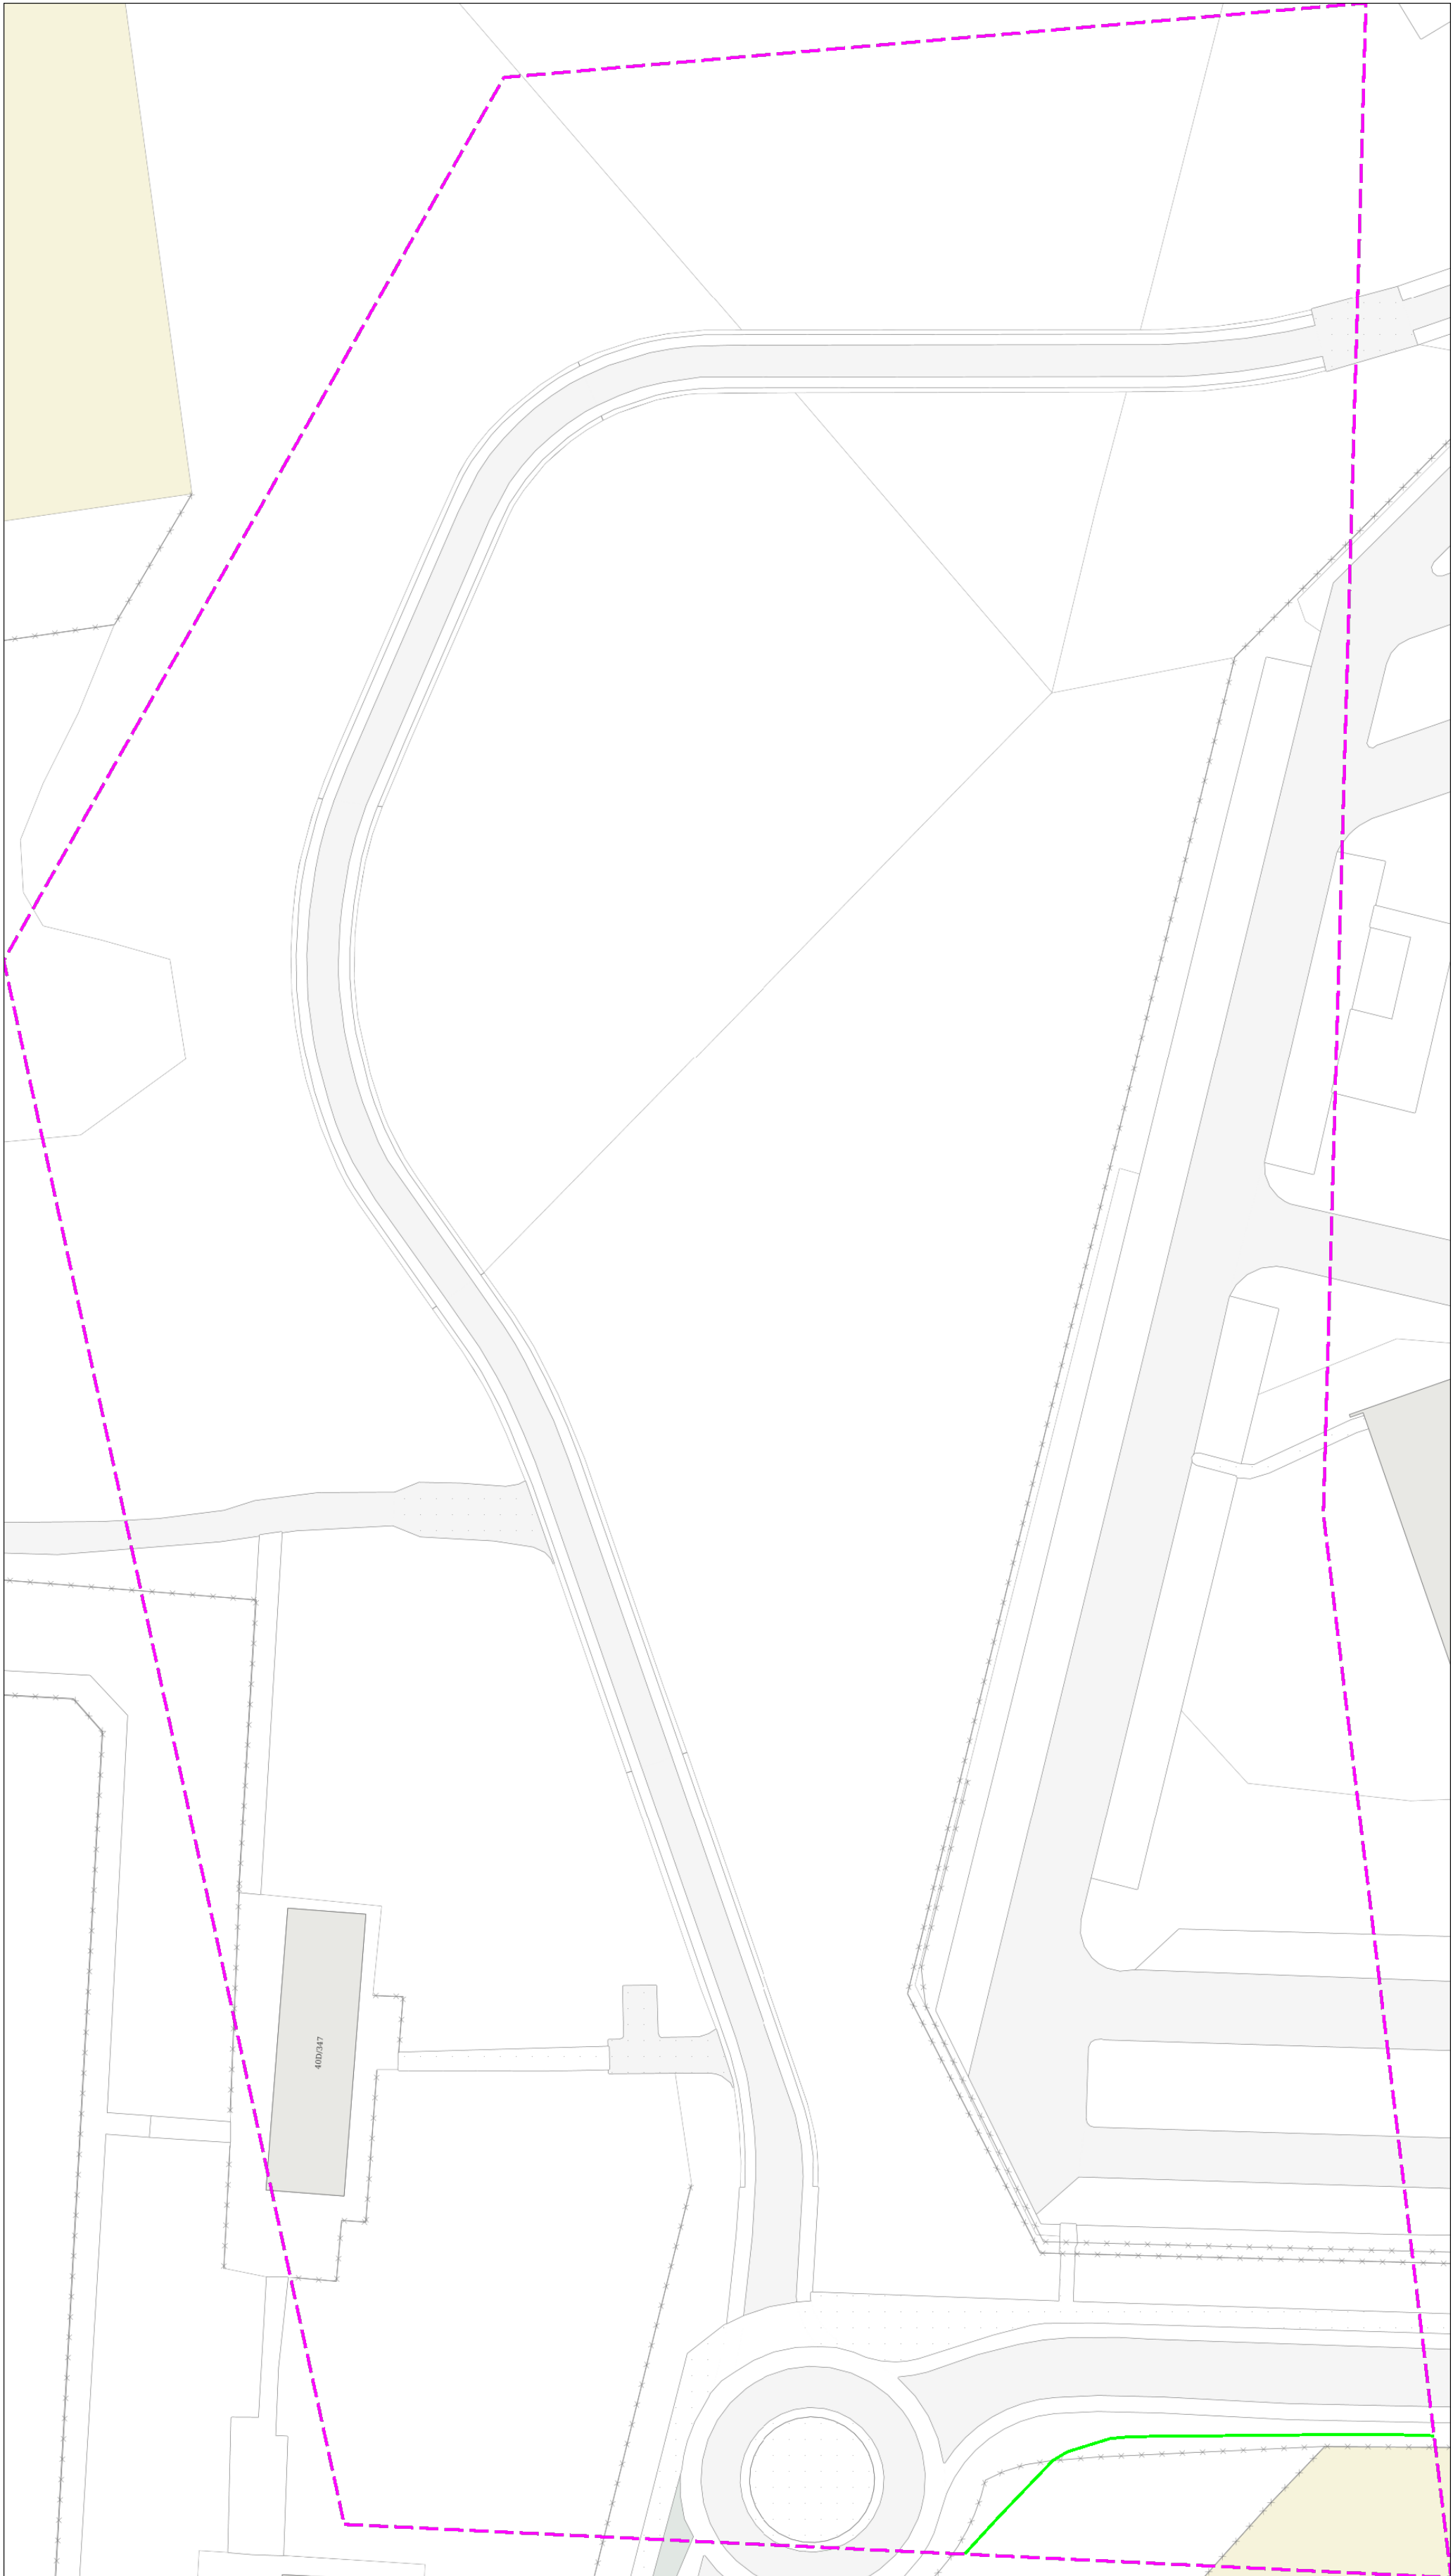



KLIC-melding: 9811731454/10 20O041246 - 1		Aanvraagdatum: 30-04-2020	Blz 6 van 23
Themakaart: Stedin Netbeheer B.V. gas lage druk			
Contact:	Beschadigingsnummer: 0800 9009 Storingsnummer:	Toezichthouder(s): Klicdesk Stedin klicdesk@stedin.net 0888956222	

